


①

GEAR BOX NO 520

APPROVED

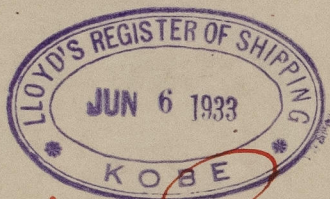

*In the name
for H.J. Cox*

220 Kagara Maru

222 **NARUTO MARU**

~~388 Naro Maru~~

Revised plan

S. NOS. 220. ~~388~~. 222

MIDSHIP SECTION

SCALE 1 : 25

009570 - 009579 - 0023



© 2021

Lloyd's Register
Foundation

009570 - 009579 - 0023

中央橫斷面圖

尺度	1 : 25
工事 番號	S.220-388-222.
橫濱船渠株式會社 設計課	
課長	<i>[Signature]</i>
係長	<i>[Signature]</i>
係員	<i>[Signature]</i>
製圖	
同年月日	昭和 年 月 日
出圖	昭和 年 月 日
類別 番號	H.201
面番 番號	浜 H 822

設船二二〇協第五號



009570 - 009579 - 0023



© 2021

Lloyd's Register
Foundation

009570 - 009579 - 0023