



SCALE No. _____

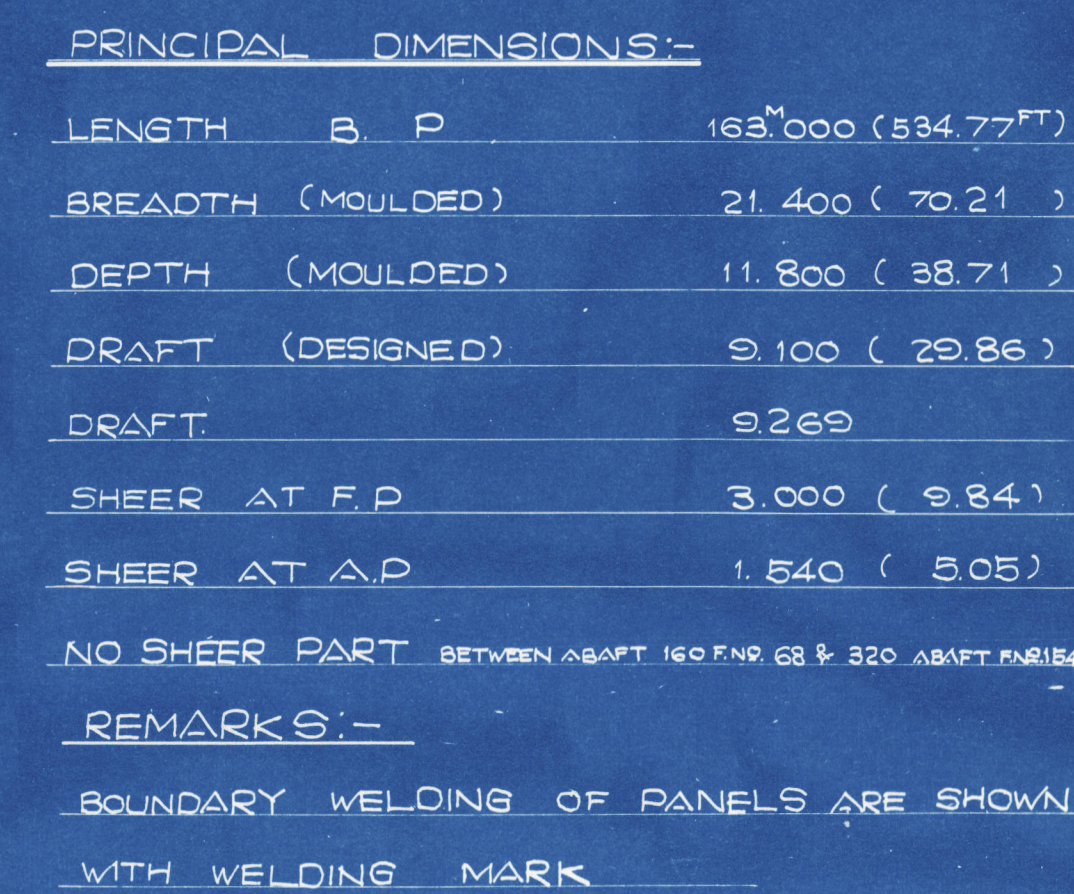

NOTES: KILLED STEEL PLATES TO BE USED FOR 30MM
THICK ORK PLATES SHOWN WITH ¹² MARKS ON THIS
PLAN

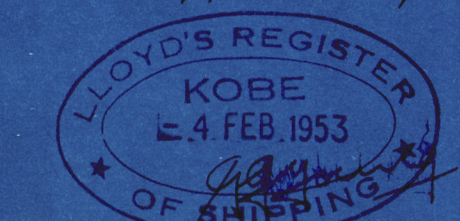

KIRISHIMA MARU

CONSTRUCTION PROFILE
&
DECK PLAN



DRAWING	No.	H-3
---------	-----	-----

SN^o 476
霧島丸

鋼棧配置

完成圖

尺度	100
----	----------------

株式會社			
橋磨造船所造船部			
部長		次長	外務
船殼設計課			
課長	茂雄	担当	製圖

民國年月日 昭和27年10月22



00657: **00000**

'KIRISHIMA MARU' ★

construction profile and deck plan.

RECORDS DEPT:
LONDON

2

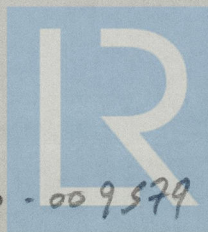

© 2021

Lloyd's Register
Foundation

009570 - 009579 - 0151