


# 50<sup>TON</sup> STEAM DRIVEN FLOATING CRANE GENERAL ARRANGEMENT


SCALE : 1/100

PRINCIPAL DIMENSION  
LENGTH 36<sup>m</sup>000  
BREADTH 18<sup>m</sup>000  
DEPTH 3<sup>m</sup>500


SECTION (F.No 12)

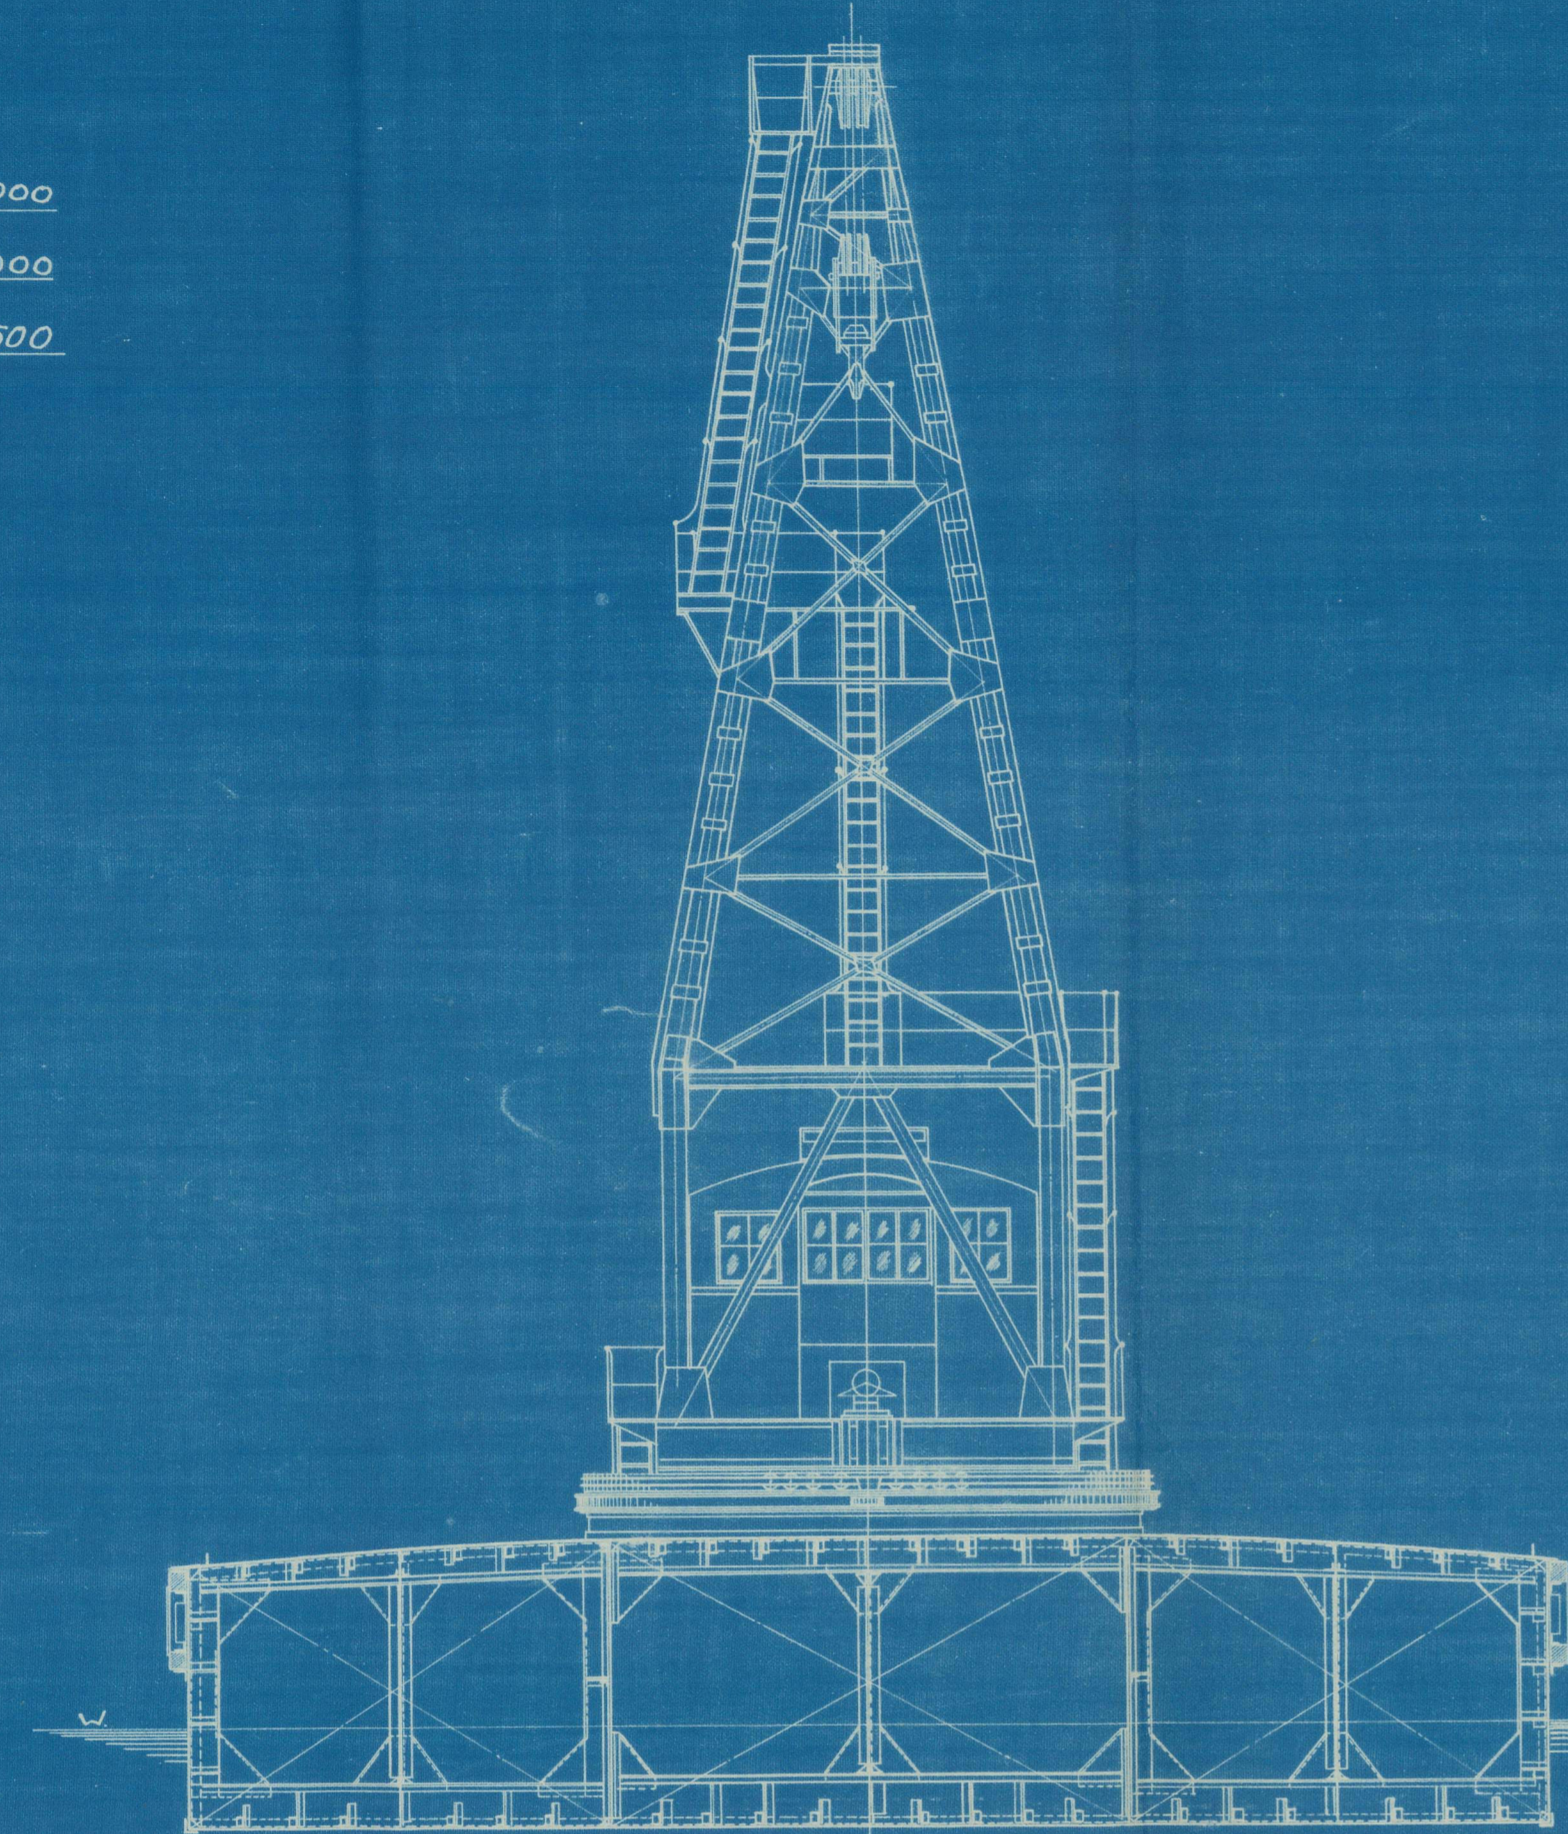


CASING TOP PLAN

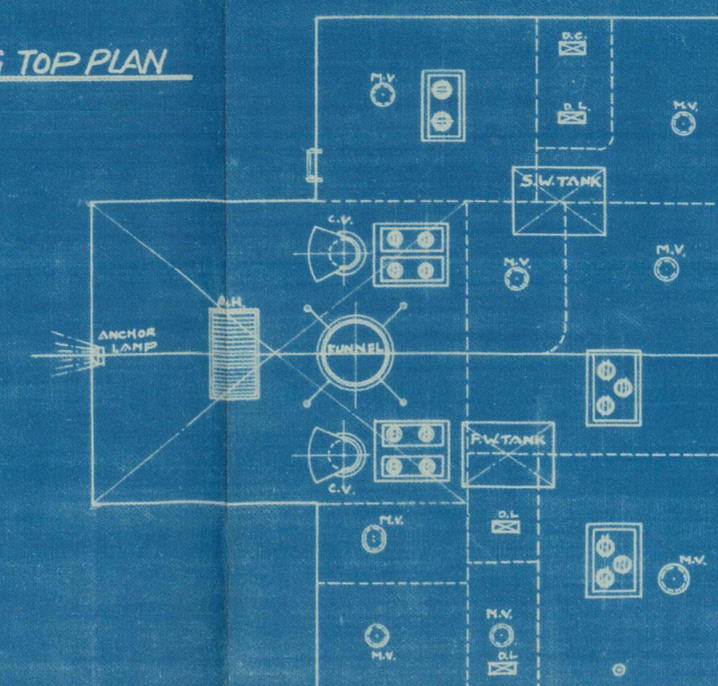


PROFILE

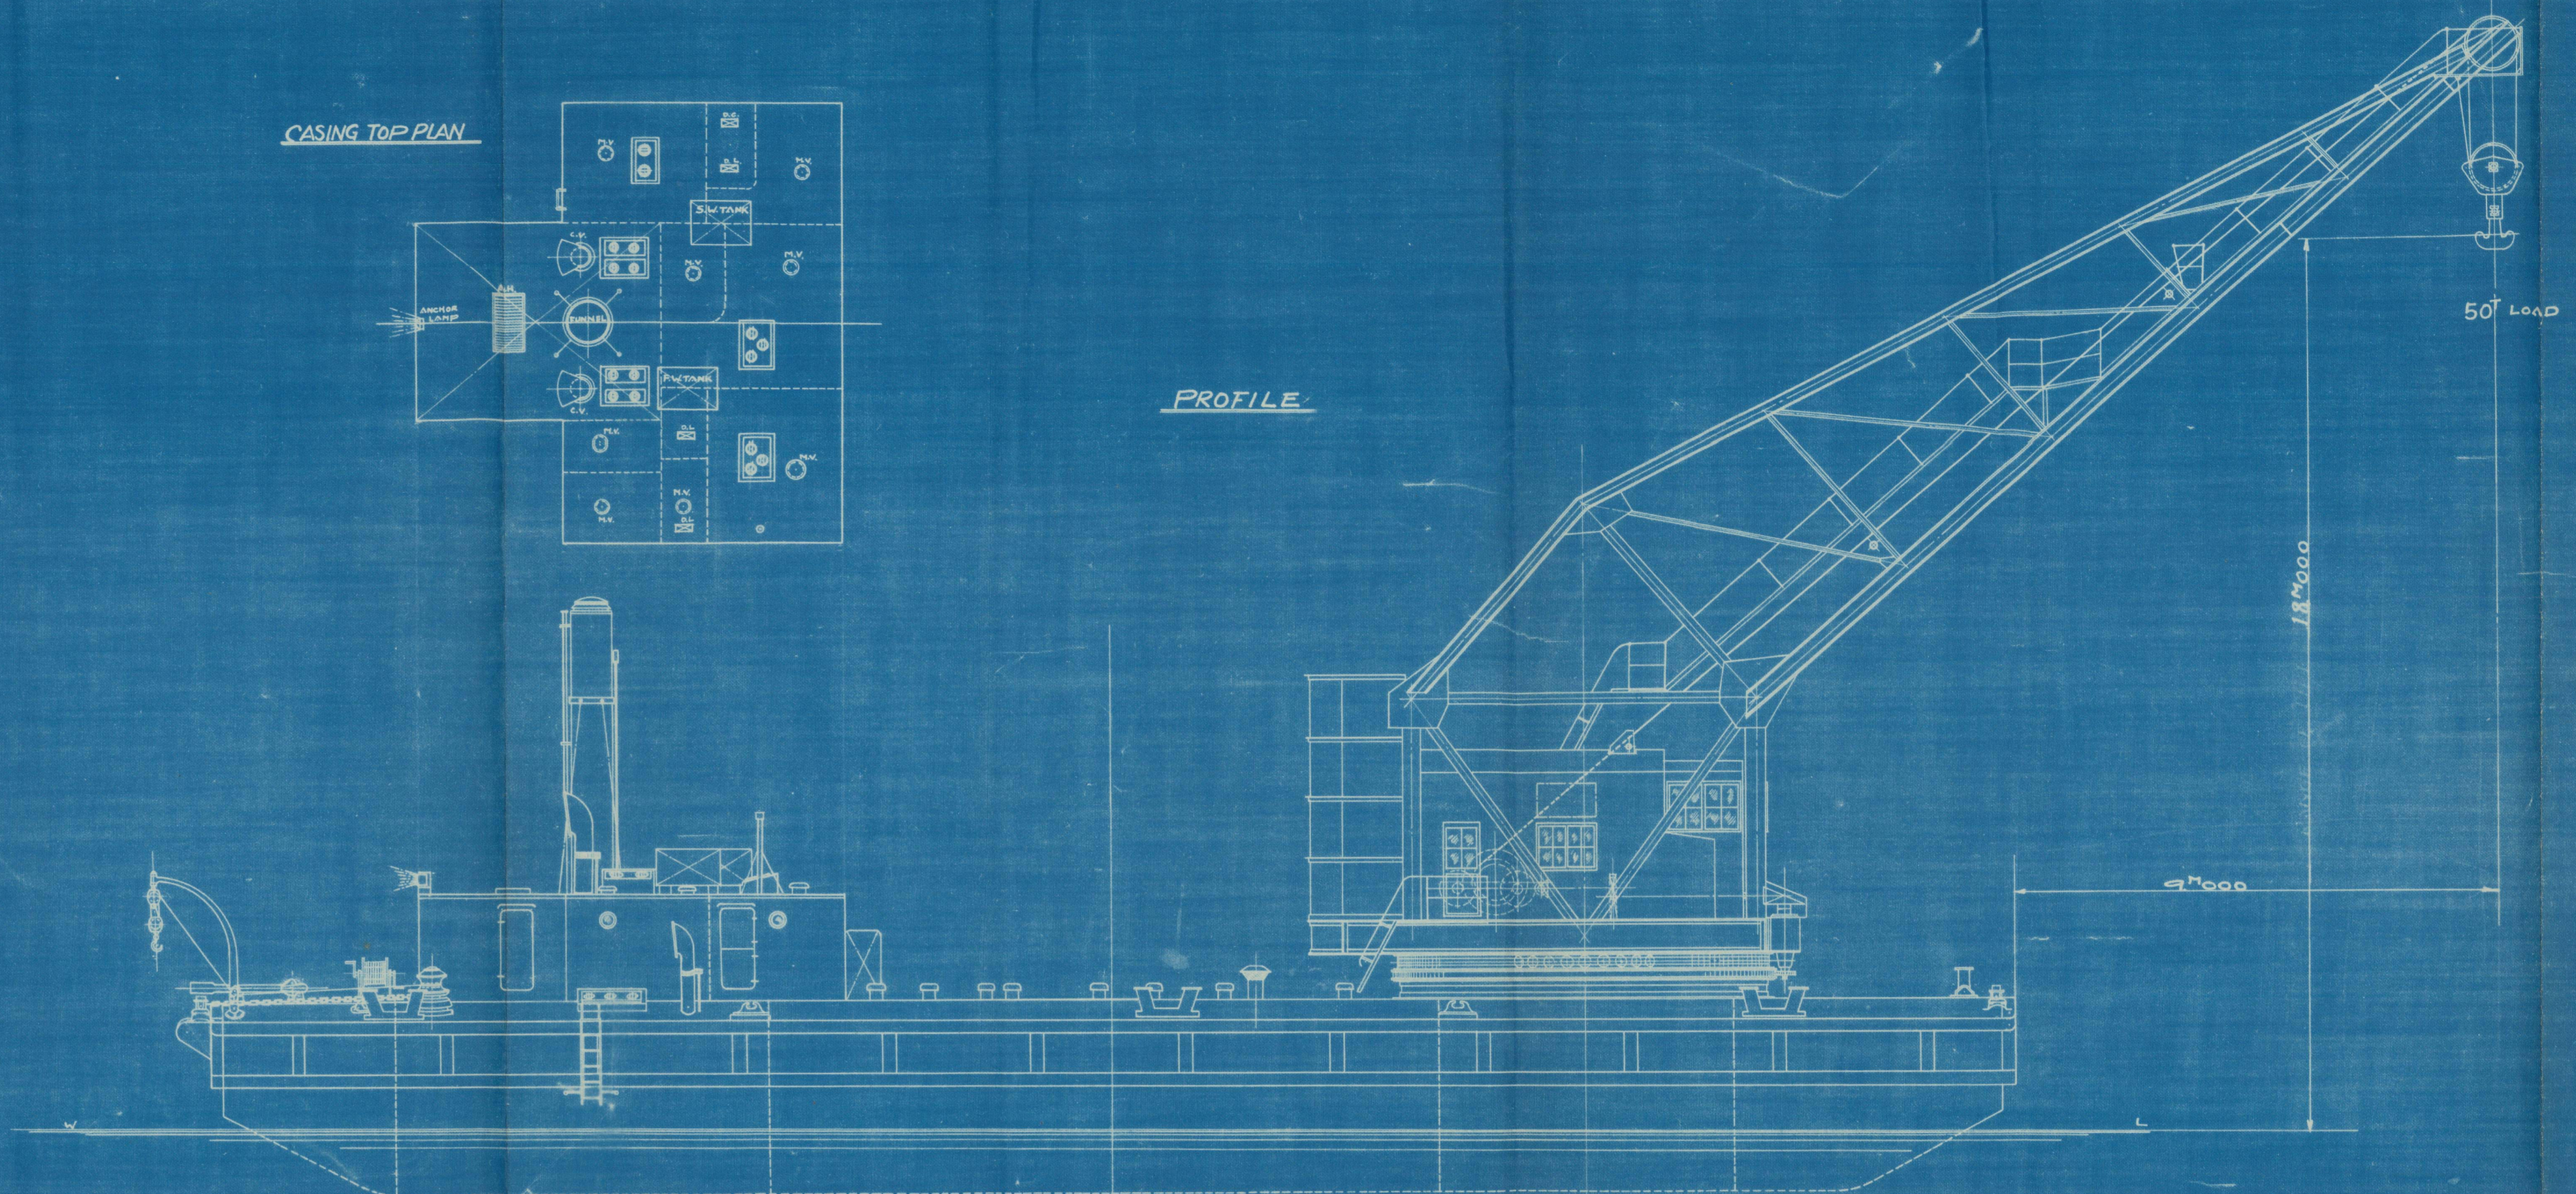

HOLD PLAN

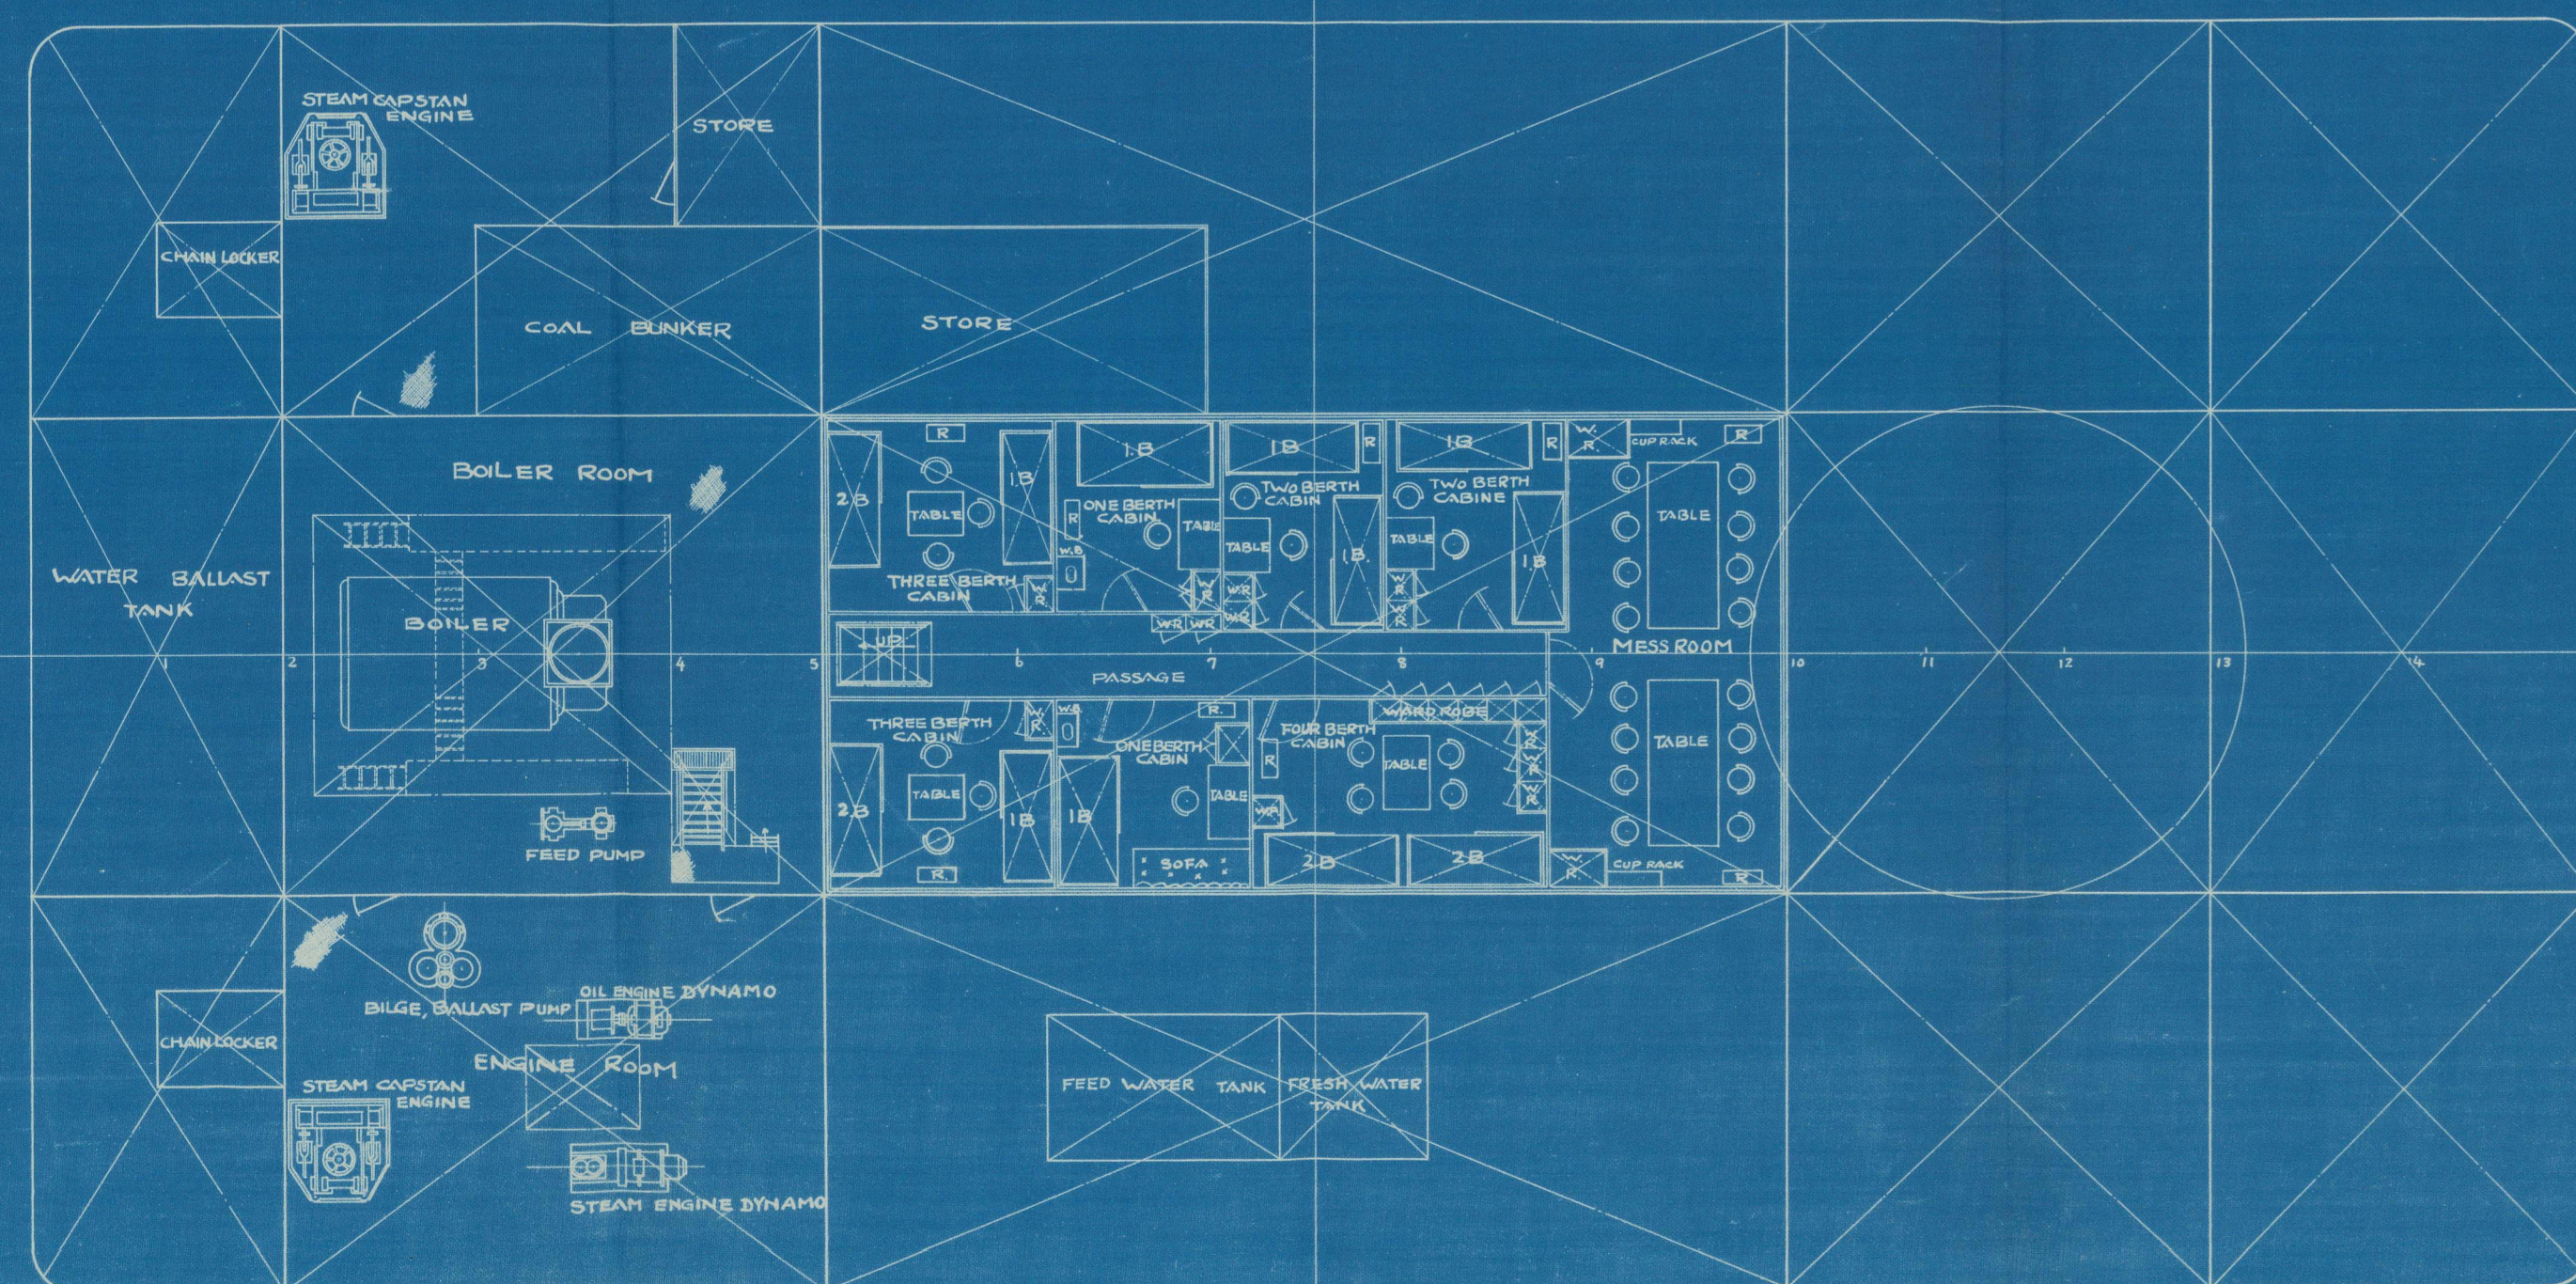

DECK PLAN

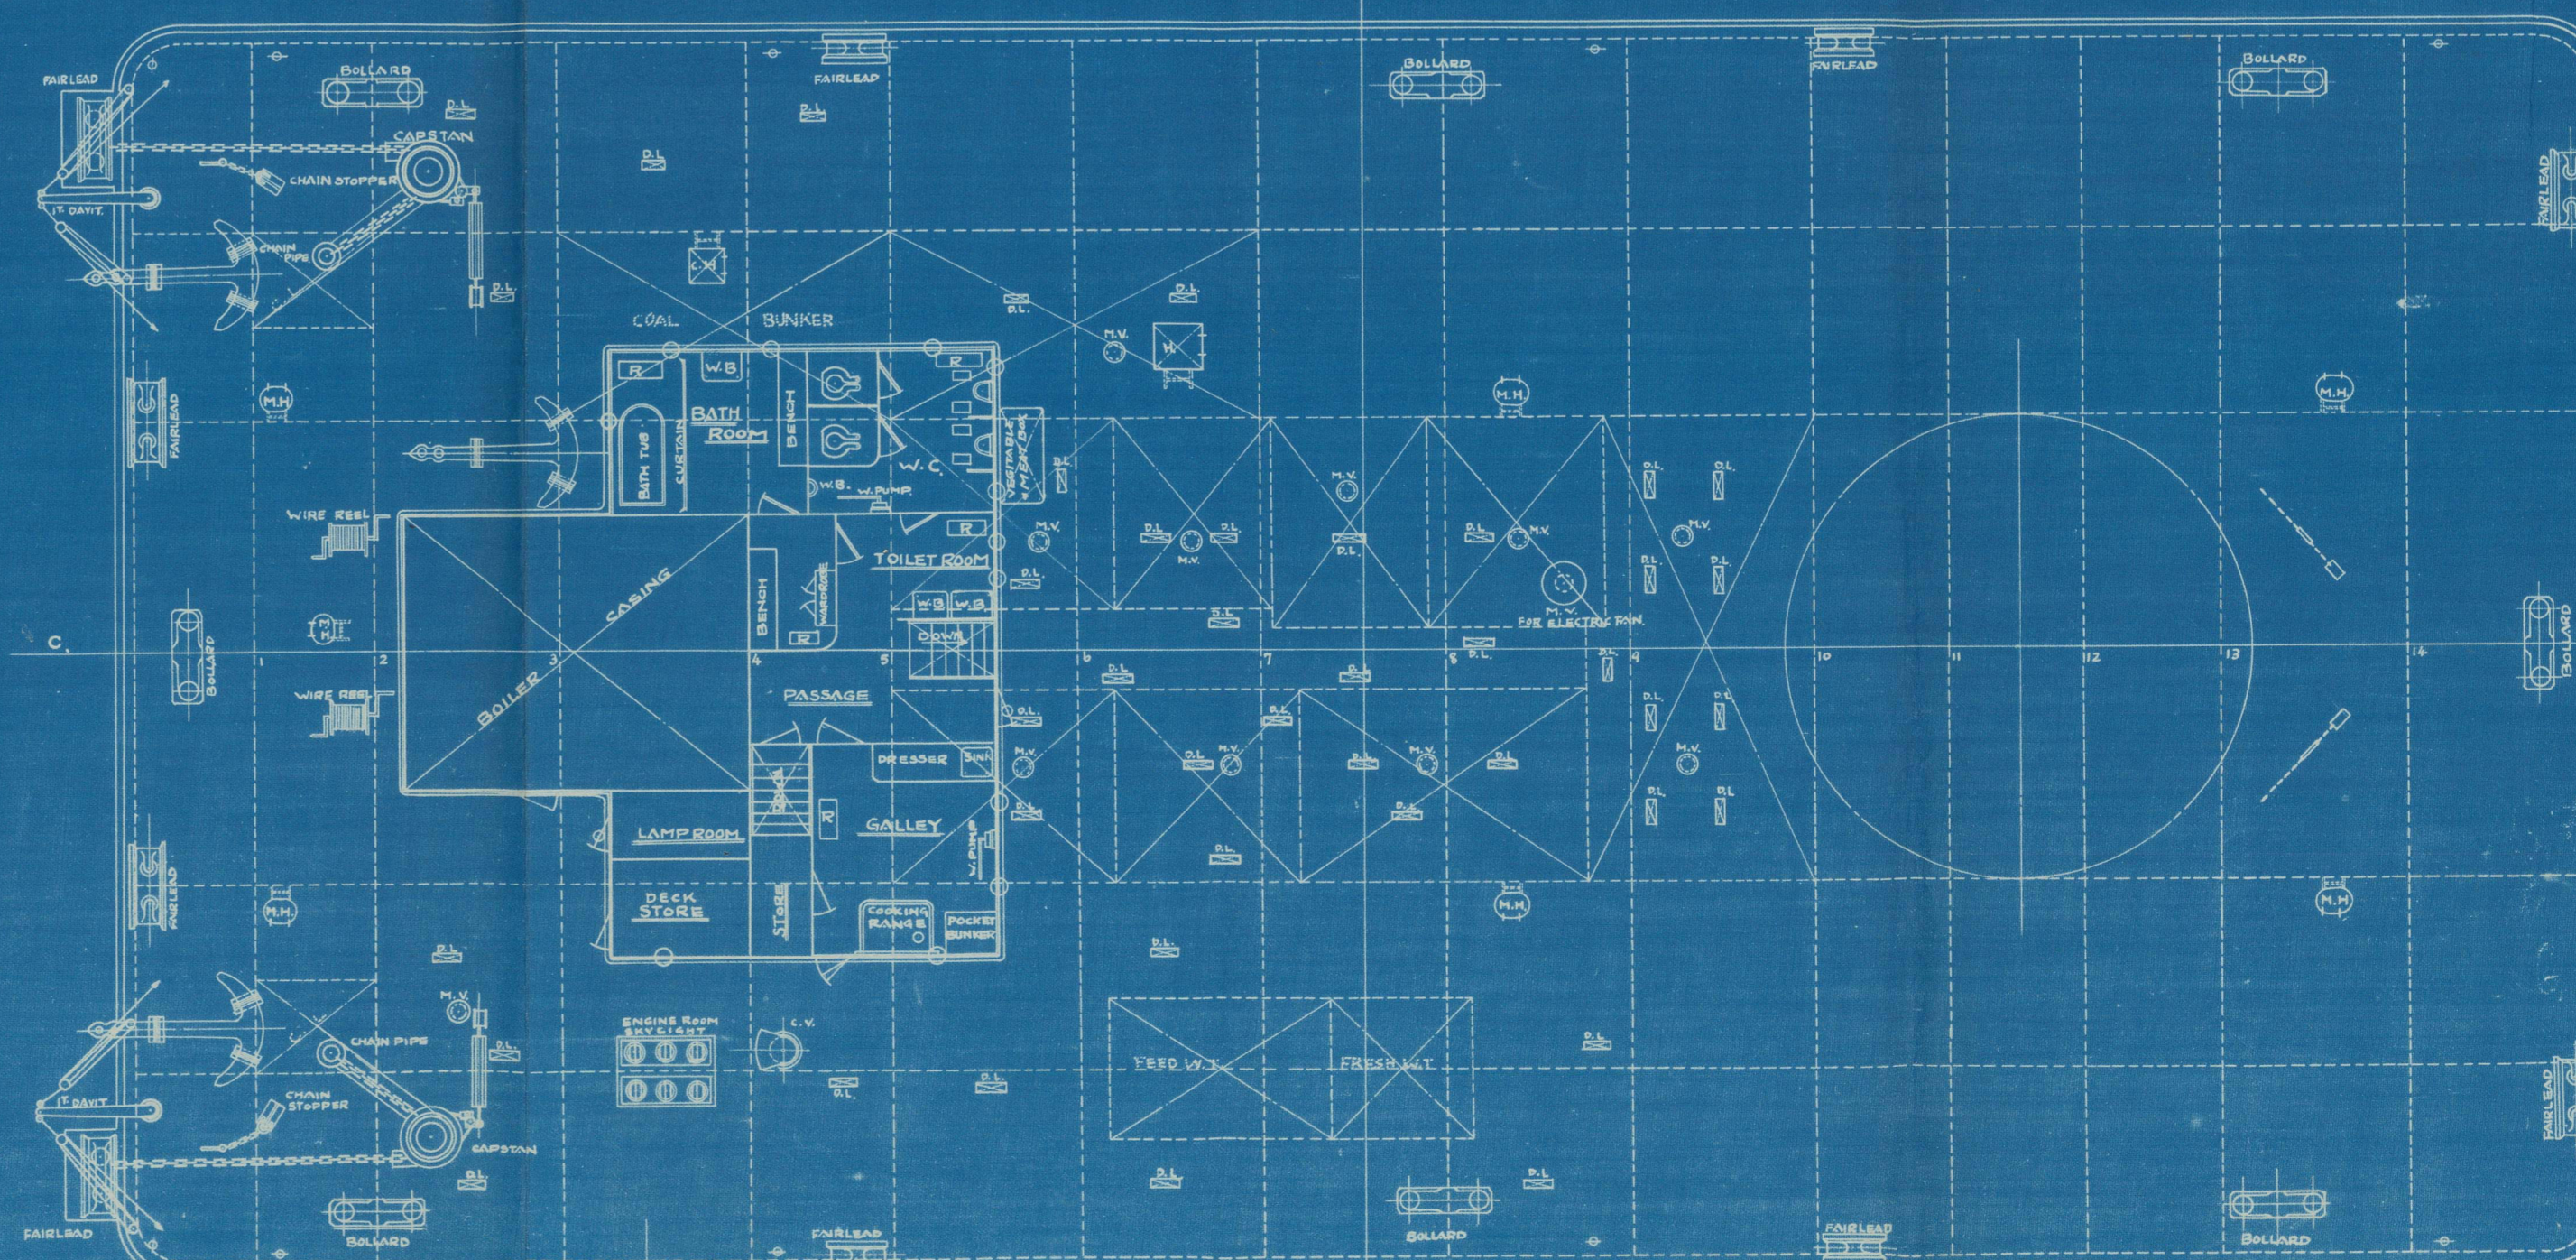

445番船

五十吨蒸汽起重機船  
一般配置

尺度 1/100  
工番 6030


445番船

# 一般配置

五十吨蒸汽起重機船

尺度

 $\frac{1}{100}$ 

工番 車號

6030

株式會社 東京石川島造船所

造船部長




設

課長



員係

計

製圖者

立川  
鈴木

連發

月日 昭和13年3月10日

番號

造

期

控合




General arrangement  
for  
Hasting House (50 tons)  
finished plan

© 2020

Lloyd's Register  
Foundation

009580-009589-0001