


Piroscafo in acciaio ad elica per passeggeri per conto della rispettabile

Società Austro Croata

S/p. Nr. 157.

Scala 1:50


Lunghezza massima 39' 75"
Larghezza " 6' 30"
Puntale in mezzo 3' 25"

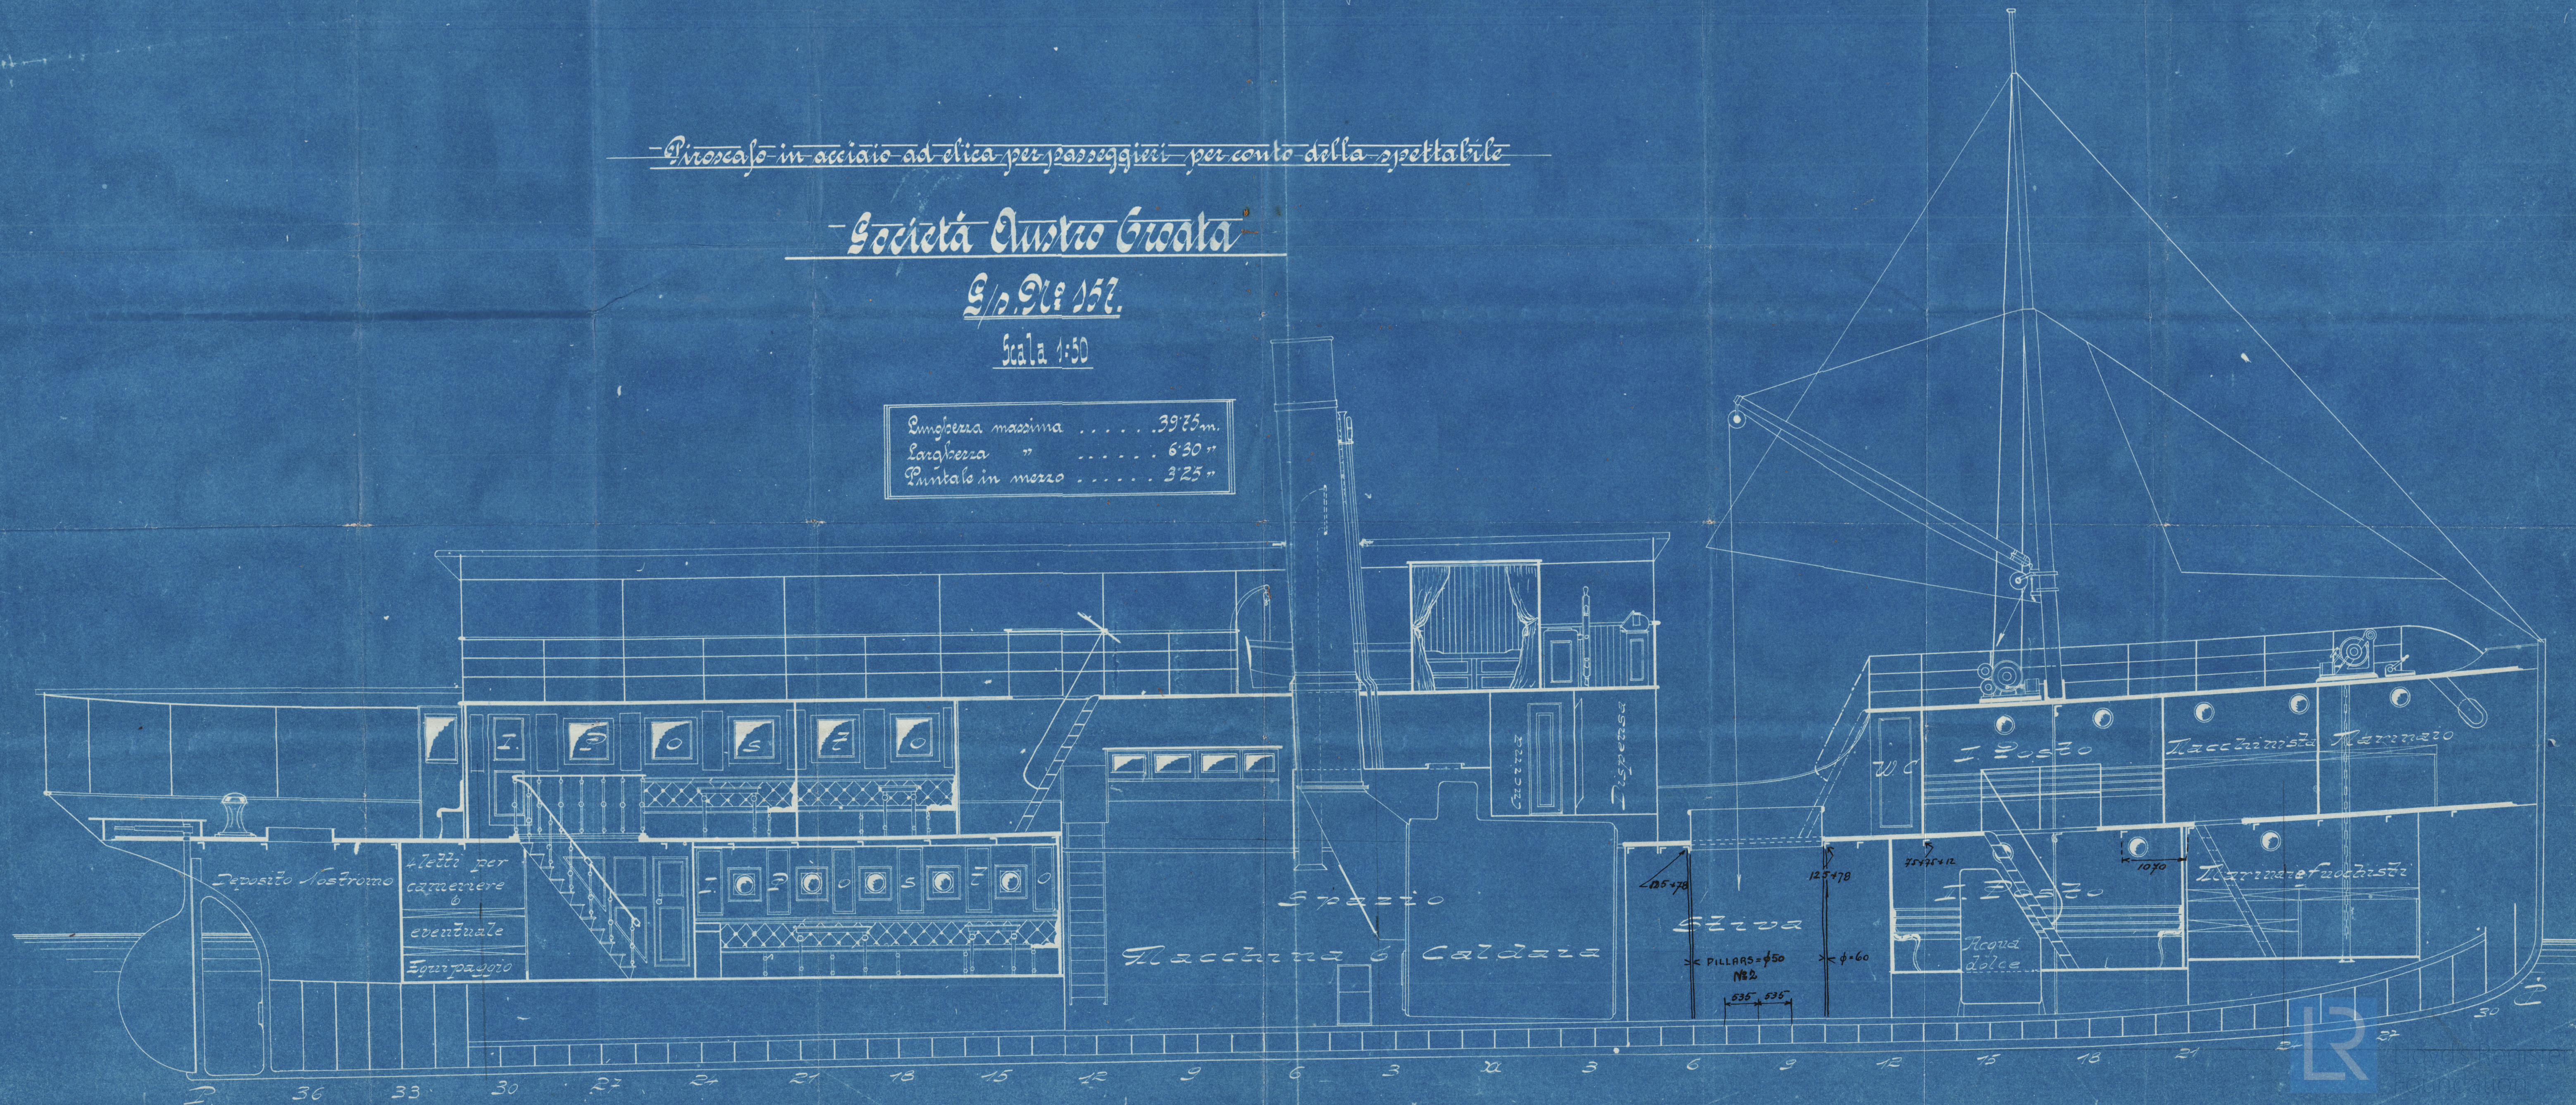

Slowly

Mar. 25 5k.

Gen. Arrgt.

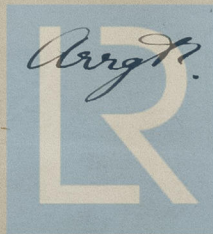

© 2021

Lloyd's Register
Foundation

009743-009756-0344