
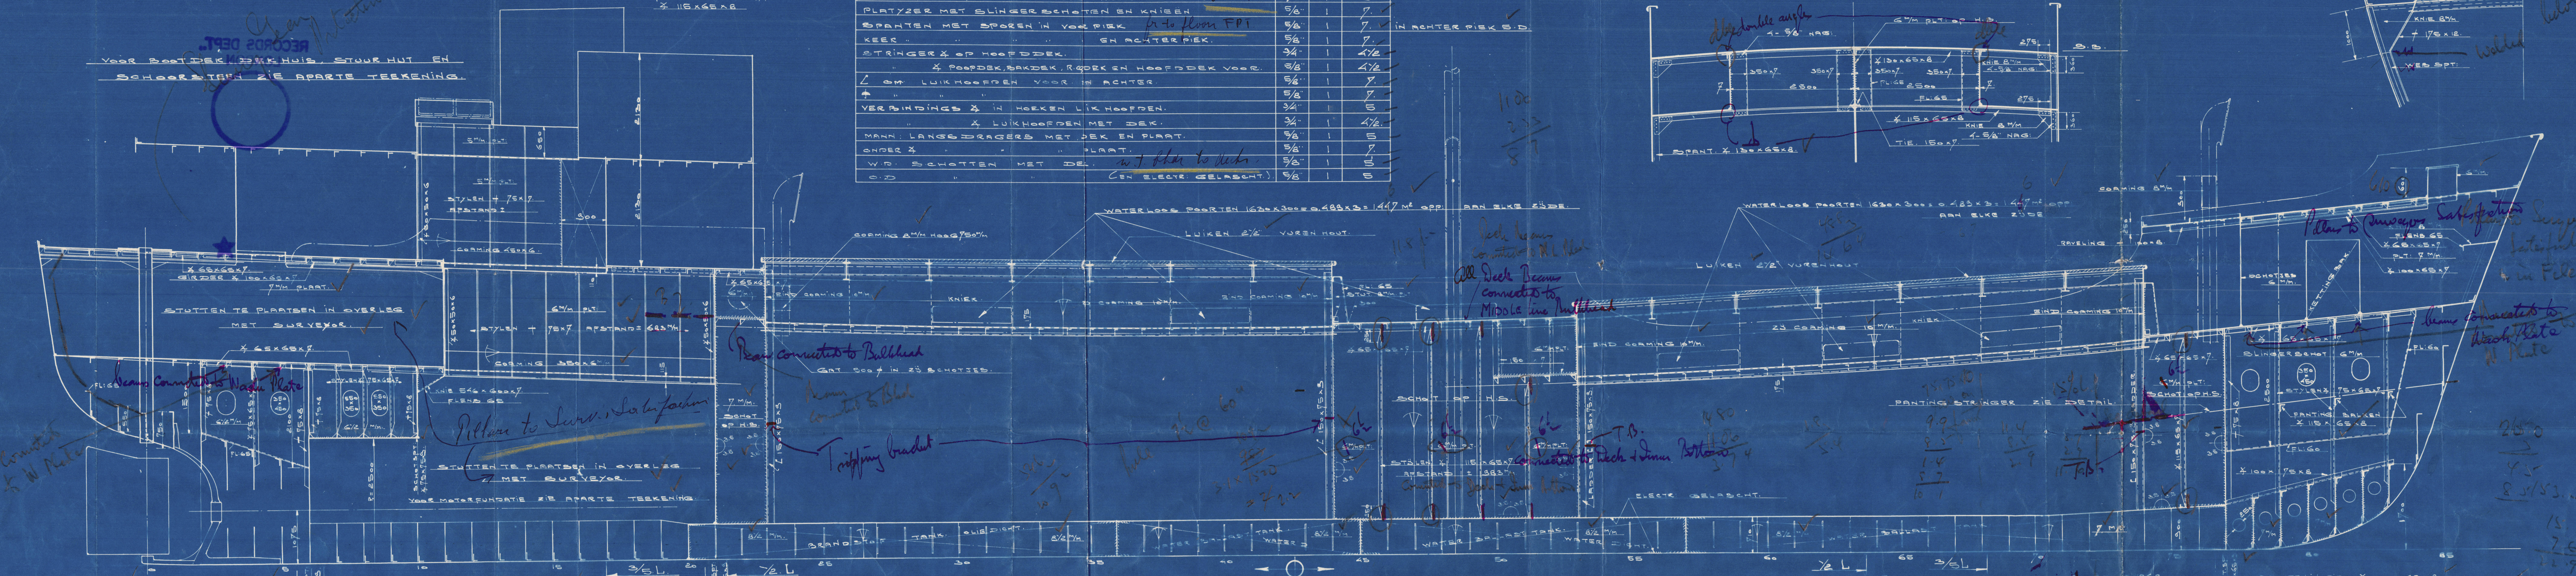
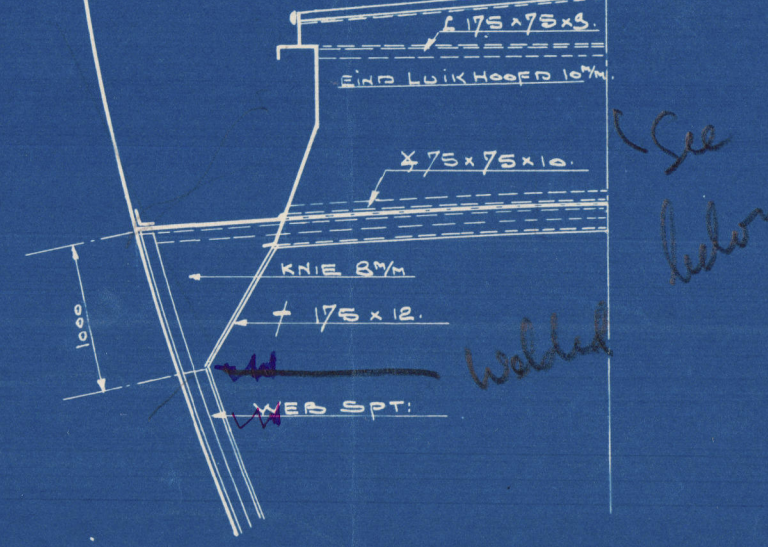


LANGSDOORSNEDE EN DEKPLAN.

GROOTE KNIJ OP SPT. № 74.

KLINGWER.	DIJK	RECHT	RECHT
DEK BALKEN	HOOFDEK	5/4	1
"	R.Q. DEK	5/4	1
"	POOP DEK	5/4	1
"	BAK DEK	5/4	1
VERBINDINGEN X MET SCHOTEN ONDER BAKDEK		5/4	1
PLATZER MET SLINGER SCHOTEN EN KNIJEN		5/4	1
SPANTEN MET SPOREN IN VOORRIJK		5/4	1
KEES		5/4	1
STRINGER X OP HOOFDEK		5/4	1
X POOPDEK, BAKDEK, ROEKEN HOOFDEK VOOR		5/4	1
X OM LUKHOEDEN VOOR EN ACHTER		5/4	1
VERBINDINGEN X IN HOEKEN LIJ HOOFDEN		5/4	1
X LUKHOEDEN MET DEK		5/4	1
MANUELLAANDEDEKERS MET DEK EN PLAT.		5/4	1
WIS. SCHOTEN MET DE		5/4	1
CO		5/4	1

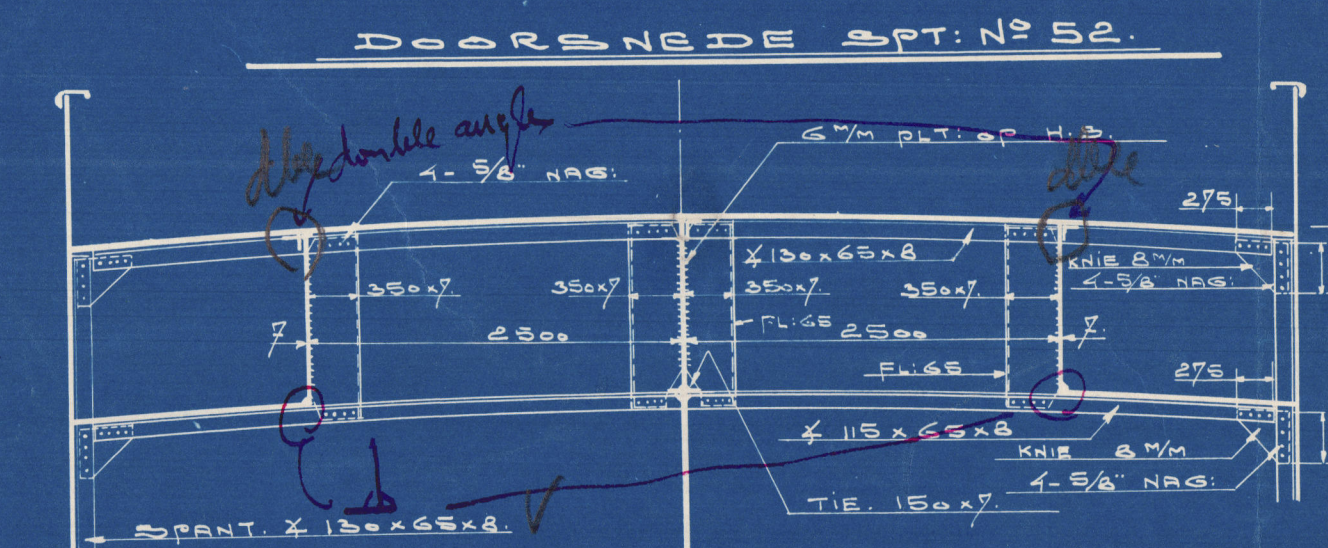

POOPDEK.


R.Q. DEK.

BAKDEK.

HOOFD AFMETINGEN.	
LENGTE OVER ALLES	50.50 MR.
LENGTE TUSSENEN L.L.	46.50
BREEDTE OP DE SPANTEN	8.20
HOLTE TOT HOOFDEK	3.37
HOLTE TOT R.Q. DEK	4.51
BELASTEN VERBODEN	

KLASSE LLOYDS \* 100. A. I. MET HOUT VAART CERTIFICAAT.

HOOFDEK.

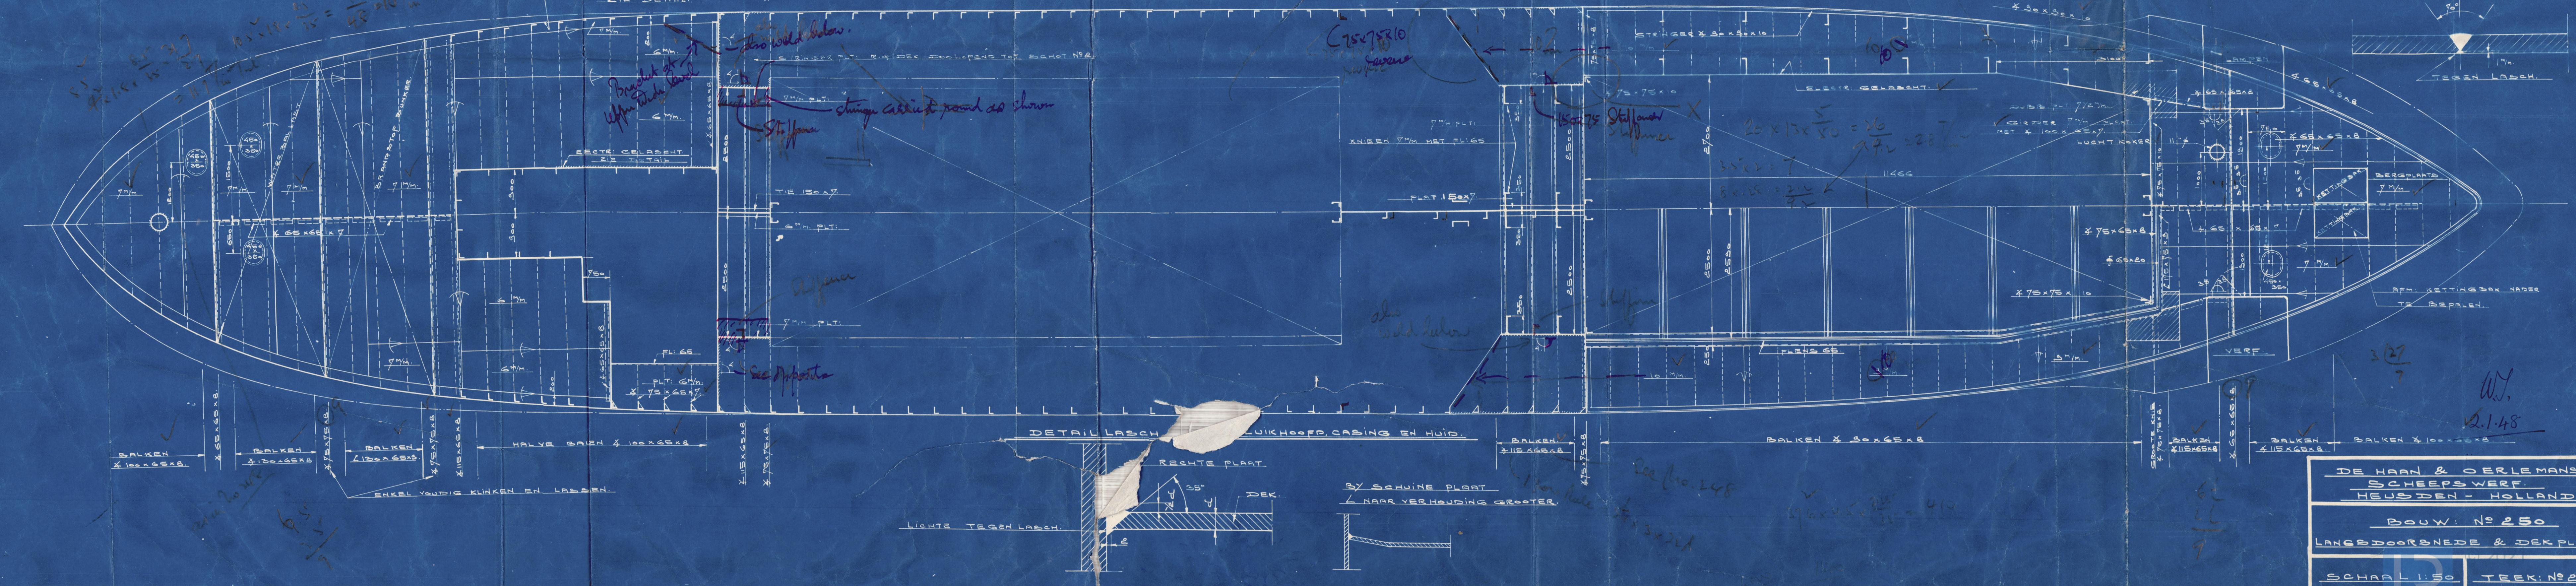



RECORDS DEPT.  
LONDON

2

\* O K Service X \*

"ELISA" ★

DE HAAN & DERLEMAN'S  
YARD NO. 250.

PROFILE & DECKS

24



© 2021

Lloyd's Register  
Foundation