


SCHAAL 1 A 50.


LENGTE O.A.	54,750	= 179'-7"
LENGTE TUSSEN L.L.	52,580	= 172'-6"
BREEDTE OP BUITENK. SPT.	8,020	= 26'-4"
HOLTE IN DE ZYDE	3,820	= 12'-6"
DIEPGANG	3,500	= 11'-6"

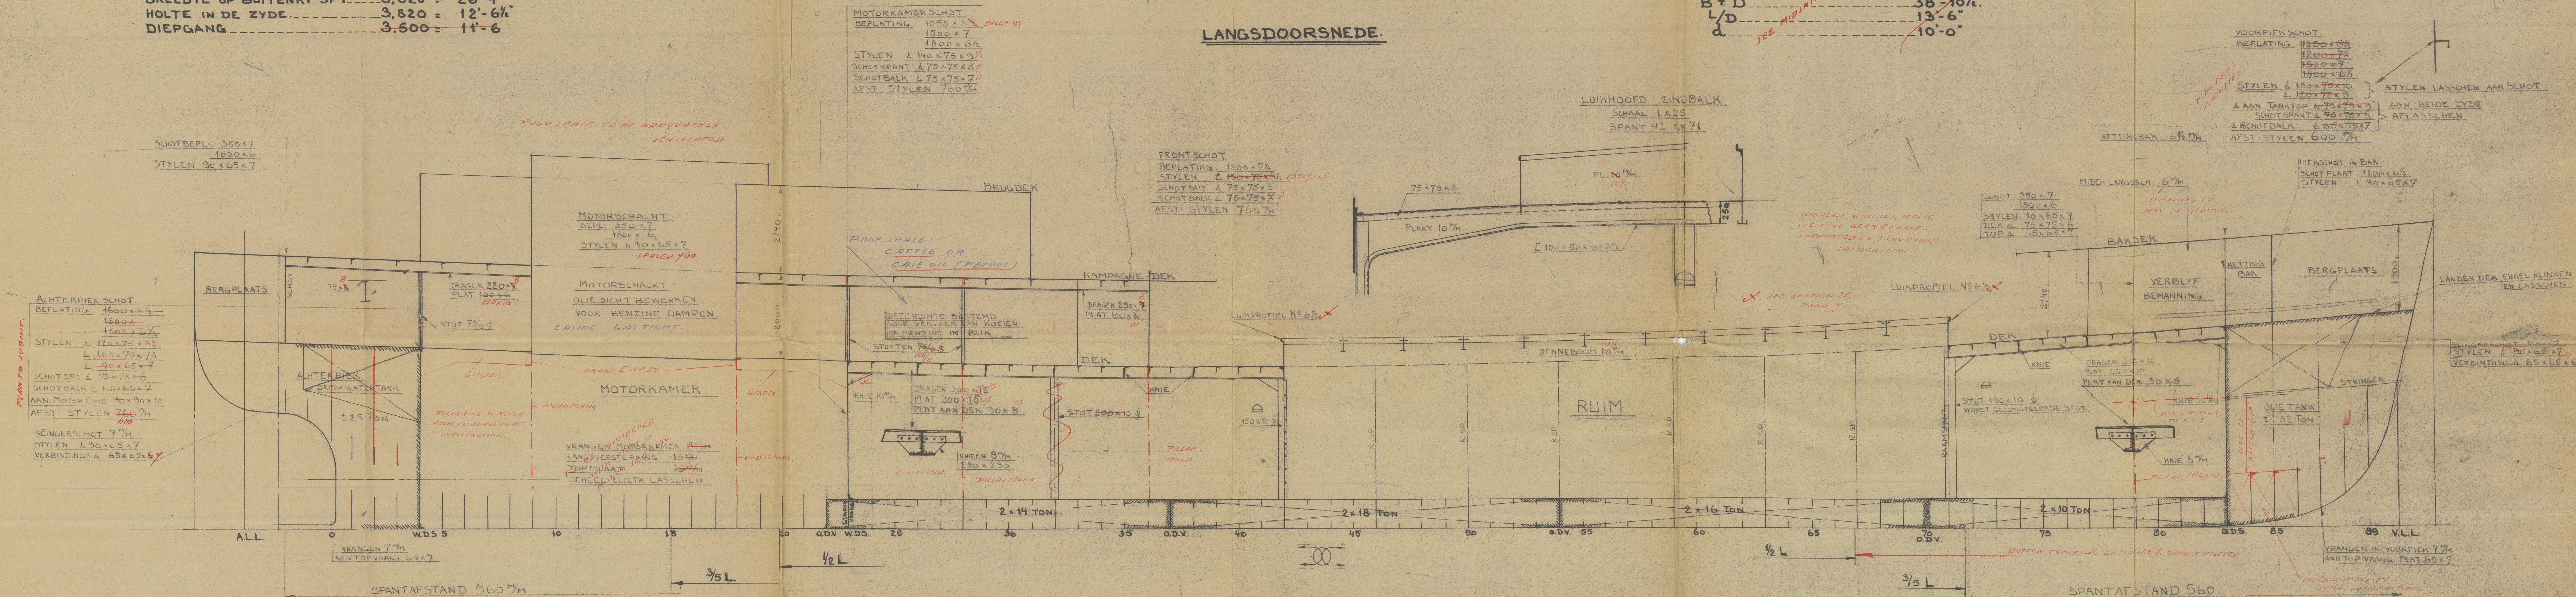


LANGSDOORSNEDE

LENGTE VOOR LLOYDS. 170'-0"  
 L x (B + D) 6620  
 L x D 2125  
 B + D 38'-10%  
 L/D 13'-6"  
 d 10'-0"



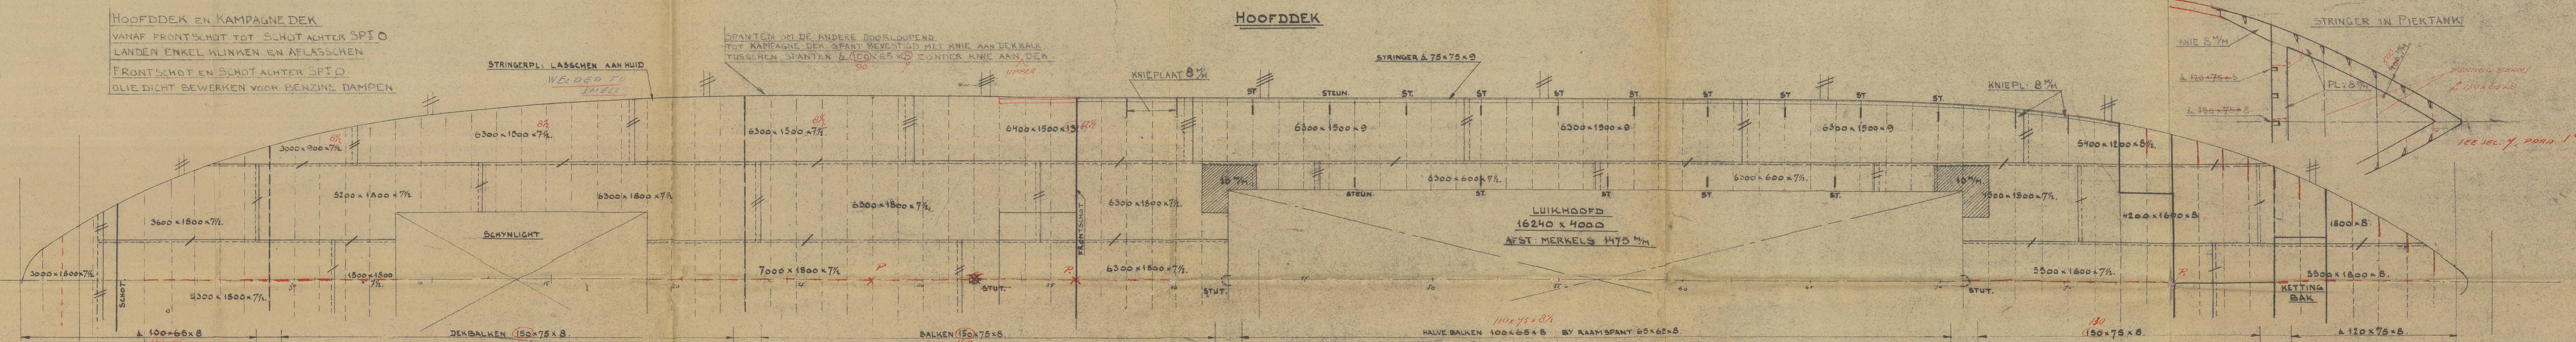


KAMPAGNE - DEK

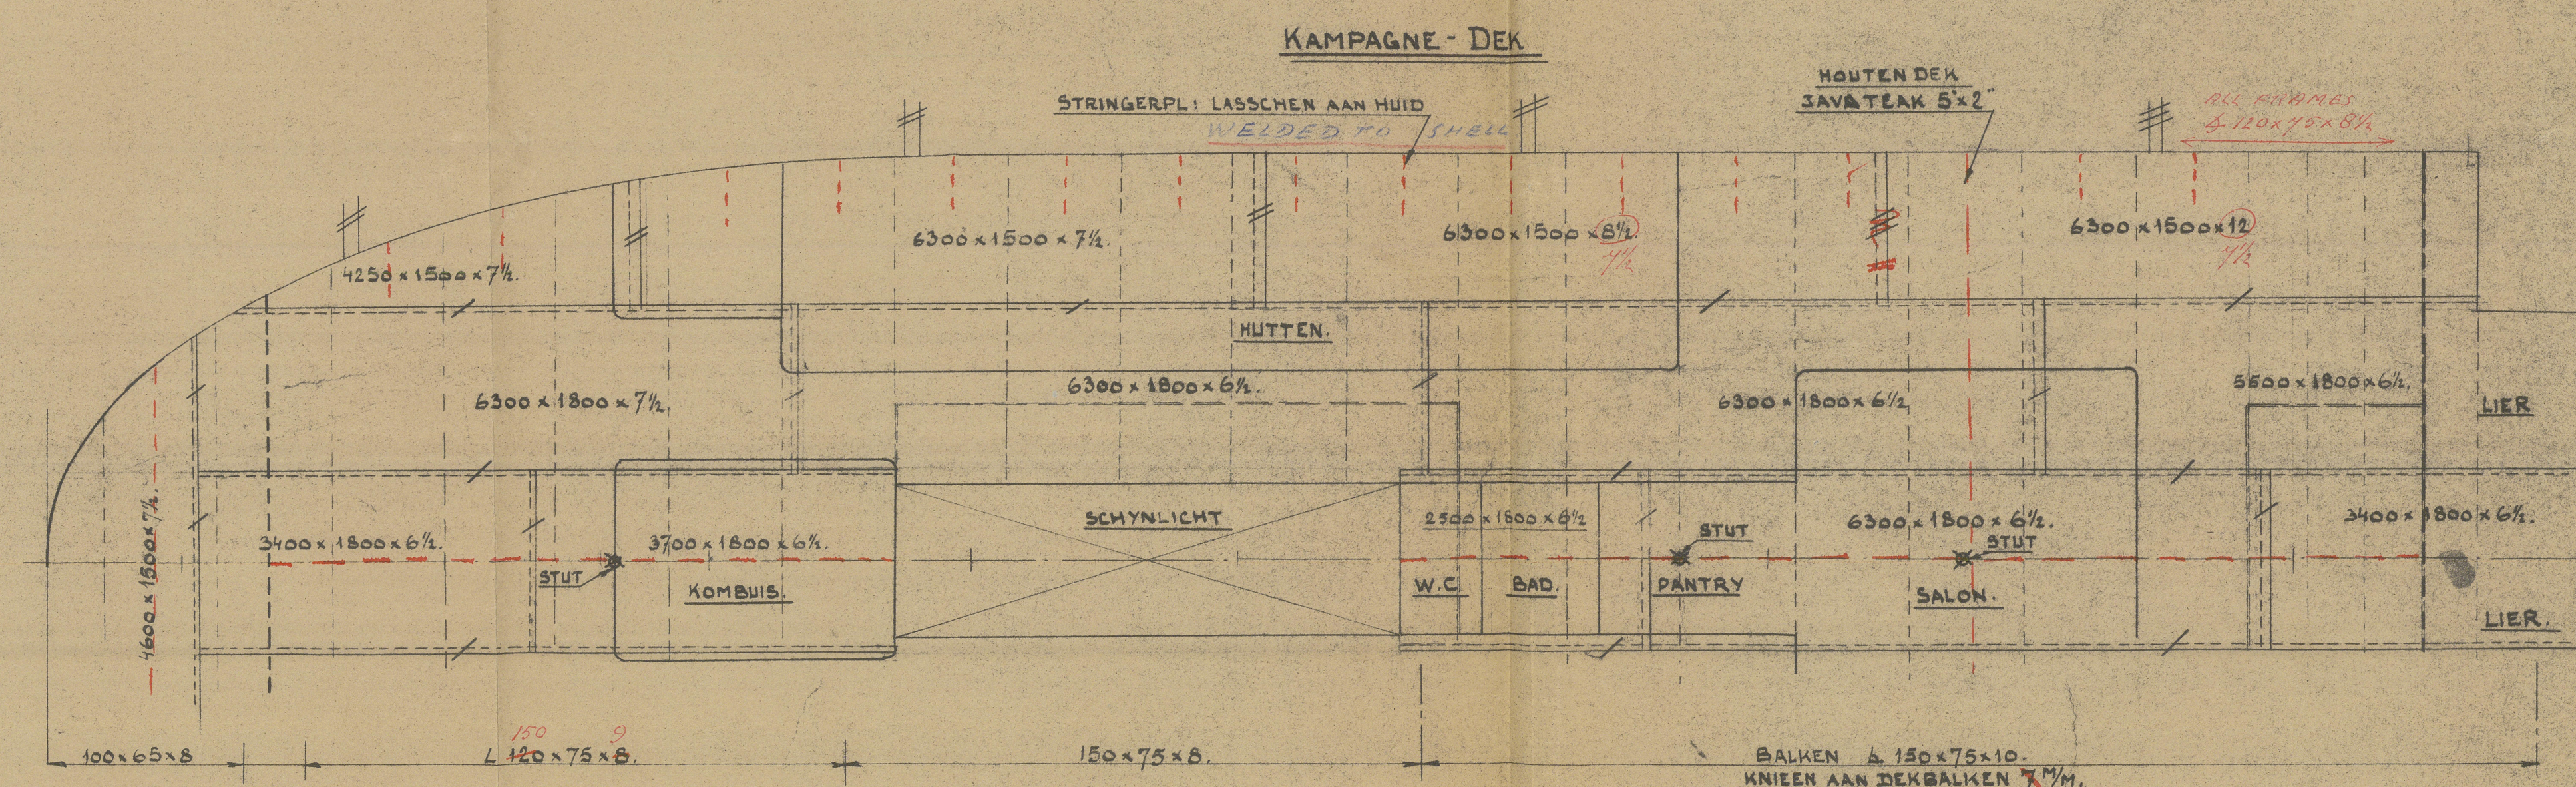

BRUGDEK.

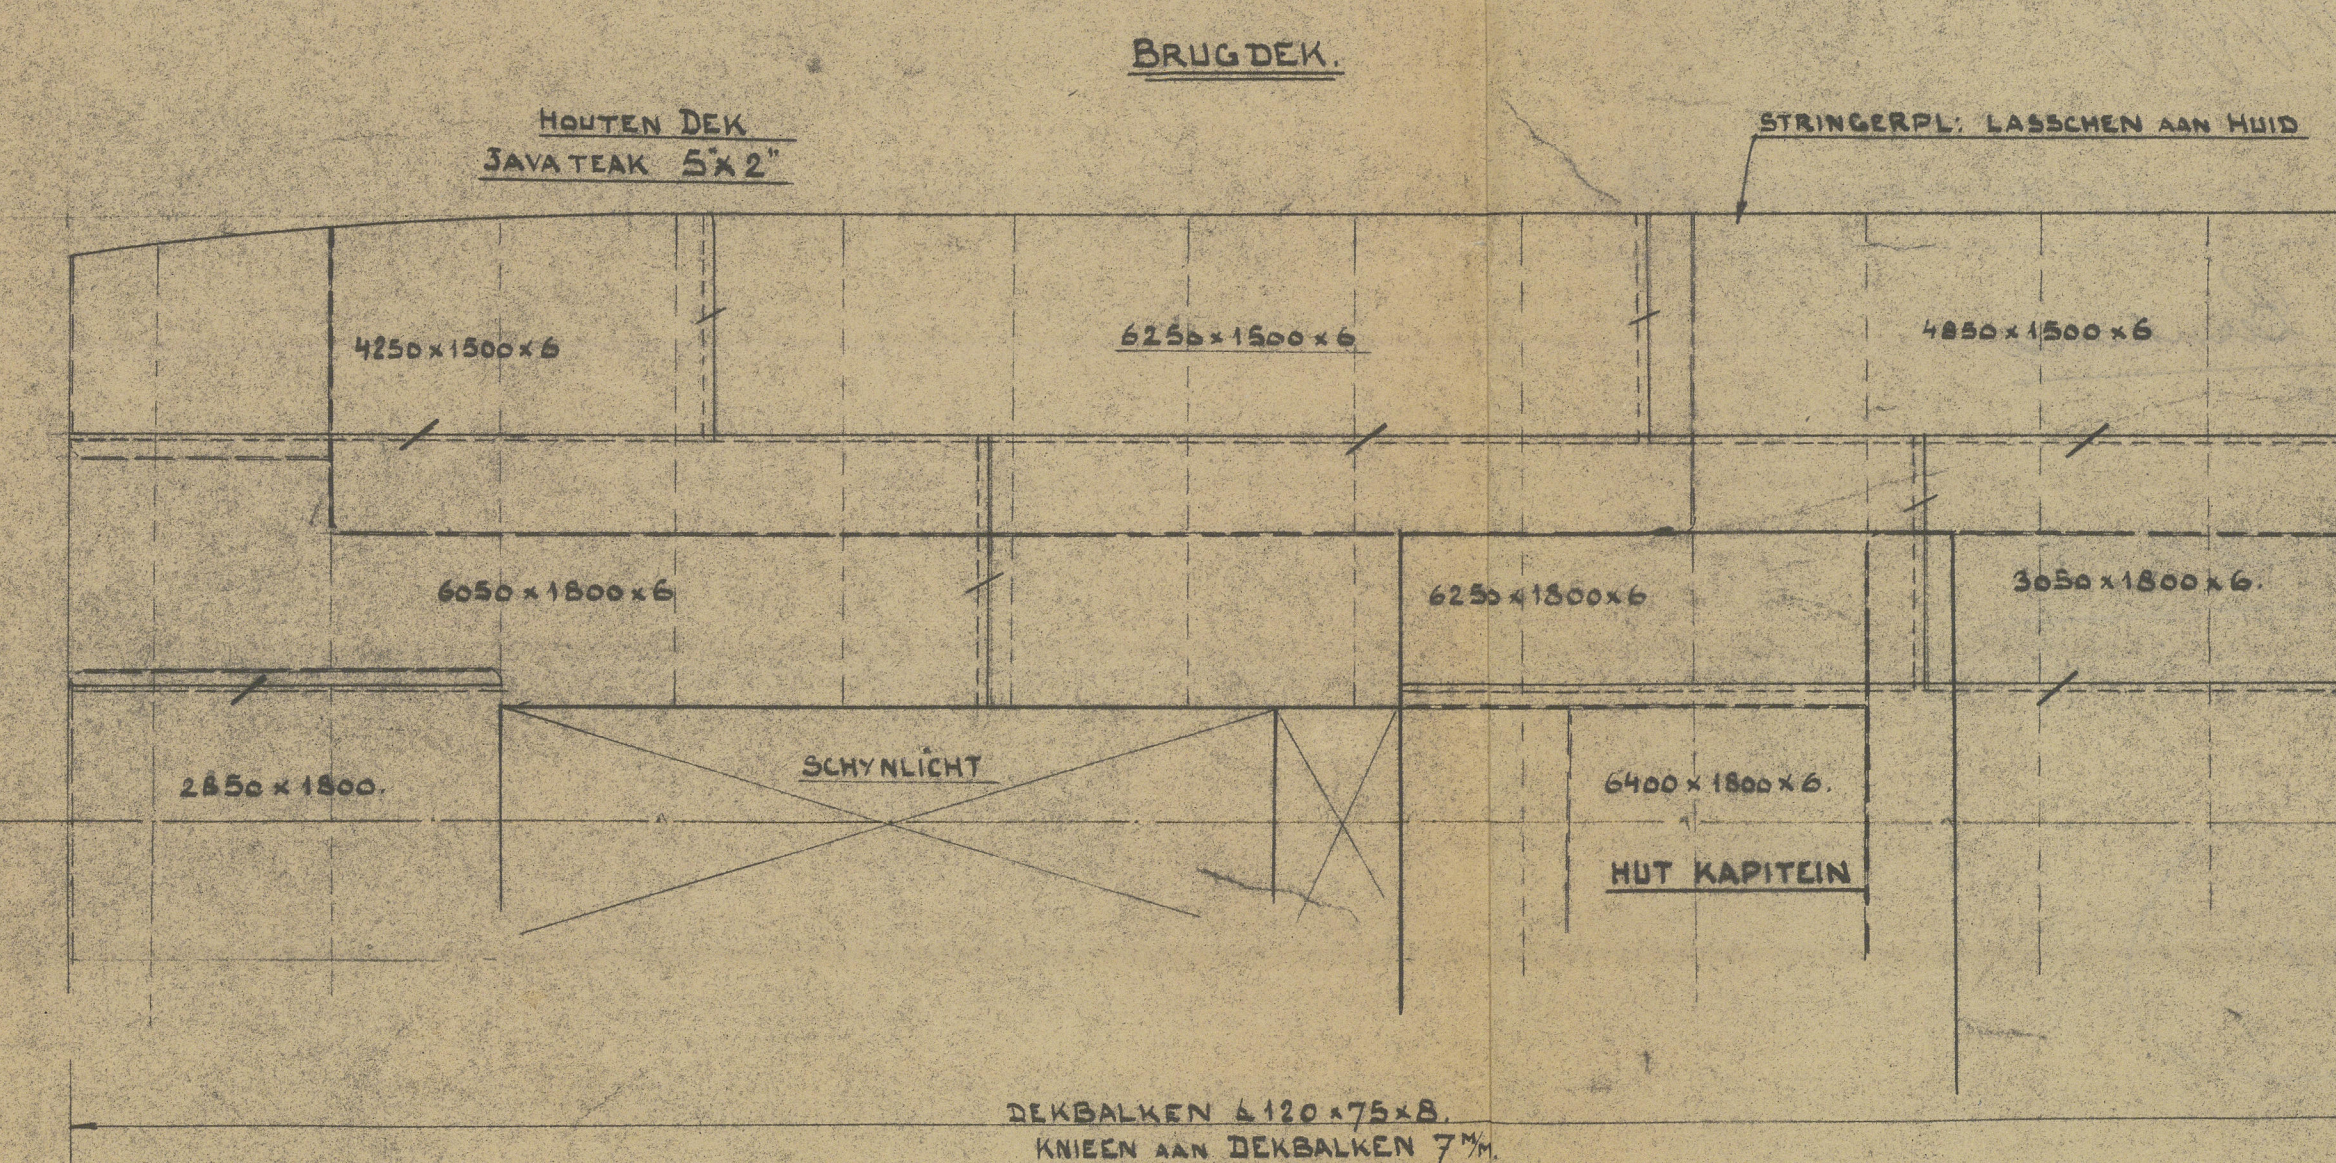

BAKDEK.

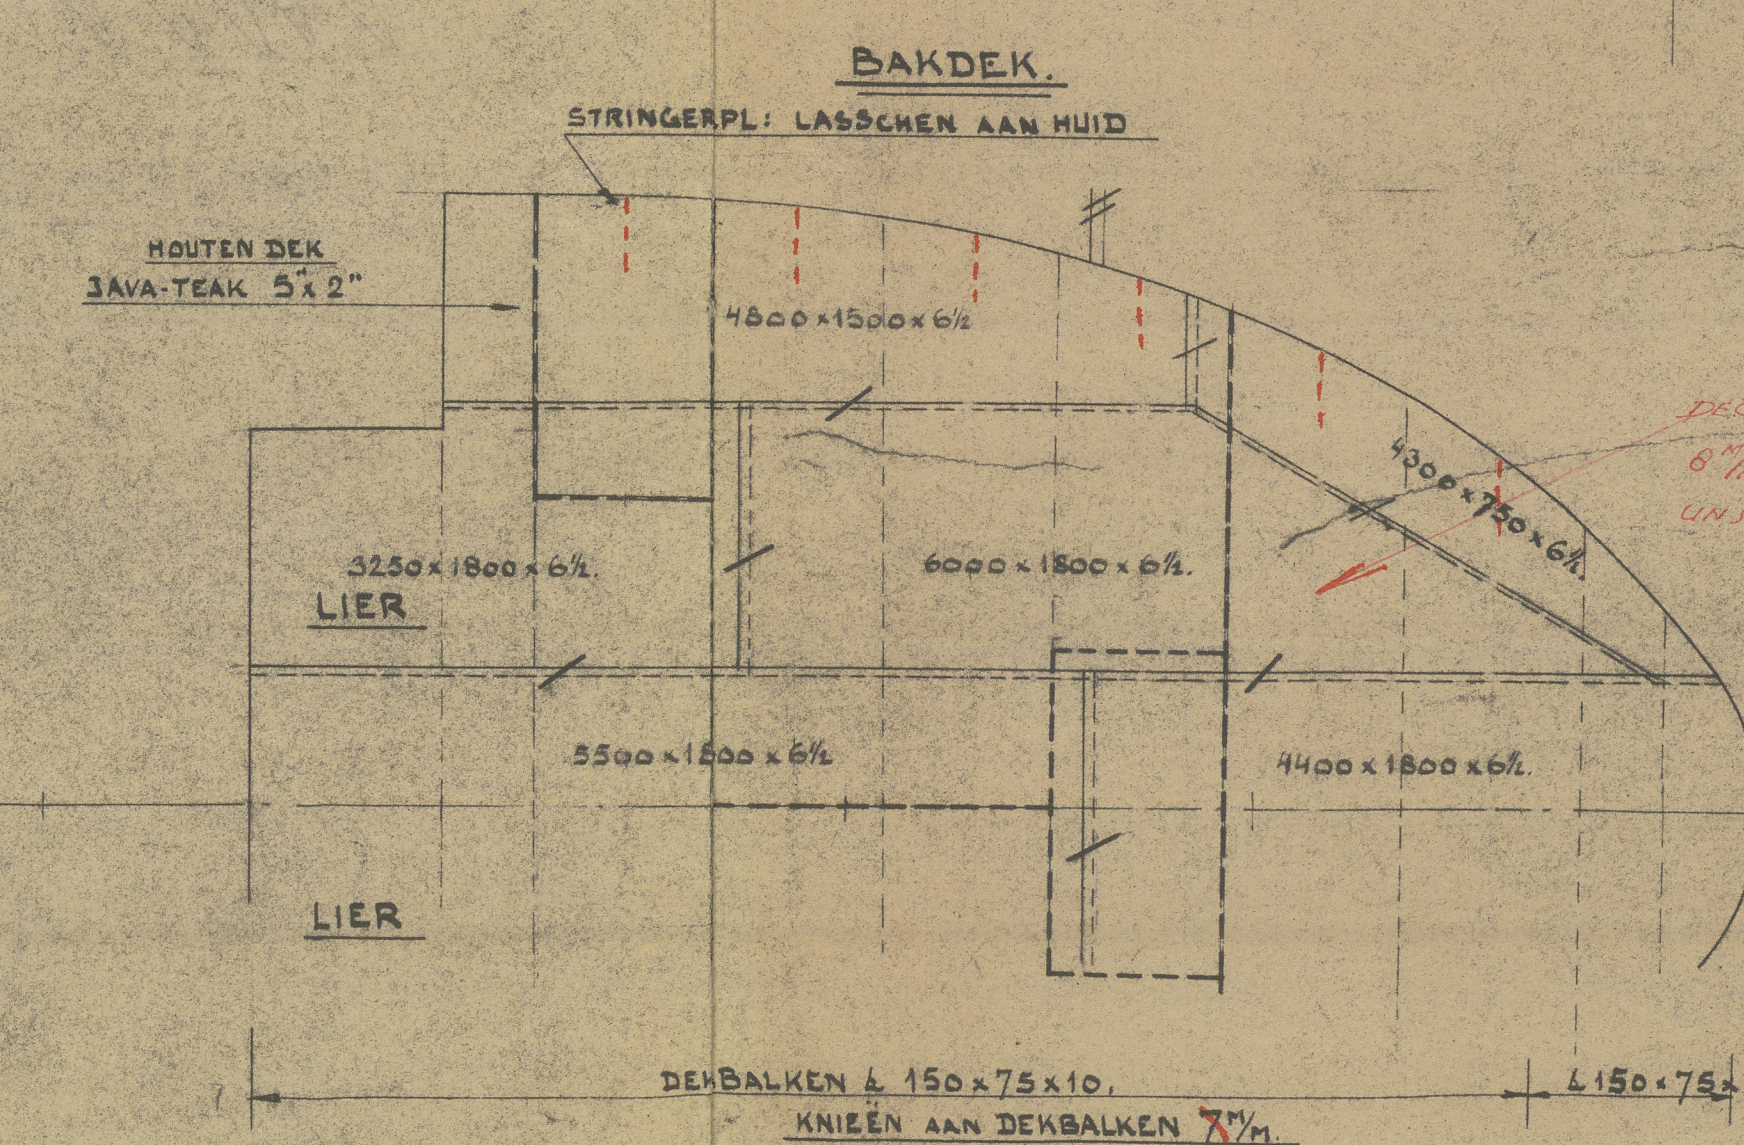

- N.V. HAARLEMSCHE SCHEEPSBOUW MY

Bouw N<sup>o</sup> 352

TEEK: 352004



LONDON


HAARLEMSCHE SCHEEPSBOUW M.Y.

P. Bernhard

352

PROFILE & DECKS

2



© 2021

Lloyd's Register  
Foundation

009976-009985-0109