


Ob. 2. „Nerf Vooruit.“
Enkhuizen - Spaarndam.

Two Motor cargo ships
Schaal 1:50

Lengte tusschen de loodlynen 46.325 " L.P.P.
Breedte op buitenk. Grootpant. 7.65 " B.
Bolkie tot dek aan de zijde 3.35 " D.
Klasse + Lloyd 100 A 1.

Langsdoorsnede

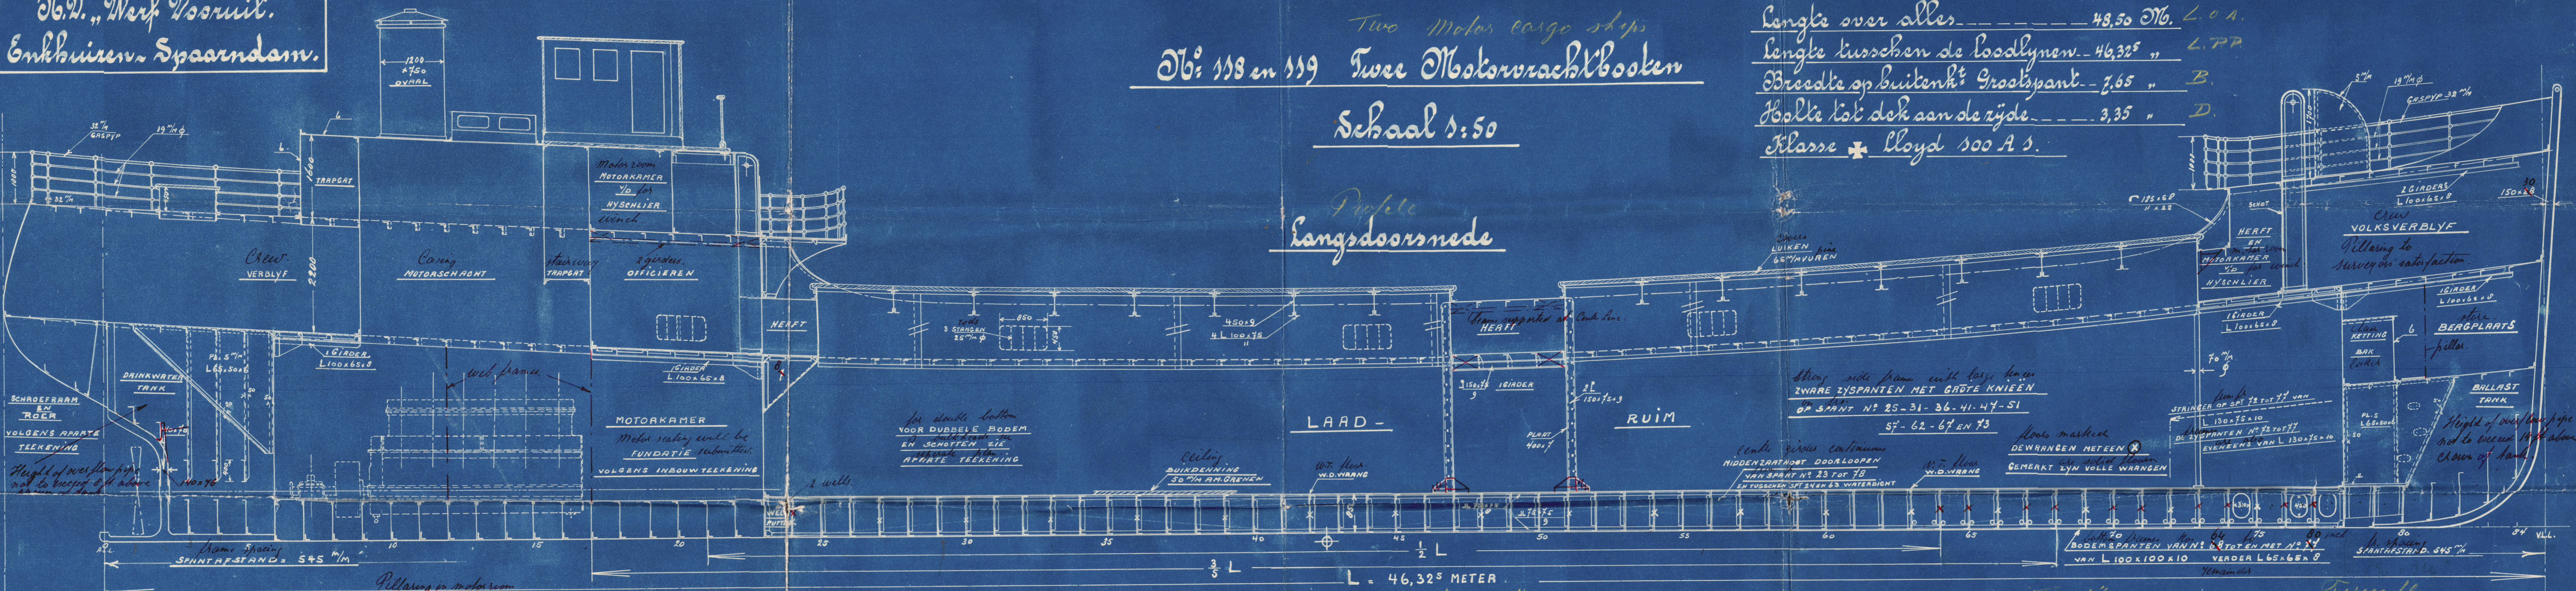

Kampangedek


Herfdeek

Herfdeek

Tankdeek

Herfdeek

Bakdeek

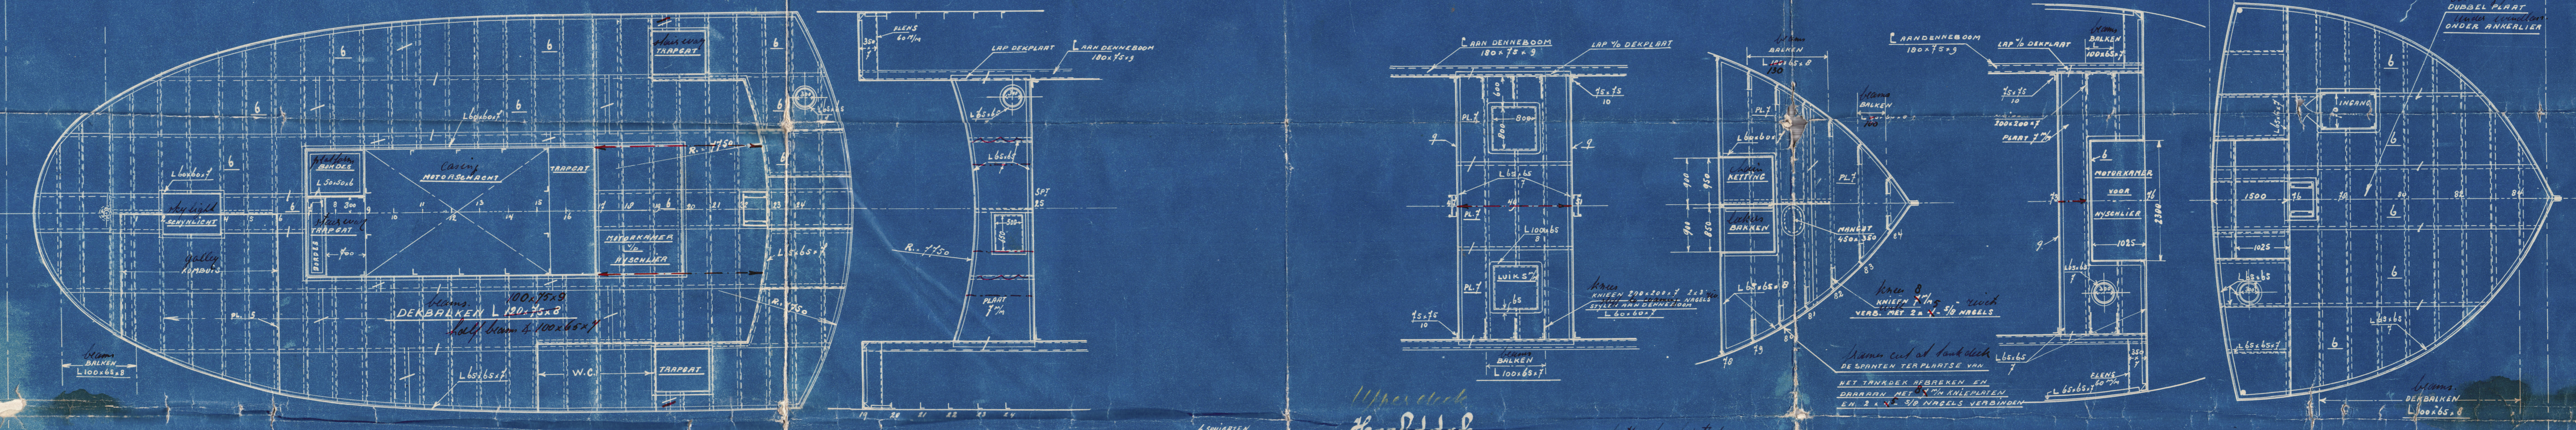

Hoofddeek



Ob: 3

Wey. Vooruit
118-119
Profile of Deck

M.V. ^{Ex} Prima
DIS633

~~GEN. BOX NO~~ 436

M/V BAT EALIM

50707

009986-009493-0086



© 2021

Lloyd's Register
Foundation