


DEEST-BIJ NIMEGEN. HOLLAND.

MOTORCOASTER 1000 TON. D.W

$$100 A \times D = 162$$

VAARSNELHEID MINST 10 KNOTS.

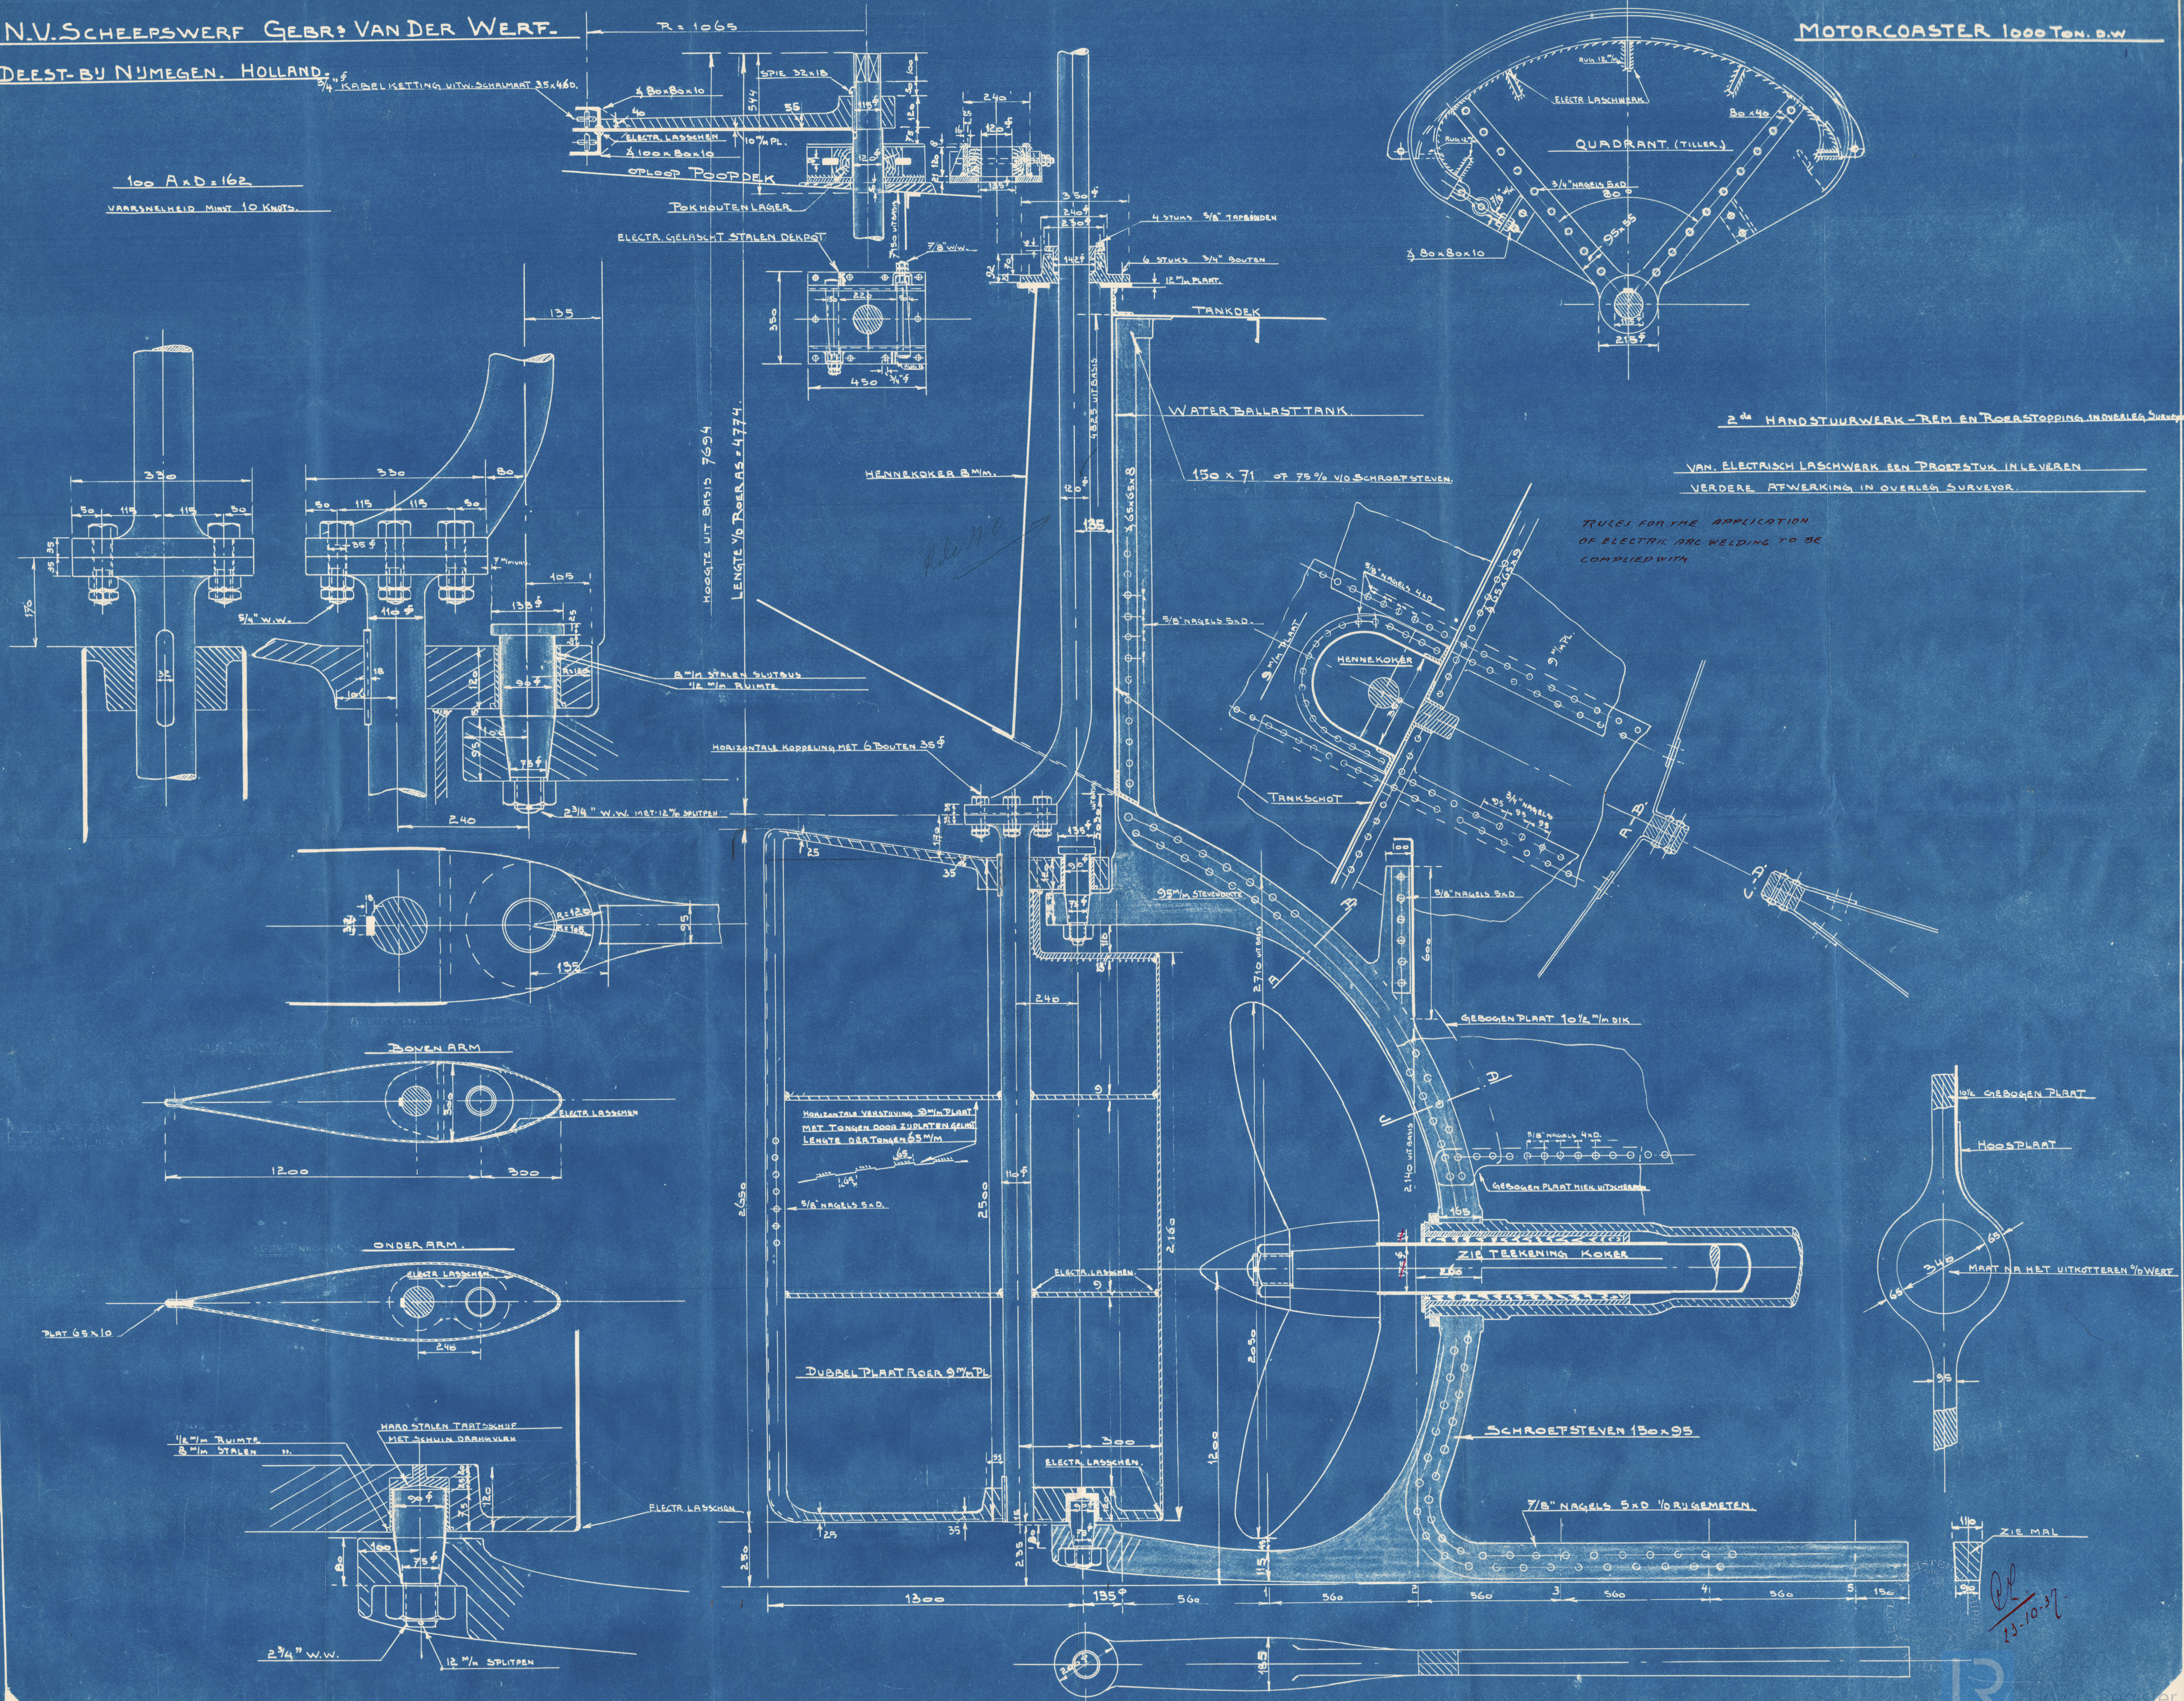

2^{de} HANDSTUURWERK - REM EN ROERSTOPPING IN OVERLEG SURNAME

VAN. ELECTRISCH LASCHWERK EEN PROEFSTUK INLEVEREN
VERDERE AFWERKING IN OVERLEG SURVEYOR.

RULES FOR THE APPLICATION
OF ELECTRIC ARC WELDING TO BE
COMPLIED WITH

1/4 GEBOGGEN PLAAT

HOOFDPLAAT

240

68

MAAT NA HET UITKOTTEREN 1/4 WEEFT

25-10-37

2.
Ochtersken en Roor 206

[Signature] 327

GEBR. ^{V/D} WERF

206.

"Emidtown"

STERN FRAME AND

RUDDER.

16



© 2020

Lloyd's Register

010137-010149-0034

Foundation