Schnitt: A-B

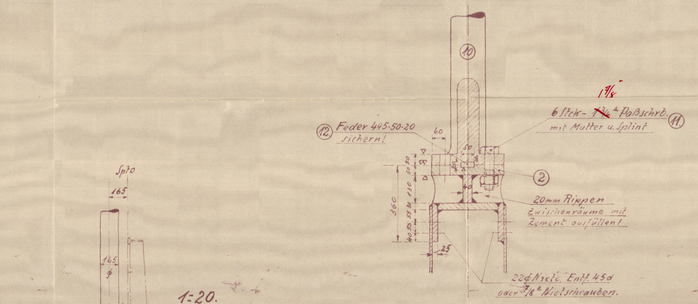

Schnitt: C-D 1:10.

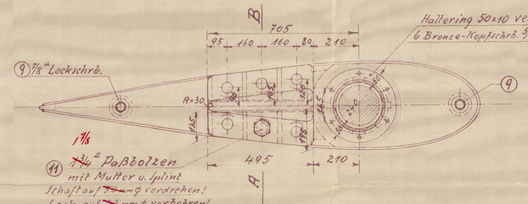

Schnitt: E-F.

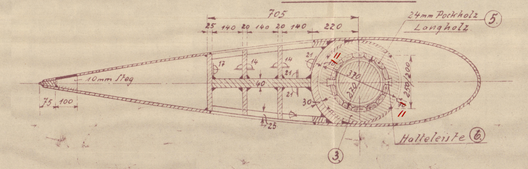

Schnitt: G-H.

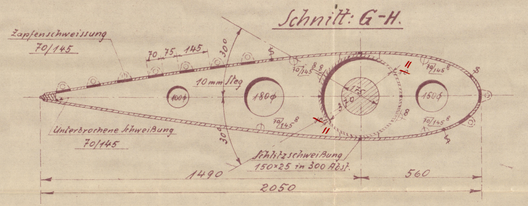

Schnitt: J-K.

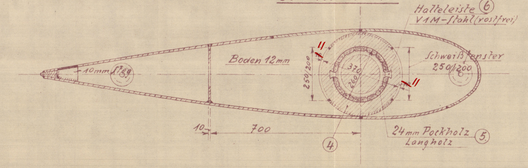

Pockholzbuchse 1:2.5.

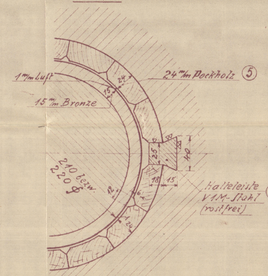

Handloch 1:2.5

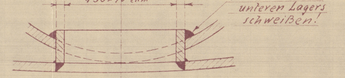

Ruder-Aufmaße: 1:10.

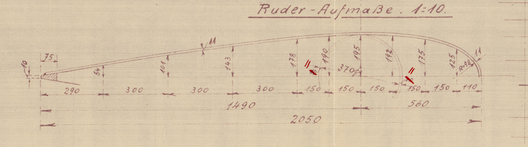

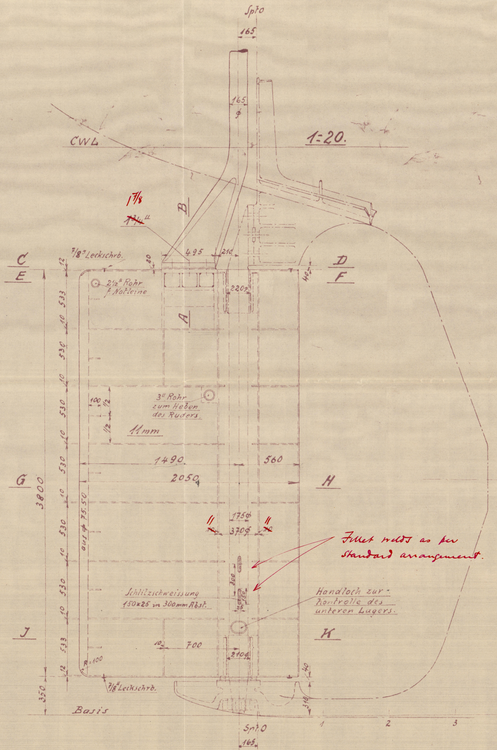

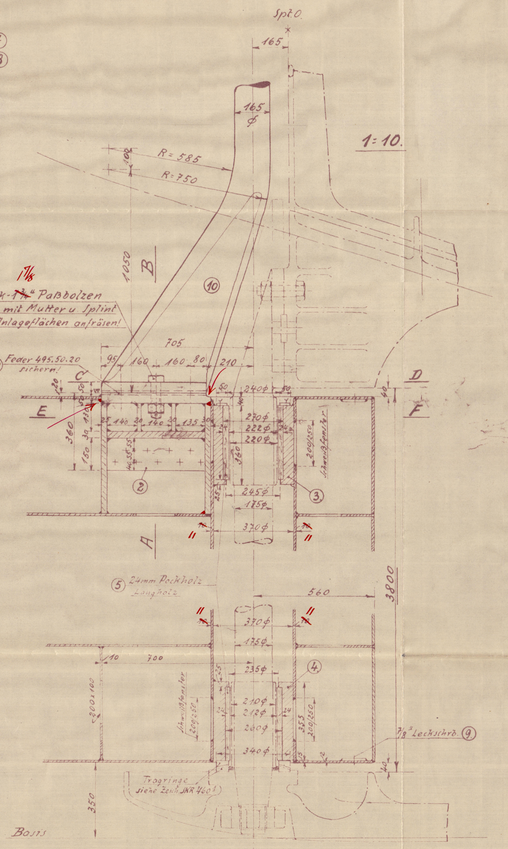

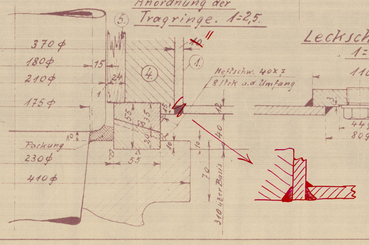

Leitzahlen.

Länge d. ü. L.	76,472 m = 250'-10¾"
Breite	12,5 m = 41'-0"
Seitenhöhe bis Oberk.	6,375 m = 20'-11"
Tiefgang	5,674 = 18'-7¾"
Geschwindigkeit	10,5 Knoten
Ruderfläche	7,79 m²
Klasse: Lloyd's Register (+ ✠ Einrichtung)	

Material mit Test des Lloyd's Register of Shipping.

Pos.	Stck.	Gegenstand	Material	Bemerkung
1	1	Ruderkörper	Jt. 42.21	
2	1	Kupplungsflansch, echtr. geschweißt	" " "	
3	1	Oberes Rudertager	Stg 45.21	
4	1	Unteres " "	" " "	
5	2	24 mm Pockholzbuchse	Pockholz (Langholz) V1M-Stahl (rostfrei)	
6	4	Halleleiste		
7	1	Hallering 50x10 verzinkt	Jt. 34.11	
8	6	⅞" Bronze-Kopfschraube	Sp. M3	
9	4	⅞" Leckschrb. seewasserbeständig	" "	
10	1	Rudierschaft	Jt. 42.11	
11	6	1⅛" Paßbolzen mit Mutter u. Splint	" " "	
12	1	Feder 445.50.20	Jt. 60.11	

Bemerkungen.

1) Die Schweißarbeiten am Ruderkörper sind äußerst sorgfältig auszuführen.
2) Der vordere und hintere Teil des Ruders wird mit Solution auf OS Nr. abgezeichnet und numeriert.
3) Zusammenbau Jenkraft ist auf genaues Fluchten der beiden Ruderlager mit Mitte Rudererschaft zu verwenden
4) Das Rohr im Ruder ist innenseitig mit Solution zu streichen.

Verbindungsstreben u. Anschluß am Hinterstreben siehe JKR 4601

973 F I Rep. ⅞ Birgest 1940

LLOYDS REGISTER OF SHIPPING LONDON

7

GOTHENBURG FIRST ENTRY REPORT No. 13661

J. S.

18.3.41

S/S Rudolf RODER

Simplex-Balance-Rudern.

1:20 1:10 1:2,5

22625

AA 8971.

Lindholmen Göteborg S. 973

Simplex-Balance-Ruder.

1:20, 1:10, 1:2,5.

JKR 460.

9. Nachlieferung 5/3.41.

010219 - 010228 - 0104

© 2021 Lloyd's Register Foundation