

16-9-52

HOOFDAFMETINGEN.

L = LENGTE LOODL.	52.30 m	=	171.60 feet.
B = BREEDTE OP SPANTEN	9.70 "	=	31.82 "
D = HOLTE VRIJBOORDDEK	2.958 "	=	9.71 "
" R.Q. DEK	4.158 "	=	13.64 "
" SHELTERDEK	5.108 "	=	16.76 "
d = DIEPGANG UIT BOVEN KIEL	2.915 "	=	9.56 "
h = HOOGTE D.B. VRIJDEK	2.20 "	=	7.22 "
" D.B. R.Q. DEK	3.40 "	=	11.16 "
" SECTIE 9 clause 3	4.15 "	=	13.6 "

UITRUSTING.

EN = 171.60 (31.82 + 13.64)	=	7805 ft ²
ERECTIENS AND HOUSES.	=	972
TOTAAL	=	8777 ft ²

LETTER J.

3 BOEGANKERS RESP 16 3/4 - 16 3/4 EN 14 1/2 CWTs.
 1 STROOMANKER 4 3/4 CWTs (B.X. STOCK)
 210 VADEN ANKERKETTING 1 1/4" DANKETT. M.V. 168 CWTs.
 60 fms. 3" STAALDRAAD 6x12 STROOMANKERDRAAD
 75 " 2 3/4 " " 6x12 SLEEPTROS.
 90 " 2 1/4 " " 6x12 KABELTROS.
 90 " 4" FIBRE VERHAALTROS.

KLASSE LLOYDS 100 A 1.

KLINKWERK.

LANDEN VAN KIM-VLAK-ENZUGANGEN TEKLINKEN MET 3/8" NAG.
 ENKELE BREED 56, TER PLATSE VAN BREAKS ZIE HUIDTEKENING.
 LANDEN VAN VLAK GANGEN VOOR TE KLINKEN MET 3/4" NAG. DOUBBEL.
 (6-3/4" IN BOTTOM FOR 2)
 114 BREED. OVERAL 7 NAGELS PER VAK BEHALVE DE DRIE DIKKER (MAX SPACING) LATENDS 4 1/2 d.
 ALLE SPANTEN UITGENOMEN IN TUSSENDEK EN IN KAMPANTE
 VOOR GEKLINKEN 5/8" NAG. AFST. 7 d. BEHALVE IN PEAKS, BUNKER
 DIEPTANK EN VOOR SPT 80 WAAR 5 1/2 d.
 IN BODEM SPANTEN 71 1/2 m. 83 2 RIJEN ZIG-ZAG 3/4" - 5 1/2 d.
 VRANGEN AAN SPANTEN 71 1/2 m. 83 5/8" - 5 1/2 d. OF LASSEN
 " " " VOORPIEK 5/8" - 6 d. IN ACHTERPIEK 5/8" - 5 1/2 d.
 " " " OVERAL ELBERS 5/8" - 7 d.
 STRINGERHOEKSTAAL DOORGAAND 3/4" OF 5/8" - 4 1/2 d.
 " " " MANNETJES 4 NAG 3/4" OF 5 NAG 5/8"
 NAGELS IN REELING PROFIEL VERSCHANSING 5/8" - 7 d.

LAS WERK.

ALLE STUIKEN VAN HUID-EN DEKPLATEN VAN BINNEN- RESP
 ONDERZIJDE V. GELAST. KEERZIJDE UITGEHAKT EN TEGENLAS.


HOEKLAS VERBINDINGEN	DOORLOPEND.
MIDDEENZAATHOUT AAN KIELPLAAT	AD a = 4.
" " AAN TOPPLAAT D.B.	AD a = 4.
WD. ENQD. VRANGEN RONDOM	AD a = 5
PIEK, BUNKER EN DIEPTANKSCHOTTEN AAN	
BODEN, TANKTOP EN KIM	AD a = ZIE TEKENING.
DEZE SCHOTTEN AAN ZIJDE EN DEK	AD a = 3 1/2.
GEWONE W.D. SCHOTTEN RONDOM	AD a = ZIE TER. SCHOTTEN
VRANGEN AAN M.ZH EN KANTPLAAT	AD a = 3 1/2.
KIMKNIEN AAN KANTPLAAT	AD a = 3 1/2.
KIMKNIEN EN VRANGEN AAN K.P. VOOR SPT	AD a = 4 1/2.
DEK AAN HUID EN LUKCOATING	

ONDERBROKEN:

VRANGEN AAN TANKTOP BEPLATING ZIGZAG	180 75 a = 4 1/2
KEERSPANTEN OPEN VRANGEN AANT.	180 75 a = 4 1/2
TUSSENDEKSPANTEN AAN HUID.	180 75 a = 4
DEKBALKEN AAN DEKPLATEN	180 75 a = 4 EN 1 1/2
" " PEAKS DEPTANK EN BUNKER	180 75 a = 4 1/2
SCHOTSTIJLEN AAN BEPLATING ZIG-ZAG	180 75 ZIE TER. SCHOTTEN
LUIKSCHILDEN	180 75 a = 5 1/2

The scantlings as shown and amended
 are suitable for a summer moulded
 draught of about 2.95m (9.66')

DOORSNEDE VOORSCHIP - SP. 70.

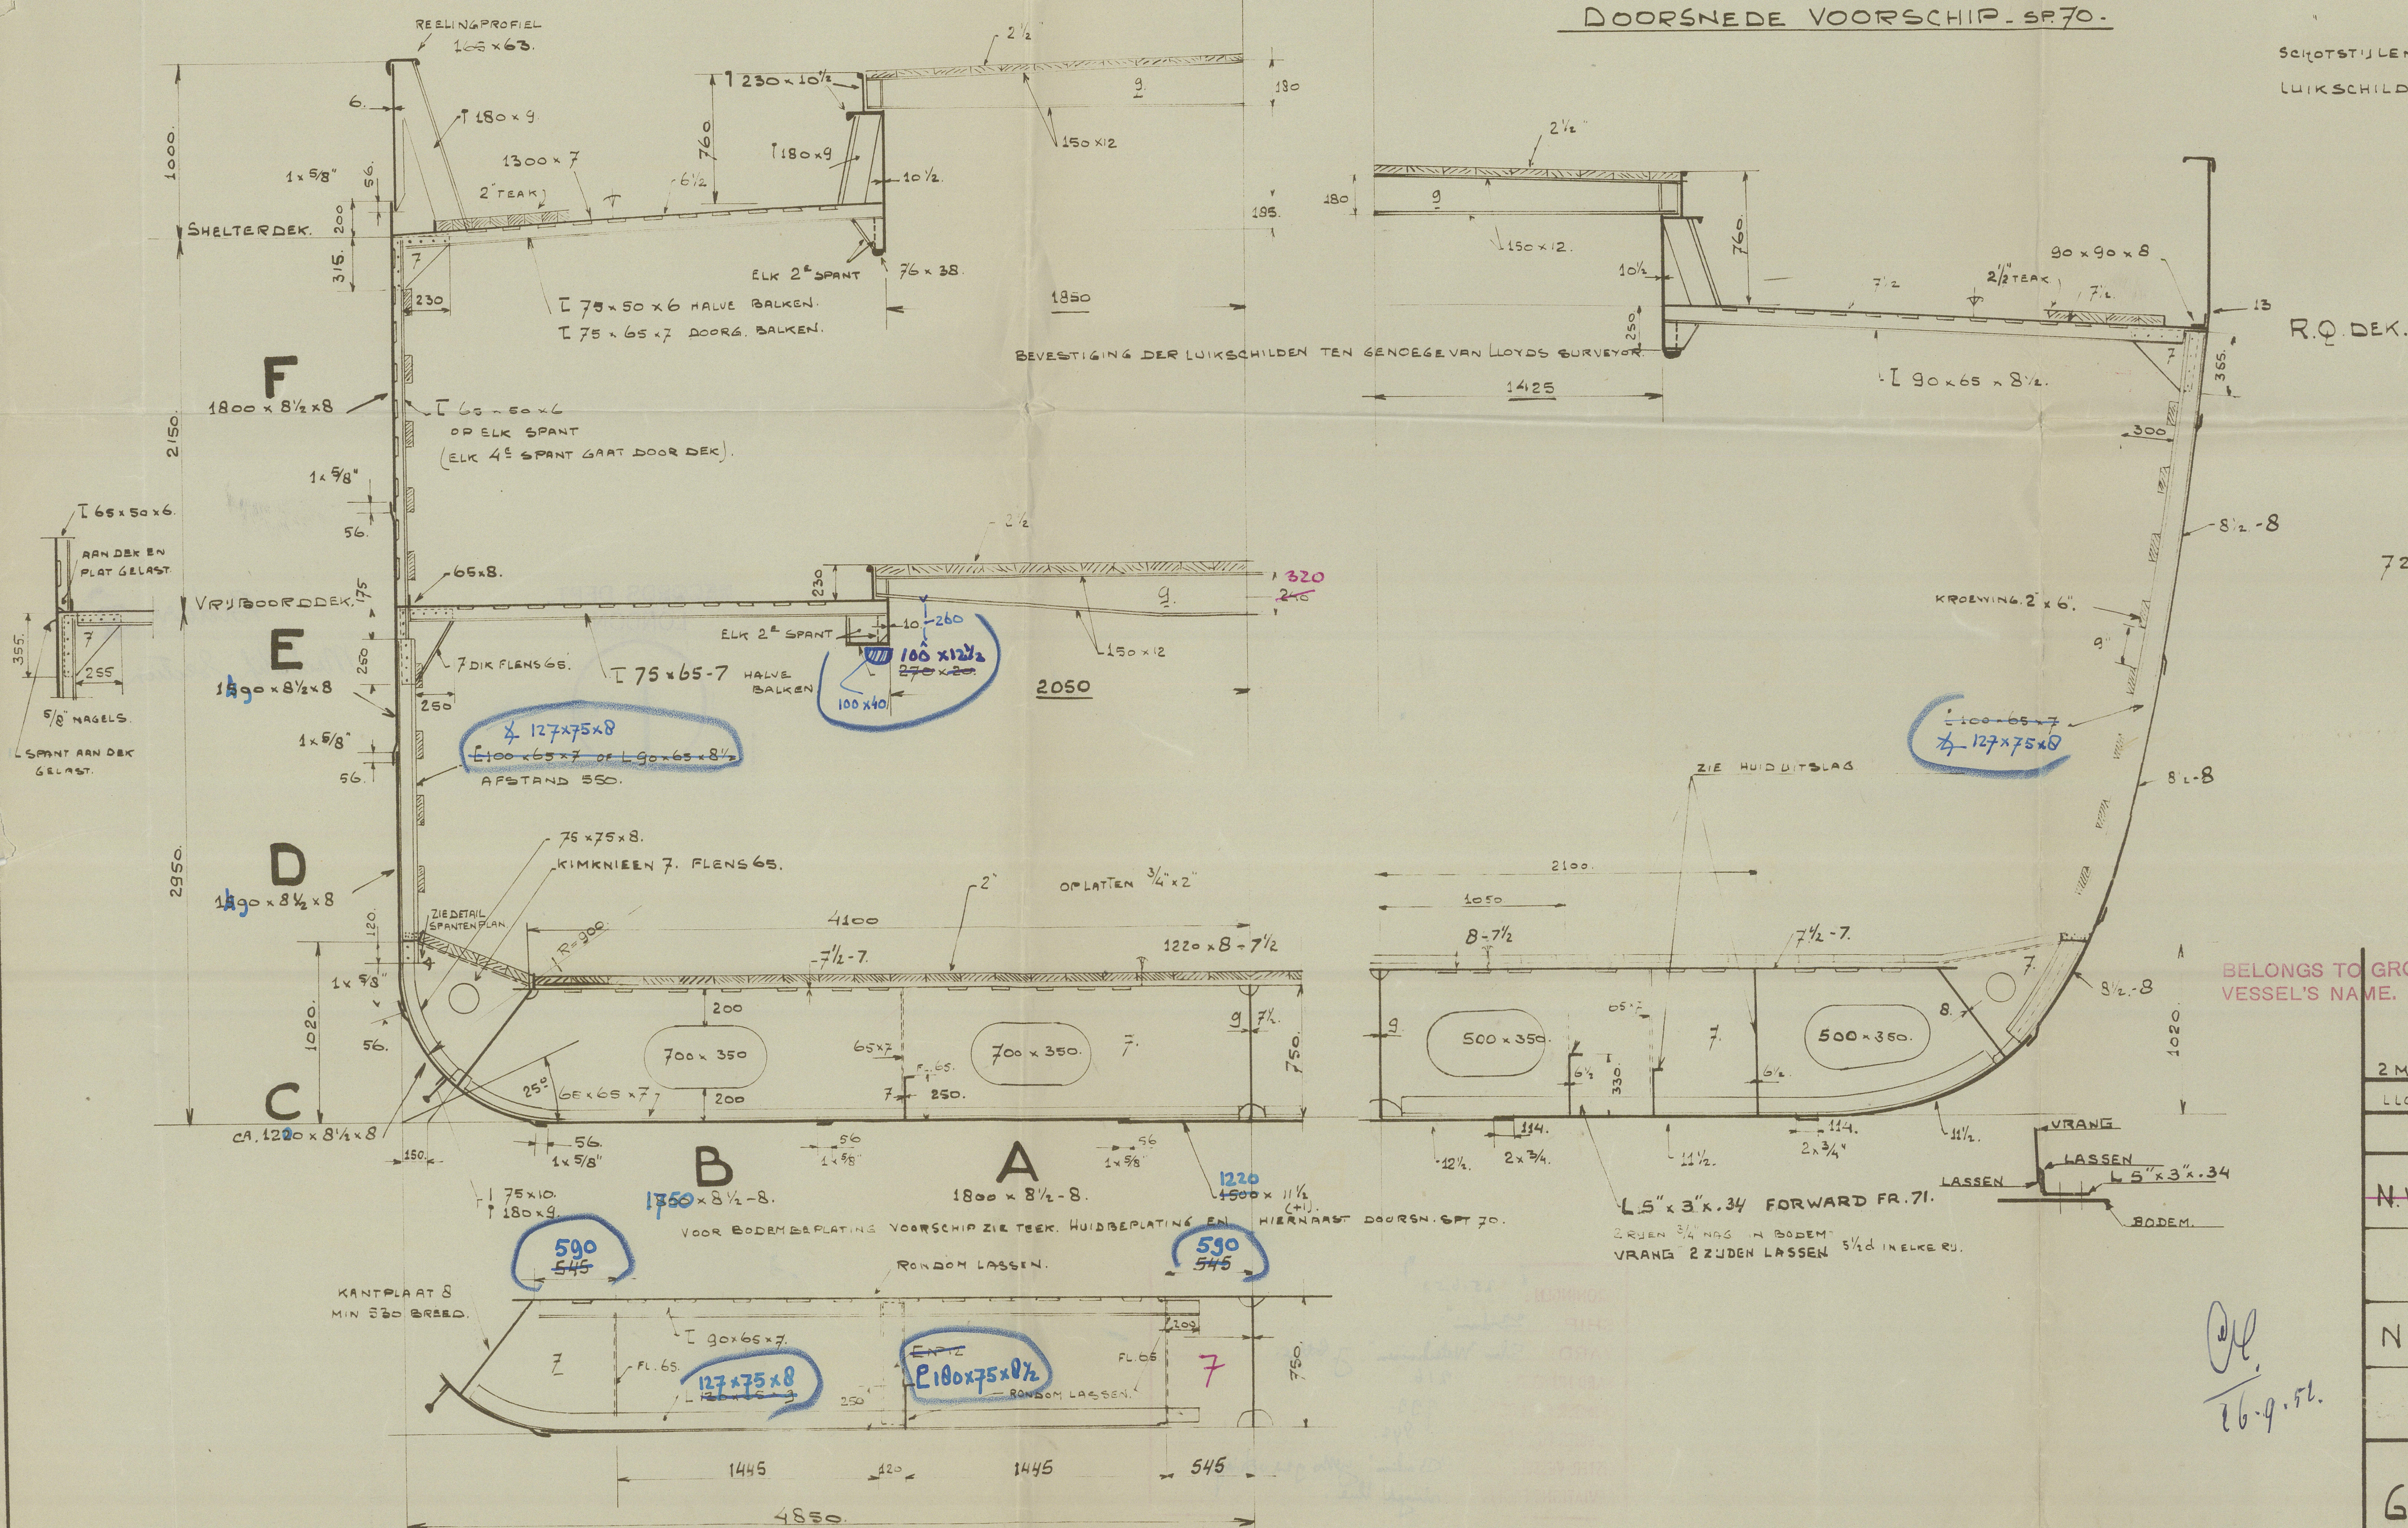

BESHOORENDE TEKENINGEN.


72703	STRINGERPLAN
5	SPANTEN PLAN
6	HUIDBEPLATING
7	DOUBBELE BODEM.
8	O.DEN W.D. SCHOTTEN.
9	VOORPIEK EN VOORSTEVEN.
10	MOTERFUNDATIE.
11	SCHROEFRAAM EN ROER.
12	ZEEPLAN.


BELONGS TO GRONINGEN Rpt No. 8422
 VESSEL'S NAME. Biduri

2 M LANGER 0.40 BREEDER.	B	16/8/52
LLOYDS BEMERKINGEN	A	18/8/52
WIZIGINGEN.	LETTER	DATUM
N.V.E.J. SMIT & ZON.	BOUWN	727
BIDURI		
N.V. PATTJE	BOUWN	216
HULP BEBAKENINGS VAARTUIG.		
GROOTSPANT	72704	
SCHAAL 1:25.		

010283-010287-0000

RECORDS DEPT.,
LONDON

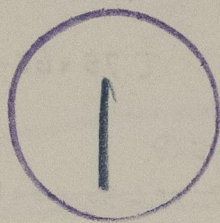

Biduri 
Midship Section




© 2021

Lloyd's Register
Foundation

010283-010288-0090

GRONINGEN: 25.6.53
 SHIP: "Briduni"
 YARD: Sbm "Waterhuizen" - J. Pothje.
 YARD NUMBER: 216.
 NUMBER C. 11 REP.: 799.
 NUMBER FIRST ENTRY: 842.
 SISTER VESSEL: "Balini" ymo 922012
 DEVIATIONS FROM A: ringel blue.

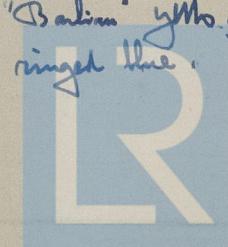

© 2021
 Lloyd's Register
 Foundation