


✓ original thicknesses.  
 Covers W.T. to SS.  
 Covers watertight to Surveyors Satisfaction

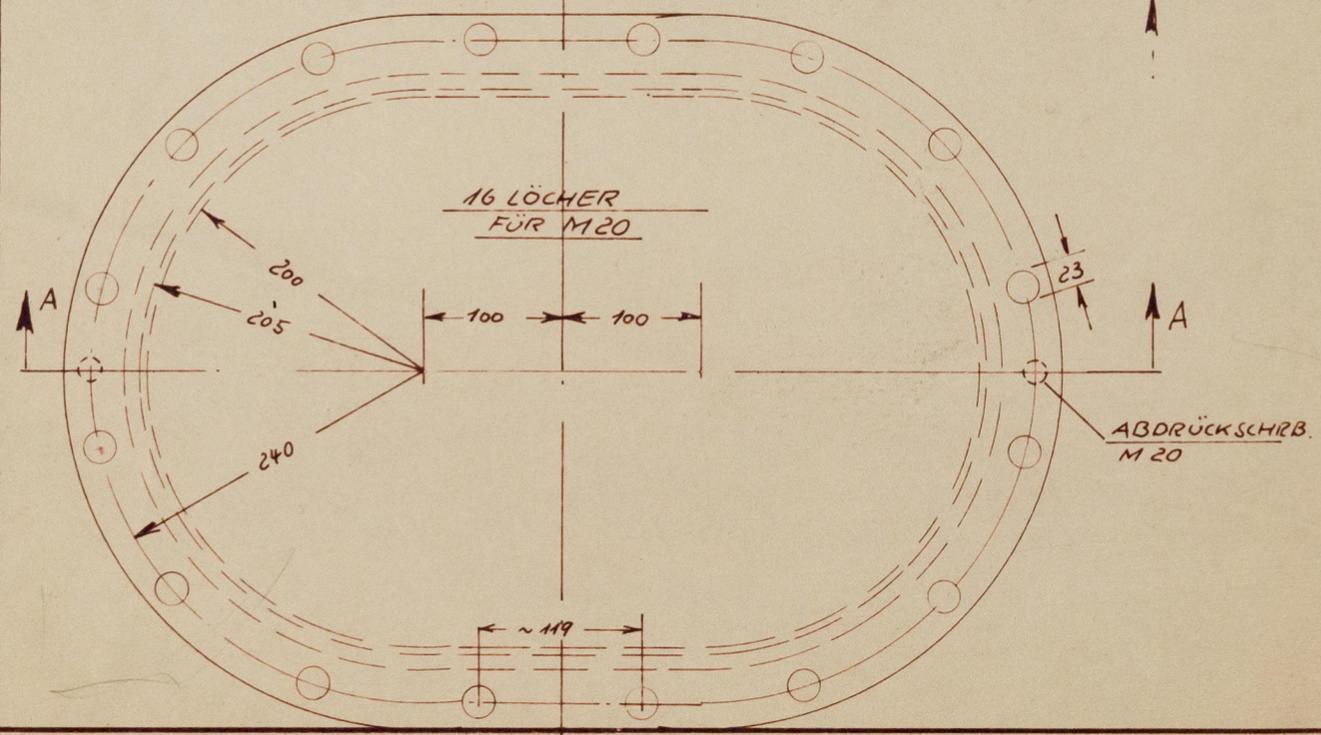

60 x 163 = 16  
 44

9/5/63  
**Norddeutscher Lloyd**  
 Werftbetrieb  
 Bremerhaven  
 7.5.63  
 Ausgang S 1461

OFFICE

Gezeichnet	Datum	Name	Schiff:	Norddeutscher Lloyd Werftbetrieb Bremerhaven
Geprüft	7.5.63	Montsch	"DEBORAH" M. S. B.N. 6829	
Maßstab	Bezeichnung	Bb u. Stb.		Zeichn.-Nr.
1:100 1:5	WASSERDICHTER VERSCHLÜSSE AUF HO. TK. 4			3 Fr 1