

PUNTA CENTRAL DE ID --- 4.115 " (13' 6")

ESCALA = 1:100

CONSTRUCCION PATENTE ISHERWOOD "BRACKETLESS SYSTEM", [PATENT]


Carrying oil in bulk Flash Point
above 150° F. Longitudinal Bracing

El Palo, Maquinillas, Torre elevadora, etc. está
sujeto a aprobación del inspector.

ABOCINADO PARA SU APROBACIÓN.


DE PROD

El punto de inflamación del Petróleo
no será mas bajo que 150F y los re
querimientos de la sección 20 de las
Reglas se cumplirán donde sea posible

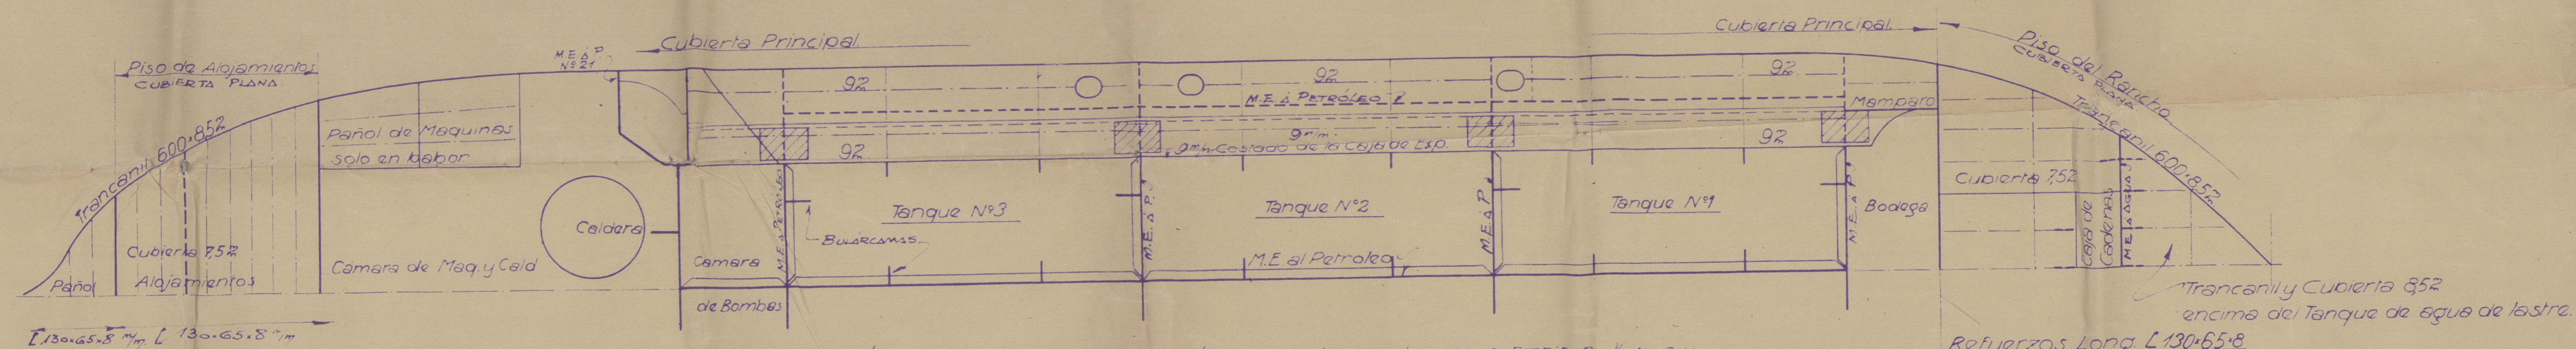

NOTA - LAS BULARCAMAS Y REFUERZOS DEL M.C. LONGITUDINAL IRAN EN LA CARA DE ESTRIBOS Y NO EN
BABOR COMO INDICA EL PLANO

VER PLANOS DE CONSTRUCCION.

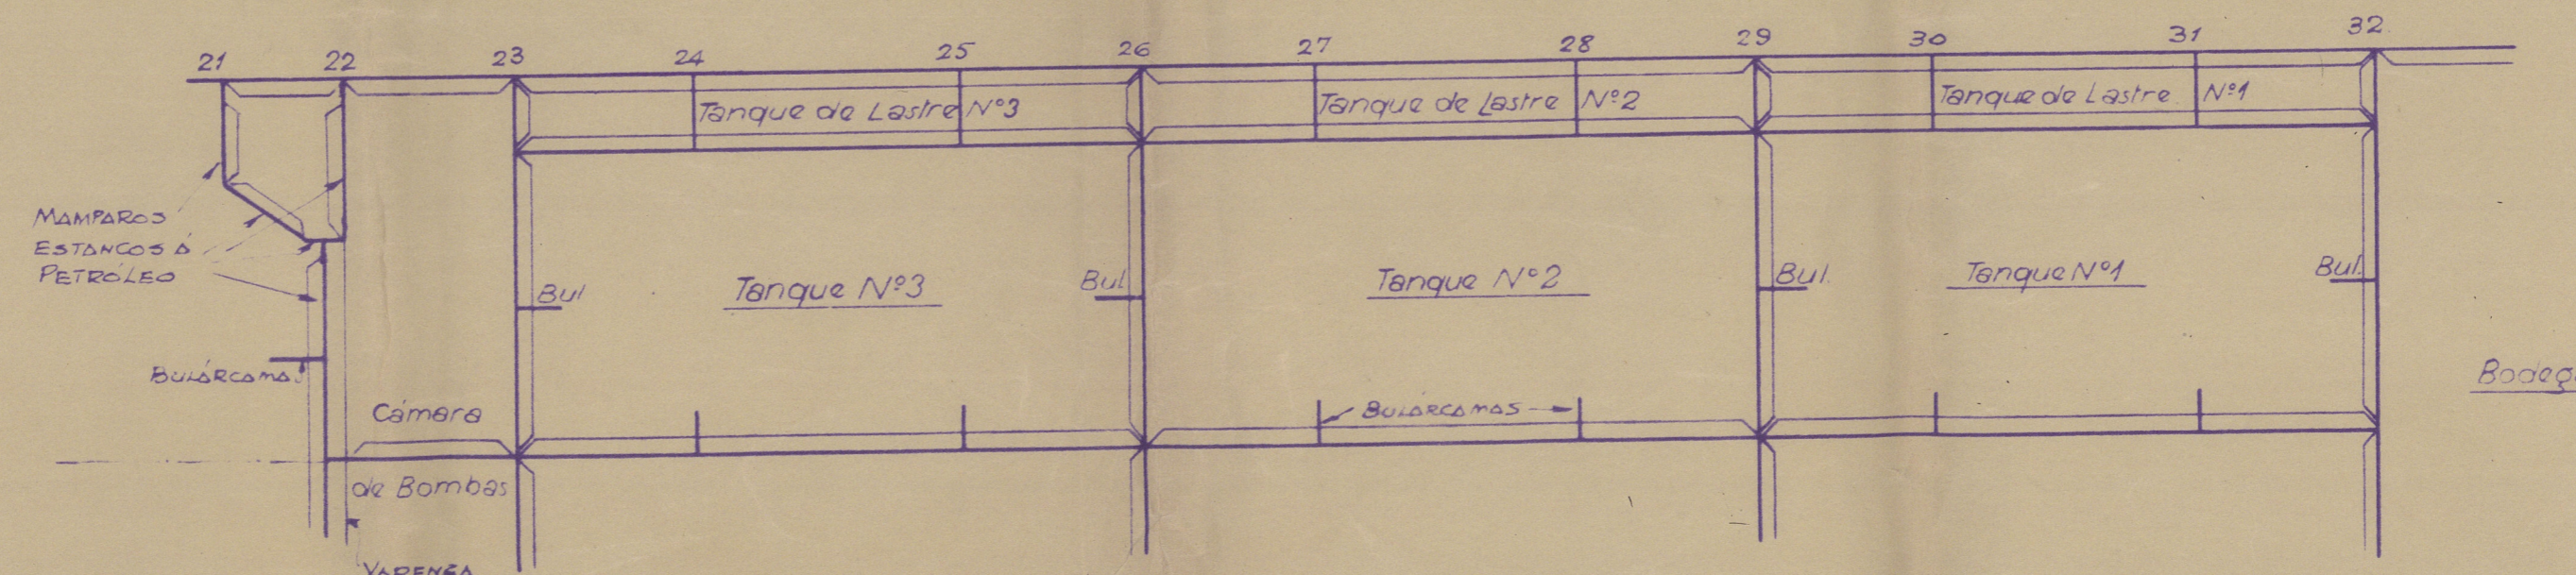

20. 9. 3


- SANTANDER 12 JULIO 1932 -

S/R

Profile Decks

"Camprodou"


X

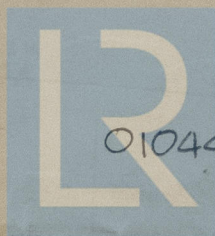

© 2021

010440-010450-0001

Lloyd's Register
Foundation

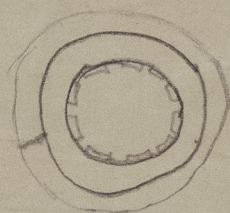

© 2021

Lloyd's Register
Foundation