




C.A.M.P.S.A.

Tanques
Buquestanques "Campalans" y "Camprodón"

Croquis de la instalación de los grupos electrógenos

Escala 1:100

after heekland
Mempero de papa

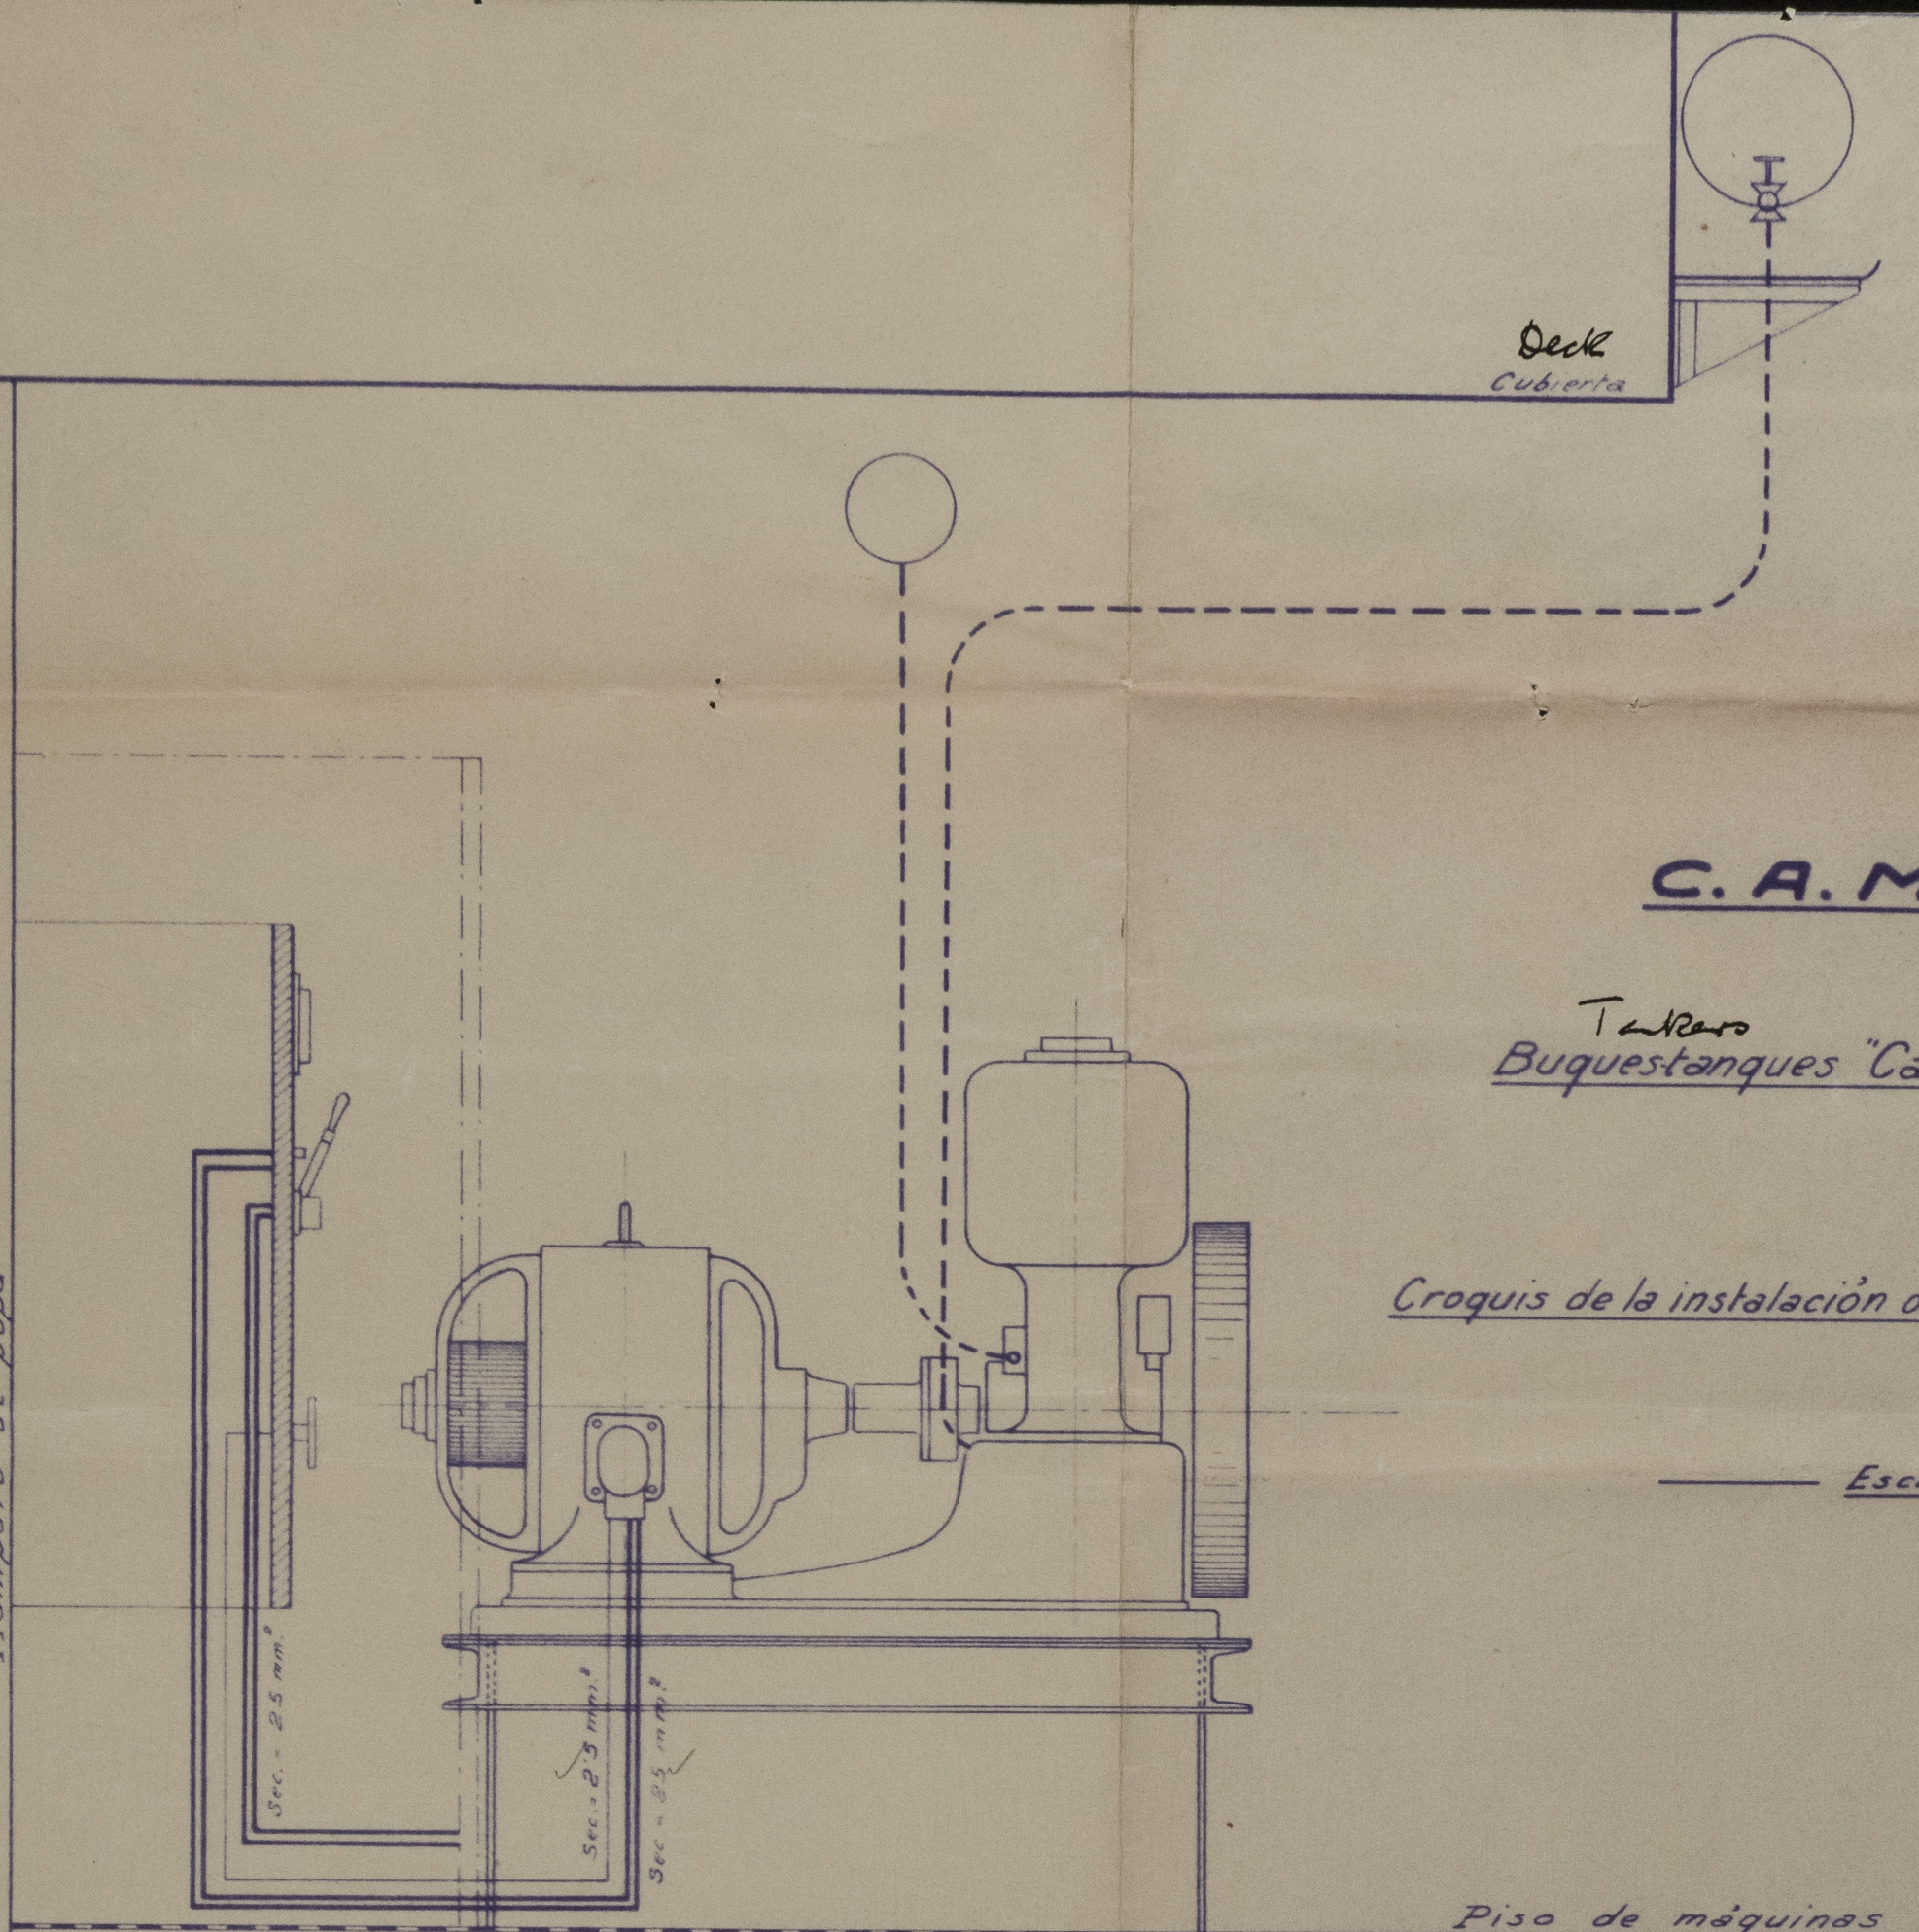

Características de la dinamo:

Kw. 4'6
V. 115 - 160
A. 40 - 29
Rev. 1000

Tanque de aceite lubricante

fuel oil tank
Tanque de combustible

Mempero de papa

Cuadro eléctrico auxiliar (nuevo)

Cuadro eléctrico principal (existente)

Corriente de tierra

Port Shift.
Eje de la hélice de babor
existing switchboard
Cuadro eléctrico existente

LONDON COPY.

Fuses to be fitted in accordance with section 3 clause 2(k)

change over switch is to be fitted to prevent parallelling of the dynamos.

new switchboard
Cuadro eléctrico nuevo

bow

gag
24.4.35.

Dinamo existente

Dinamo nueva



© 2021 Lloyd's Register Foundation

010440 - 010450 - 0059