



— Chalutier S^TPIERRE et PAUL —

vues montrant les tôles remplacées et redressées

— Bordé Tribord —

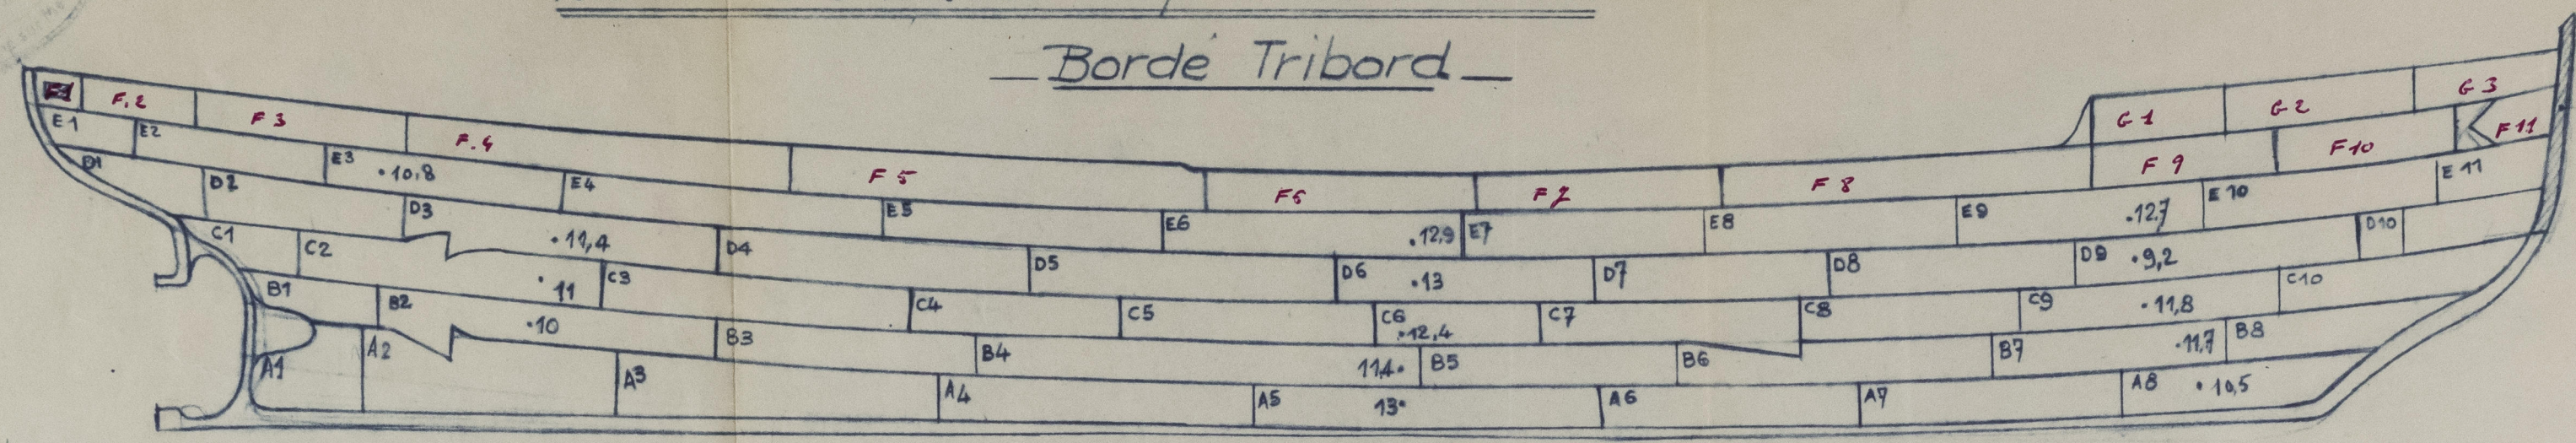


— Bordé babord —

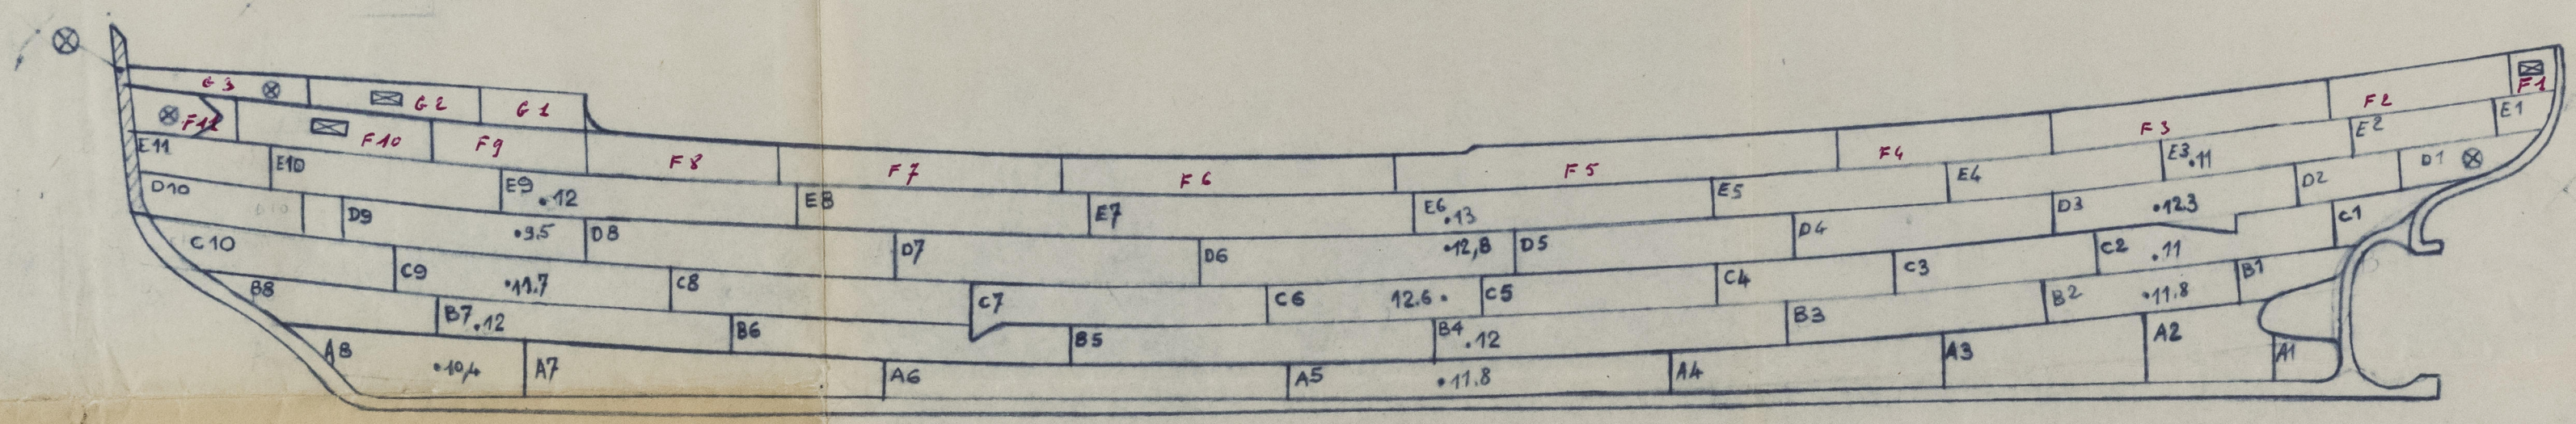

TO ACCOMPANY Dunkirk REPORT No. 4641
DATED 9.56.

— Vue en plan montrant les toles de gouttières —

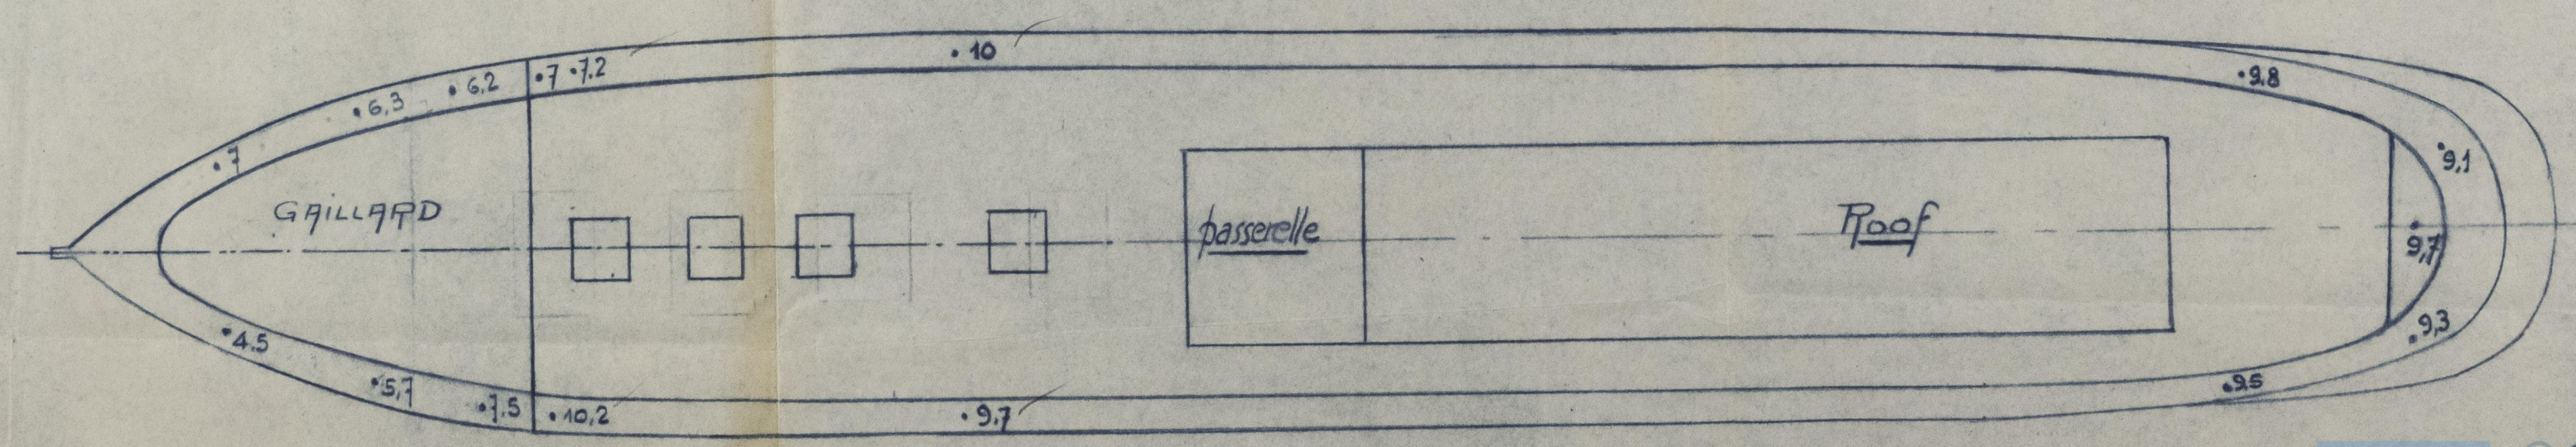

⊗ indique les tôles remplacées
⊠ indique les tôles démontées et redressées
Boulogne s/mer le 7-8-56

smelling of shell plating

'Saints Pierre et Paul'

Drk. 4641



© 2021

Lloyd's Register
Foundation