





SNO 205

金剛丸

鋼  
枕  
配  
置

其  
一

完  
成  
圖

又度1/8吋ヲ以テ1呎トス

株式會社  
播磨造船所造船部

部長	副長	設計	主任	擔當	製圖	寫圖
----	----	----	----	----	----	----



昭和 年 月 日


圖面番號

出圖番號

Kougo maru

Kobr Repl: 8981

Profile + Decks  
Sheet I

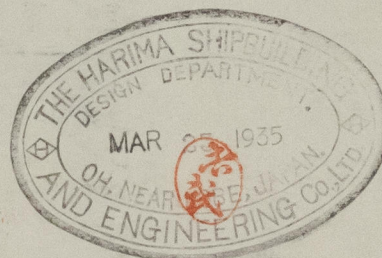

© 2020

Lloyd's Register  
Foundation

010502-010508-0083