



S No 205

金剛丸

中央切斷

大度1/2吋以下1呎以上

株式會社
船廠造船所造船部


		設		計		係	
部長	副長	主任	擔當	製圖	寫圖		
							
昭和		年		月		日	
圖面番號							
出圖番號							

7.5.20

Kongo Maru

Kobe Rep 18981

Mid Sec
(as Built)

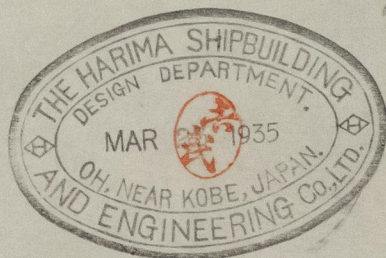

© 2020

010502-010508-0086



L.H. 1 1/2" x 3/4"