

15/6/23

BOOTSDECK

KOMMANDOBRÜCKE


NEUBAU N=103

EINSCHRAUBEN-FRACHTDAMPFER „EIDER“

1:100


HAUPTABMESSUNGEN

LÄNGE ÜBER ALLES	80,00 m
LÄNGE ZW. DEN LÖTEN	76,00 m
BREITE AUF SPIT.	11,40 m
SEITENHÖHE BIS HAUPD.	4,60 m
SEITENHÖHE BIS POOPD.	6,80 m
BEI ETWA 4 m TIEFGANG	1900 t. TRAGF.
GESCHWINDIGKEIT	9 KNOTEN
P.S.I.	700

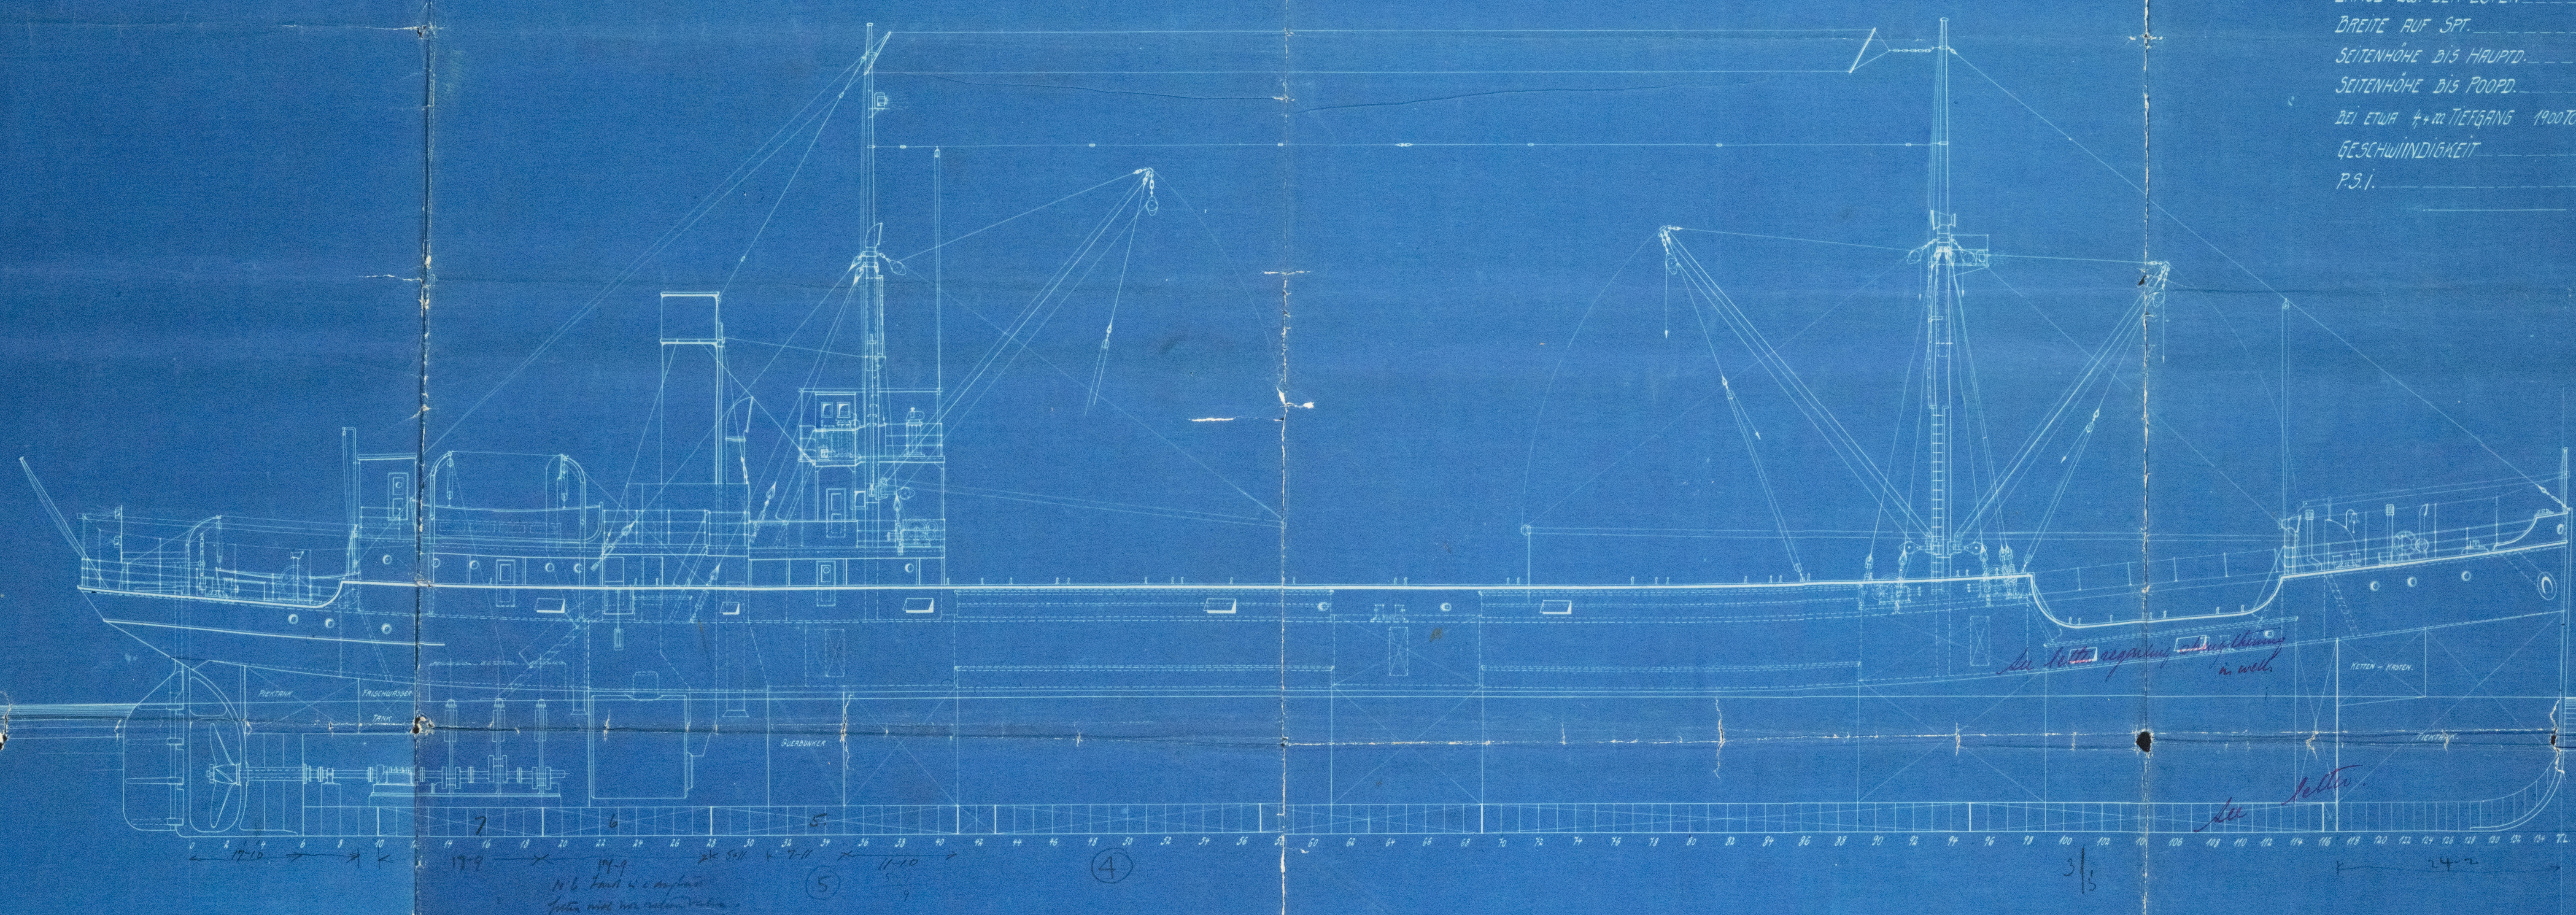

POOPDECK

BACKDECK

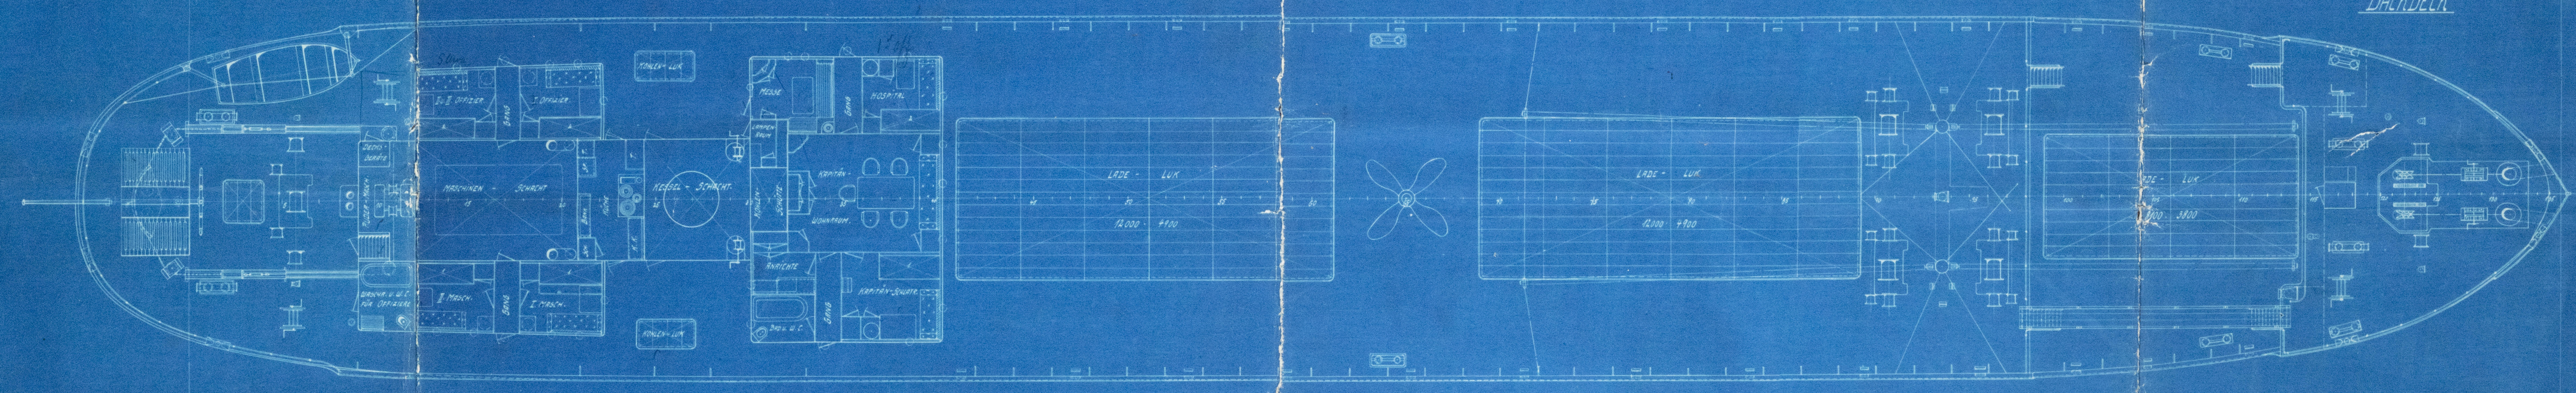

HAUPTDECK



15.6.23

Profile

"Chloris"

Lv. 85543.

Angelika

Eider

Hauptzeichnung



© 2021

Lloyd's Register
Foundation

010509-010518-0001

VENERN

Profile Plan

A. A. K. Jones

CHLORIS

EX

Venern



© 2021

Lloyd's Register
Foundation

14.23
13
4269
1423
184.99

38
1473
22



© 2021

Lloyd's Register
Foundation
010509-010518-0001