

SN0215-6

香椎丸

香久丸

其
一

尺度 $\frac{1}{8}$ 吋以テ吹トス

株式會社
船政所造船部

計 係

設計者 船政所造船部 設計係 船政所造船部 設計係



昭和 年 月 日

圖面番號

出圖番號


(2)

(2)

MS. KASHII MARU

Profile (as built)

Kobe Ref. 9586

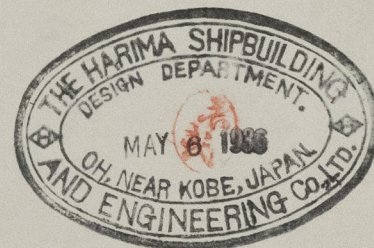

© 2020

Lloyd's Register
Foundation

010526-010536-0183