



Huge nach DIN 580

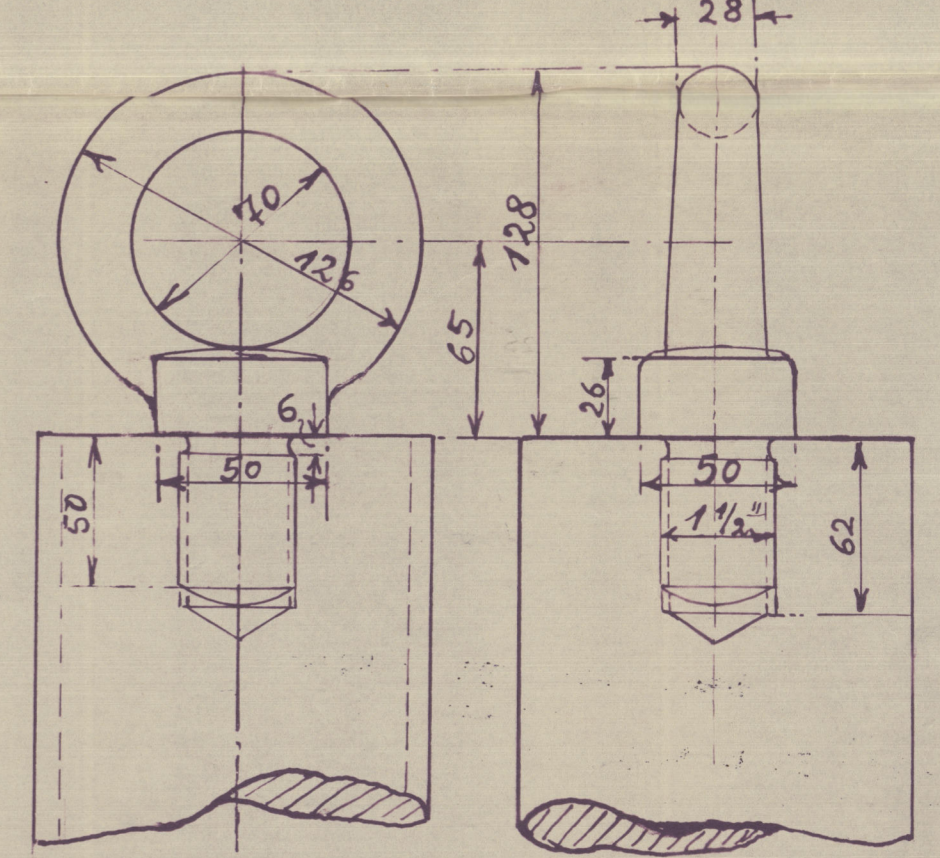


corners of flanges  
so be slightly rounded.


### Oberer Ruderarm

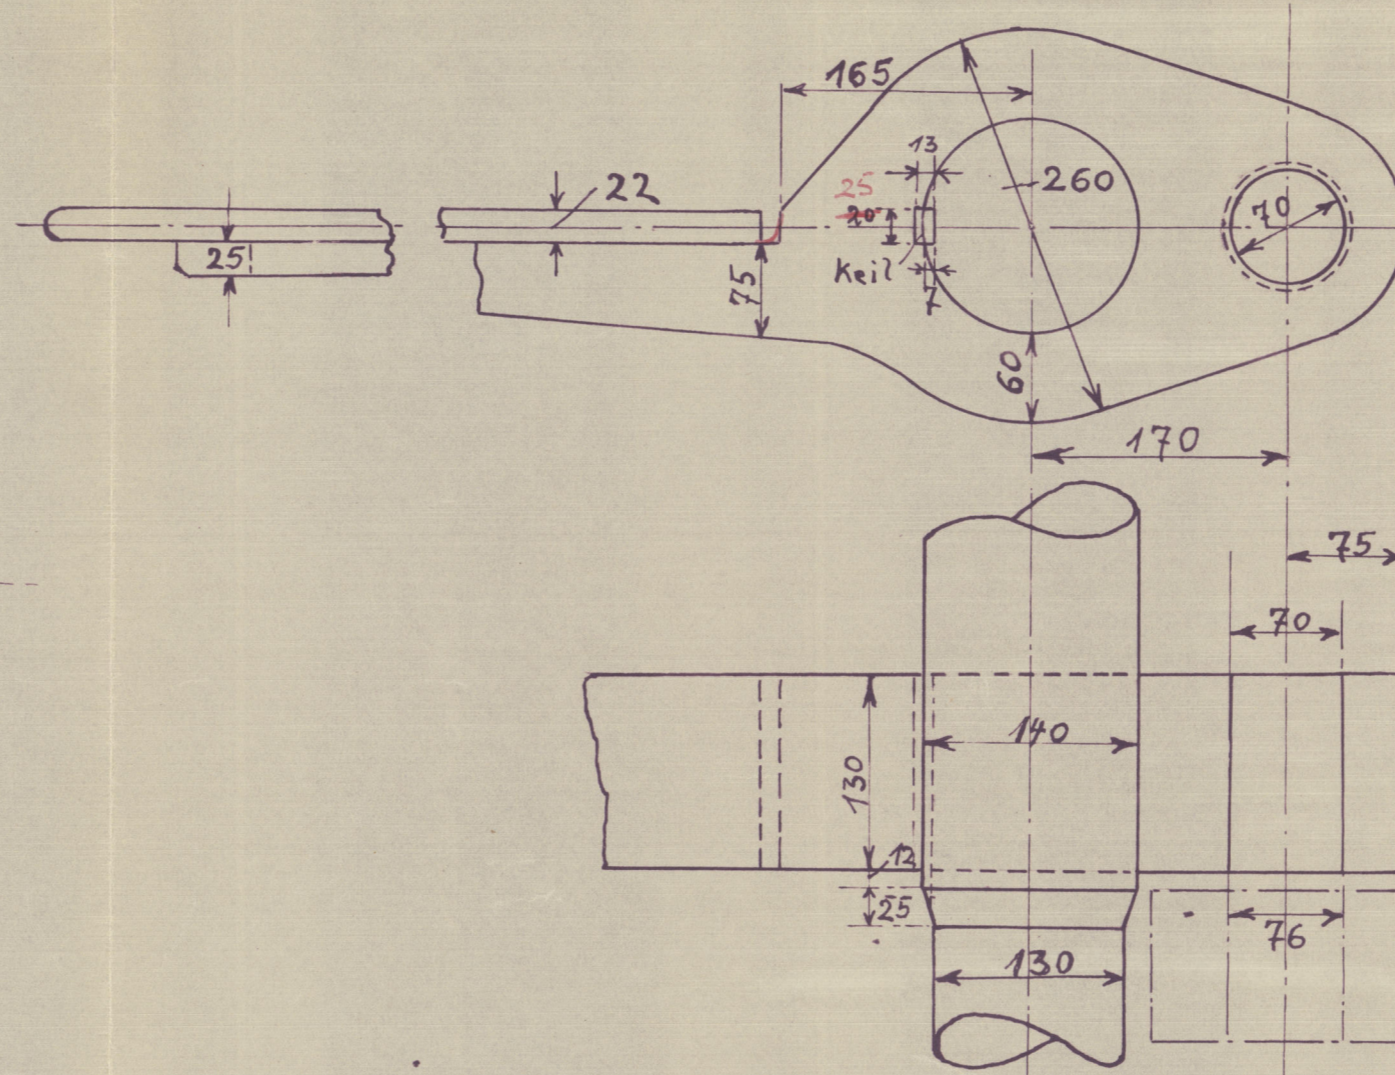

### Mittlerer Ruderarm

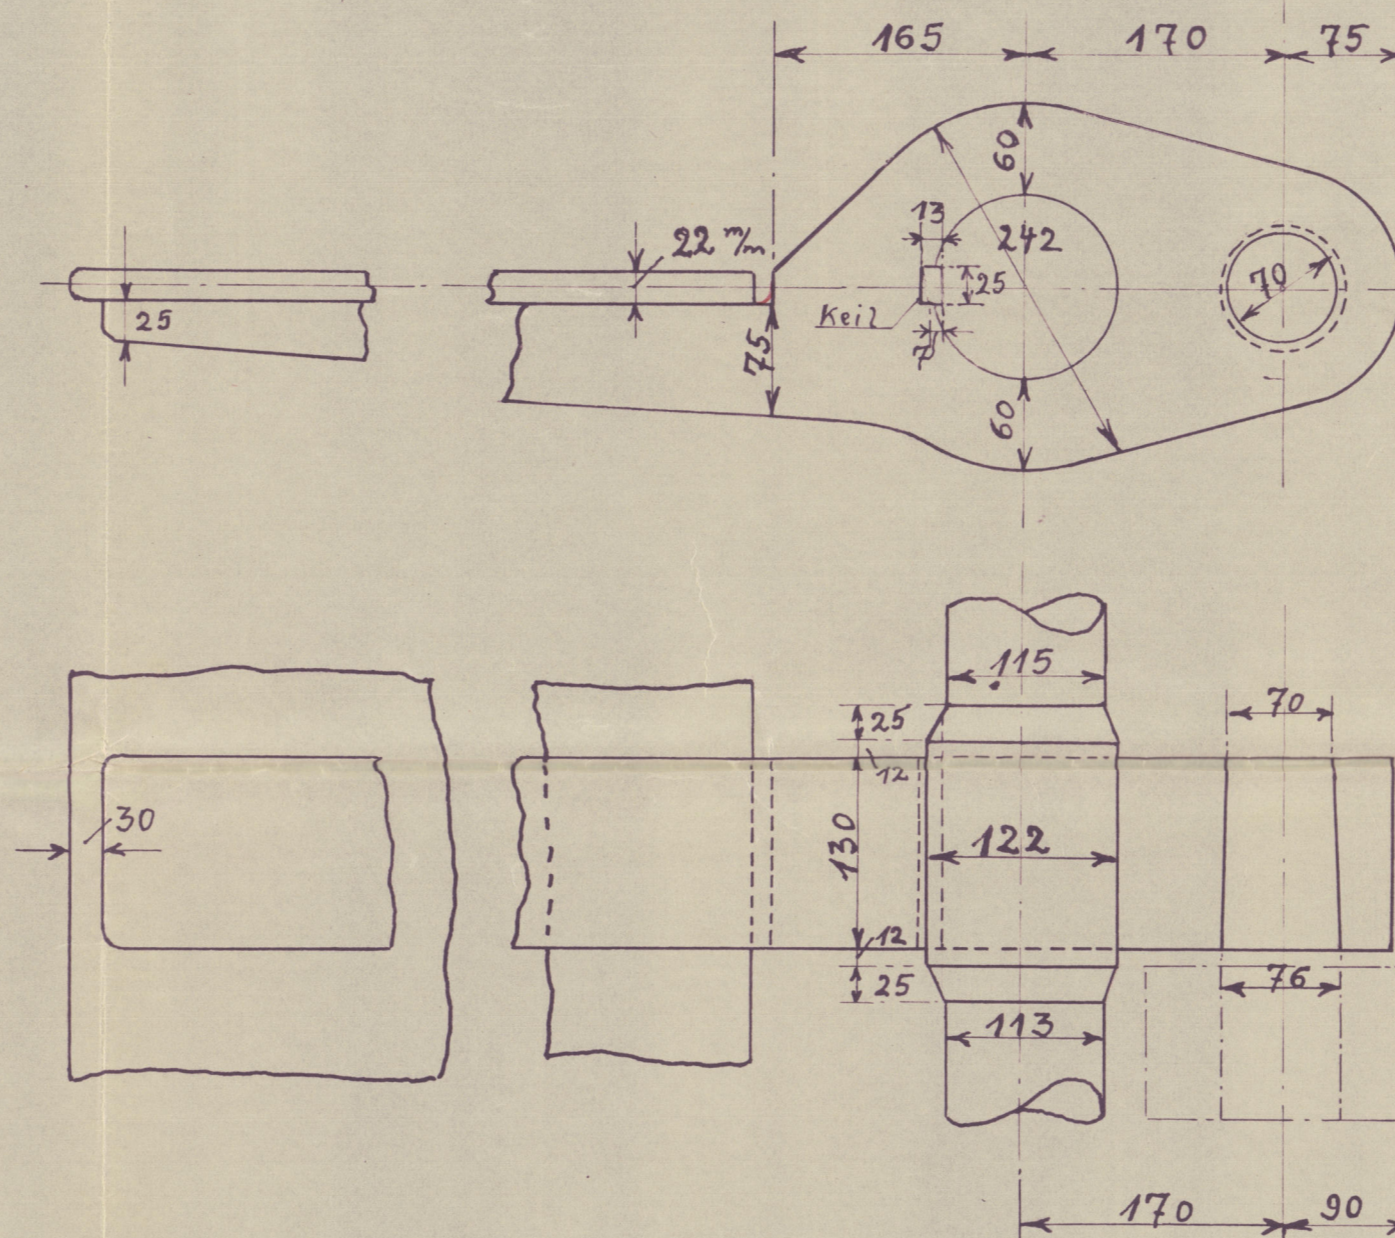

### Unterer Ruderarm

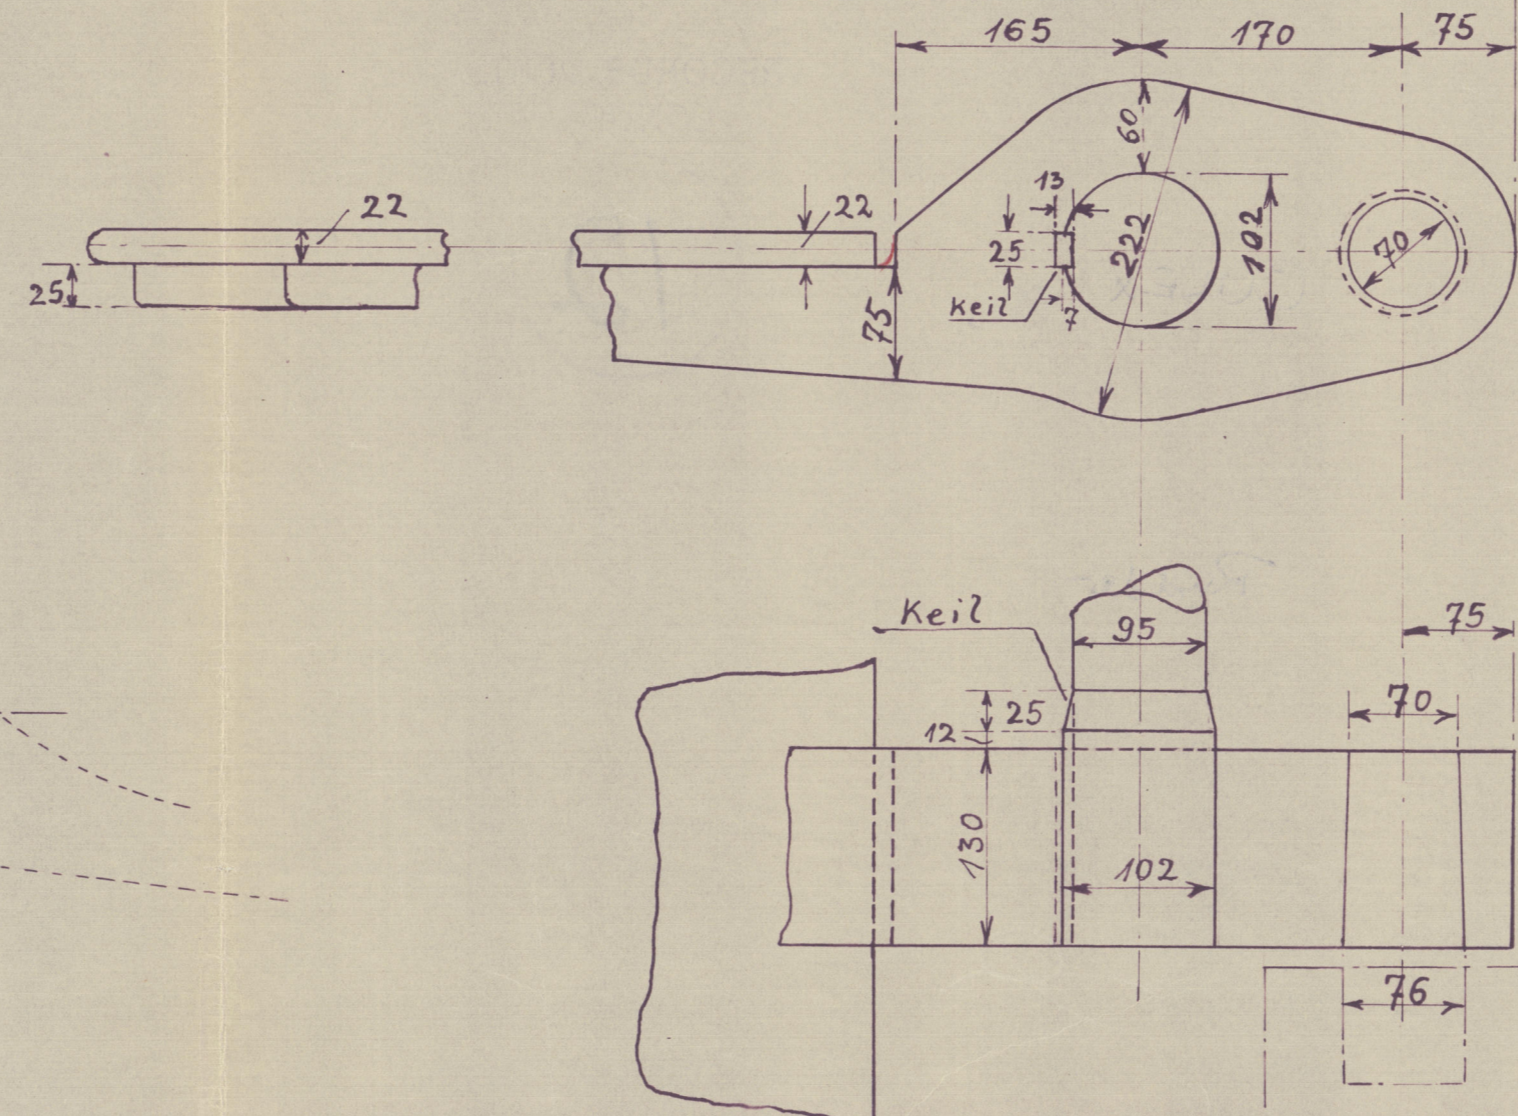

MATERIALS TO BE TO  
LLOYD'S REGISTER  
TESTS & REQUIREMENTS

Diese Zeichnung darf ohne unsere Ge-  
nehmigung gemäß § 41-43 des Gesetzes  
vom 11. 6. 79 weder vervielfältigt noch  
dritten Personen zugänglich gemacht wer-  
den und bleibt unser Eigentum.  
F. Schichau A.G. - Bremerhaven

Datum	Name	
Gez: 5/10.55	Thom	
Gepr:		
Ges: 7. 11. 55		
Maßstab	R u d e r	Neubau Nr. 1674
1:10	R U D D E R	
1:5	Motorschlepper für	Zeichng. Nr. SI/1.01
	Messrs. Gaselee & Son	



F. Schichau A.G.  
Bremerhaven

Neubau Nr. 1674

Zeichng. Nr. SI/1.01

Lloyd's Register

Foundation

United Kingdom

RECORDS DEPT.  
LONDON

CULEX

12

Rudder



© 2021

Lloyd's Register  
Foundation

010554 - 010562 - 0070