



S.264-5
CONSTRUCTION PROFILE
& DECK PLANS

一般構造圖

三菱重工業株式会社横濱船渠
造船設計課

現 貨	
保 証	
限 期	A. Katoh 11. 5. 23.

國				
年	昭和	年	月	日
出				
日				

時 號	A 202
商 標	漢 11 859

USSR

一般構造圖

尺 度 1/100
工 事 號 S.264-5

三菱重工業株式會社橫濱船渠
造船設計課

圖 名			
保 長			
保 員	A. Katoh 11. 5. 23.		
製 圖			
同 年 月 日	昭和	年	月
出 圖			
船 別	H202		
圖 號	横M.11859		

010631-010639-0203

「ロイド」協會行

Construction profile and
deck plan.

御承認用



船設一 第二〇二號添附




© 2020

Lloyd's Register
Foundation

010631-010639-0203

11

GEN BOX NO 569

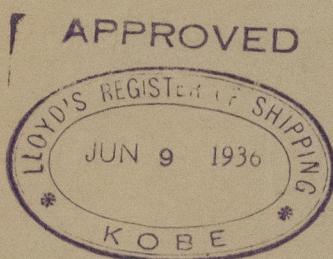

[Handwritten signature]

Loud.

YUKAGIR —
NENETS

\$ 199

出		工事 區分	
造船	造船	修理	備本
工	船造	船架	注文
取付	鉄鉄	製帆	電膏
機械	旋盤	運輸	運信
工	仕上		4F 5
装	製續	重査	海部
接	銅工	重量	注文
紙	工具	扣 1	註扣
	電氣		驗承
			檢申

S.264-5

CONSTRUCTION PROFILE
& DECK PLANS



© 2020

Lloyd's Register
Foundation