

FOR APPROVAL

LLOYD'S REGISTER OF SHIPPING

TO

取扱上、下記操作を要す。

1. No.1 L.O. PUMP 使用時 "a" 弁開、"b" 弁閉、

2. No.2 L.O. PUMP 使用時 "b" 弁開、"a" 弁閉、

注 "a" 及 "b" には取扱いを明記した NAME PLATE を取付けること。

20 1/4 L.O. PUMP 増設理由

1. 現装クロスメタルへの給油期間は 90° であるが之を 180° 給油に変更し給油期間の延長を計る事により、クロスメタルの油滑を良好にし且つ冷却効果をあげてクロスメタルの Crack を防止する。

2. 上記対策実施によりクロスメタルへの油量が増加されるので、新に 20 1/4 L.O. ポンプを増設した。




D.K.K 高忠丸

UEC75 型機関、20 1/4 L.O. PUMP 増設用配管線図

三菱造船株式会社長崎造船所

ディーゼル部運轉サービス課

彦彦

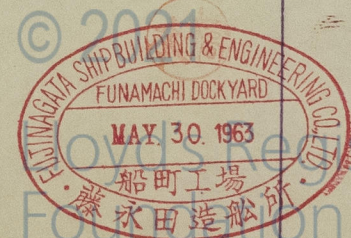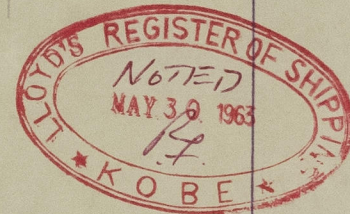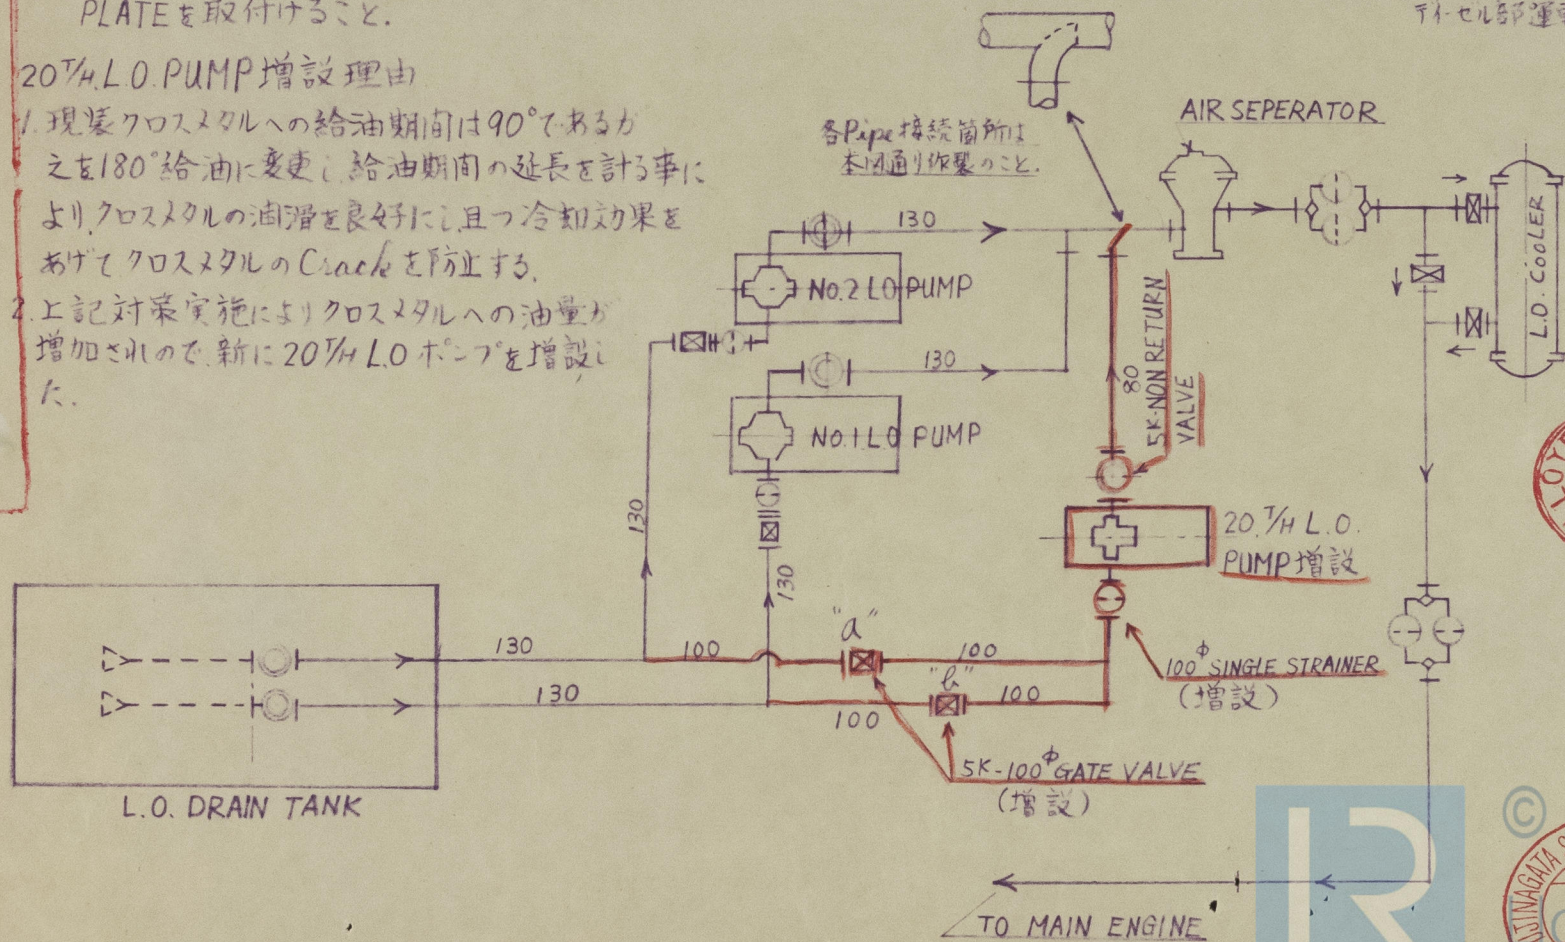

010791-010796-0054