

CHALAND PÉTROLIER

DE 500 T<sup>3</sup> DE PORT

Z<sup>6</sup>

Rudder,

GOUVERNAIL ET SA MÈCHE

GEN. BOX 12 394

Echelle : 1/10 et 1/2

"Shell VI"

C de 224

624

20

D<sup>5</sup>

010992-01000-0172

REPÈRES

N° DES MODÈLES

QUANTITÉ

DÉSIGNATION

MATIERE

POIDS APPROX.


OBSERVATIONS

UNITÉ

TOTAL

A	1	MÈCHE	AC FORGÉ	146 <sup>k</sup>	
B	1	ARMATURE PRINCIPALE	D <sup>5</sup>	210 <sup>k</sup>	
C	1	TÔLE DE SAPARIN	AC DOUX	500 <sup>k</sup>	
D	6	BOULENS AJUSTÉS	D <sup>5</sup>	2 <sup>k</sup> 12 <sup>k</sup>	
E	1	BARIL SUPÉRIEUR	AC FORGÉ	97 <sup>k</sup>	
F	1	D <sup>5</sup> INTERMÉDIAIRE	D <sup>5</sup>	100 <sup>k</sup>	
G	1	D <sup>5</sup> INFÉRIEUR	D <sup>5</sup>	95 <sup>k</sup>	
H	1	AIGUILLET SUP <sup>a</sup>	AC DOUX	9 <sup>k</sup>	
I	1	D <sup>5</sup> INTERM.	D <sup>5</sup>	9,5 <sup>k</sup>	
J	1	D <sup>5</sup> INF <sup>a</sup>	D <sup>5</sup>	9,5 <sup>k</sup>	
K	1	BAGUE D'AIGUILLET SUP <sup>a</sup>	BRONZE	10 <sup>k</sup>	
L	1	D <sup>5</sup> D <sup>5</sup> INT.	D <sup>5</sup>	9 <sup>k</sup>	
M	1	D <sup>5</sup> D <sup>5</sup> INF <sup>a</sup>	D <sup>5</sup>	6 <sup>k</sup>	
N	4	CLAVETTES POUR BRAS	AC MI-DUR C <sup>3</sup> 35	1 <sup>k</sup> 300	
O	1	PITON DE CERVILLE	AC FORGÉ	1 <sup>k</sup>	


NOTA - LE LISÉRÉ ROUGE INDIQUE LES PARTIES TRAVAILLÉES

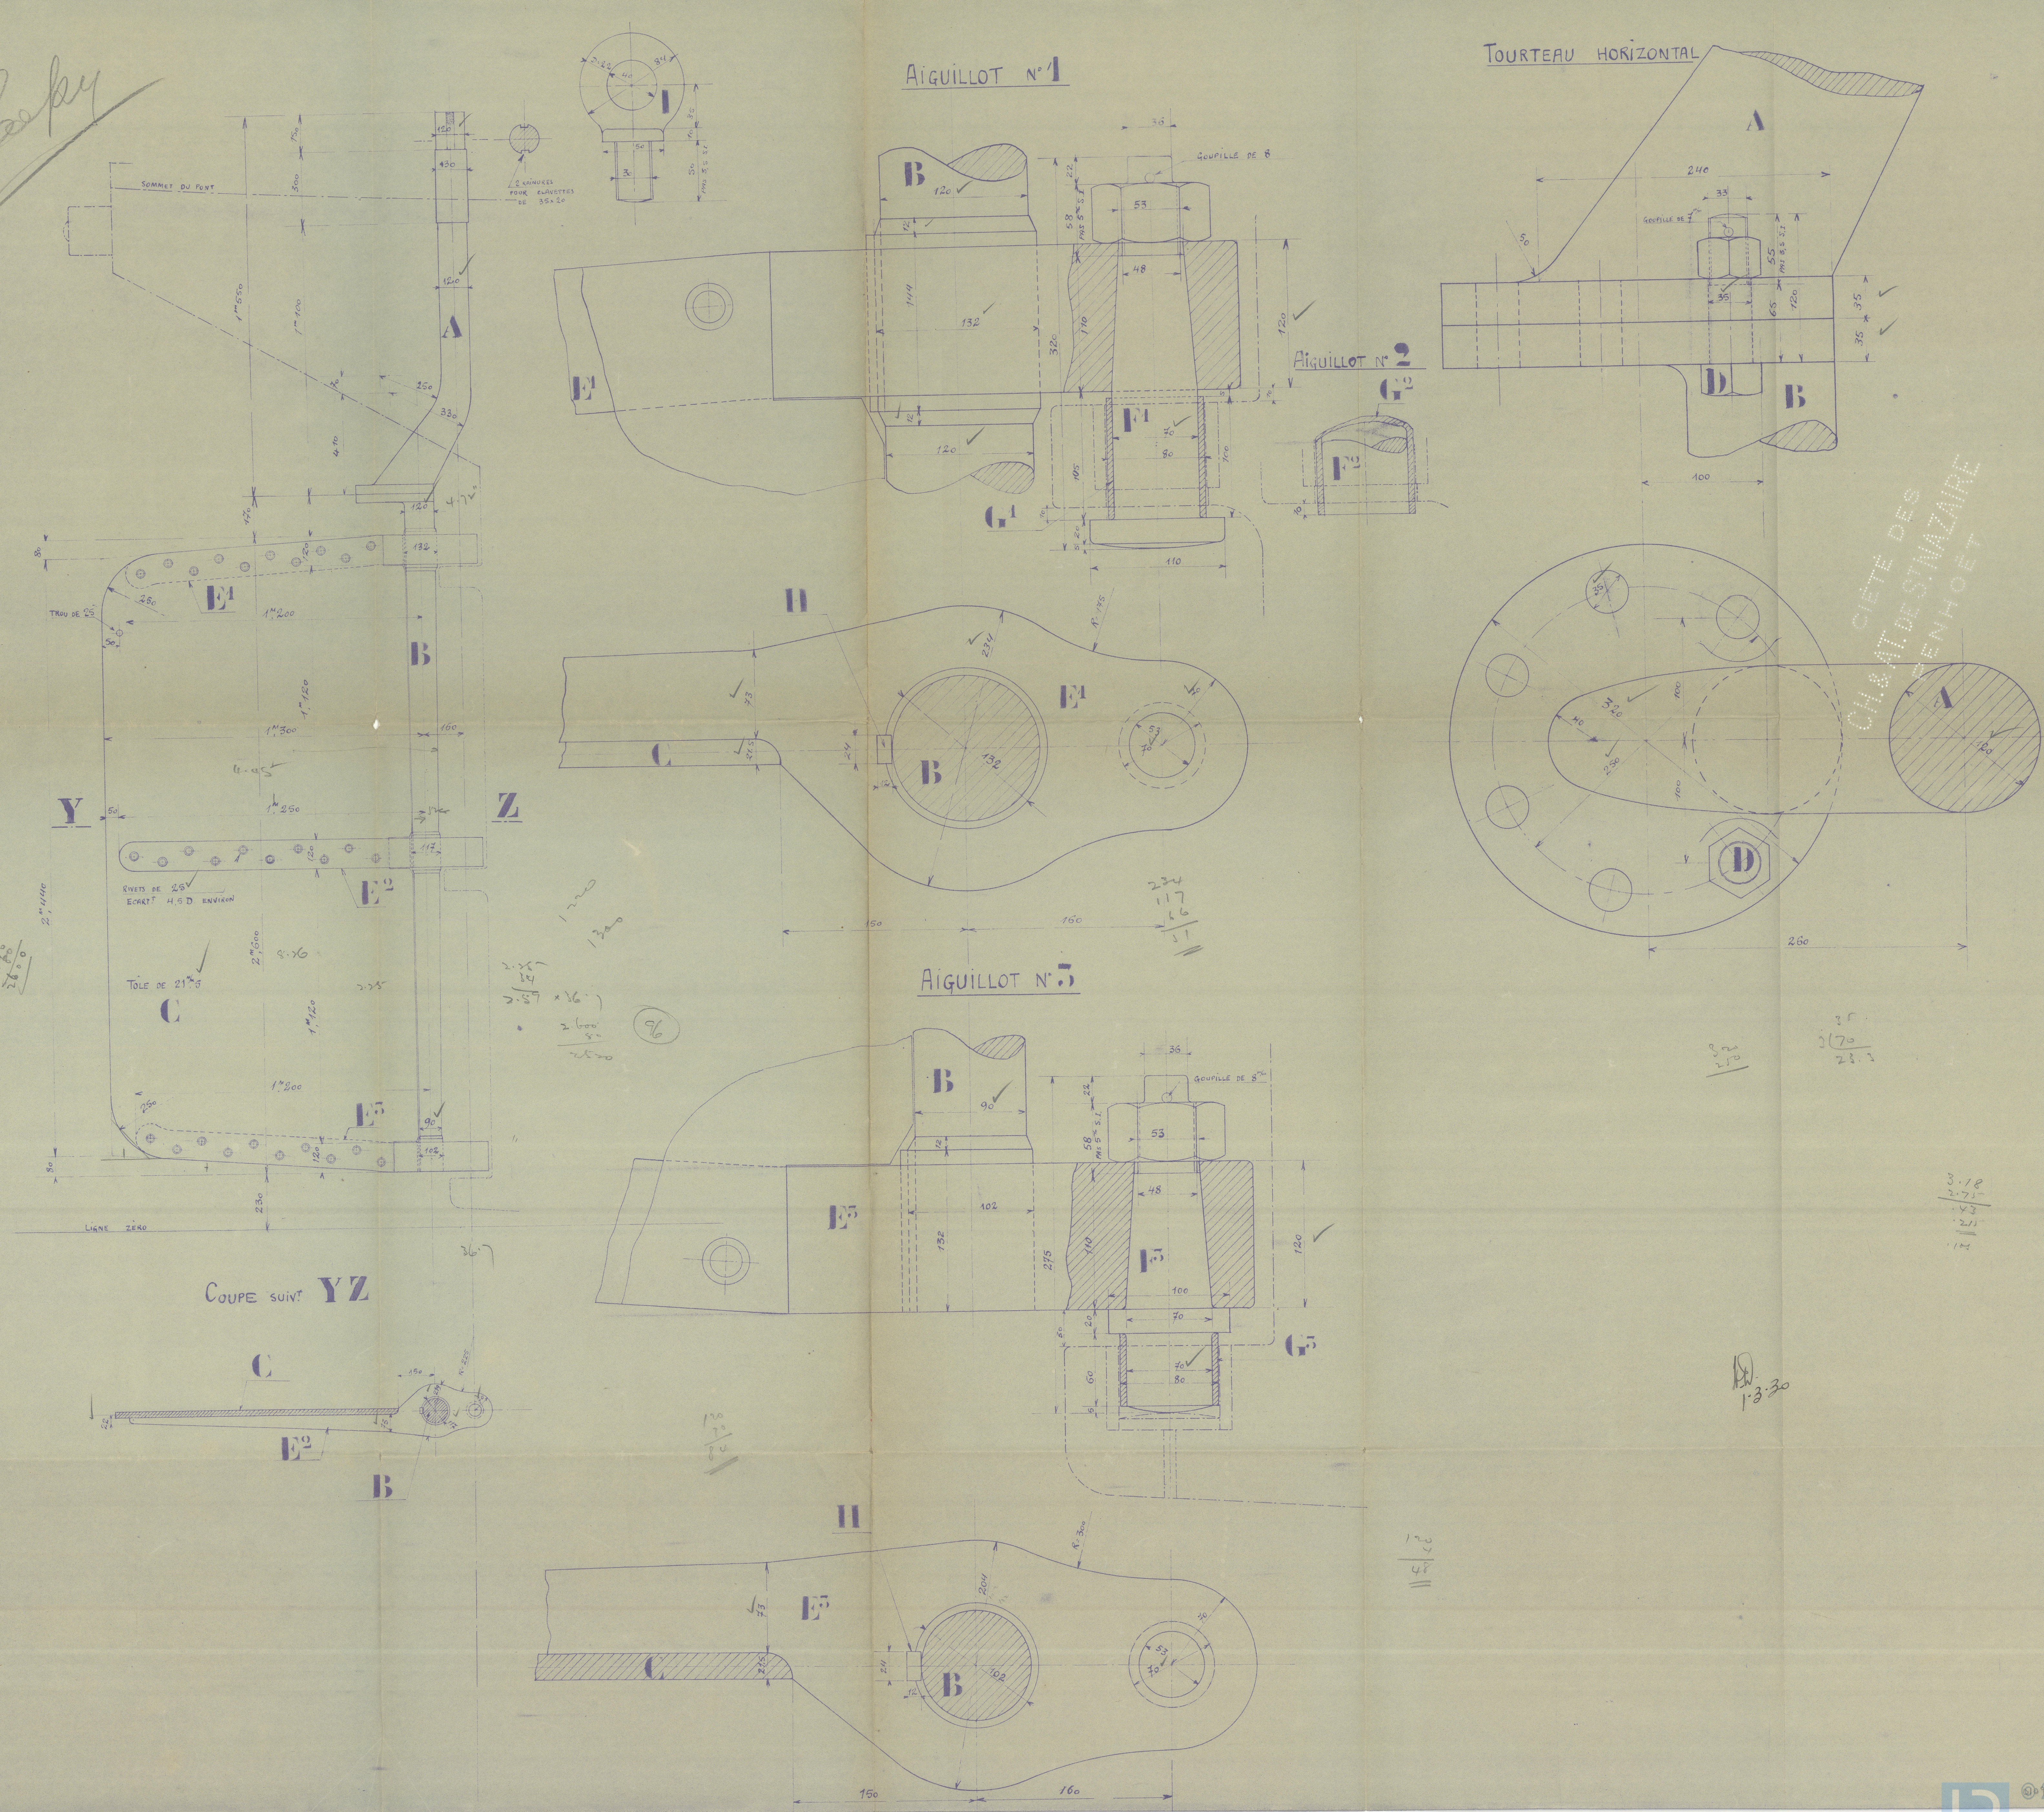



DESTINATION

*Lloyd*

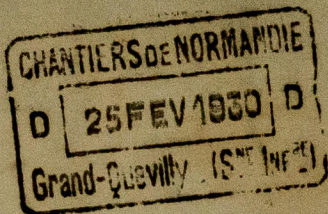

L'ingénieur des études  
L'ingénieur des coques

*h*  
*8*

CHALAND PÉTROLIER  
DE 500 T<sup>ONNES</sup> DE PORT

Z<sup>6</sup>

*OK*

*Rudder,*  
GOUVERNAIL ET SA MÈCHE

~~GEN. BOX NO 394~~

ECHELLE : 1/10 ET 1/2

*"Shell VI"*

Cde 224  
624



© 2021  
20  
105  
Lloyd's Register  
Foundation

010992-011000-0172