

# ACHTERSTEVEN EN ROER

KLASSE LLOYDS REG. + 100 A.I.

SCHAAL 1-10 1-5 1-2

100 A X D = 141/31


ROER OPP. 3.4 M<sup>2</sup>

SPEED NOT EXCEEDING 10 KNOTS.

LENGTE TUSSENEN L.L. 47.243 M.

BREEDTE OVER SPANTEN 8.534 M.

DIEPGANG 3.505 M.

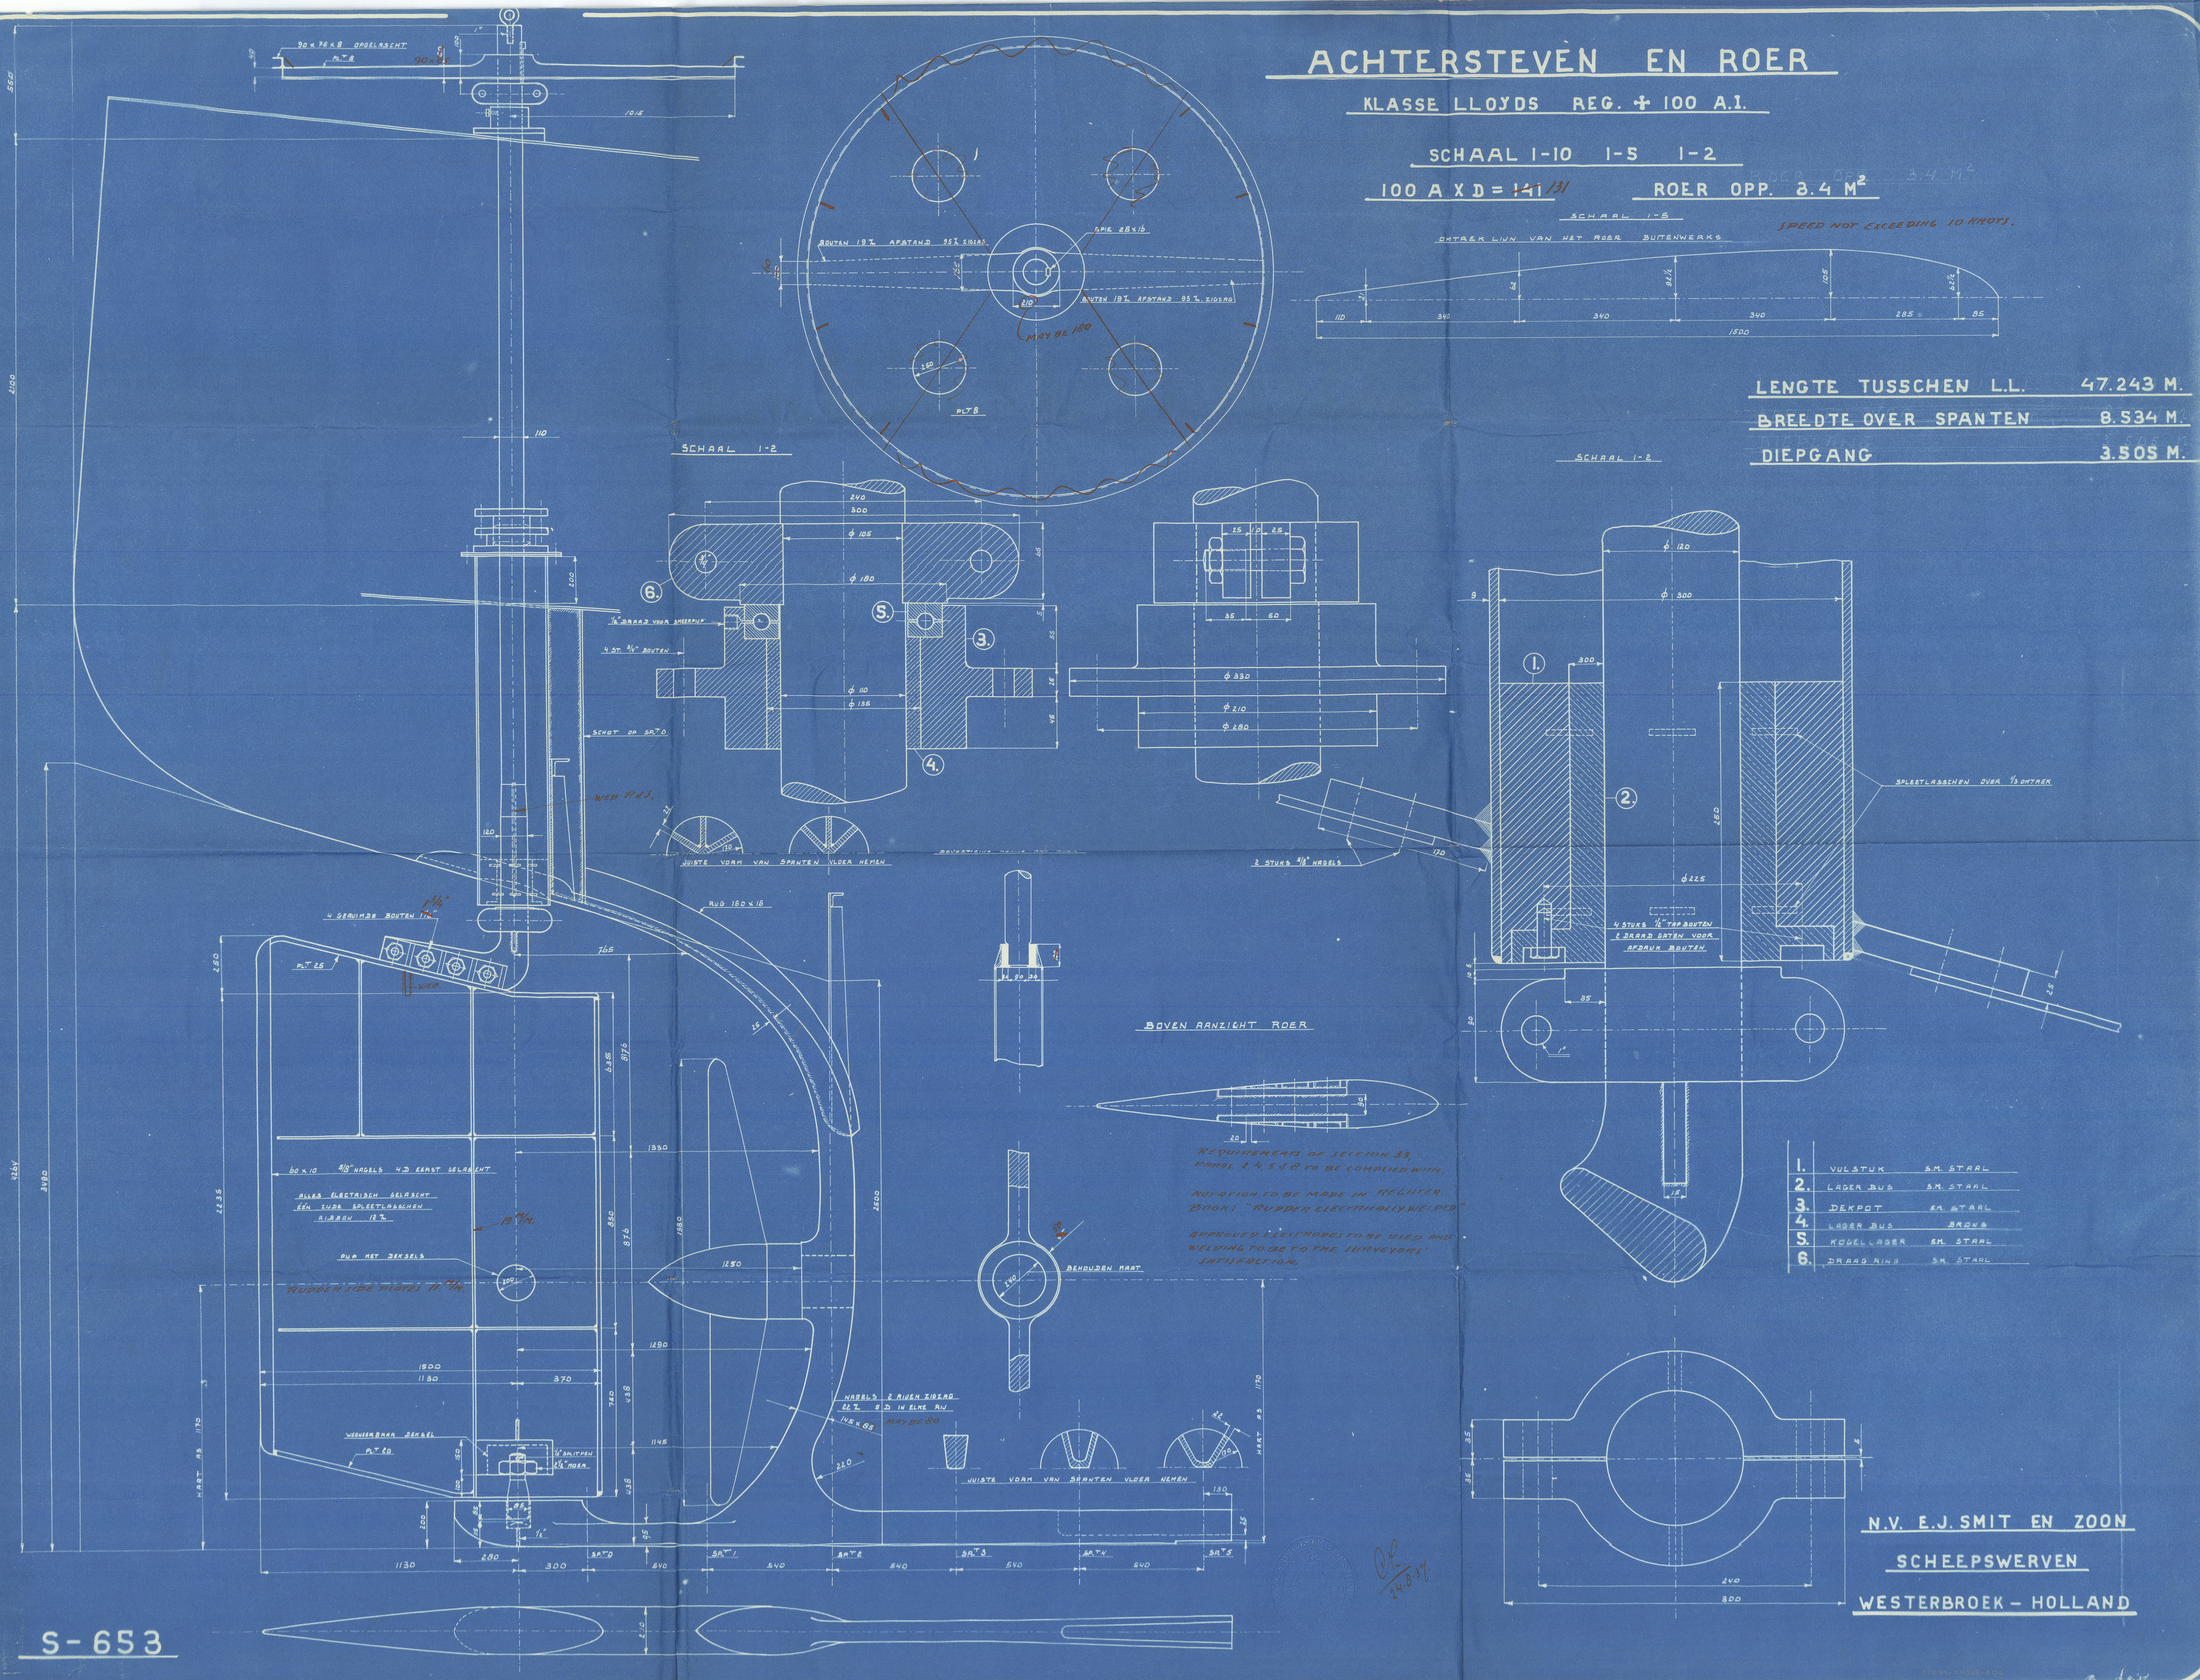

1.	VULSTUK	S.M. STAAL
2.	LAGEER BUS	S.M. STAAL
3.	DEKPOOT	S.M. STAAL
4.	LAGEER BUS	BRASS
5.	KOPPEL LAGEER	S.M. STAAL
6.	DRAG RING	S.M. STAAL

N.V. E.J. SMIT EN ZOON  
SCHEEPSWERVEN  
WESTERBROEK - HOLLAND

S-653



★ "Suffolk Coast"

150

Manali

E. J. SMIT & ZOON.

655

RUDDER  
STERNFRAME.

RECORDS DEPT.  
LONDON.

8

15

~~Cancelled  
see plan of sample for detail  
in Bat 728~~



© 2020

Lloyd's Register  
Foundation

011079-011088-0130