
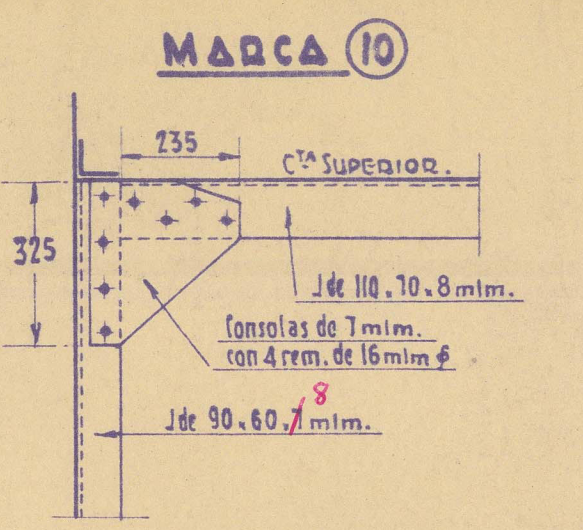


183 MAY 1955

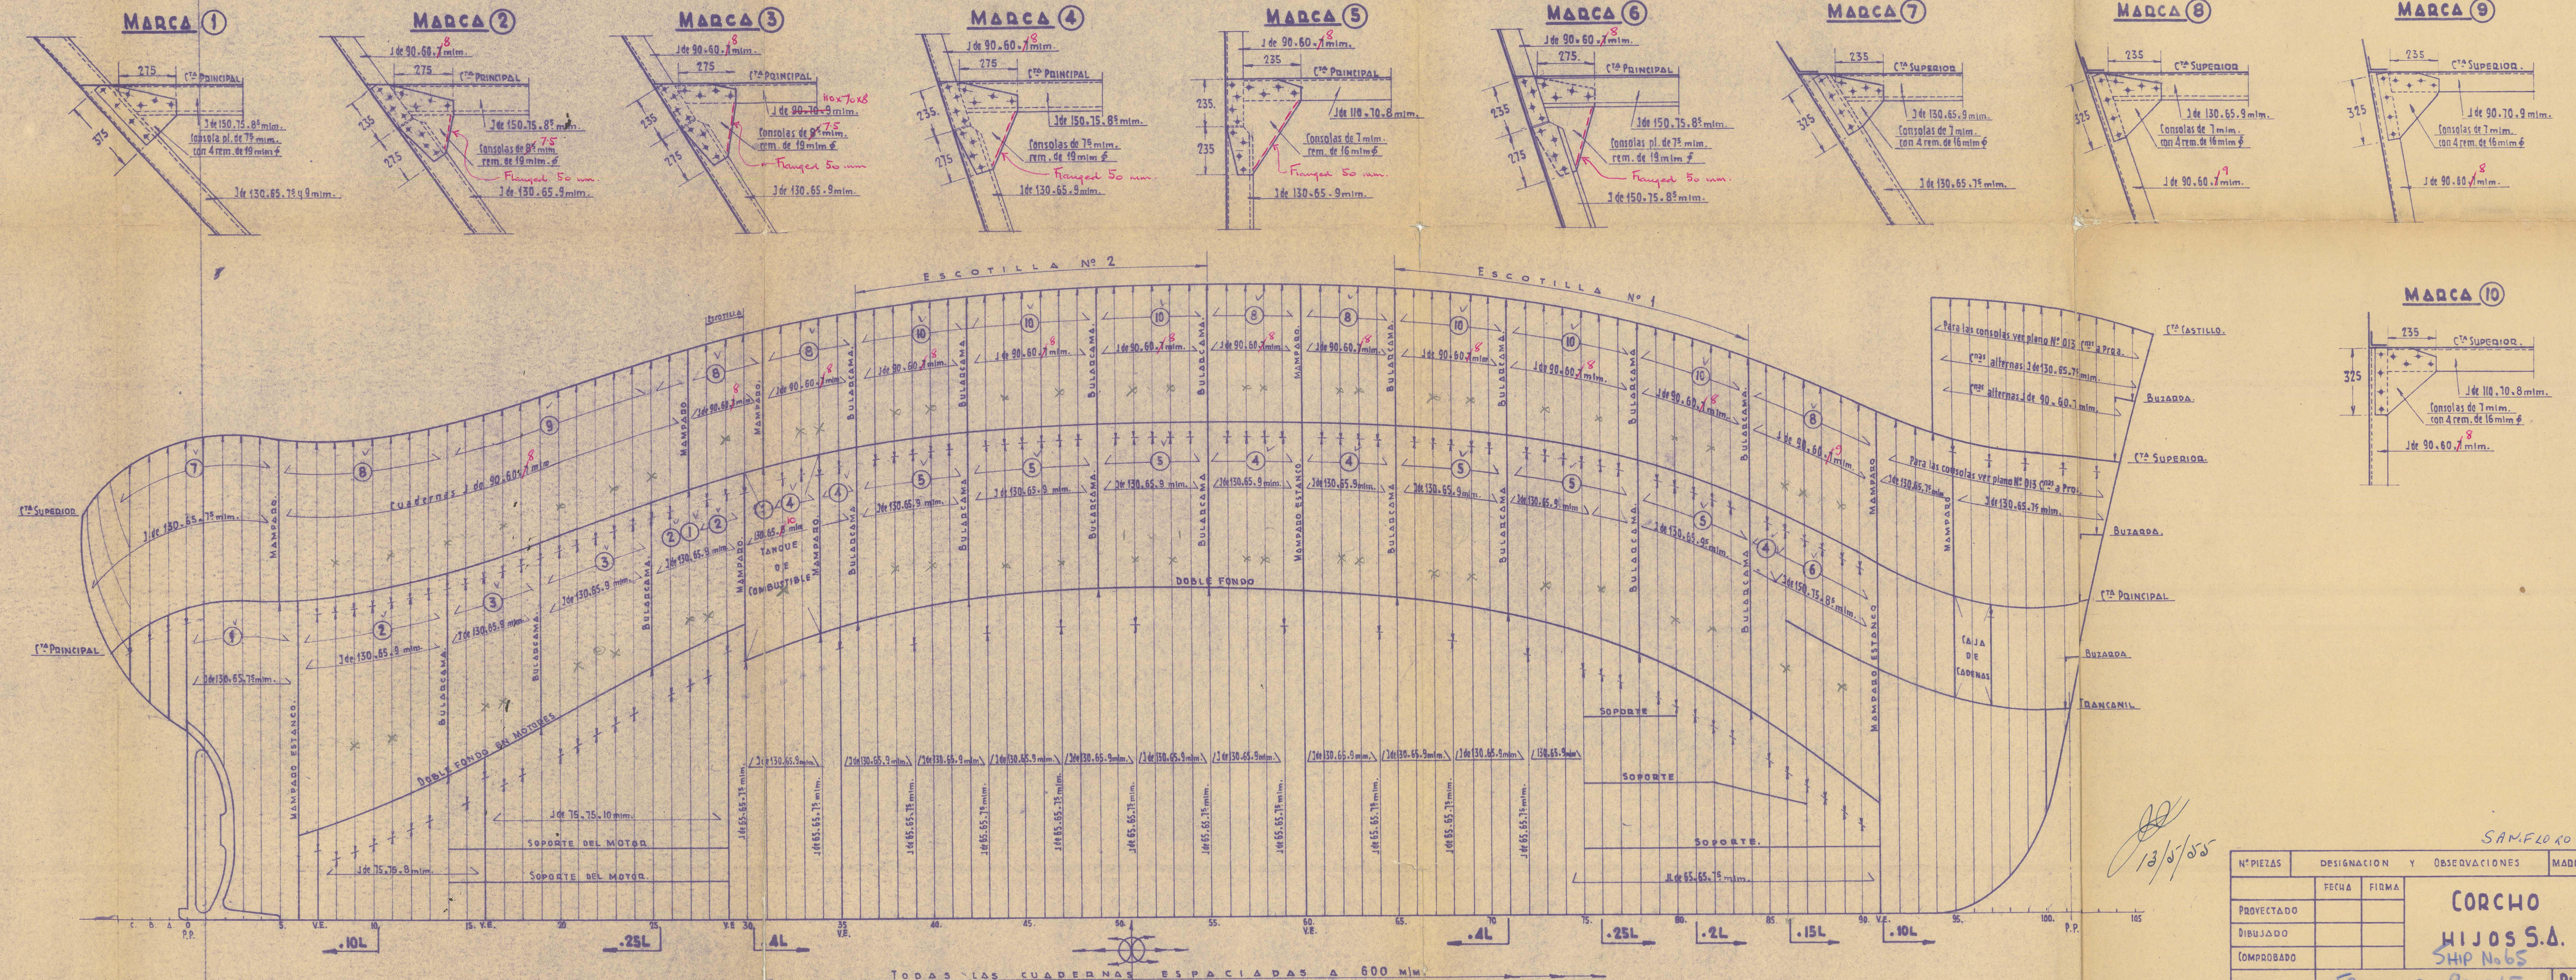


20

SAMPLO

N° PIEZAS	DESIGNACION Y OBSERVACIONES	MARCAS	MATERIAL	PESO
PROYECTADO	FECHA	FIRMA	<div style="text-align: center;"> CORCHO HIJOS S.A. SHIP NOBS </div>	
DIBUJADO				
COMPROBADO				
ESCALAS 1:50-1:100 1:15		FRAMING PROFILE PERFIL Y CONSOLAS & BEAM KNEES		PLANO N° 026 SUSTITUIRE A: SUSTITUIDO POR:
DEFINICION			DEDIDO	FECHA
BUQUE COSTERO "SAN FLORE"				

RECORDS DEPT.
LONDON.

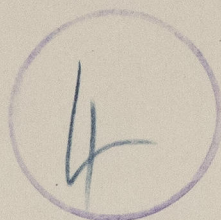

"SAN FORD" ★

Framing Profile & Beam Knees



© 2021

Lloyd's Register
Foundation

011421-011426-0039