


13 MAY 1955

 

Remachado

| Conexión                 | Diam. Rem. | Paso |
|--------------------------|------------|------|
| Baños L 150x75x8 mm      | 10         | 2    |
| " " L 120x120x10 Baños   | 19         | 5    |
| " " L 110x70x8 mm Baños  | 16         | 7    |
| " " L 85x65x9 mm         | 16         | 7    |
| Ang. contorno escotillas | 19         | 5    |
| " " en esquinas          | 19         | 4.5  |
| " " Guardacalor          | 16         | 5    |
| Bulvarinas a Cla         | 19         | 5    |

Soldadura.  
Véase detalles en el plano.

13/5/55

SAN FLORE

| Nº PIETAS  | DESIGNACION Y OBSERVACIONES | MARCA MATER. | PESO |
|------------|-----------------------------|--------------|------|
| PROYECTADO |                             |              |      |
| DISEÑADO   |                             |              |      |
| CONSTRUIDO |                             |              |      |

ESCALAS  
1:40 - 1:20  
1:10 - 1:5

BUQUE COSTERO "SAN FLORE"

CORCHO HIJOS S.A.

SECONDO DECK  
CUBIERTA PRINCIPAL

PLANO N° 014

2024



BILBAO.

FREEBOARD RPT No. 11935

FOR

"SAN FLORO"

CORCHO HIST. TARD No 65

SECOND DECK




© 2021

Lloyd's Register  
Foundation

0041




RECORDS DEPT.  
LONDON.

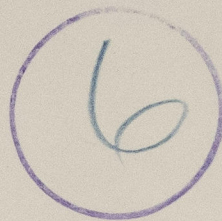

"SAN FORO" ★

Second deck (as Built)

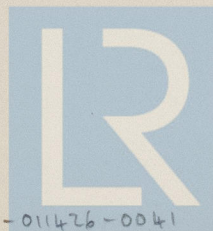

011421-011426-0041

© 2021

Lloyd's Register  
Foundation