

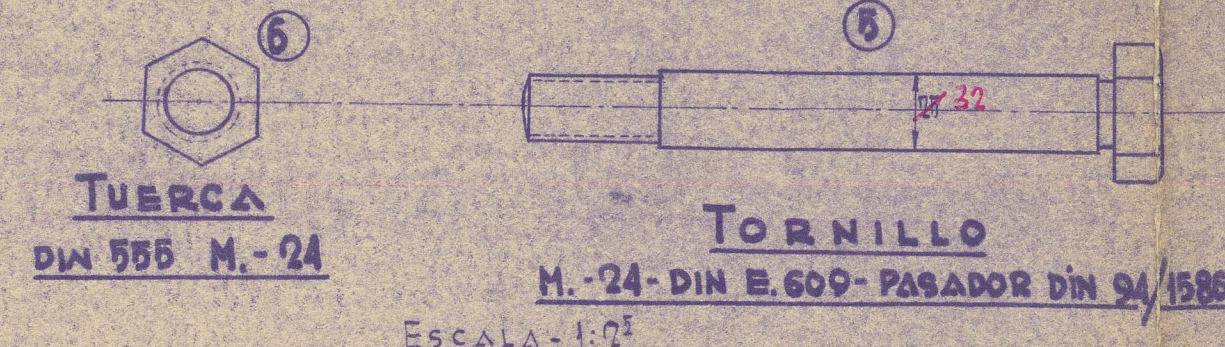
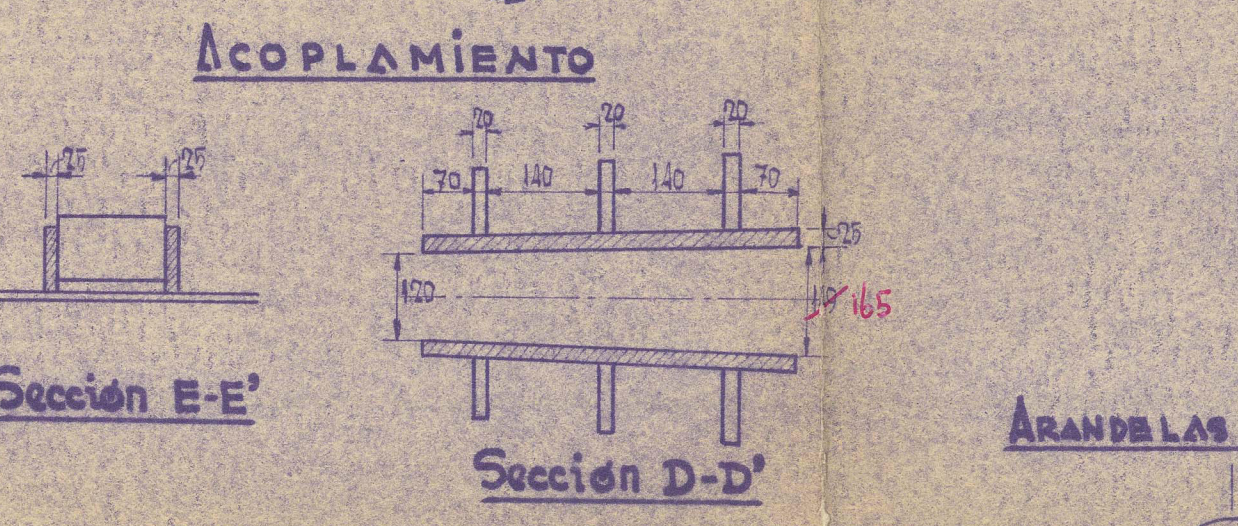


15 MAY 1955



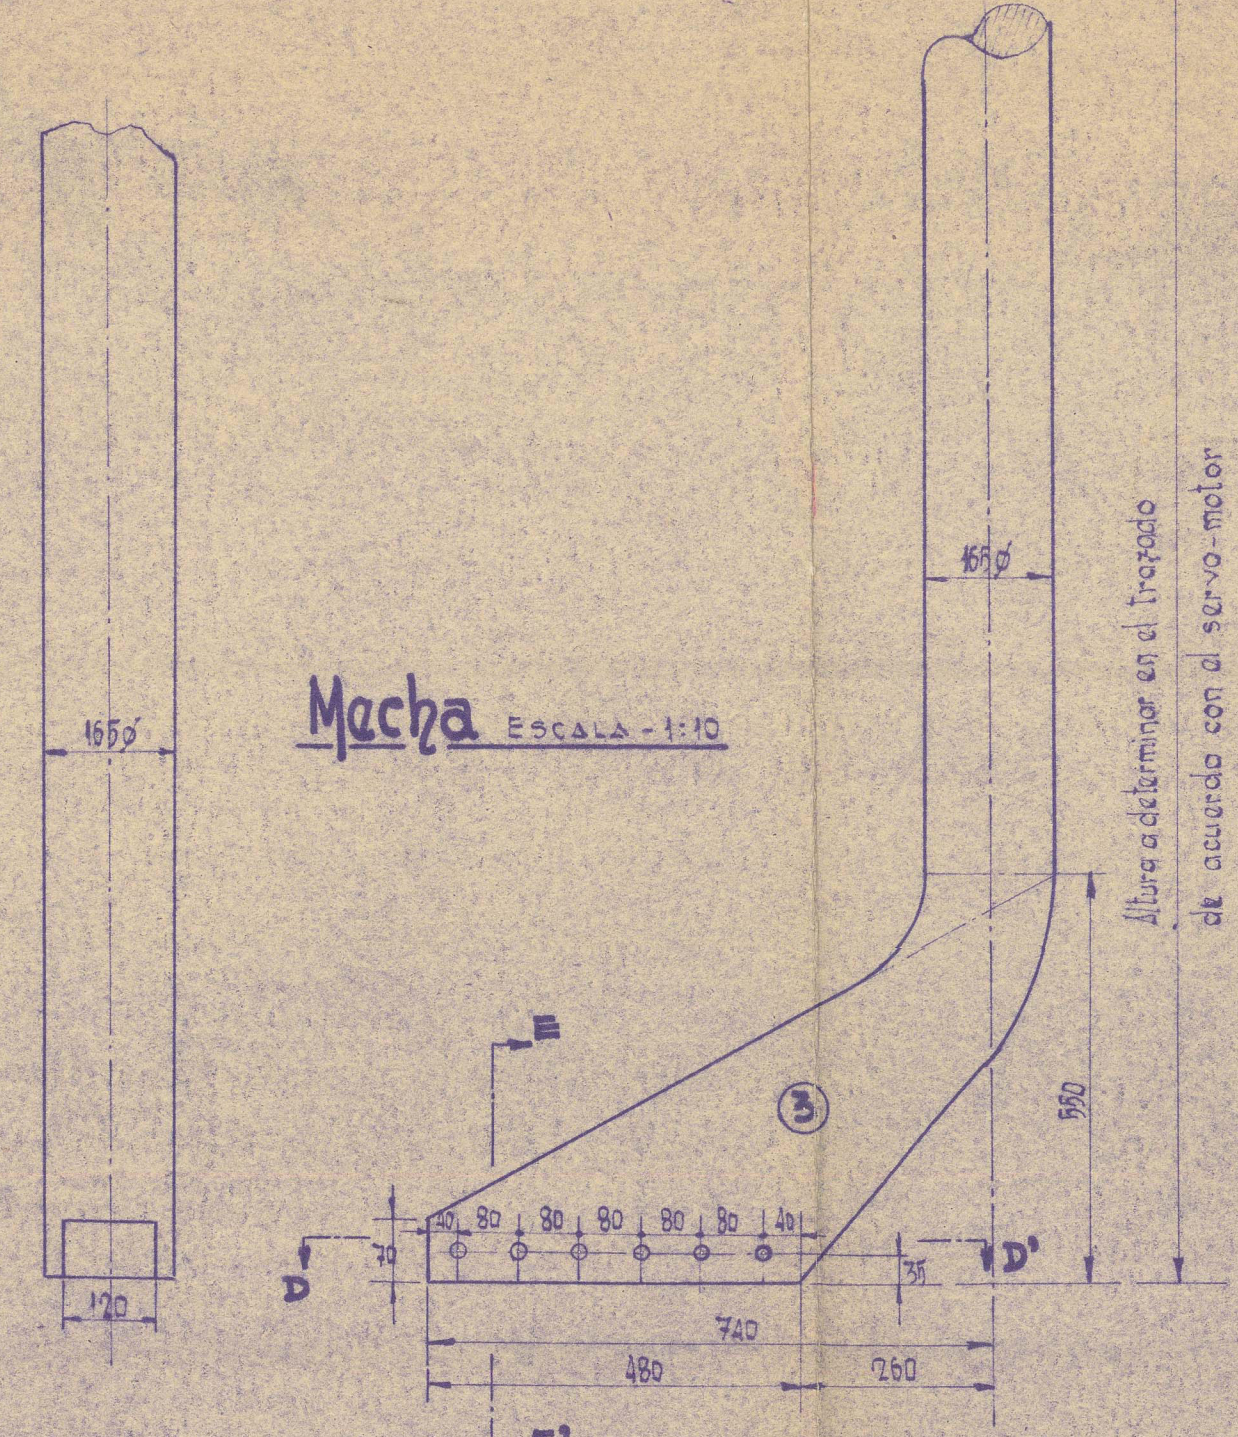


DATOS PRINCIPALES

Velocidad del Buque	60,76 m/s
Área del Timón	4,30 m²
C. de G. a popa del eje de giro	0,69 m
L x D x 100	793,08
Velocidad del Buque en pruebas	18 nudos
Diámetro de la mecha	167 mm

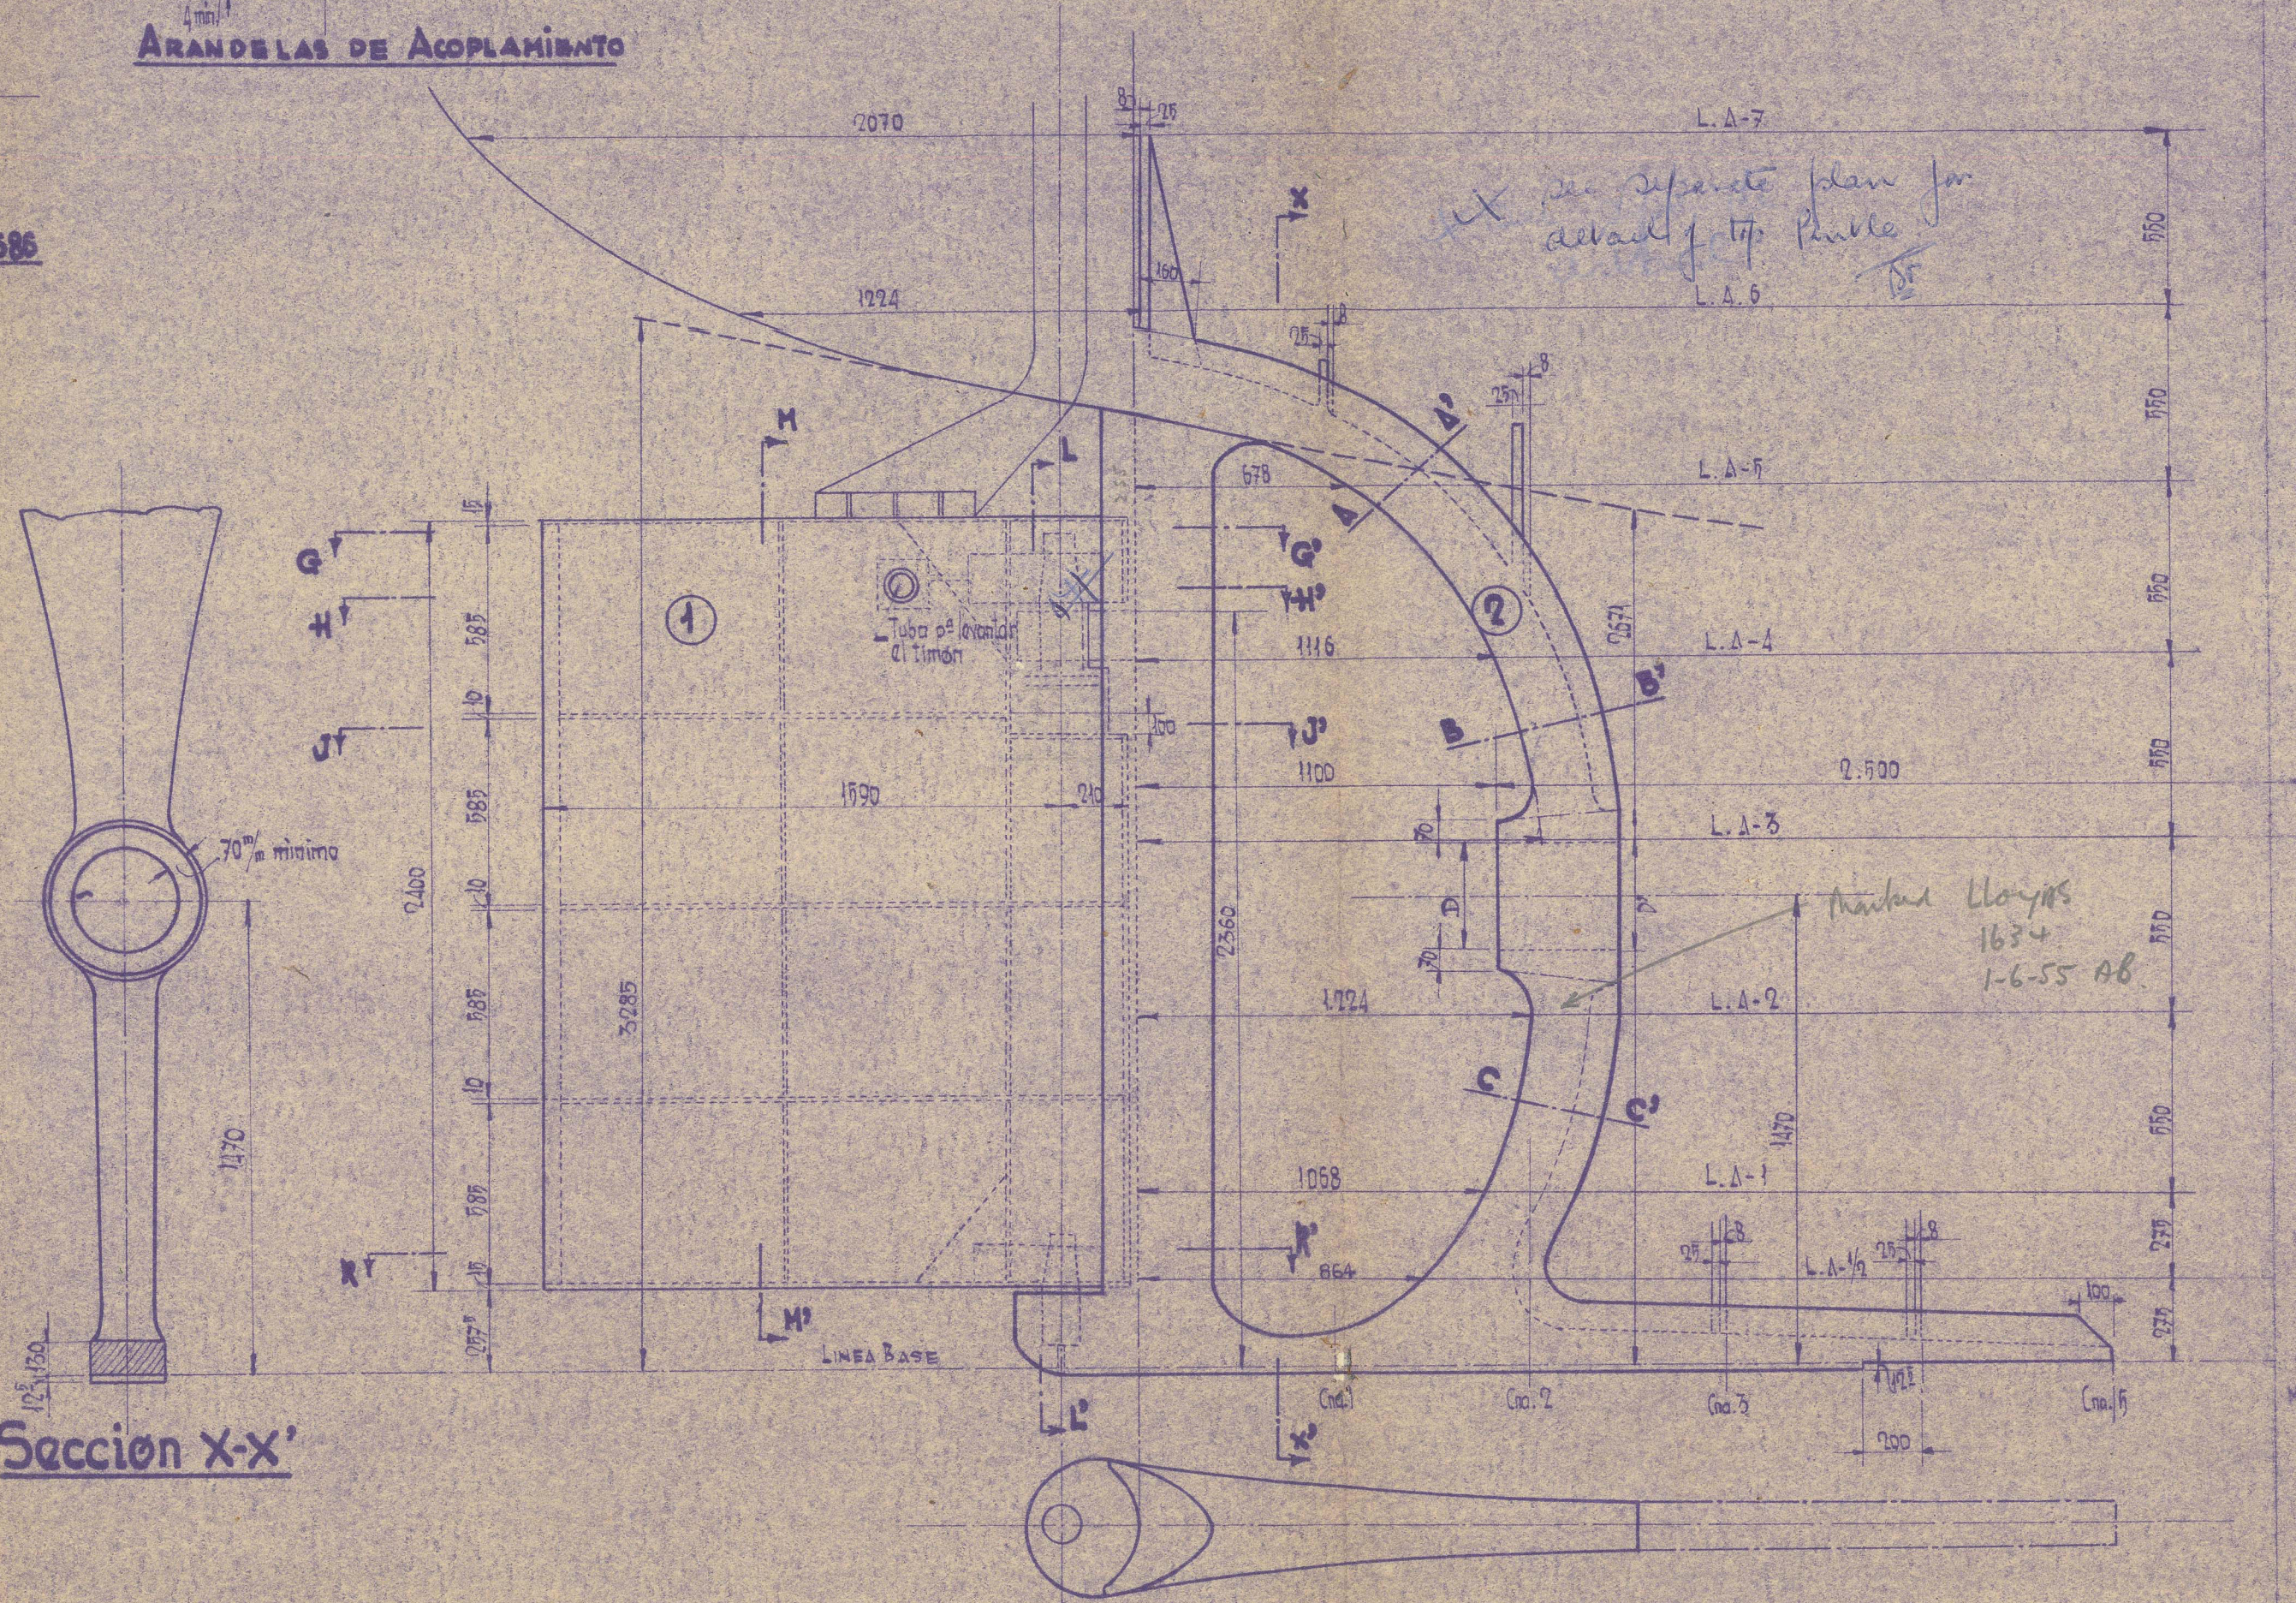


GANCHO DE EMERGENCIA
Escala: 1:10

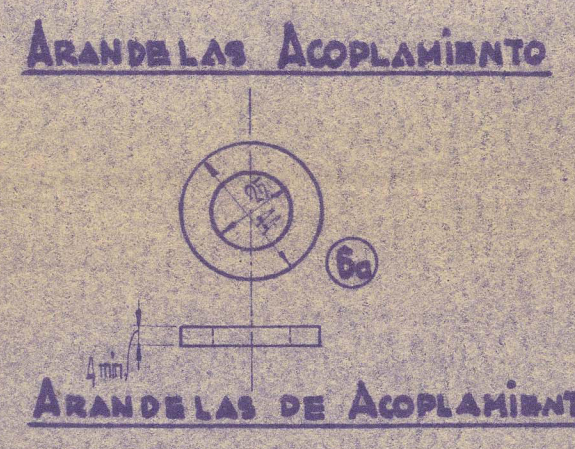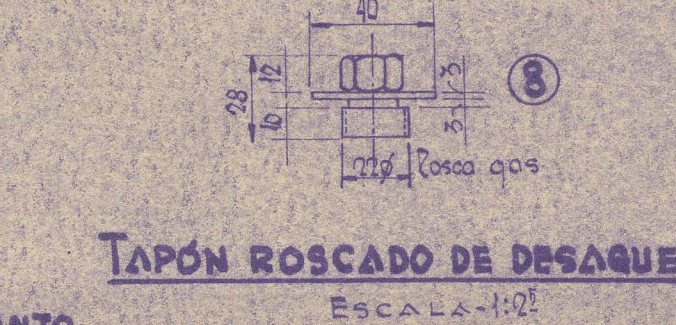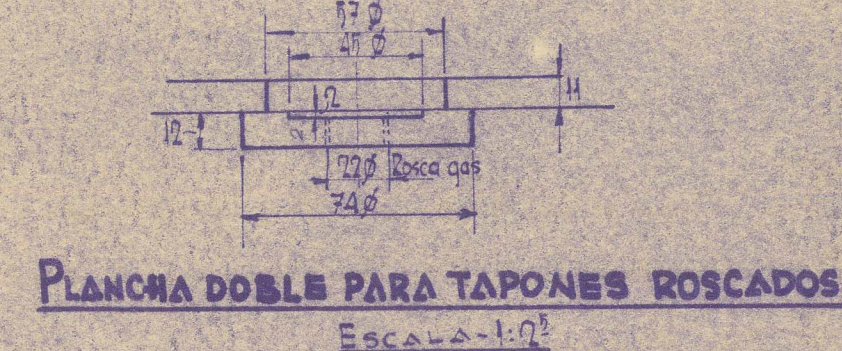

Tubo para suspensión TIMÓN
Escala: 1:10


Nota: Deberá situarse aproximadamente sobre el C. de G. del timón

The clearance between the propeller and the sternframe is to be the responsibility of the Builders and Owners

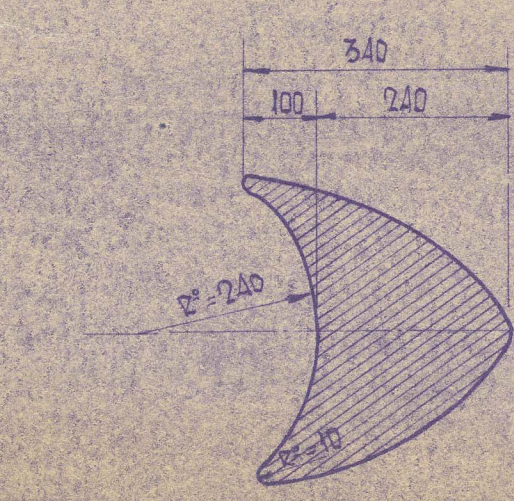


Tipón y Codaste
Escala: 1:20


Nota: D y D' se determinan a bordo, con un 500 mm

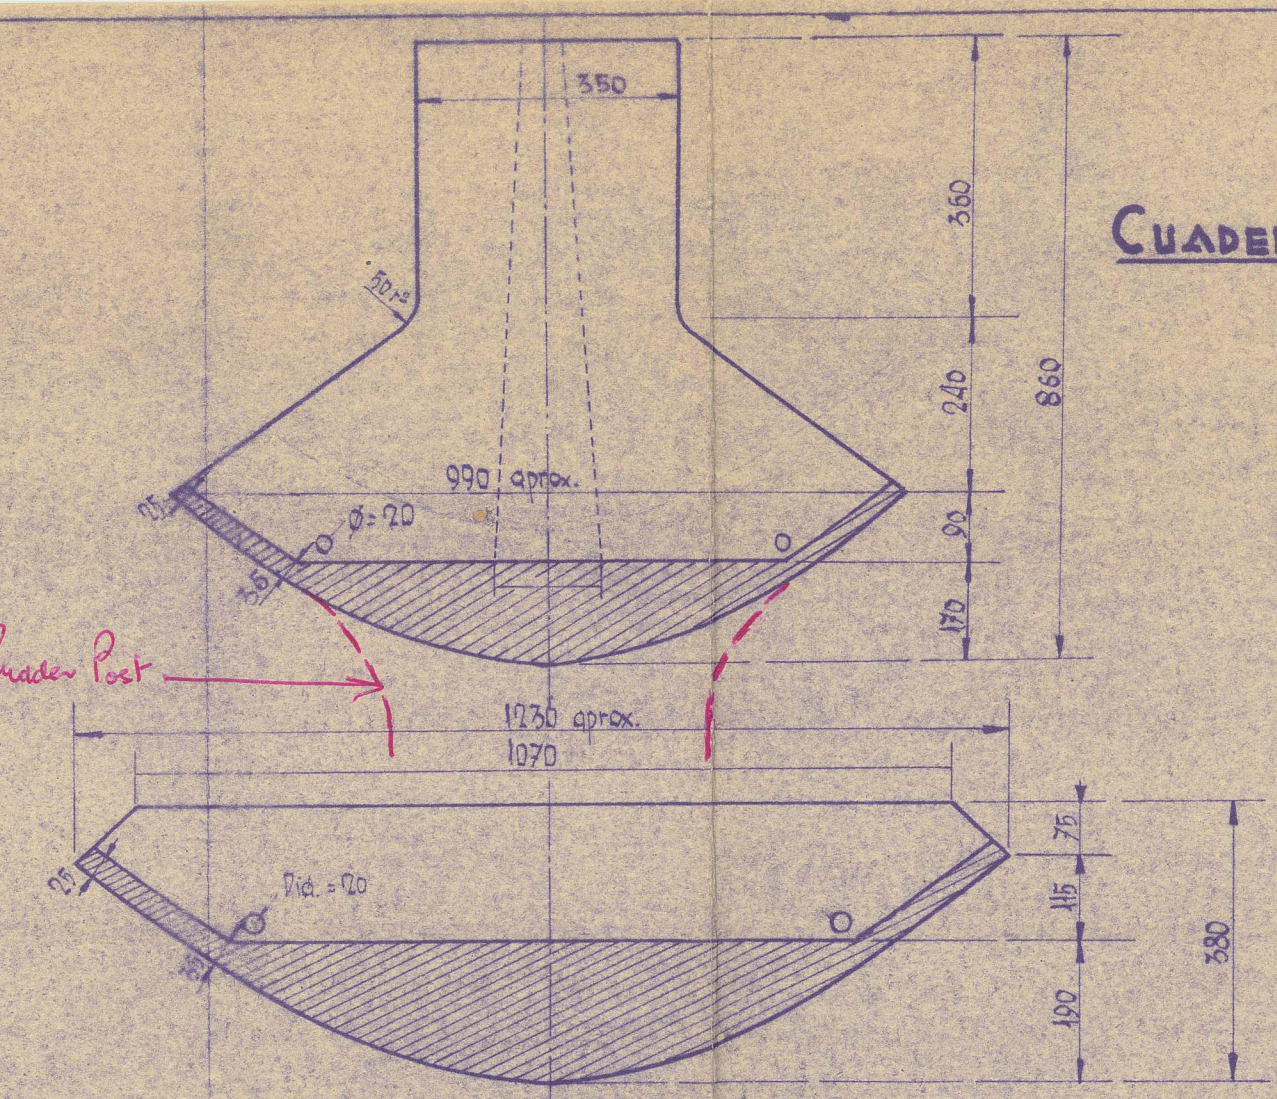


CUADERNA Nº 1

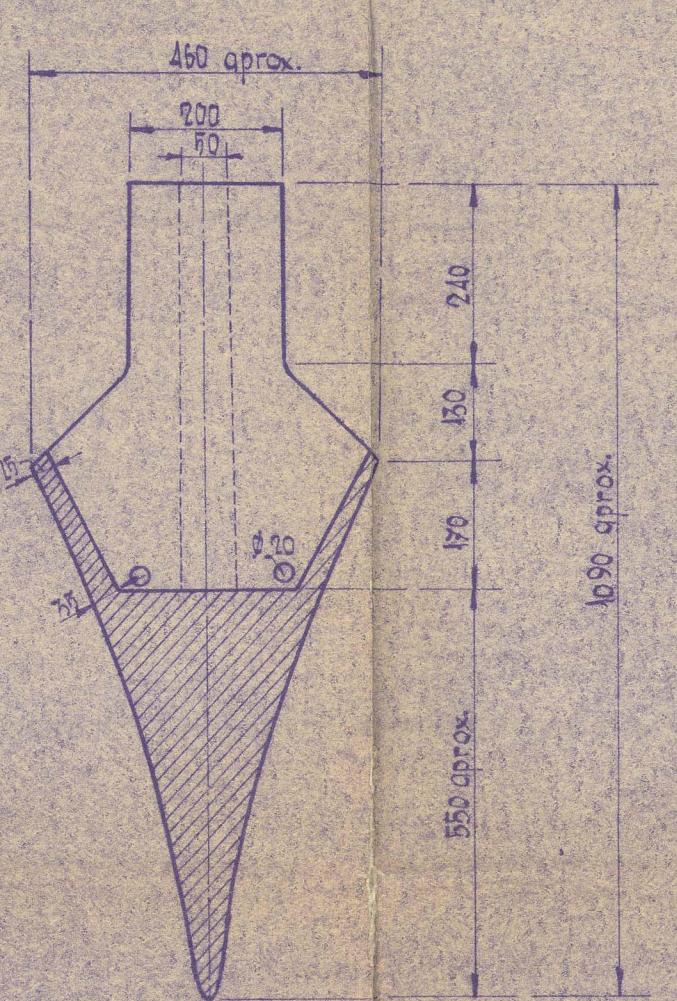


CUADERNA Nº 2

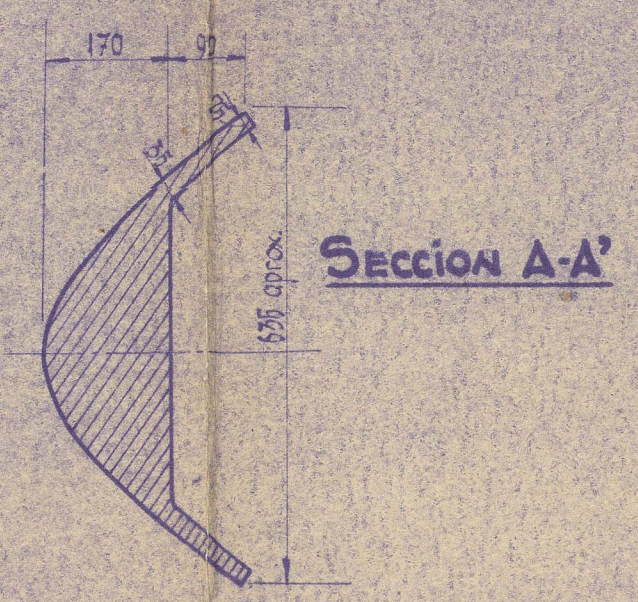

SECCION A-A'

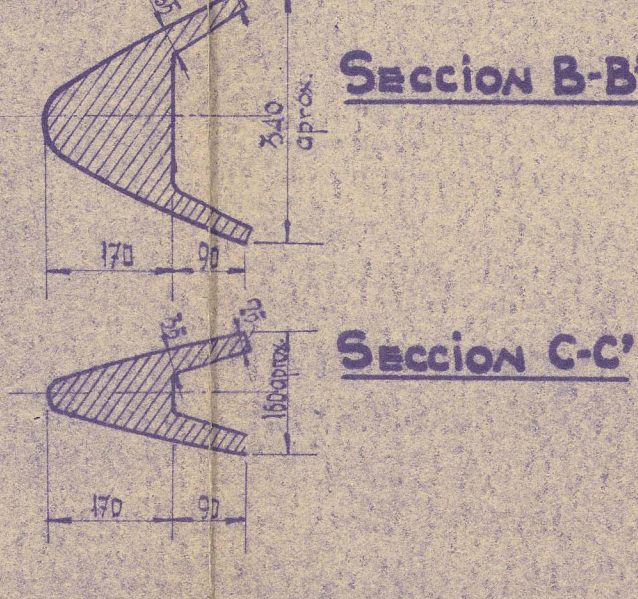

SECCION B-B'

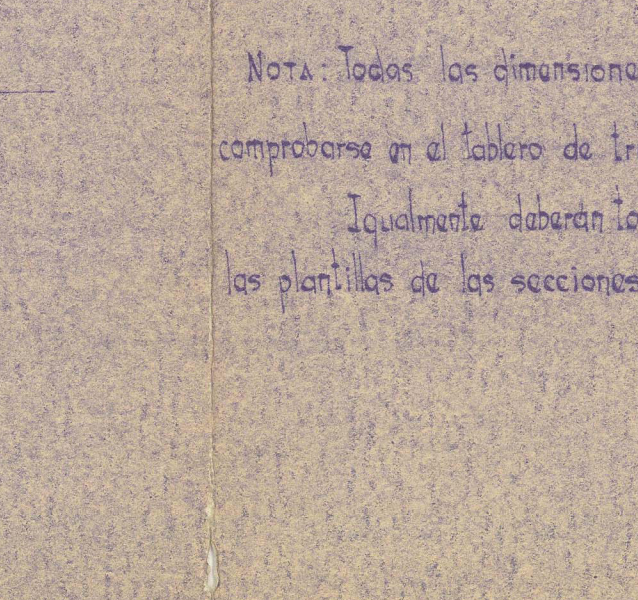

SECCION C-C'









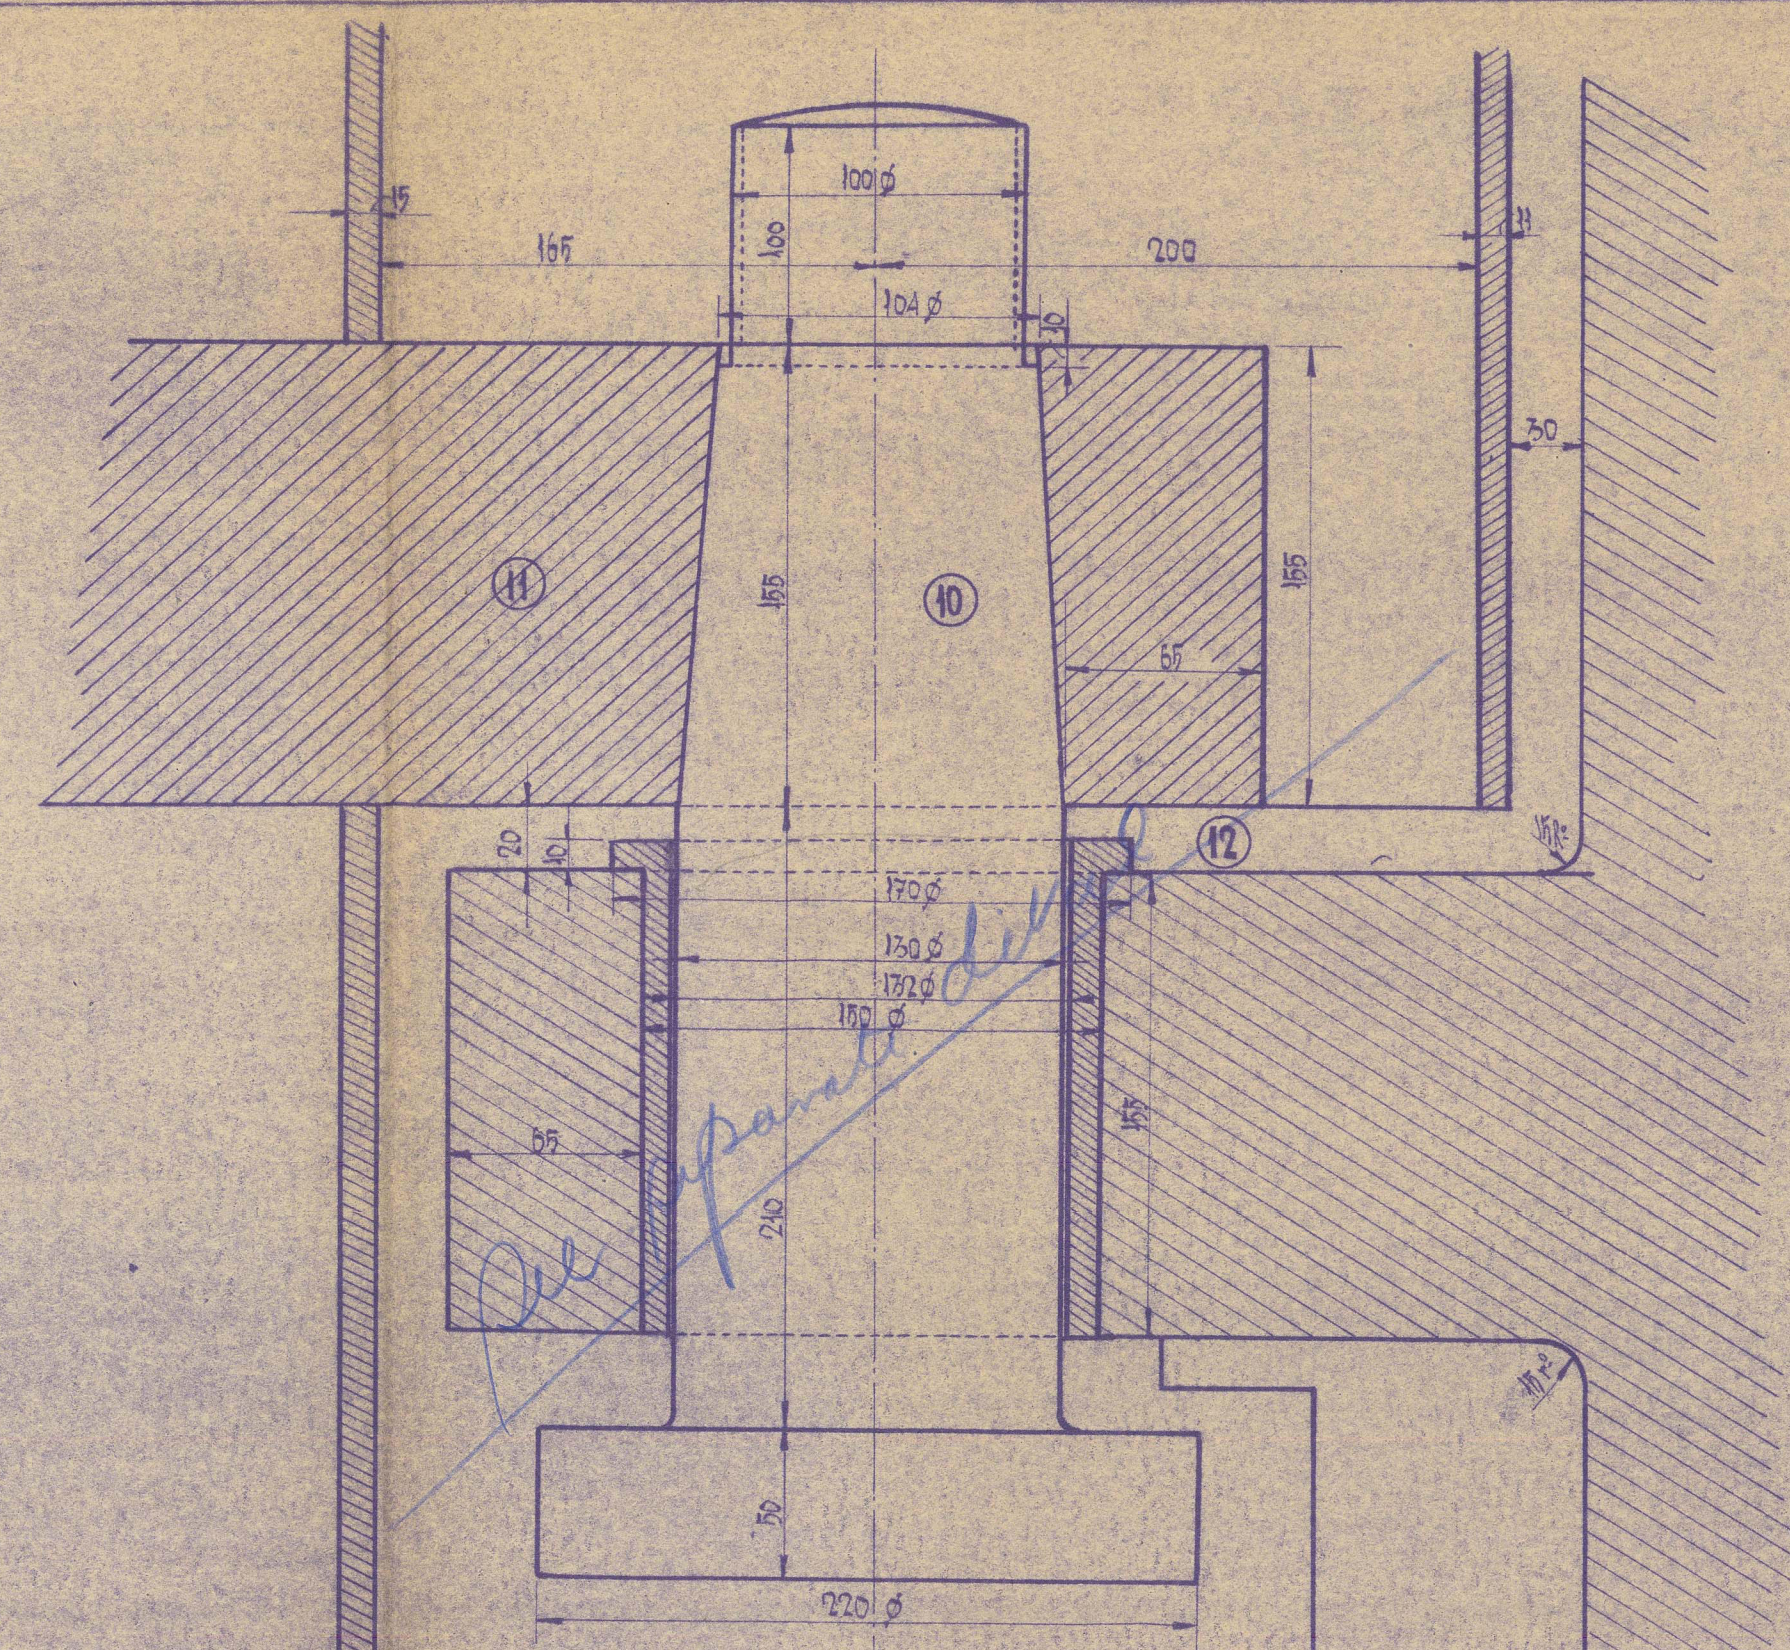


Pinzote Superior
Escala: 1:20

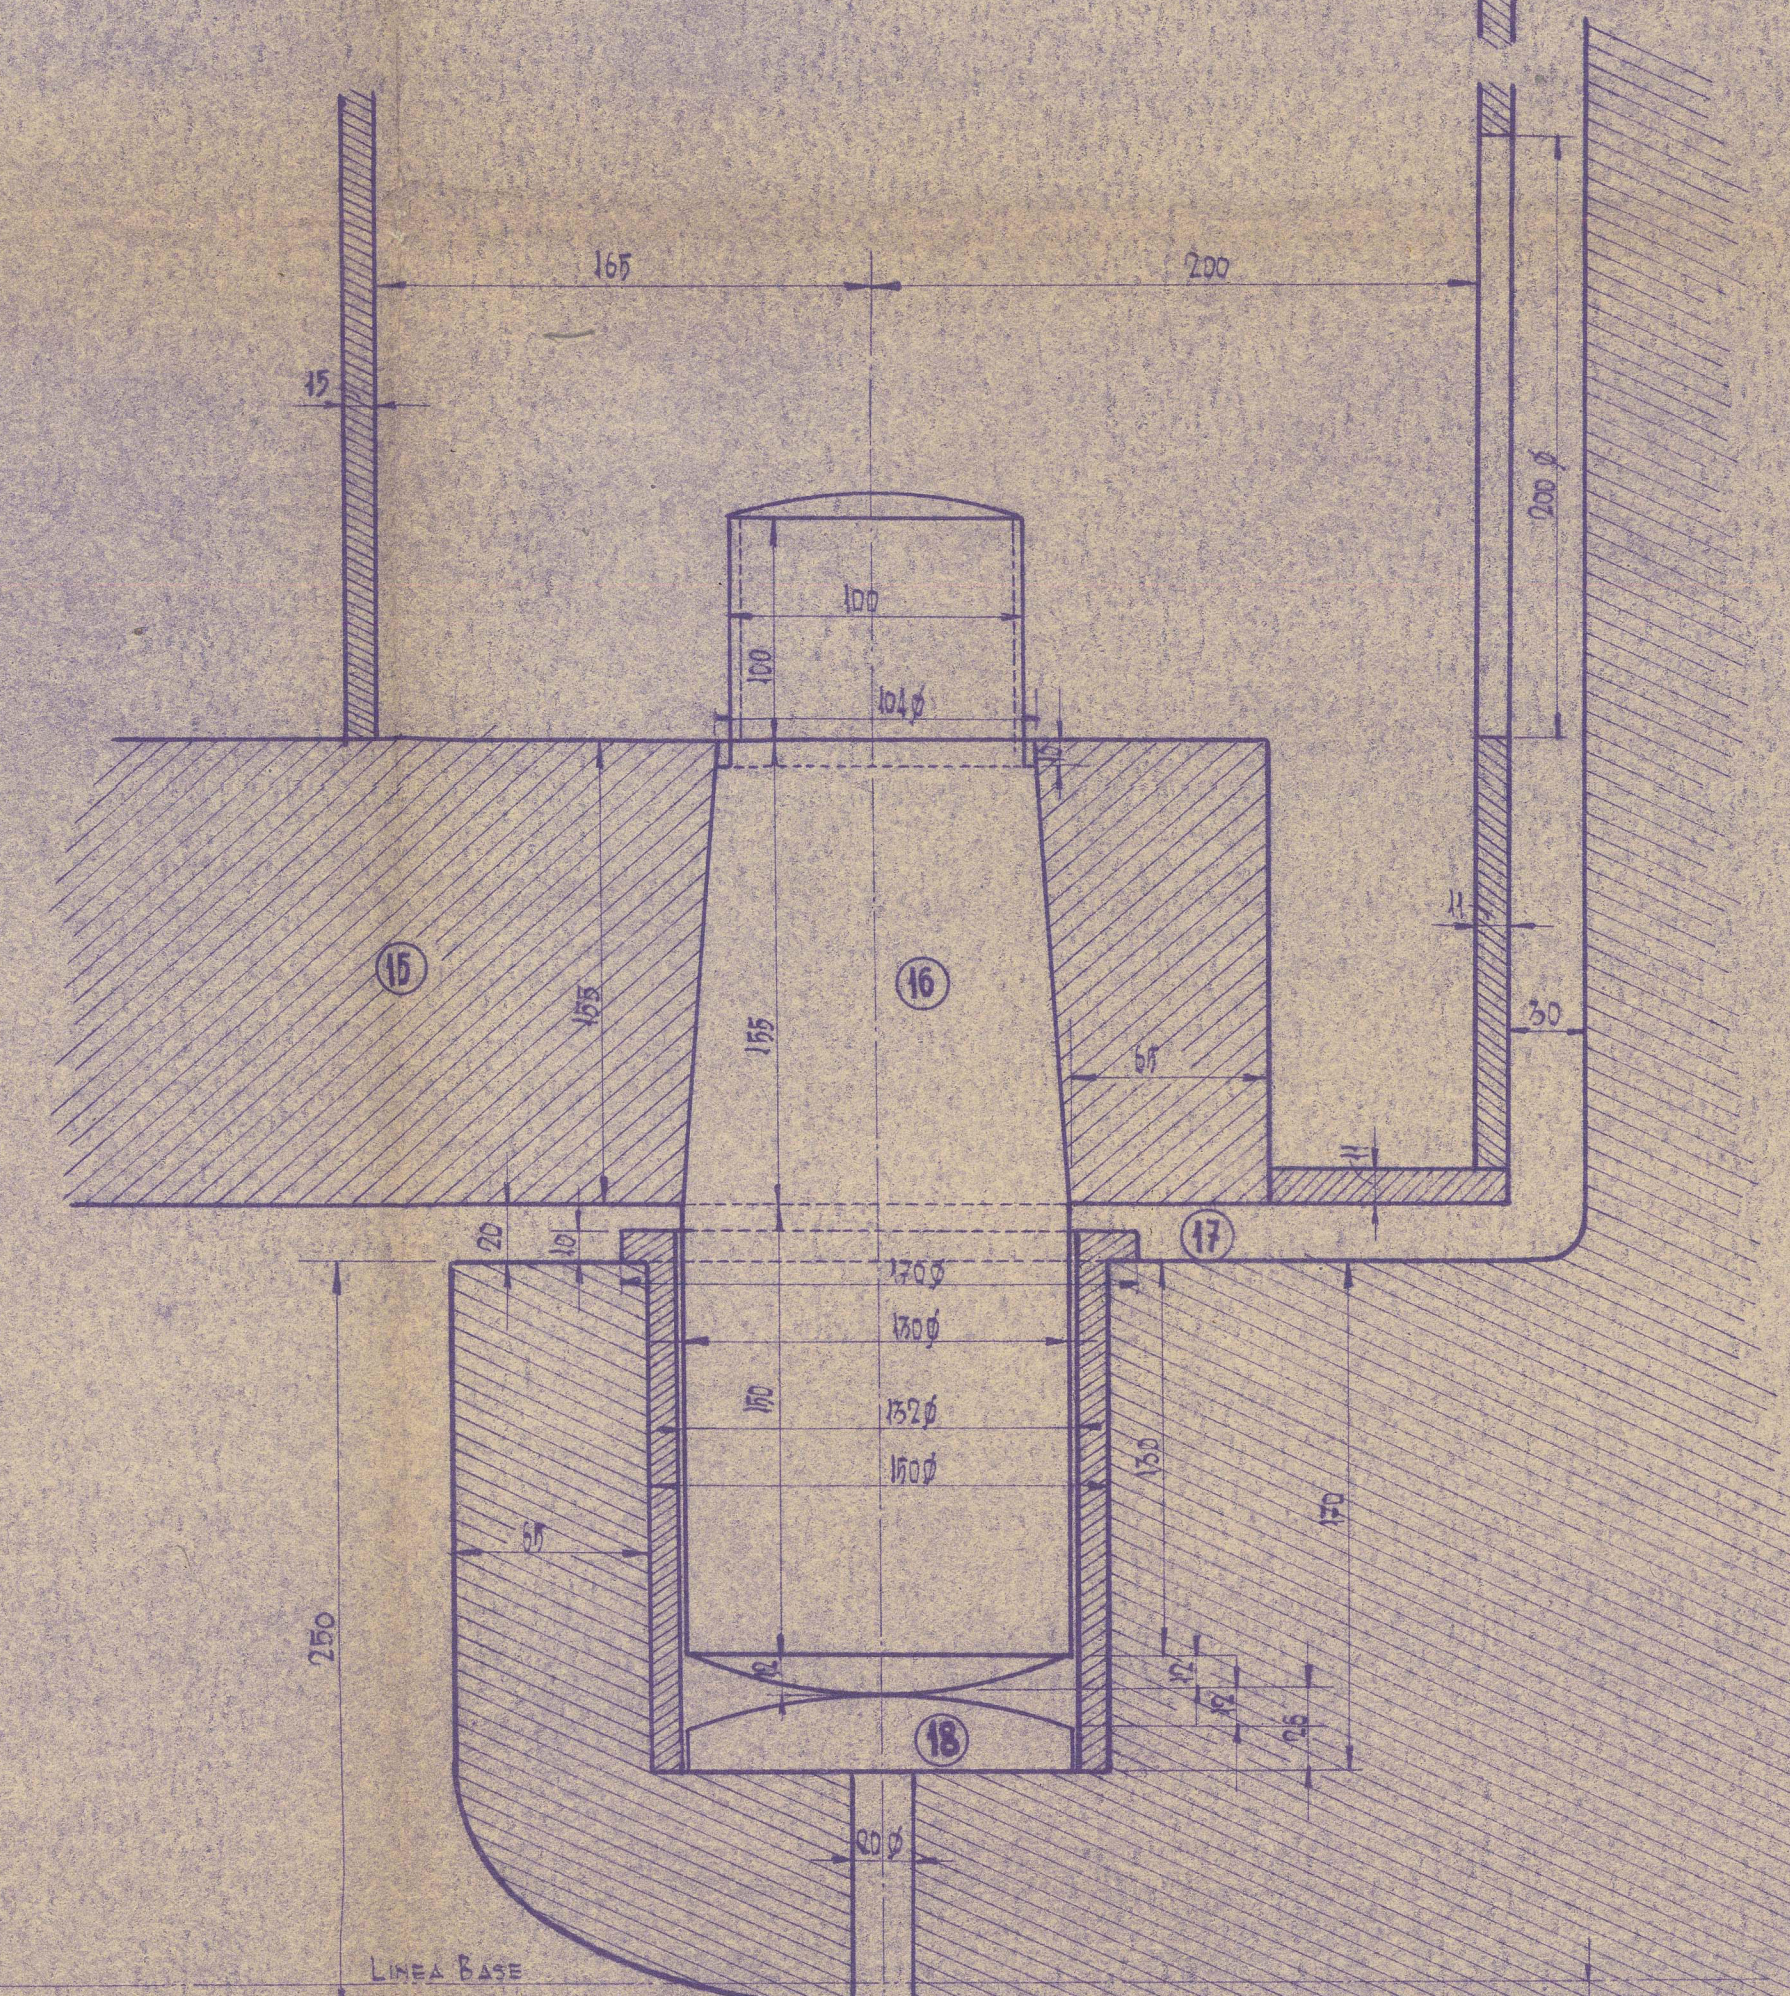


Pinzote Bajo
Escala: 1:20

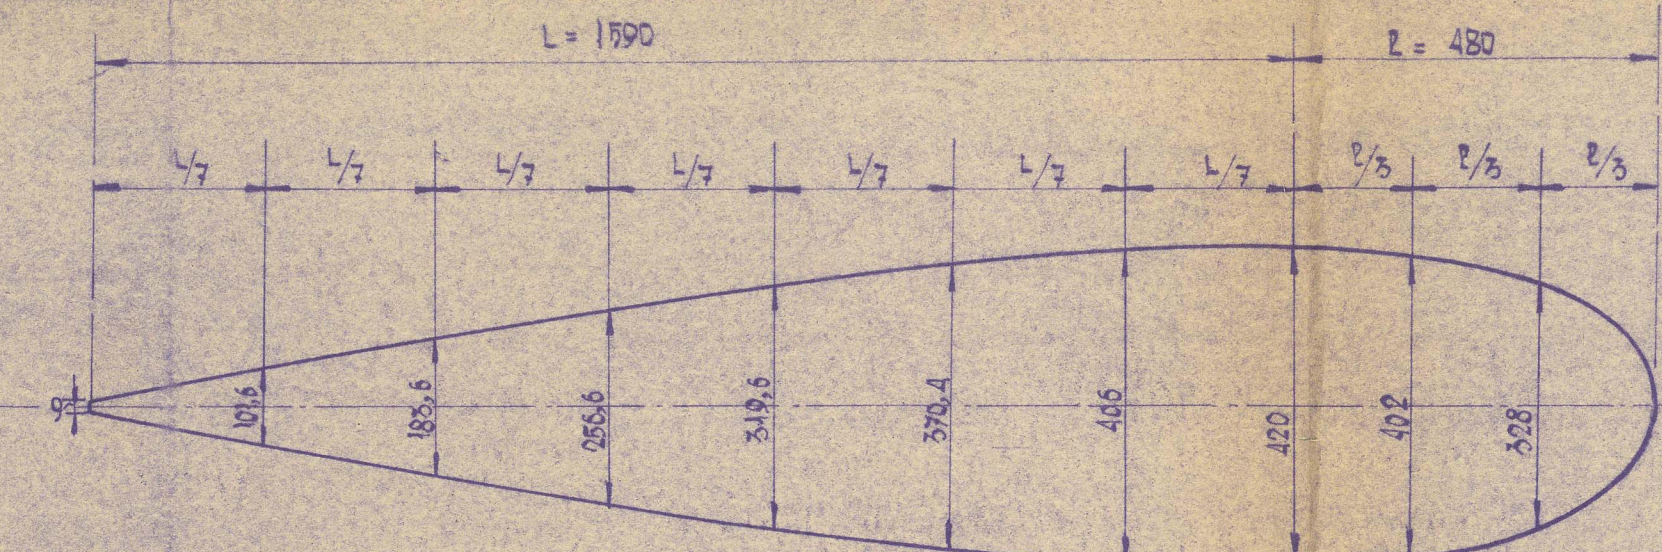


Trabajo conjunto de Codaste y timón
Escala: 1:10

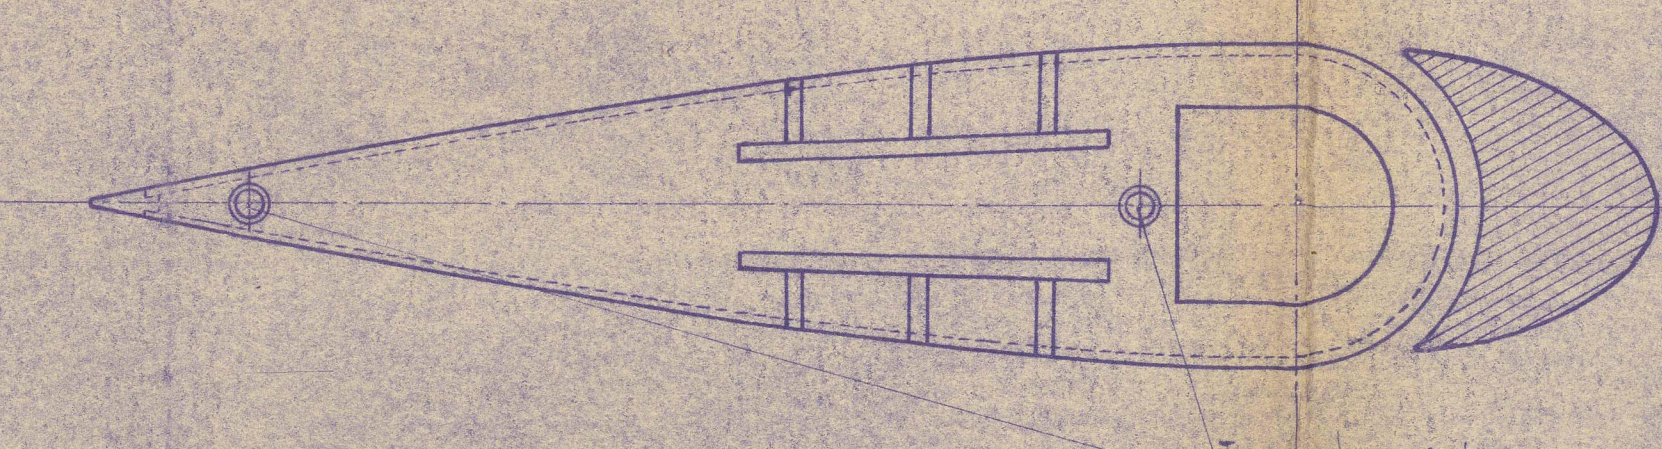


Sección G-G'
Escala: 1:10

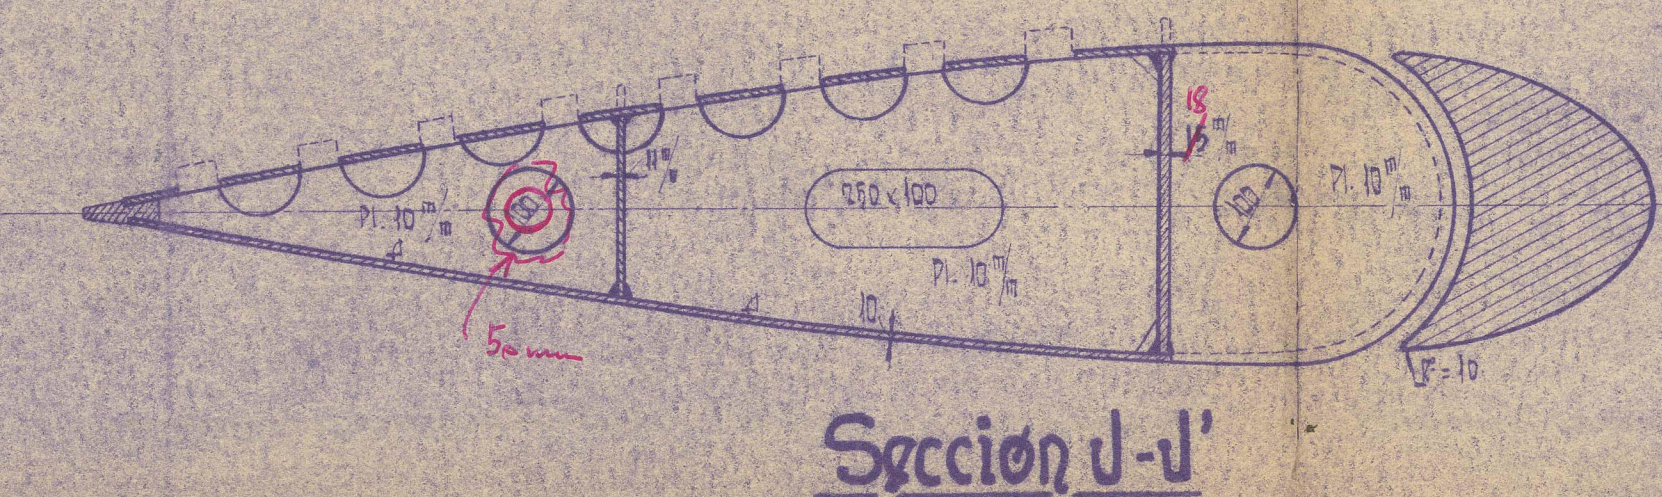

Sección J-J'

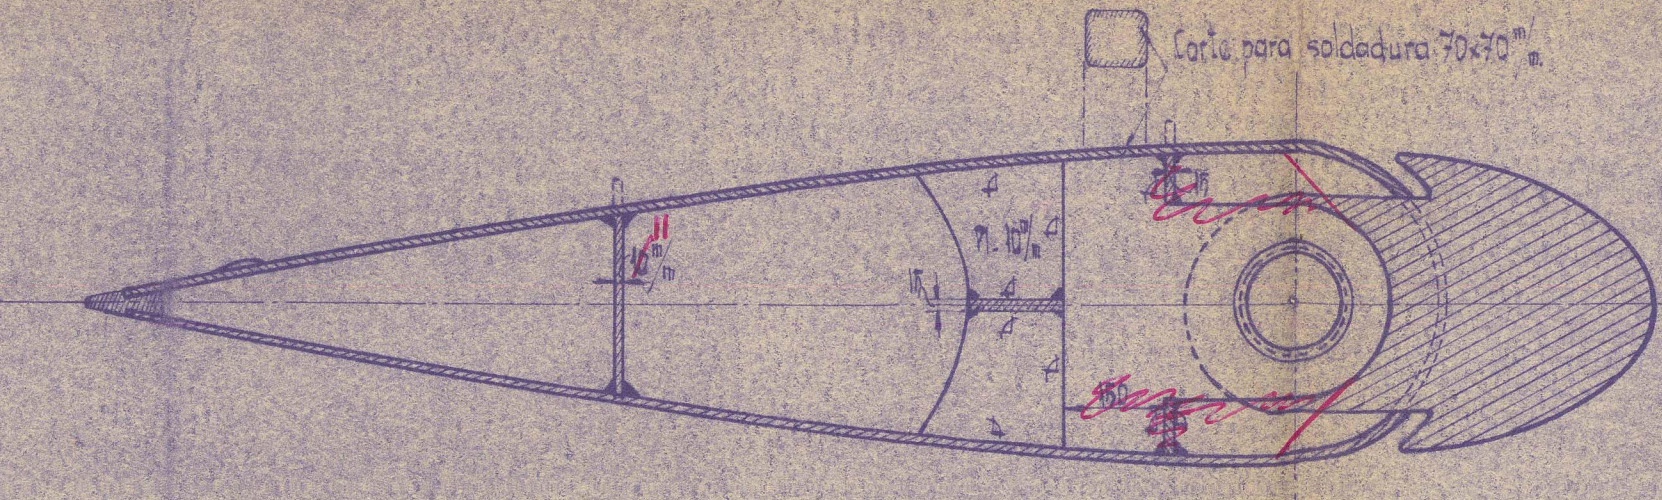


Sección H-H'

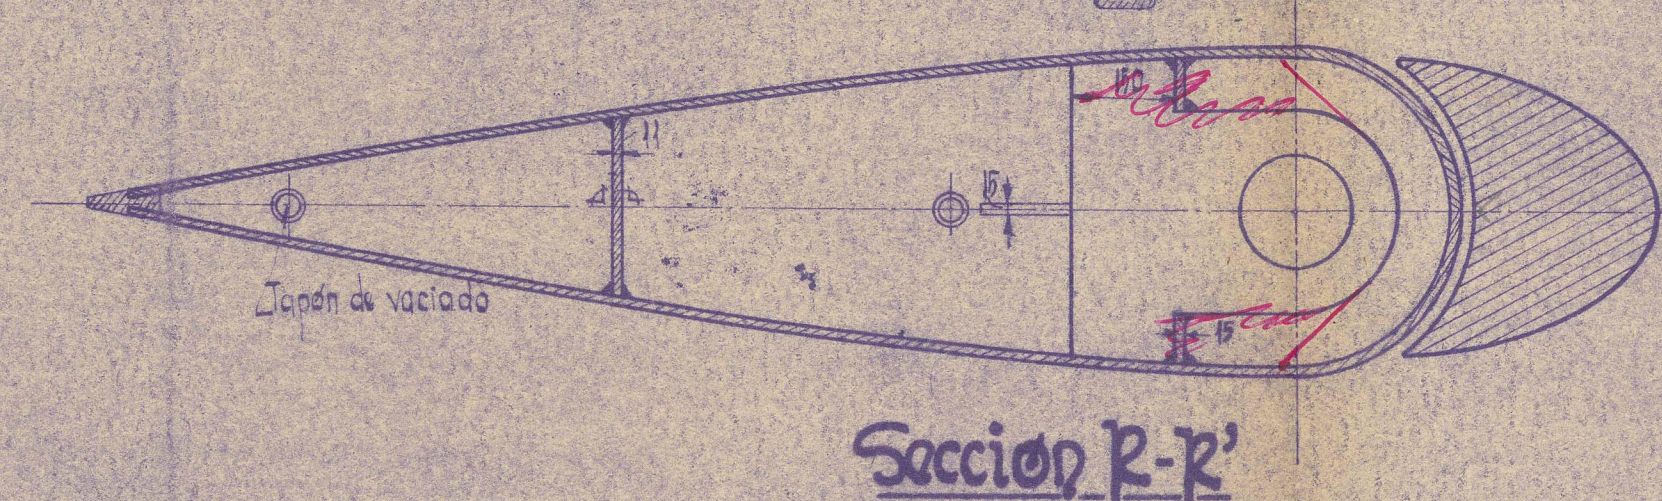


Sección R-R'

Llanta de popa del timón.otas A y B del trabajo


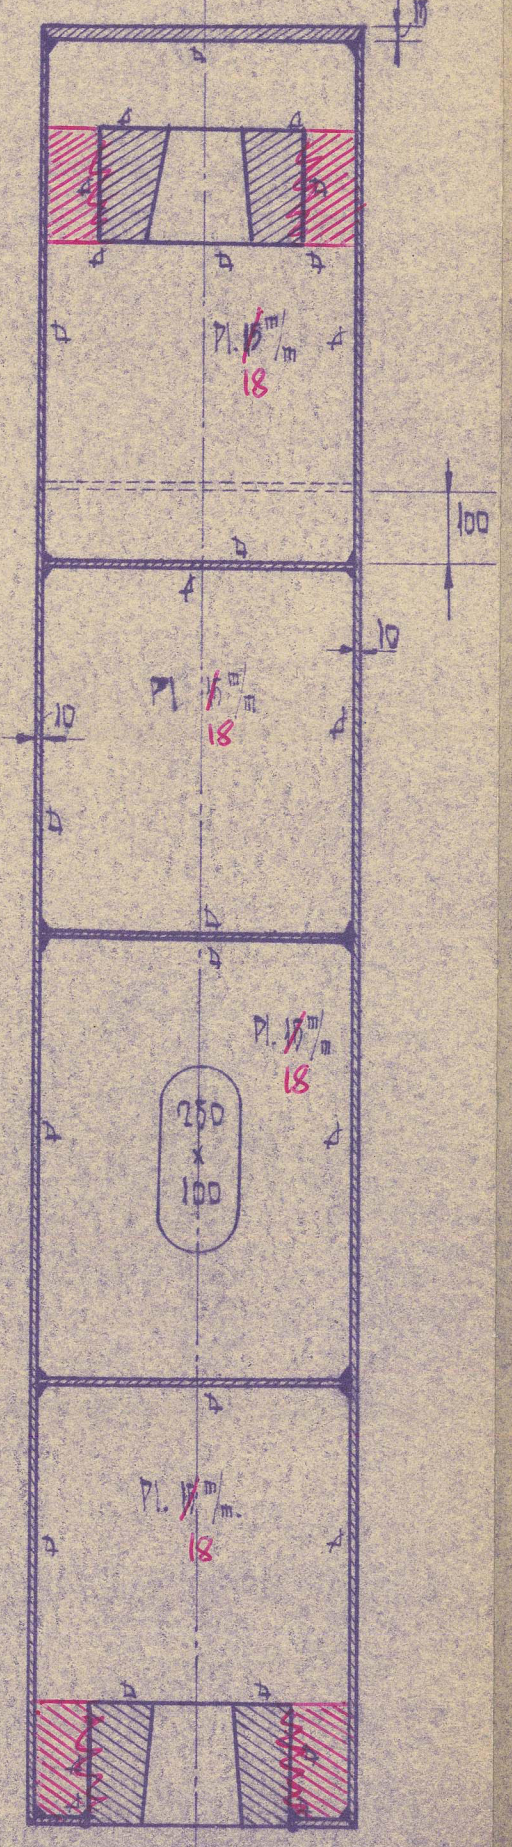


Sección L-L'

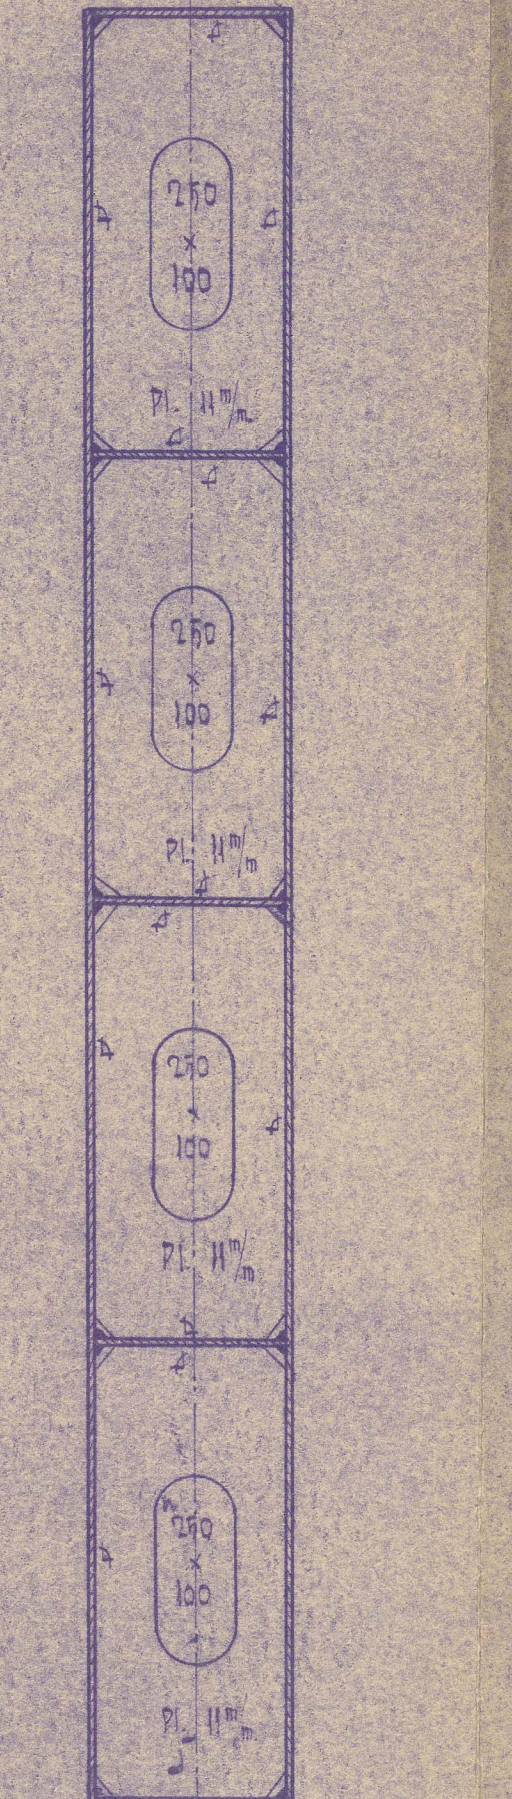


Sección M-M'

Tuercas de Pinzotes (M.100 DIN 555)
Escala: 1:20

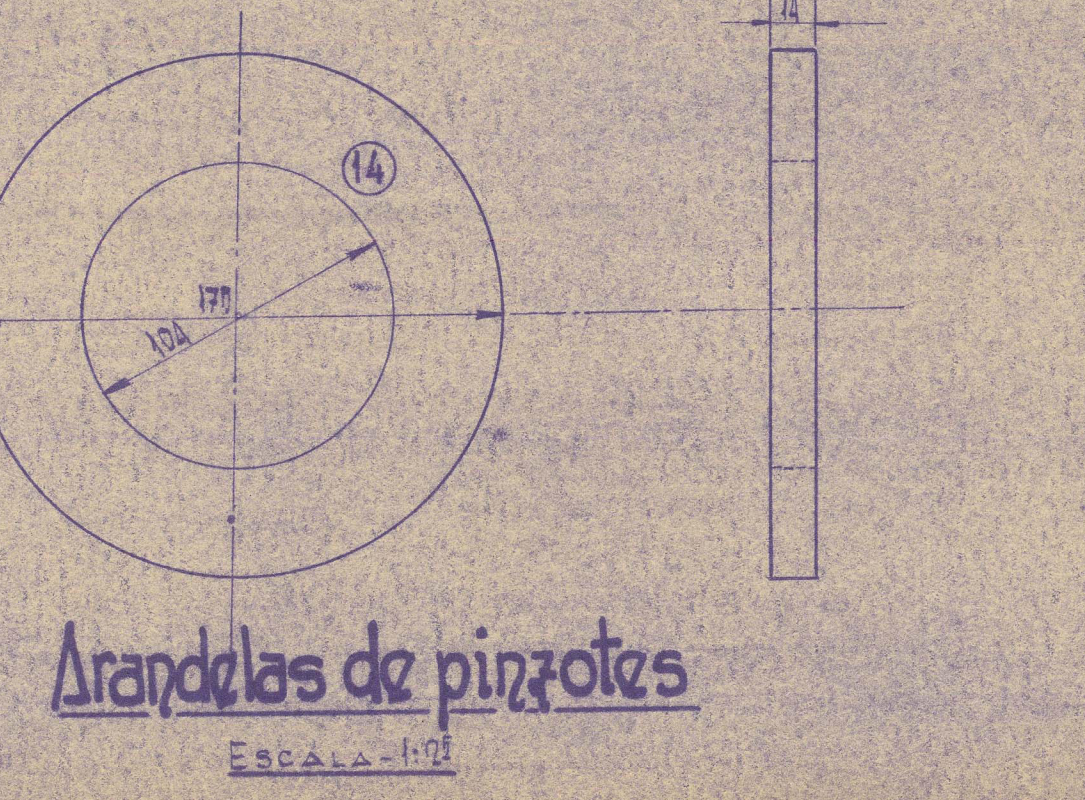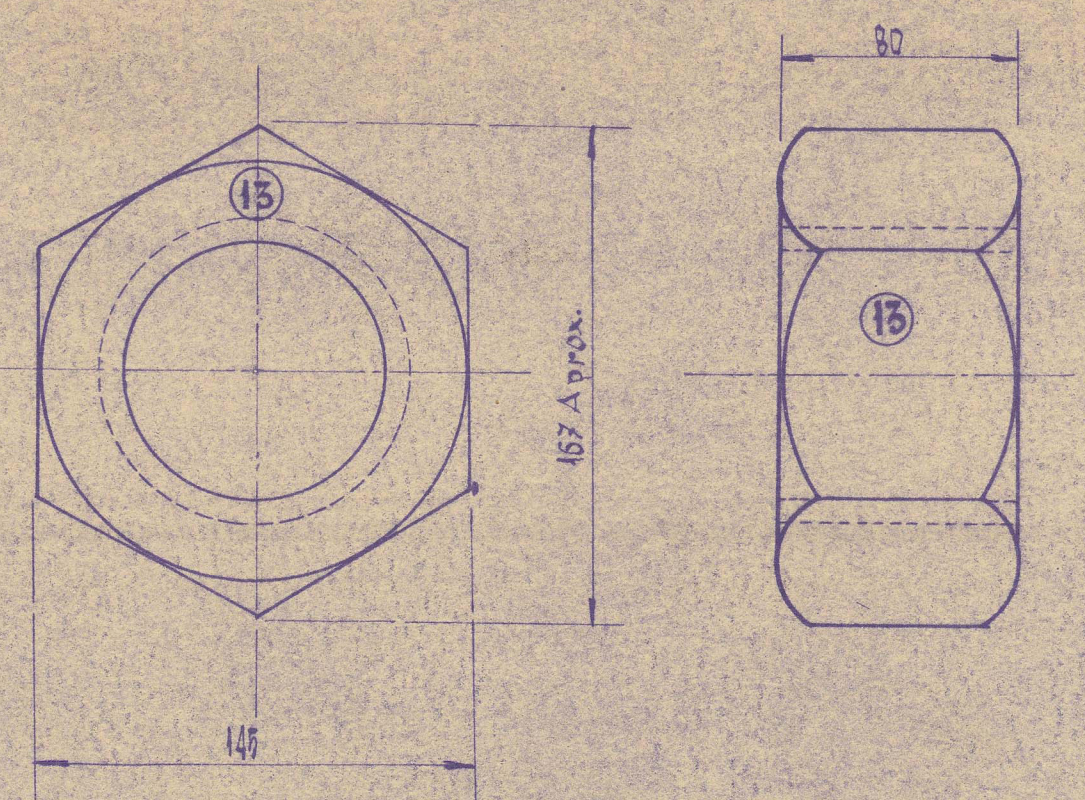

Arandelas de pinzotes
Escala: 1:20

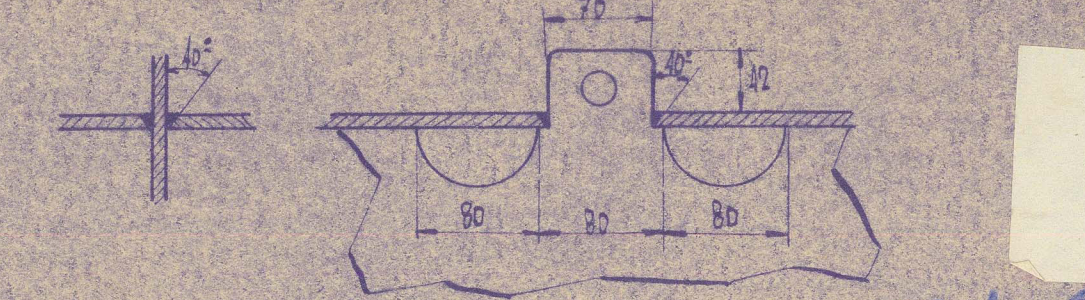

Detalle soldadura de los diafragmas
Escala: 1:10


Nº	Trabajo	Observaciones	Fecha	Fin	Revisión	Revisado	Revisado
CORCHO HIJOS, S.A.
YARU No. 15
Nº 010
Escala: 1:20
Código: 010
BUQUE COSTERO "5M. FLORO"

19
19

38

0042



© 2021

Lloyd's Register
Foundation

RECORDS DEPT.
LONDON.



"SAN FLORE" ★

Stemframe Rudder & Rudder-
Head



011421-011426-0042

© 2021

Lloyd's Register
Foundation