





CUBIERTA DE BOTES

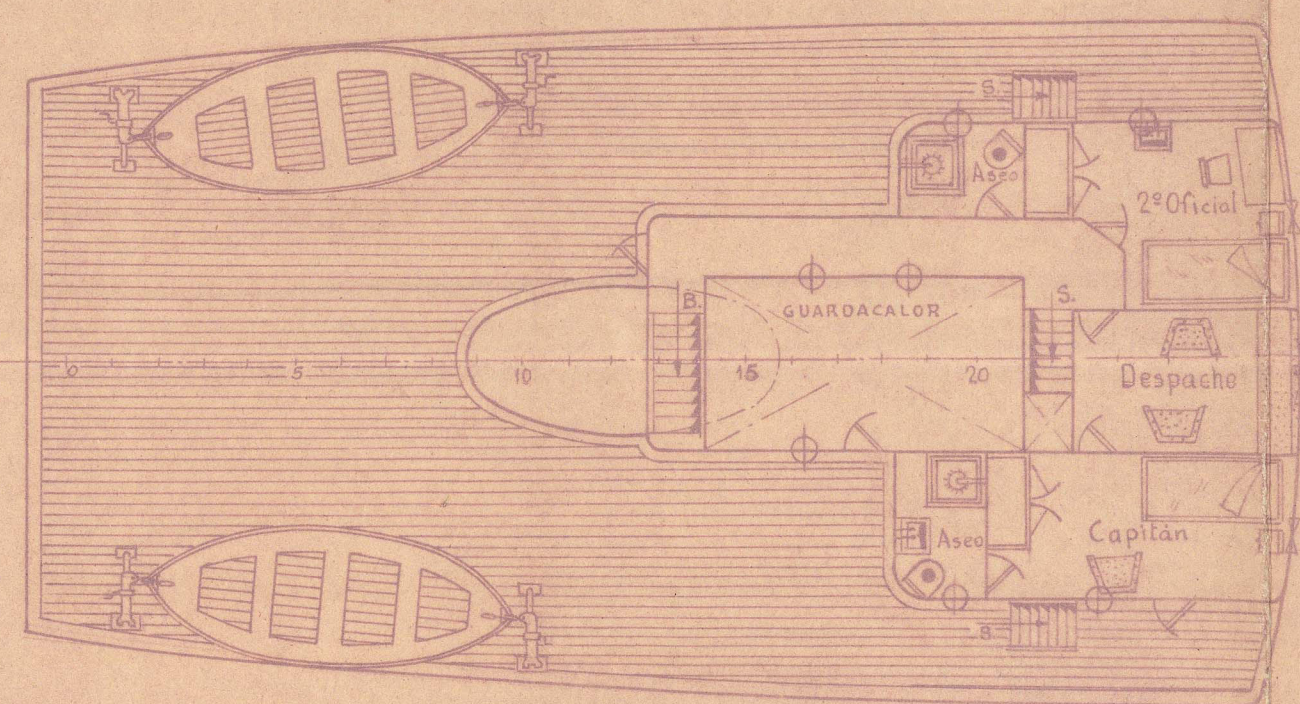


PUENTE ALTO

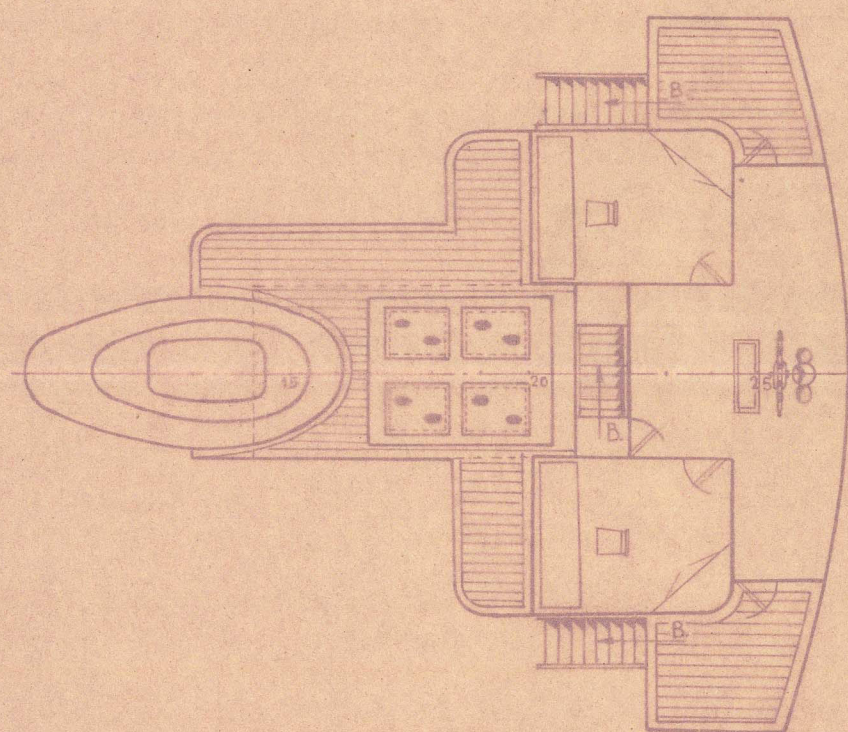

CASTILLO

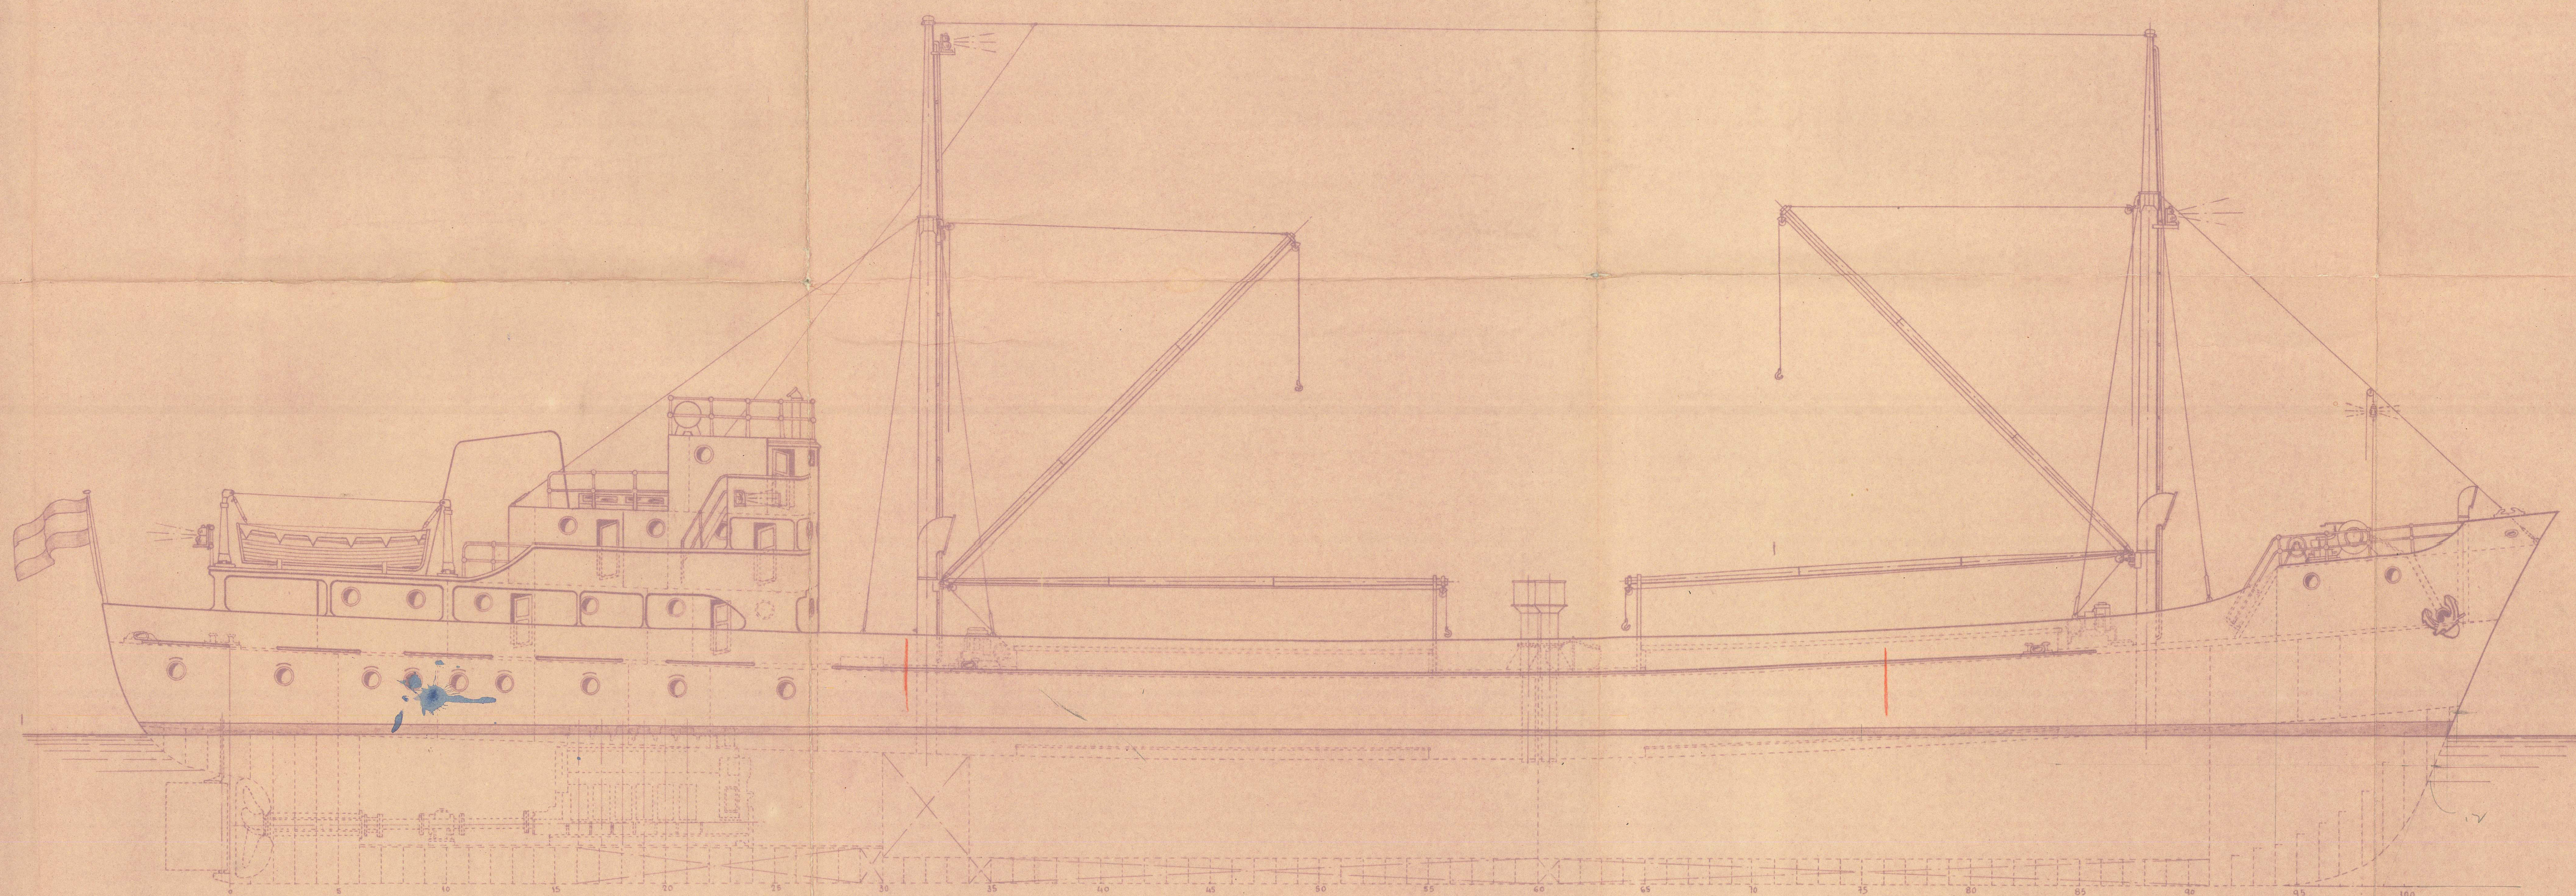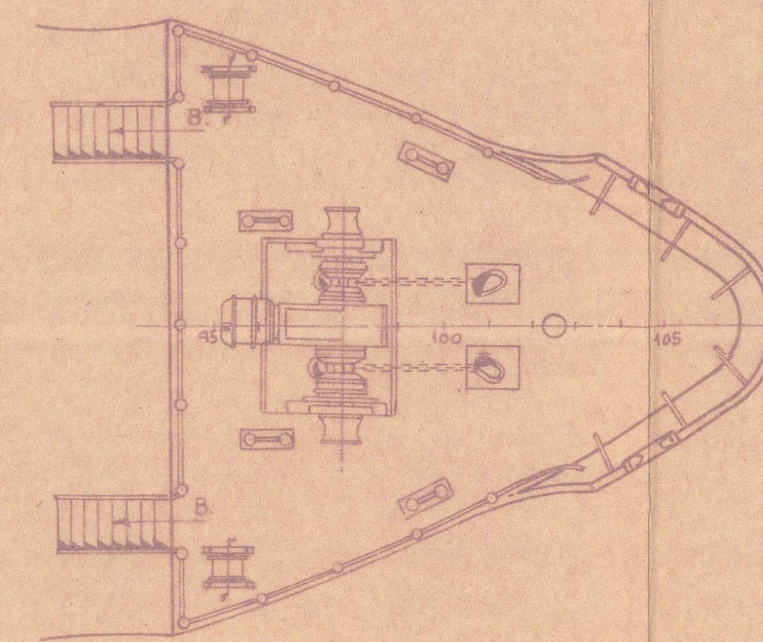


CUBIERTA SUPERIOR

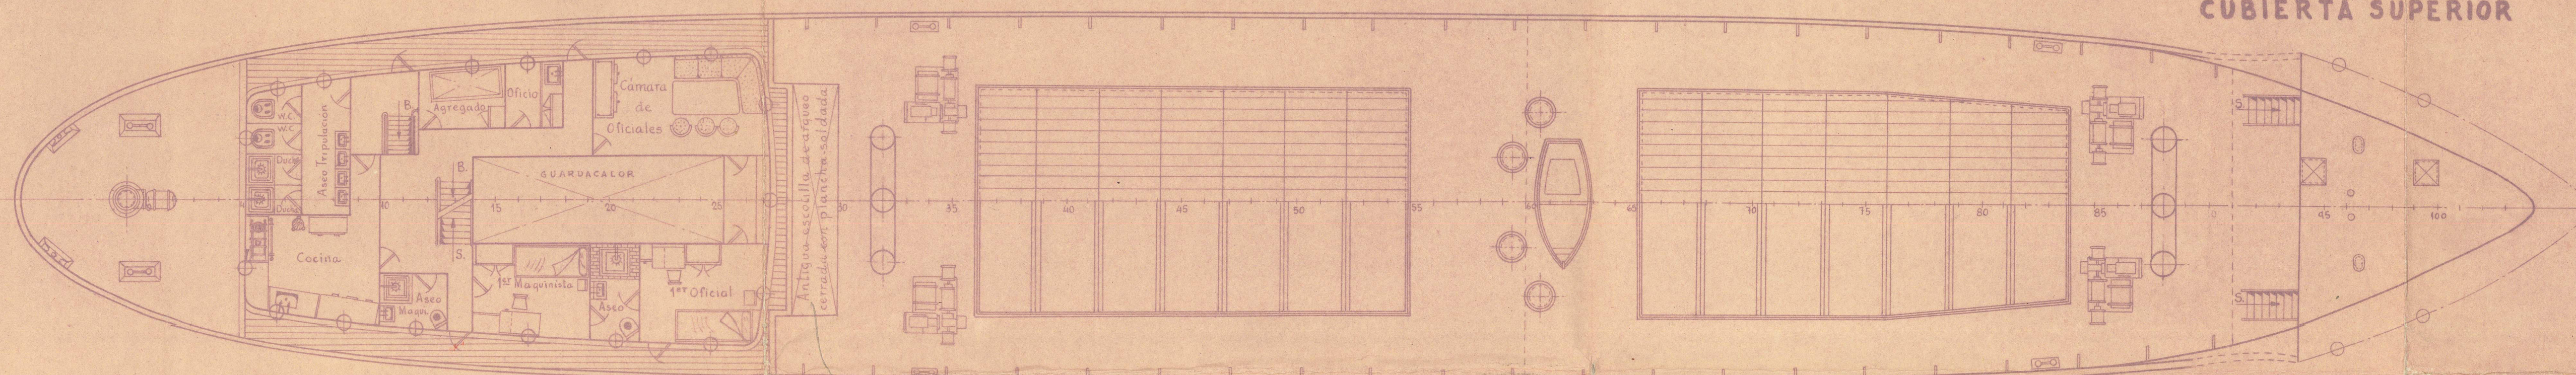

existing tonnage hatch closed by welded plate.

CUBIERTA PRINCIPAL

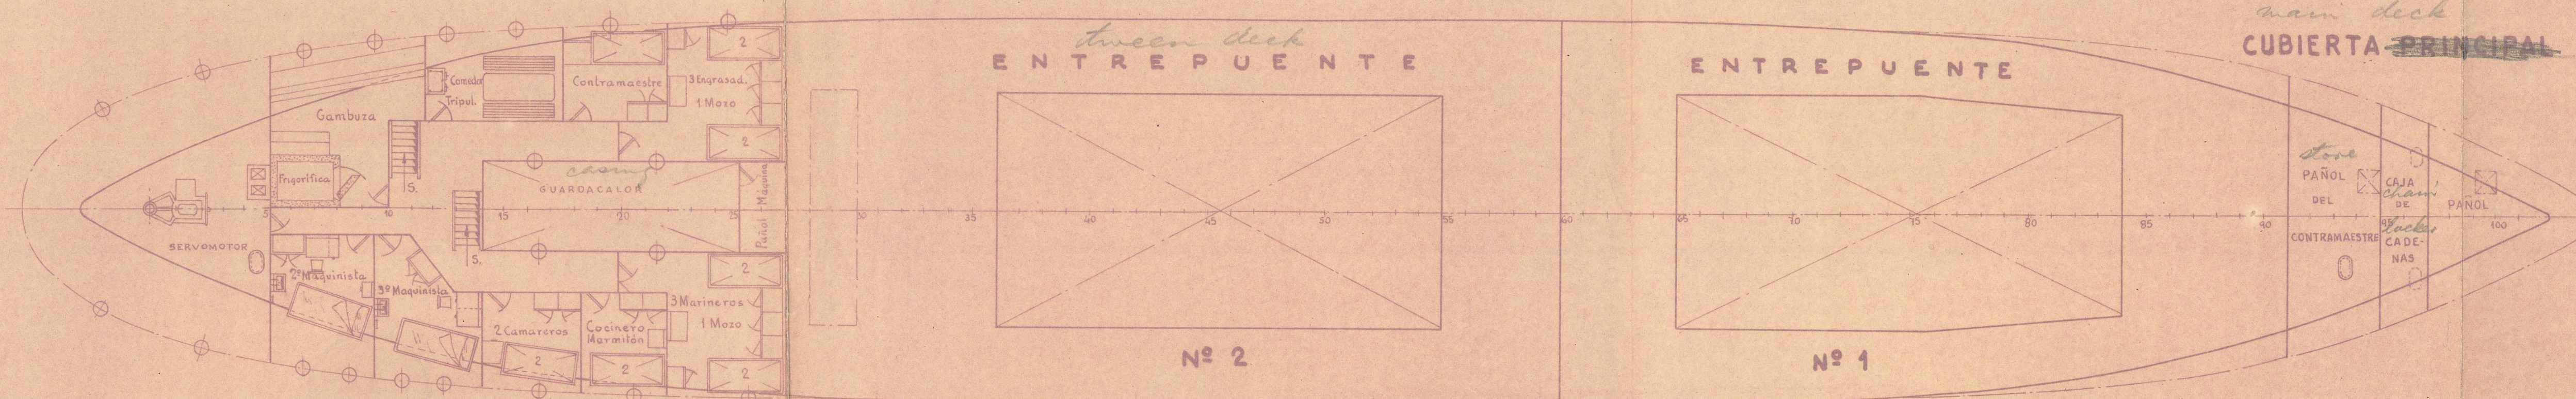

ENTREPUNTE

ENTREPUNTE

Nº 2

Nº 1

DIMENSIONES PRINCIPALES

Length	68.00m.
between perpendiculars	60.76m.
maximum breadth	9.75m.
depth	5.65m.


GENERAL ARRANGEMENT OF ALTERATION FROM OPEN TO CLOSED SHELTER DECK YARD NO. 65

CORCHO HIJOS, S. A.	
ESCALAS 1:100	Nº 01A
Proyectado	TRANSFORMACION EN FUERTE ESCANTILLON DEL BUQUE SHELTER "SAN FLORO"
Dibujado	14-II-58
Aprobado	
Referencia	Pedido
Fecha	Fecha
REFORMA DE LA CONSTRUCCION Nº 65	

2/MS " SAN FLORO	
TO ACCOMPANY BB0	Rpt. No. 12458
Dated 26/11/58	
SUBJECT:- Gun. Ant. ASD CSO	

2 dhr

RECORDS DEPT.,
LONDON.

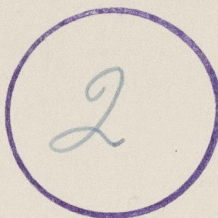

© 2021

Lloyd's Register
Foundation

011421-011426-0043

5400-924110-12700