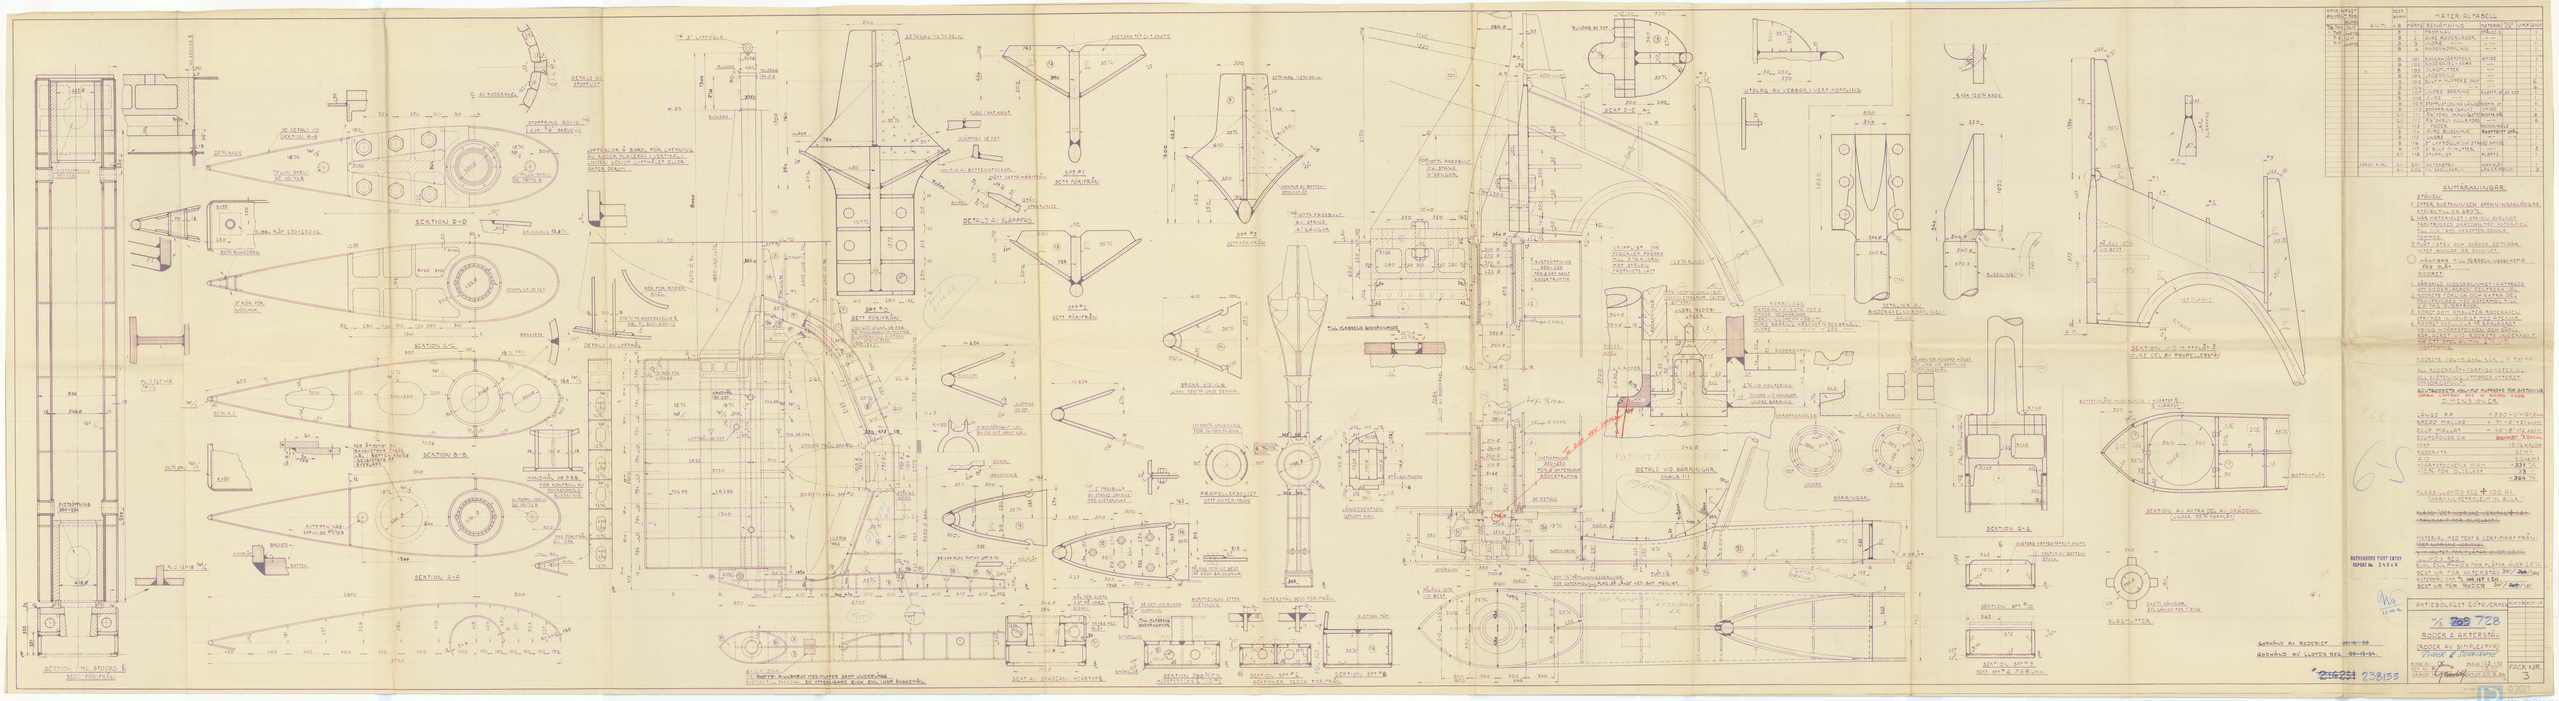
SEKTION D-D
SEKTION C-C
SEKTION B-B
SEKTION A-A
SEKTION M1 STOCKER 6
SEKTION SPT 5
SEKTION SPT 6
SEKTION SPT 7
SEKTION SPT 8

RECORDS DEPT.
LONDON.
9

SIGNE INGLESSON

Rudder & Stemframe

© 2021
Lloyd's Register Foundation
011478-011484-0247