

PROFILE & DECK PLANS
FOR D.W. 9300^T CARGO MOTOR SHIP
CLASS LLOYD + 100 A. I. & N.S.*
SCALE 1/60

BOAT DECK
DECK PLANK 125 x 65 SOFT WOOD

FLYING BRIDGE
DECK PLANK 125 x 50 50FT West

COMPASS FLAT

歷來面圖

NO. 5624

九三〇此型貨物船

鋼材構造

CONSTRUCTION PROFILE
& DECK PLANS

尺度	100	
圖面	4 A	

4A

Nº 563/4

*. ARAGISAN MARU

PROFILE & DECK PLANS

RECORDS DEPT.
LONDON


2

Profile & Deck Plans
Aragisan Maru


Approved

ref No

6CH06

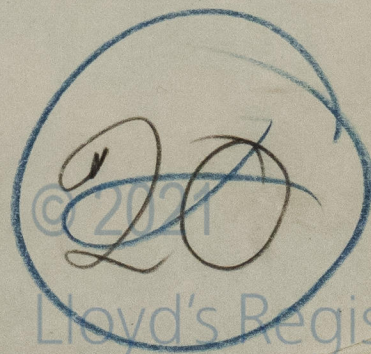

Lloyd's Register
Foundation

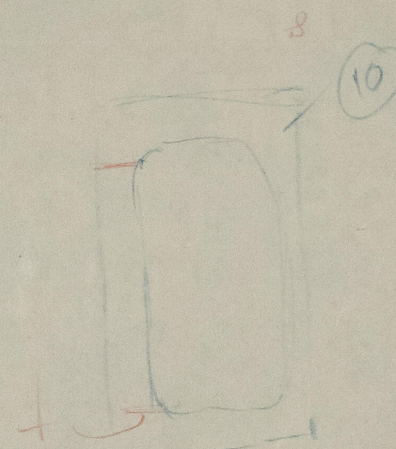

© 2021

Lloyd's Register
Foundation