



C.R.

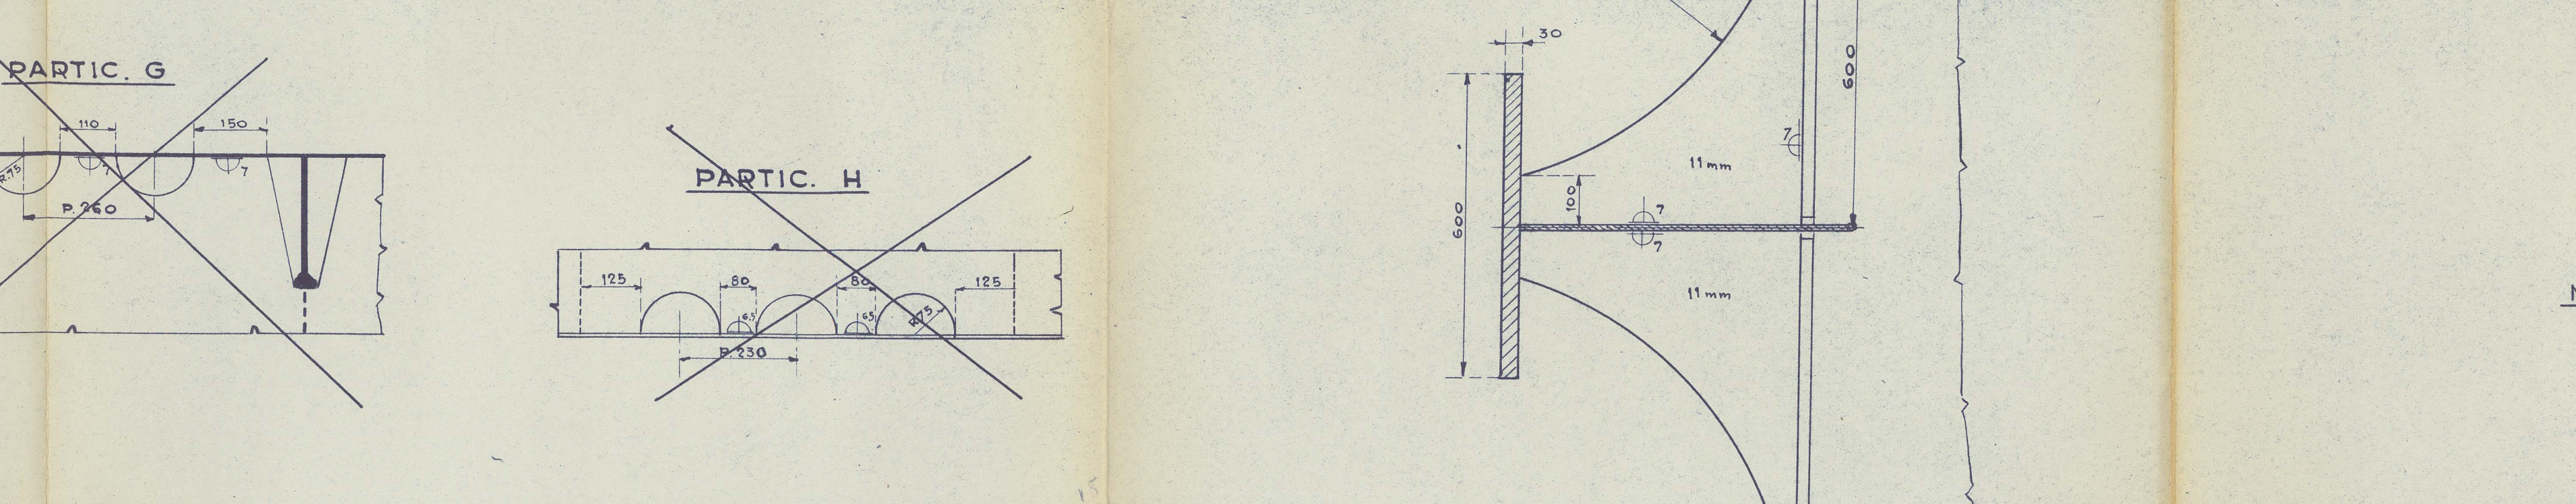

SCALE 1:250

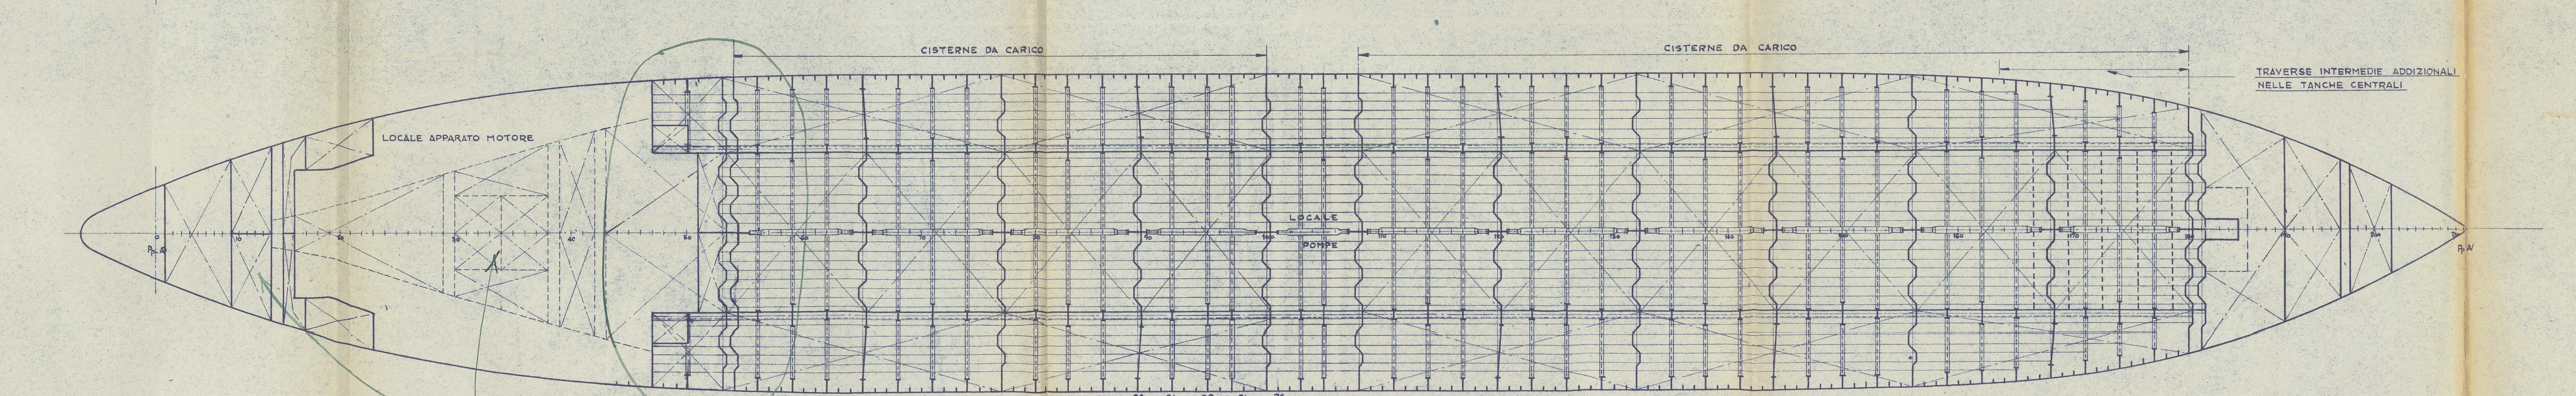


for arrangement
of DB tanks and tanks aft
see separate plans -

VERIFIED COPY OF APPROVED PLAN
N° P 583/4
ALL MODIFICATIONS OR ADDITIONS MADE
DURING CONSTRUCTION ARE INDICATED
IN GREEN INK

ANSALDO DIREZIONE GENERALE	SCALA 1:50
	PARTITE: 110
MOTOCISTERNA DA 21500 T.D.W. SCHEMA DELLA COMPARTIMENTAZIONE CORRENTI DI MURATA - SEZIONE SUL PIANO DI SIMMETRIA	P. 583 DATA 3 NOVEMBRE 1971 Sostituisce il N° Sostituito dal N°

Gen. arogt. + centre line.

★
Francesco Bibolini.

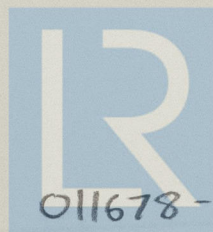

© 2021

Lloyd's Register
Foundation

011678-011692-0179

Twin Sc. M/T "Francesco Bibolini"

Genoa Rpt N° 19628



© 2021

Lloyd's Register
Foundation