LANGSDOORSNEDE OP ℄ SCHIP.

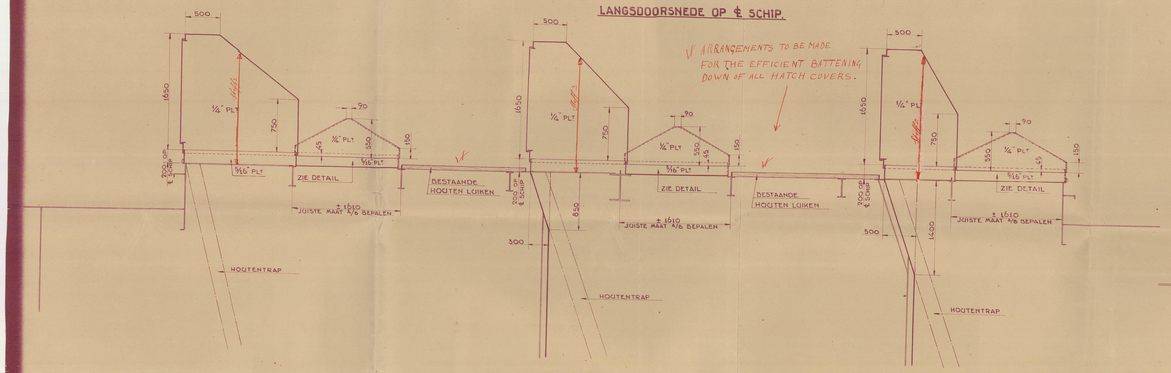

AANZICHT OP LUIKHOOFD.

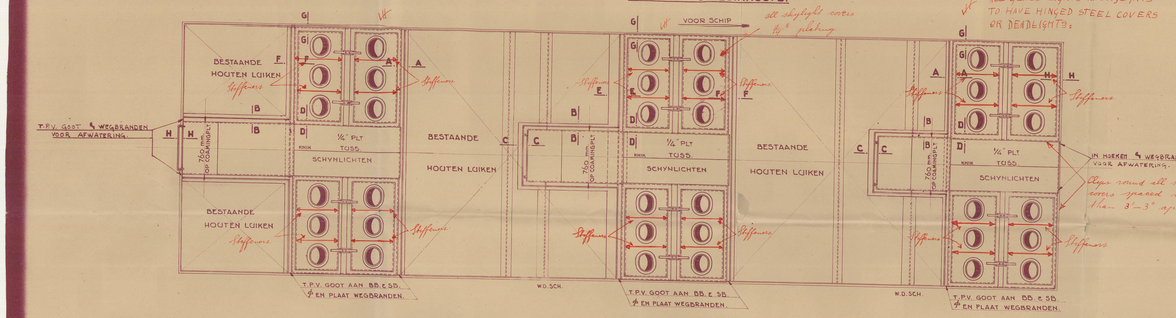

INDEELING LAADRUIM.

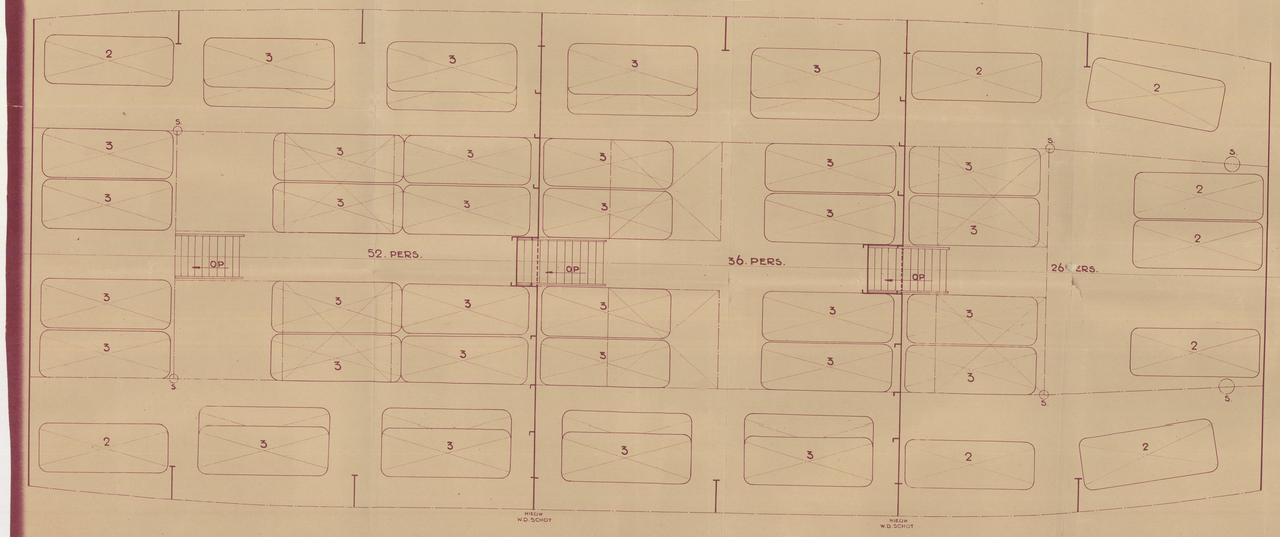

DETAIL B.B. LANGSCOAMING 380 mm. UIT ℄ VAN ACHTER SCHYNLICHT.
" S.B. " SPIEGELBEELD.

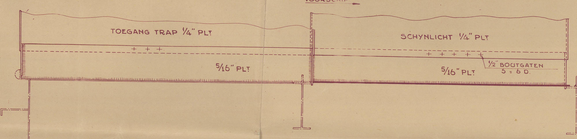

DETAIL B.B. LANGSCOAMING 380 mm. UIT ℄ VAN MIDDEN SCHYNLICHT.
" S.B. " SPIEGELBEELD.

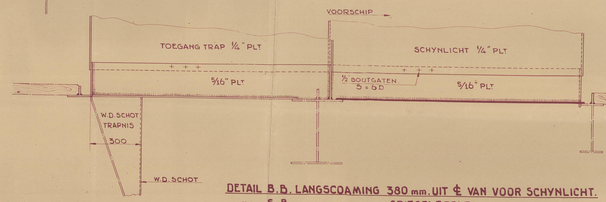

DETAIL B.B. LANGSCOAMING 380 mm. UIT ℄ VAN VOOR SCHYNLICHT.
" S.B. " SPIEGELBEELD.

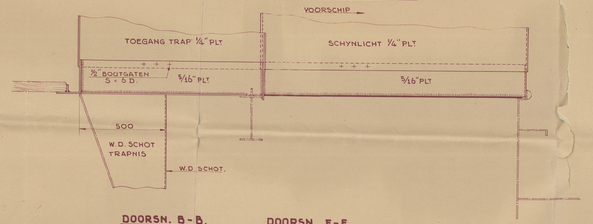

DOORSN. B-B.

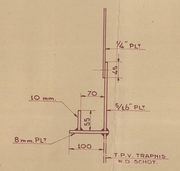

DOORSN. F-F.

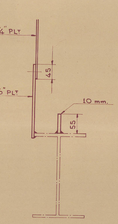

DOORSN. A-A.

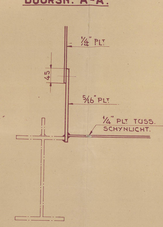

DOORSN. C-C.

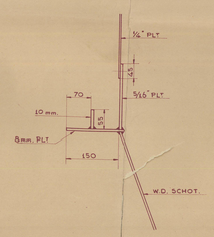

DOORSN. D-D.

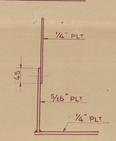

DOORSN. E-E.

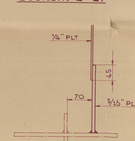

DOORSN. H-H.

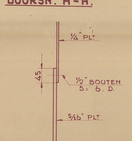

DOORSN. G-G.

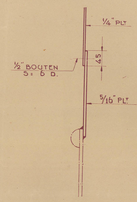

AANZICHT TEGEN TOEGANGSKAP ℄ SCHYNLICHT.

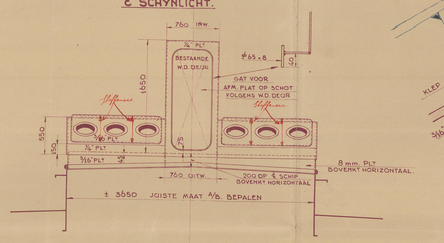

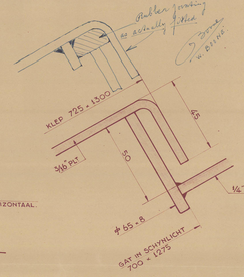

DETAIL SCHARNIER 2 STUKS PER KLEP.

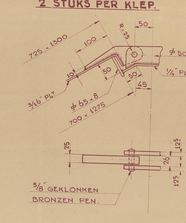

DOORSN. OVER KLEP.

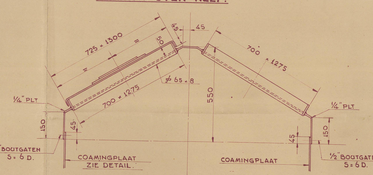

DETAIL KLEP.

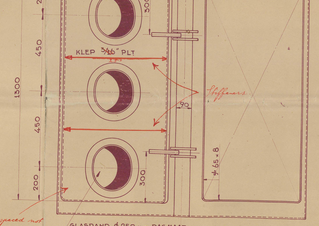

OPMERKINGEN.

AANSLUITING OP LAADHOOFD COAMINGSPLAAT EN LAADHOOFD-SCHILDEN W.D. AFWERKEN.
SCHYNLICHTEN & TRAPNIS WEGNEEMBAAR.
VAN BESTAANDE W.D. DEUREN, SCHARNIEREN EN KNEVELS ⅙ PASMAKEN.
VOOR PLAATSEN VAN KOOISTUTTEN ZIE AFZ. TEEKENING.
VOOR OPHANGING ℄ SLUITINGKLEP ZIE AFZ. TEEKENING.

See letter Mr Reed 21-12-49

"SEREMOER" RFT NO. Djakarta 2661

N.V. DROOGDOK MIJ. „ TANDJONG PRIOK."	
SCHYNLICHTEN OP PASS. VERBLYVEN.	
ORD. Nº 4451/06	OPDRACHTGEVER
NAAM: M.S. „ SEREMOER."	B.P.M. 10 DEC 1949
SCHAAL: 1:25, 1:10, 1:5	DATUM
GETEKEN	
GECALQ.	28-11-49
GEZIEN	

S.5286