



W.T. Bulkhead frame 37-47

W.D. SCHOT SPT 37-47.

SCHOT W.D. AFLASSCHEN.

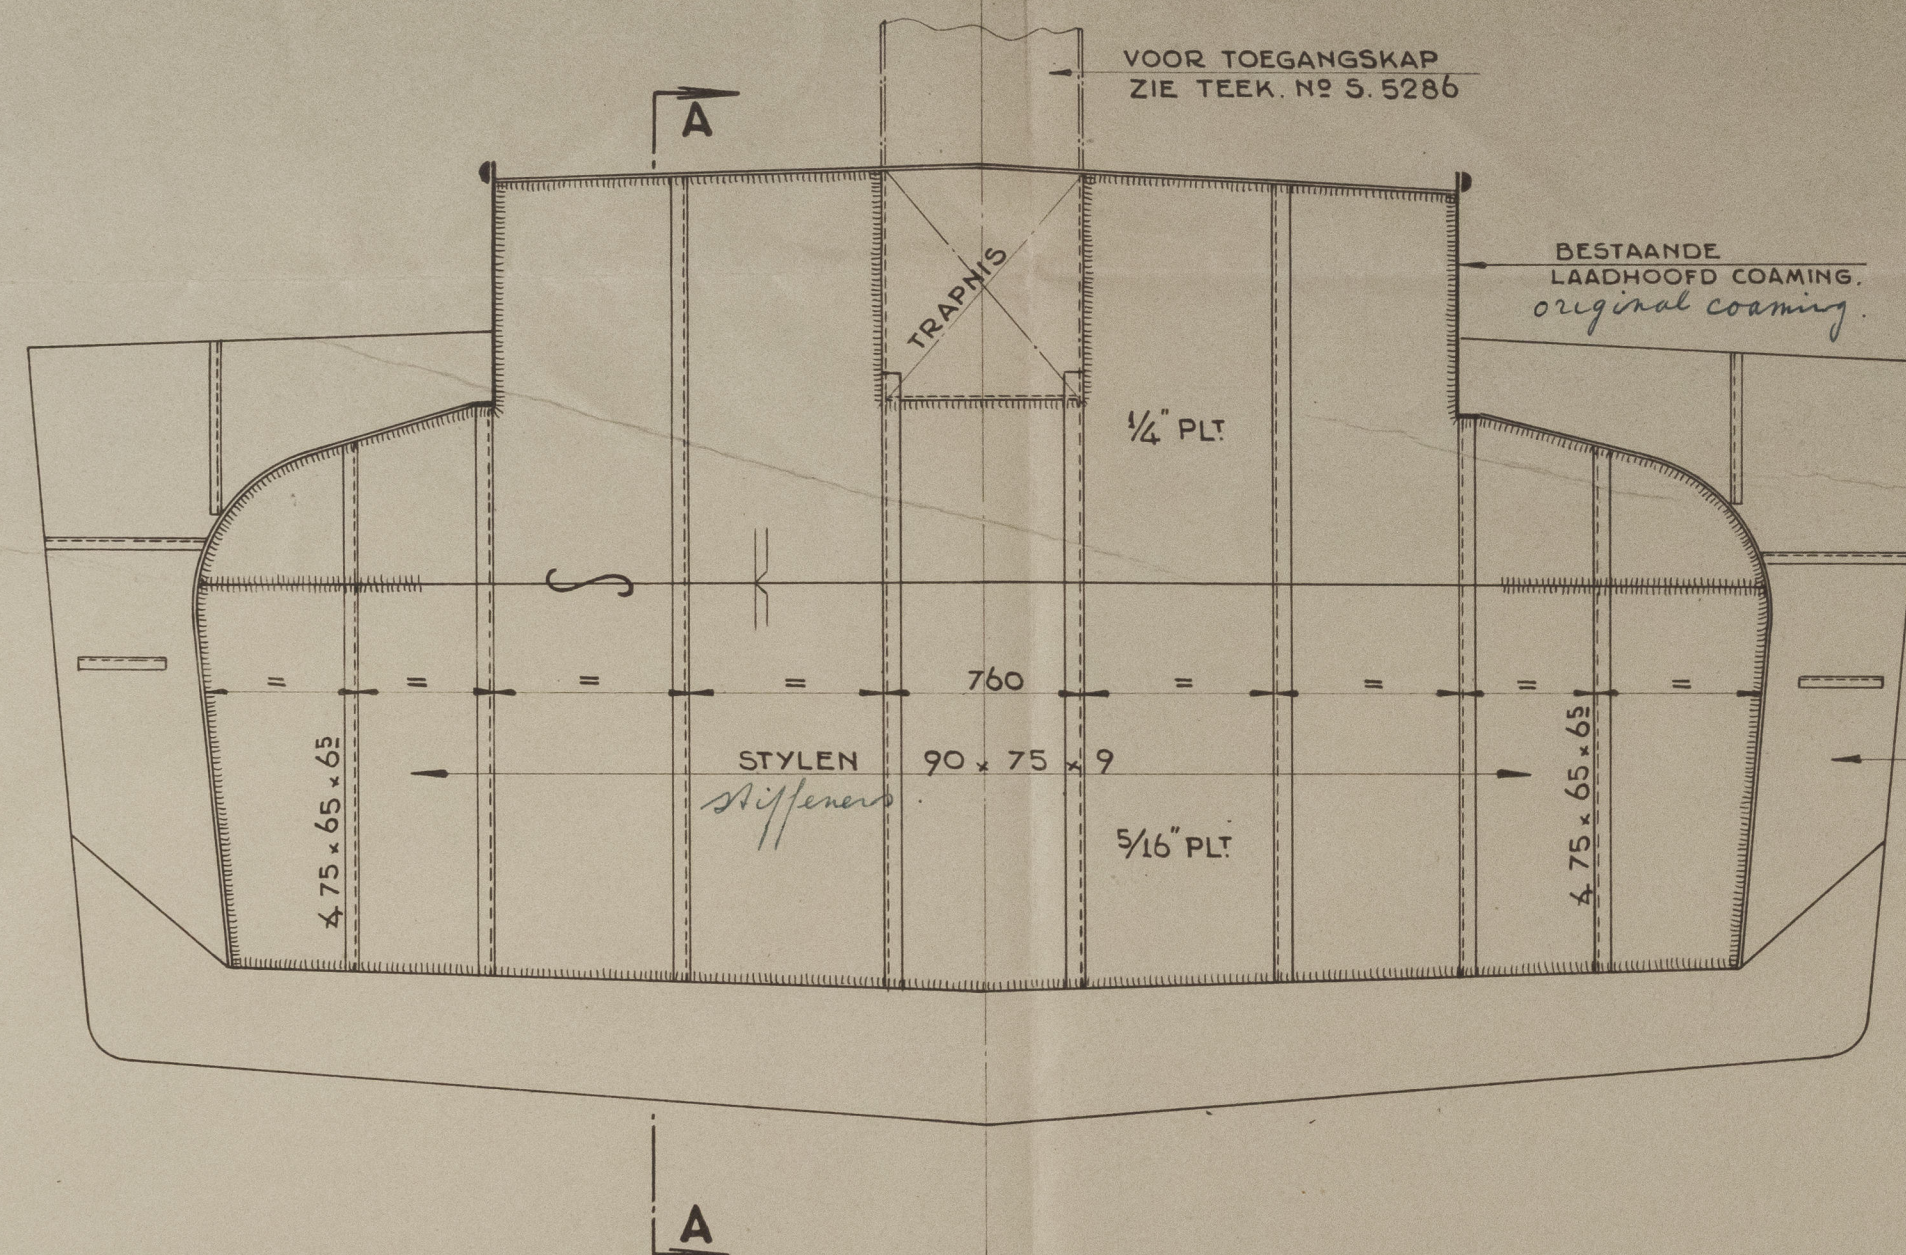


DOORSN. A-A.

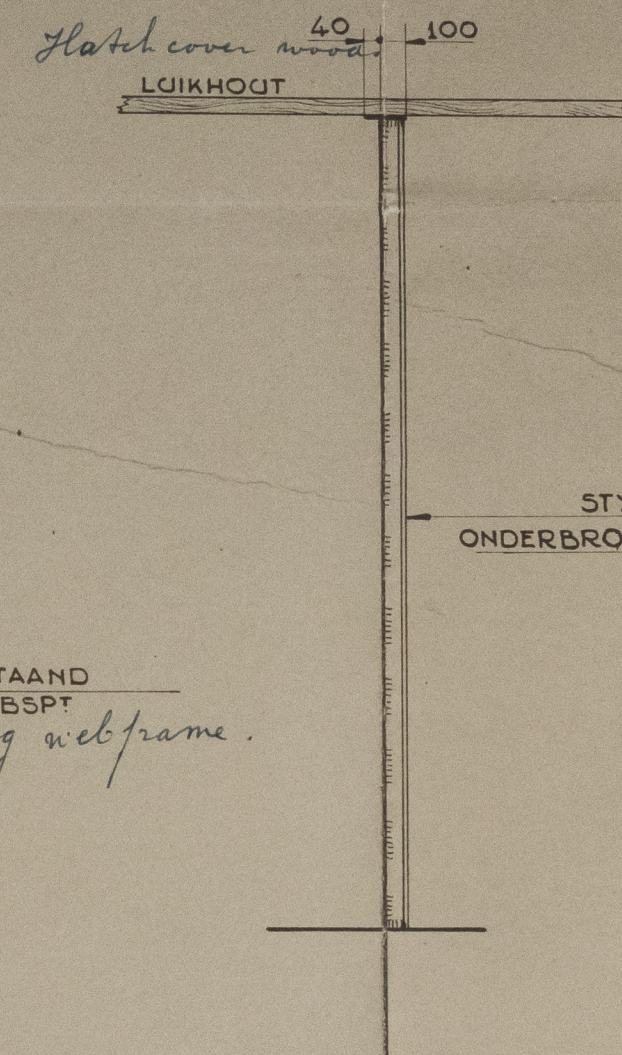

Section over Staircase.

DOORSN. OVER TRAPNIS.

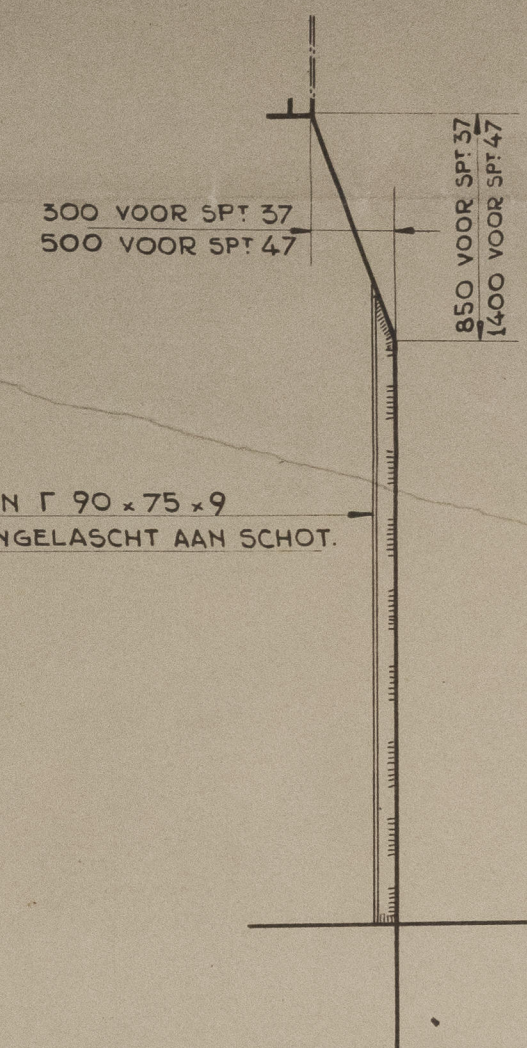

"SEREMOEK" RPT. No. 2601 Djakarta

N.V. DROOGDOK MJ. "TANDJONG PRIOK."

W.D. SCHOT OP SPANT NO 37 EN 47.

W.T. Bulkheads FRs. 37-47

ORD. NO

NAAM: M. LICHTER. "SEREMOEK"

SCHAAL: 1:25

GETEEK.

GEALQ.

GEZIEN.

OPDRACHTGEVER

B.P.M.

17-12-49

31 JAN. 1950

S.5285A

011805-011812-0044