



21-4-54


# O.D. LANGSSCHOT OP HARTSCHIP

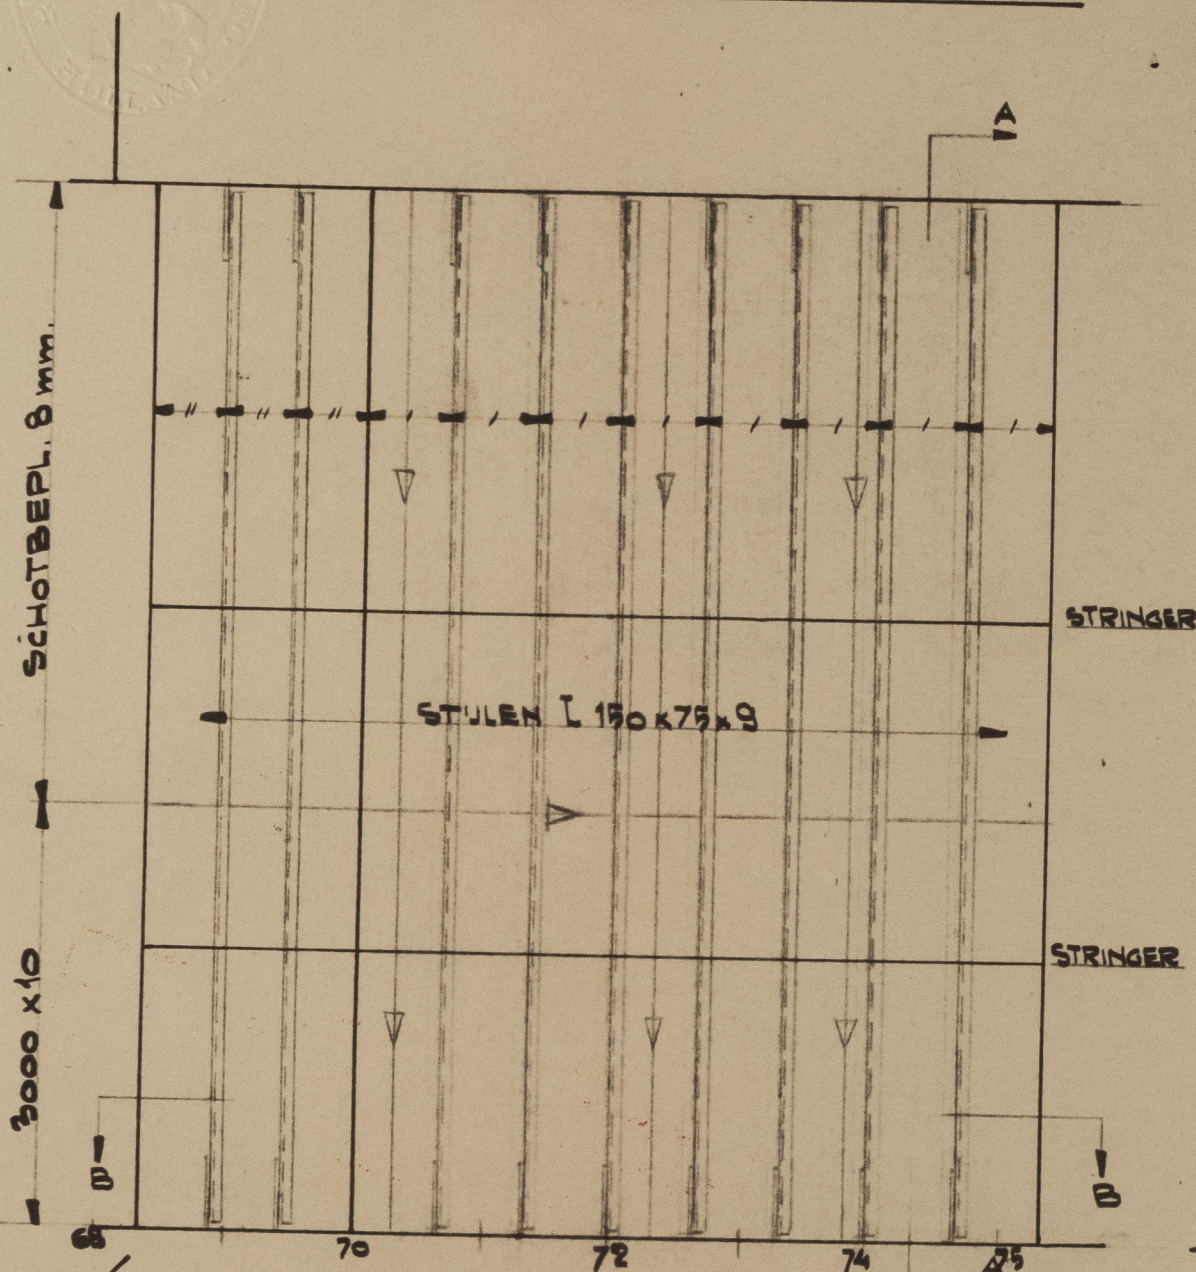


DOORSNEDE B-B

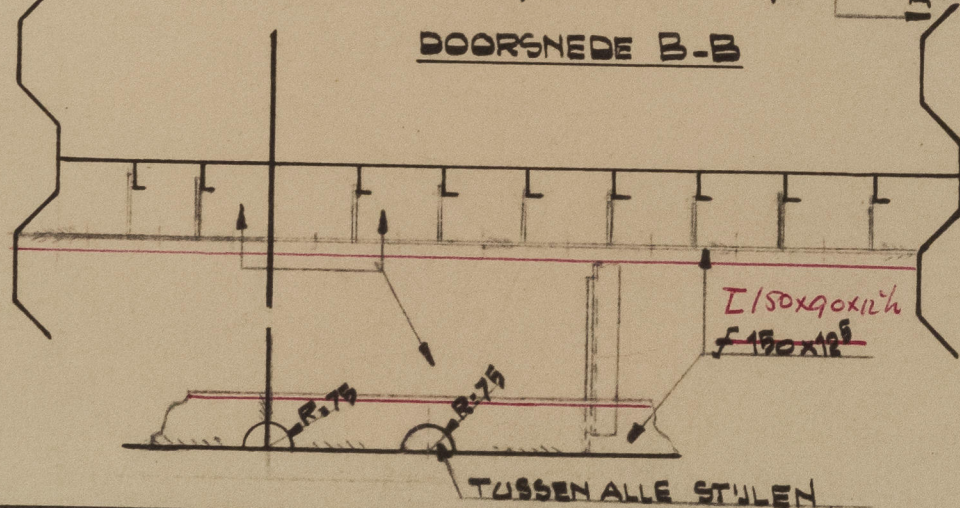

DOORSNEDE A-A

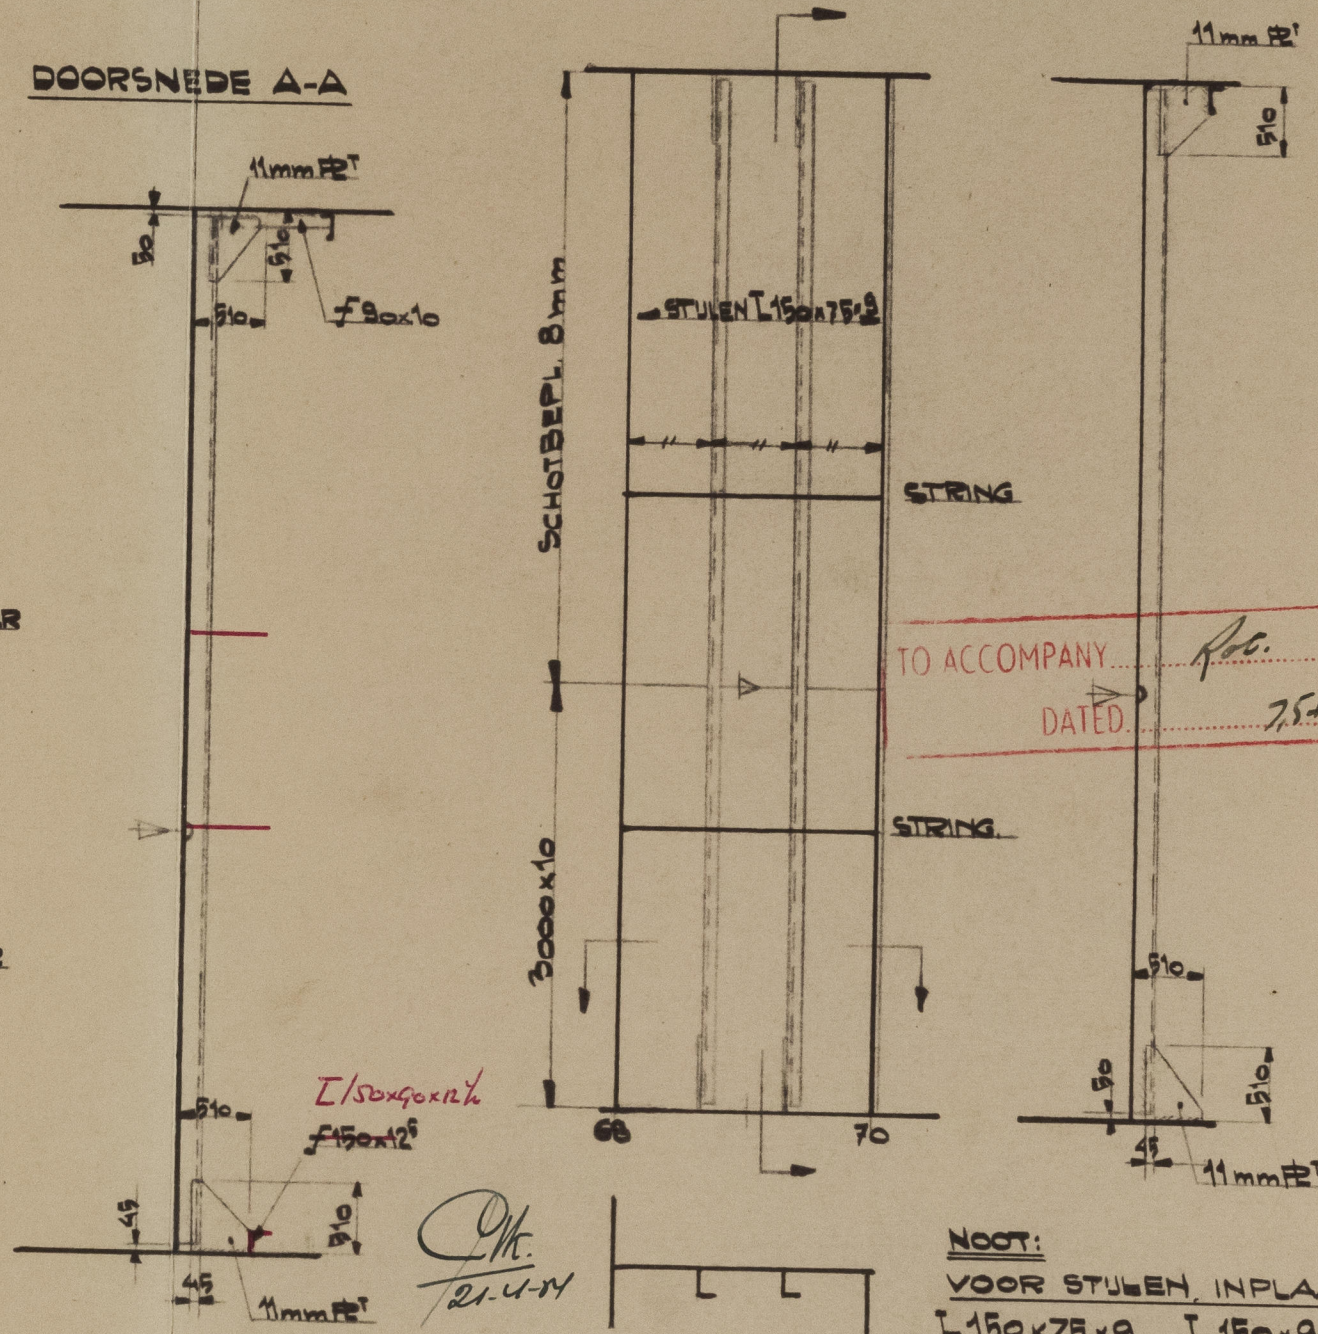

## L.SCH. SETTL. TANK.

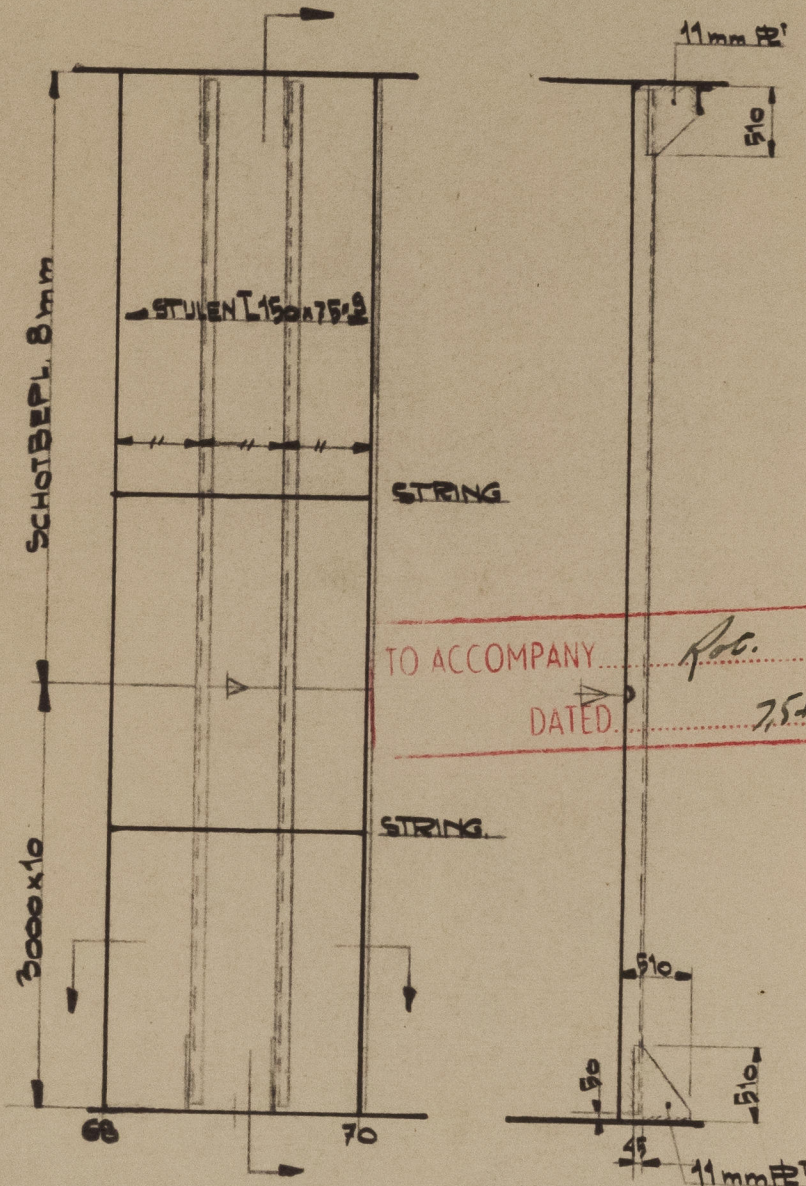

TO ACCOMPANY *Rec.* REPORT No. *3158*  
DATED *7.5+*

NOOT:  
VOOR STULEN INPLAATS VAN  
L 150x75x9, L 150x90x10 TE  
GEBRUIKEN.

*London copy*

BEST. HALCYON L'N	WERK:	VOOR ASSEN EN BORINGEN ISA TOLERANTIES AANHOUDEN. BEWERKING VOLGENS NEDERL. NORMALISATIE N. 785	
ORDER No. 4800	"STAD HAARLEM"		
CALC. No.:	O.D. L. SCHOT OP HARTSCHIP SPI 68-75		
GET. 20-4-54	L. SCHOT SETTLINGTANK SB EN BB		
GEZ.			
HAVENBEDRIJF "VLAARDINGEN-OOST" N.V.		WIJZIGINGEN	
AFD. MACH. FABR. EN CONSTR. WERKPLAATS		A	
		B	
		C	
		D	
		SCHAAL: 1:50	
		~S-618~	

011823-011825-0128



STAD HAARLEM

SETTLING TANK

Ret. Rpt. No. 38158



© 2021

Lloyd's Register  
Foundation

011823-011825-0128