



Bovenaanzicht Dubbele bodem


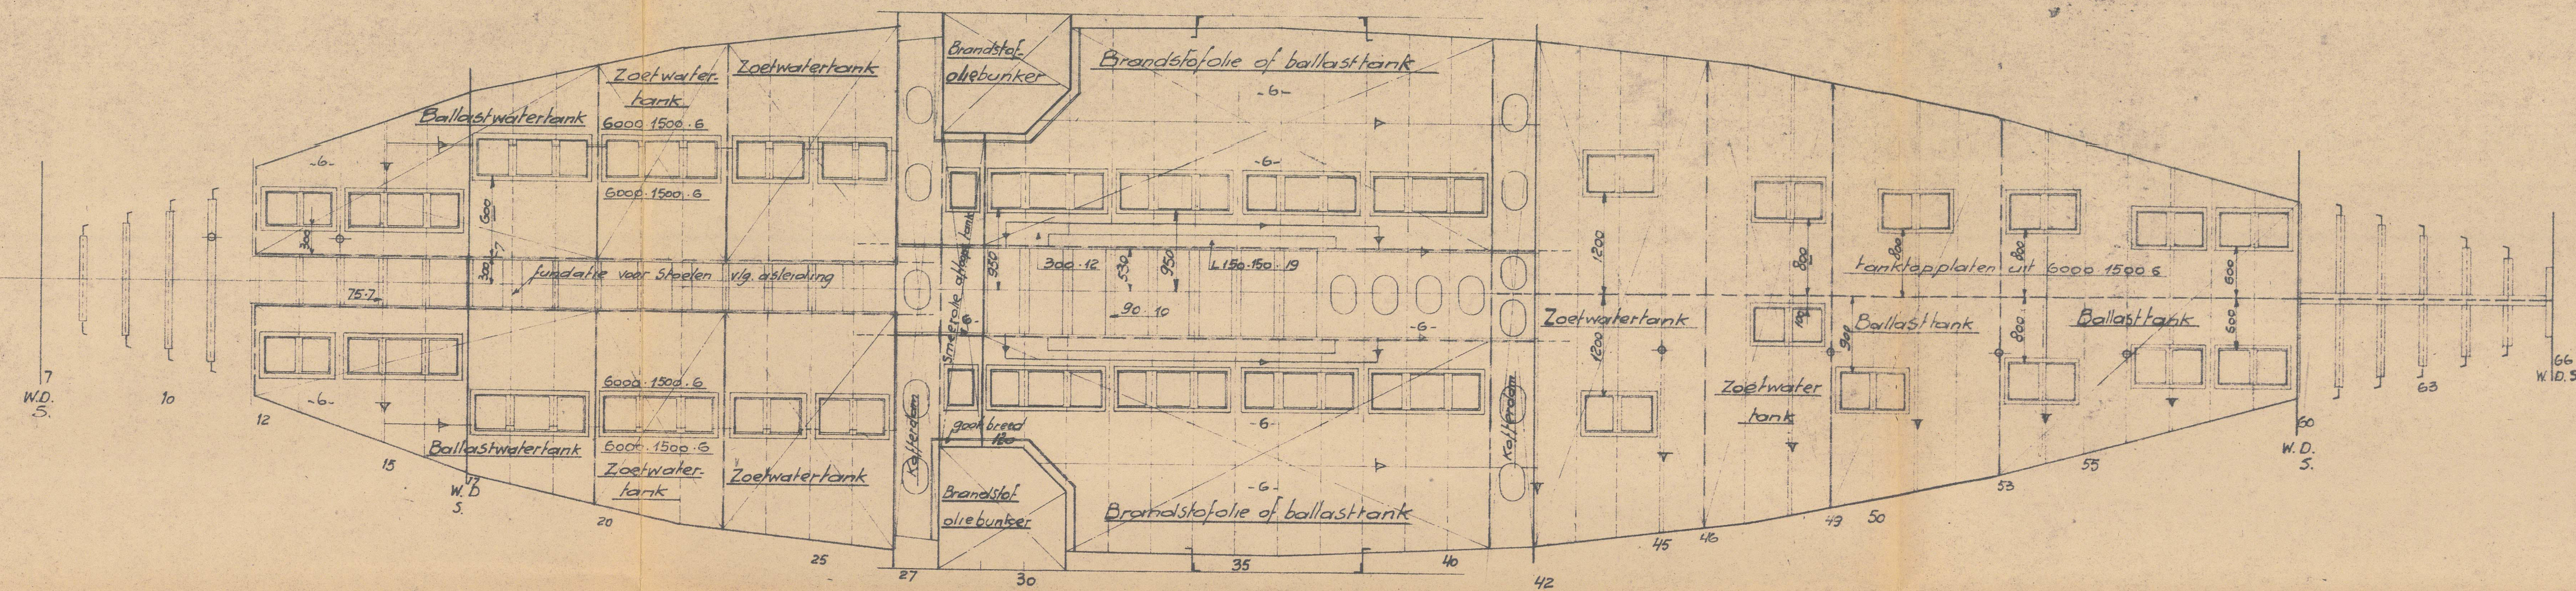


Brugdek

Verzonken Bakdek

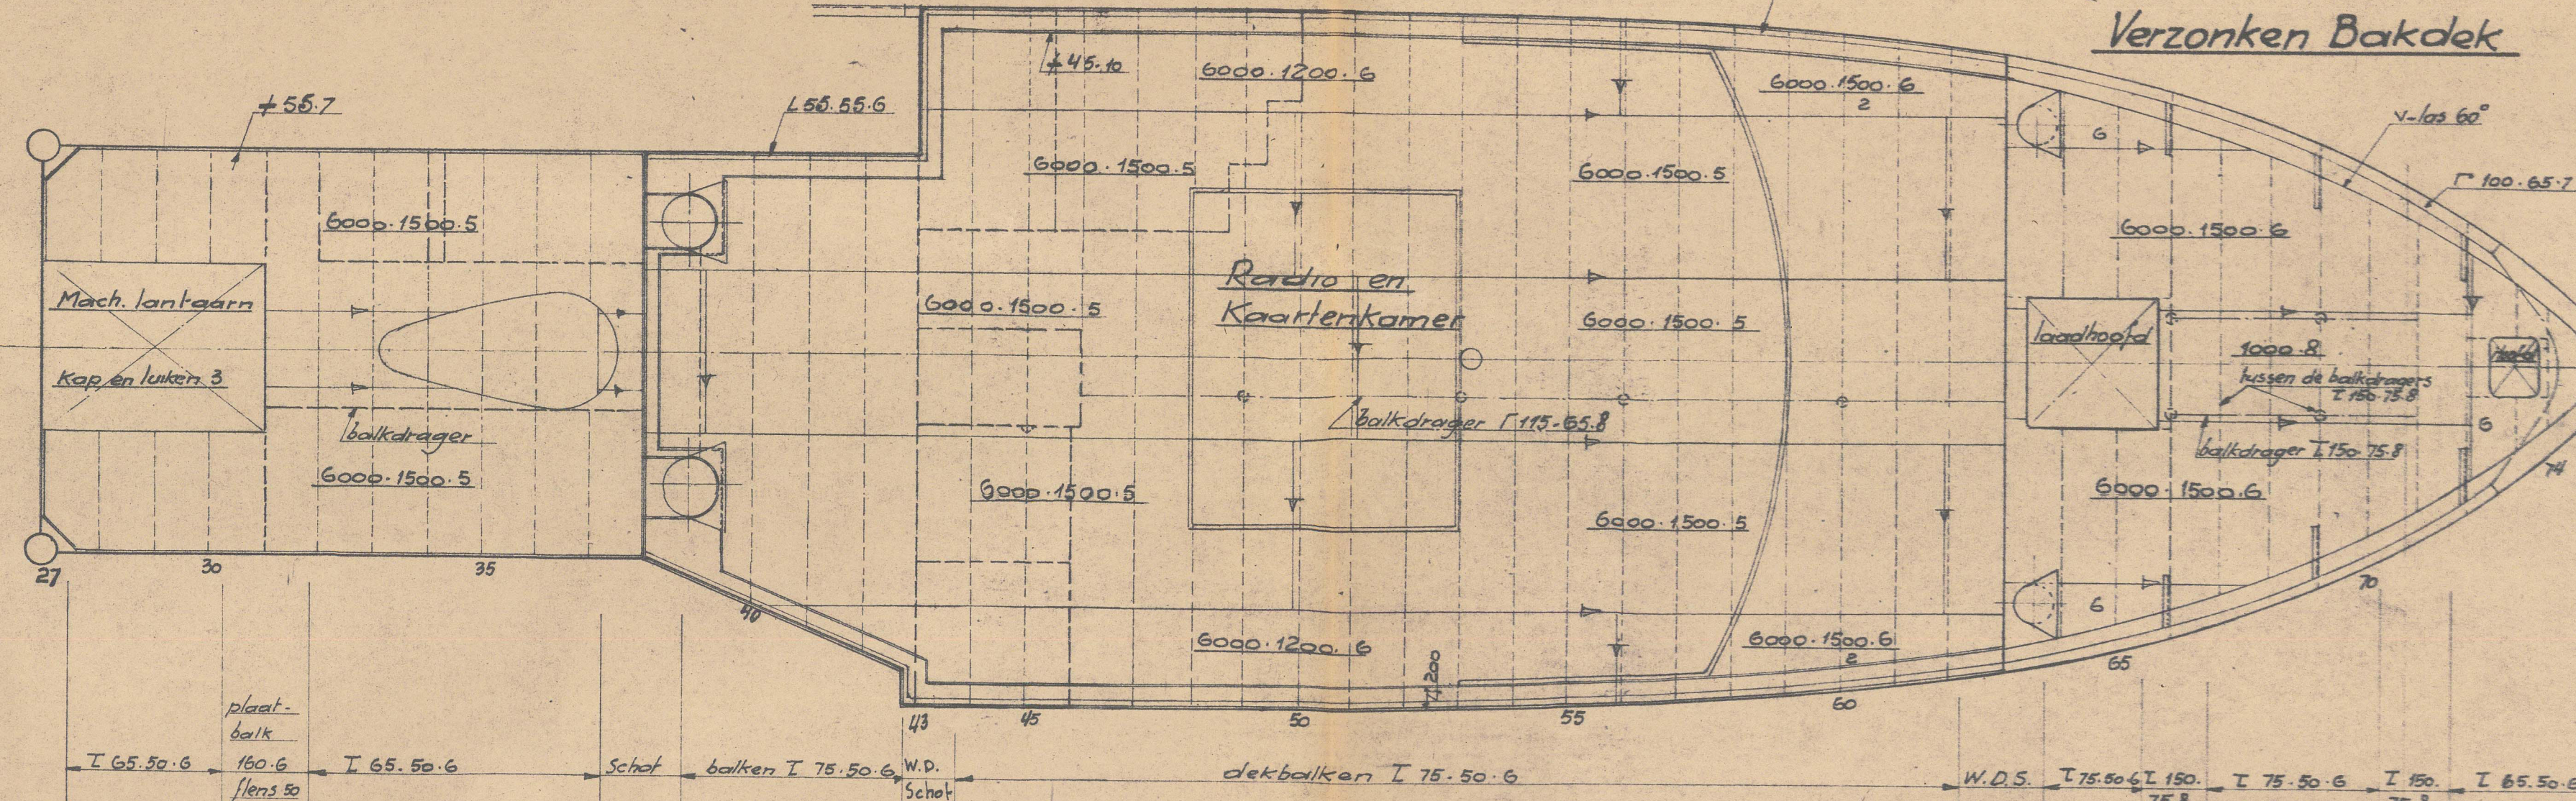

Hoofddek

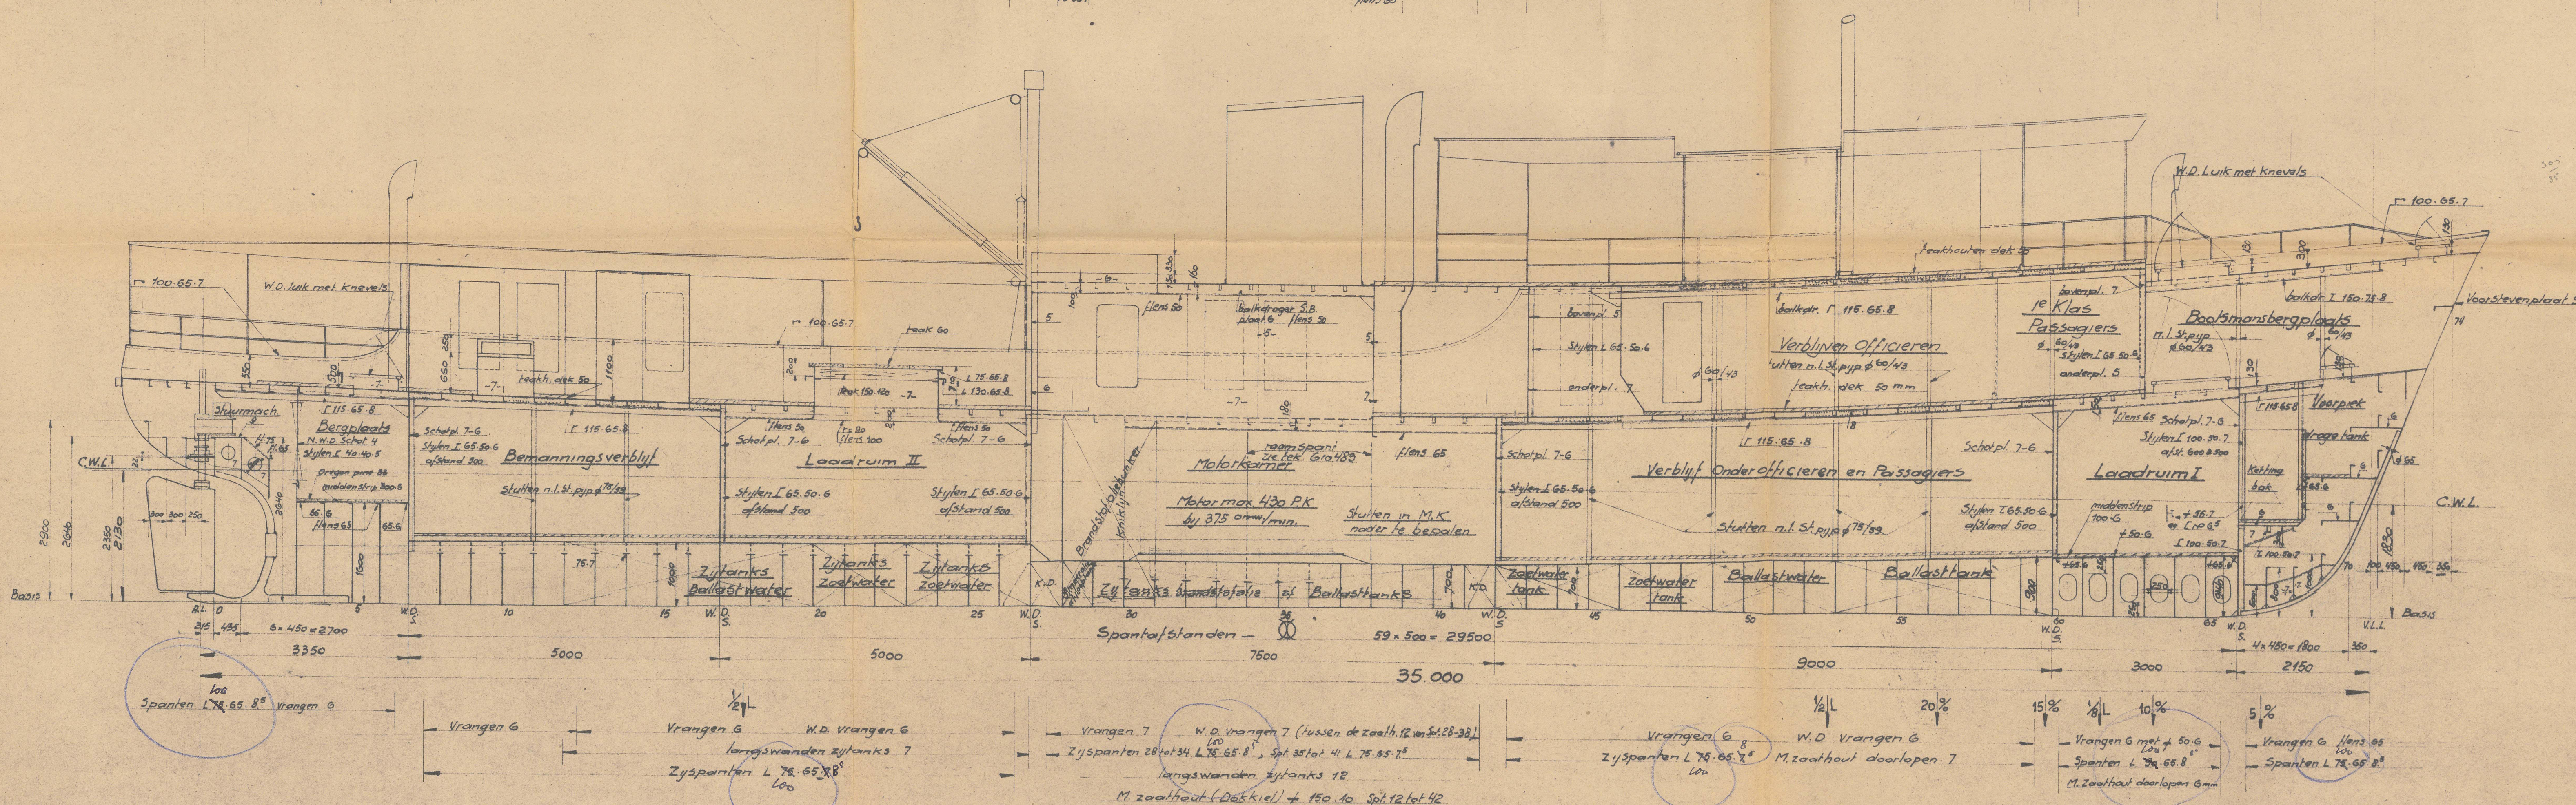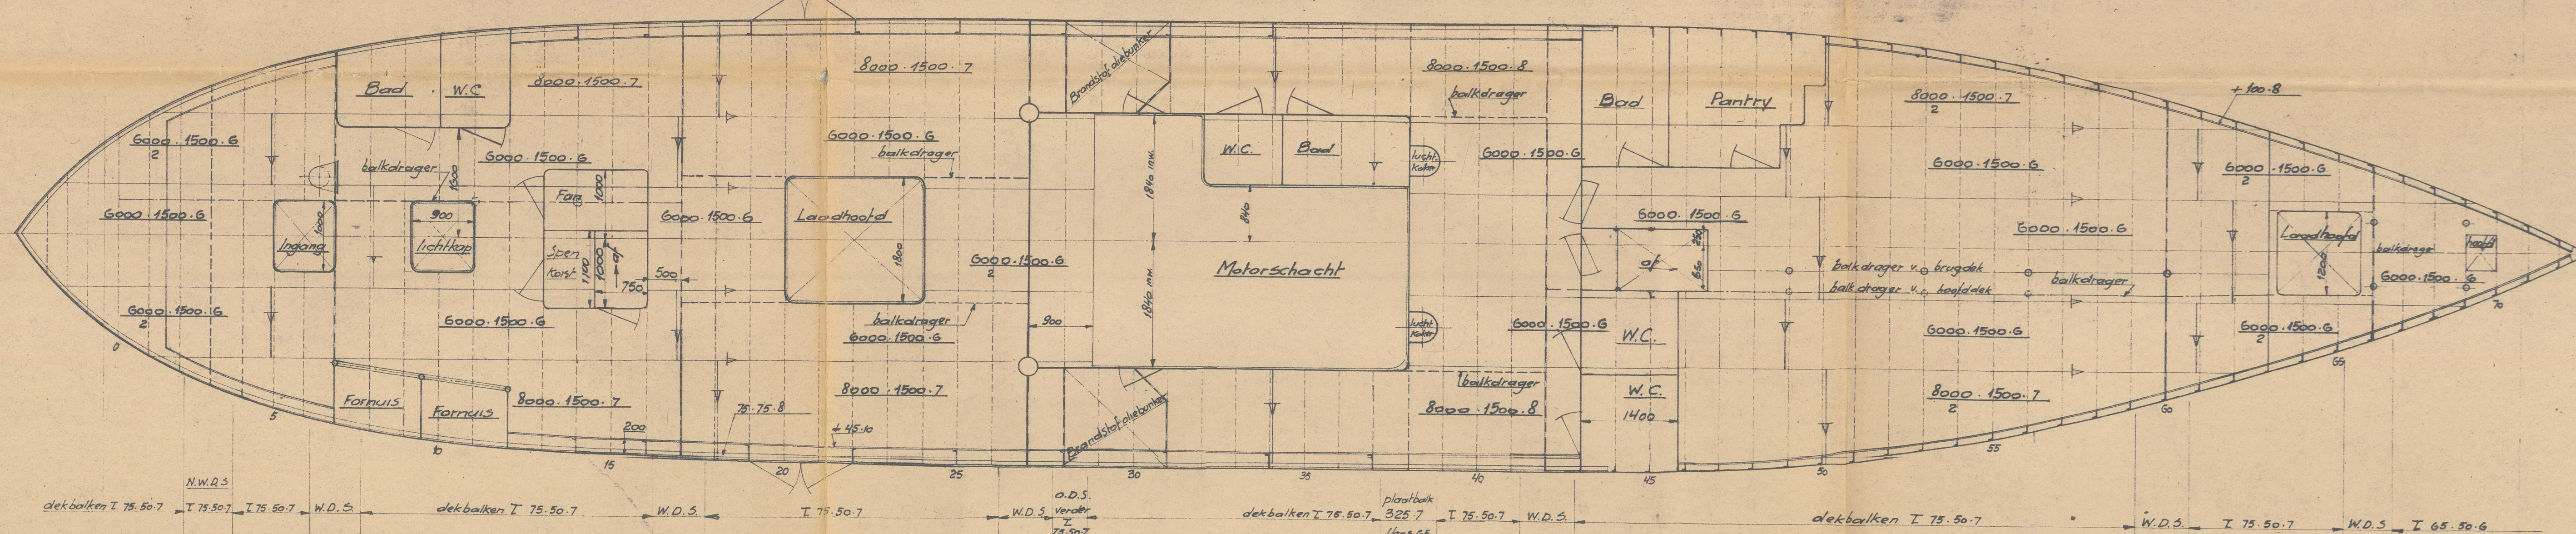

Klasse Lloyds 100.A.1

For service in the Indonesian Archipelago

36 M. Motorvaartuig

Hoofdmetingen

Lengte tussen de L.L. 35.00 M = 114.83'  
Breedte op buitenk. Spt. 6.50 = 21.33'  
Halte tot Hoofddek 2.95 = 9.66'  
Halte tot Brugdek 5.05 = 16.56'  
Gemidd. diepg. maximaal (binnen boort) 1.98 M = 6.51'

School 1:50

Equipment Number

$E = L(B+D) + 0.75 L (Brug en Bak) + 0.59 L (Motorschacht) =$   
 $= 114.83(21.33+9.66) + 0.75 \cdot 114.83 \cdot 21.33 + 0.59 \cdot 114.83 \cdot 9.66 =$   
 $114.83(30.99) + 22.4 \cdot 89 = 3559 + 22.4 \cdot 89 = 3559 + 2000 = 5559 + 324 = 5883 \frac{1}{2}$

Volgens bestek

2 Stokloze patentankers elk 270 kg  
1 Stroomanker van 30 kg excl. Stok  
2 x 125 M damankerketting 31 mm  
1-2" flexible Staaldraad (6x16) lang 82.5 M

Volgens Lloyds 75 vadem G\* hennep of 2 1/4" Staaldraad

BELONGS TO ROTTERDAM REPORT No 36064/366311

Aantal	Stuk	Benaming	Mat.	Model No. (Mogelijke) Spec.	Standaard No.	Standaard maat	Wette kg. 1/2 m.	Opmerking
Constructieplan

Plan as built

N.B. De afmetingen der Spanten zijn de minimum maten volgens Lloyds



"BLIBIS" ★  
Construction plan

RECORDS DEPT.  
LONDON

2



© 2021

Lloyd's Register  
Foundation

012011 - 012018 - 0095