




SEZIONE LONGITUDINALE LATERALE G-G

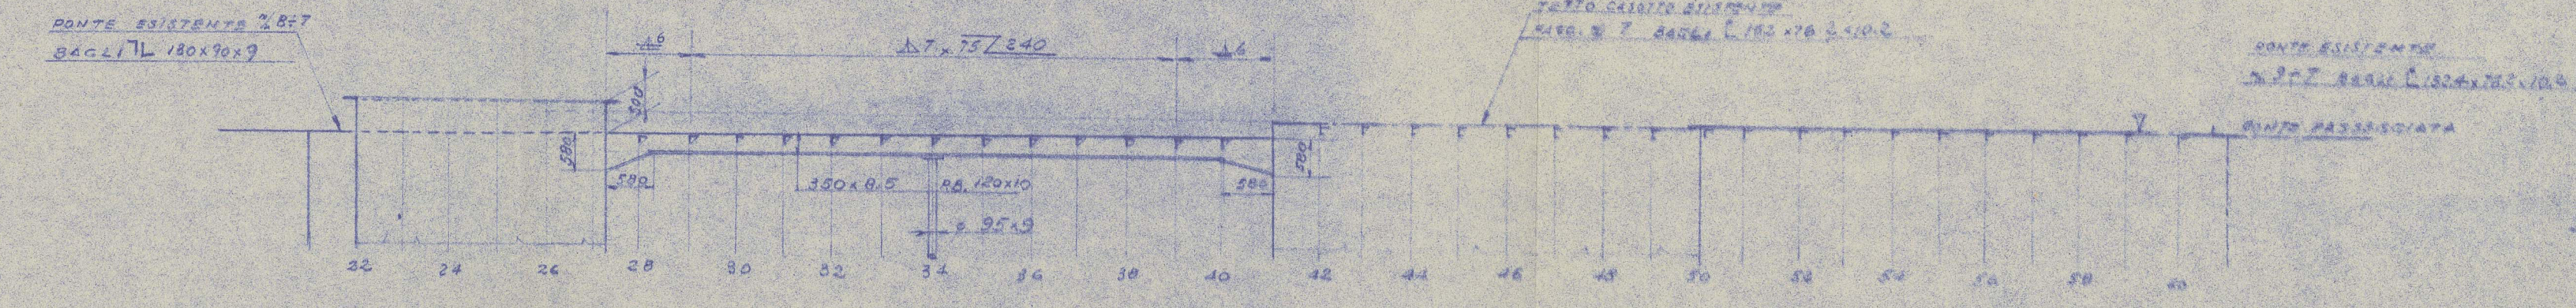


VISTA ESTERNA
LATO DESTRO-SINISTRO SIMMETRICO

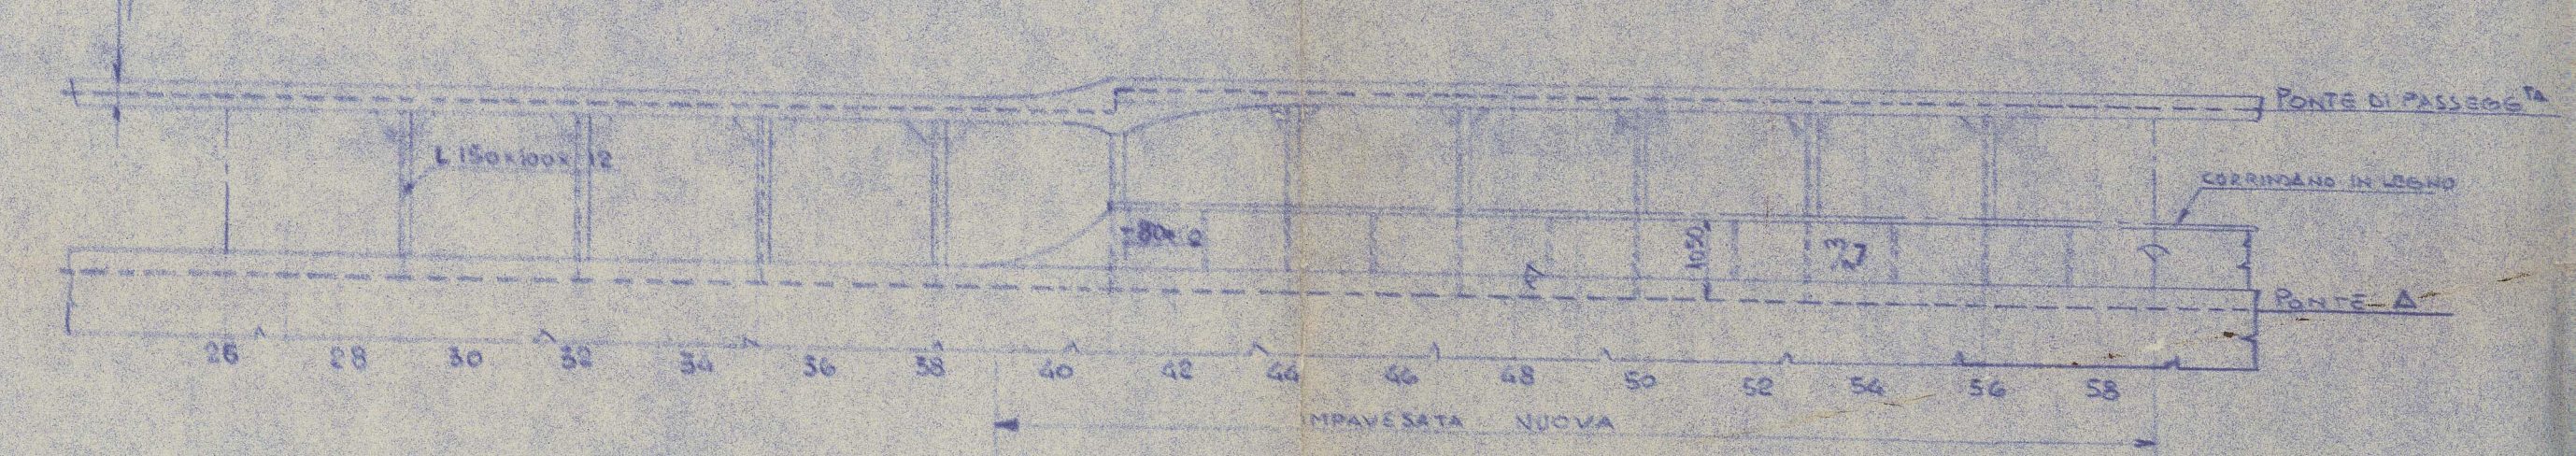


SEZIONE LONGITUDINALE CENTRALE

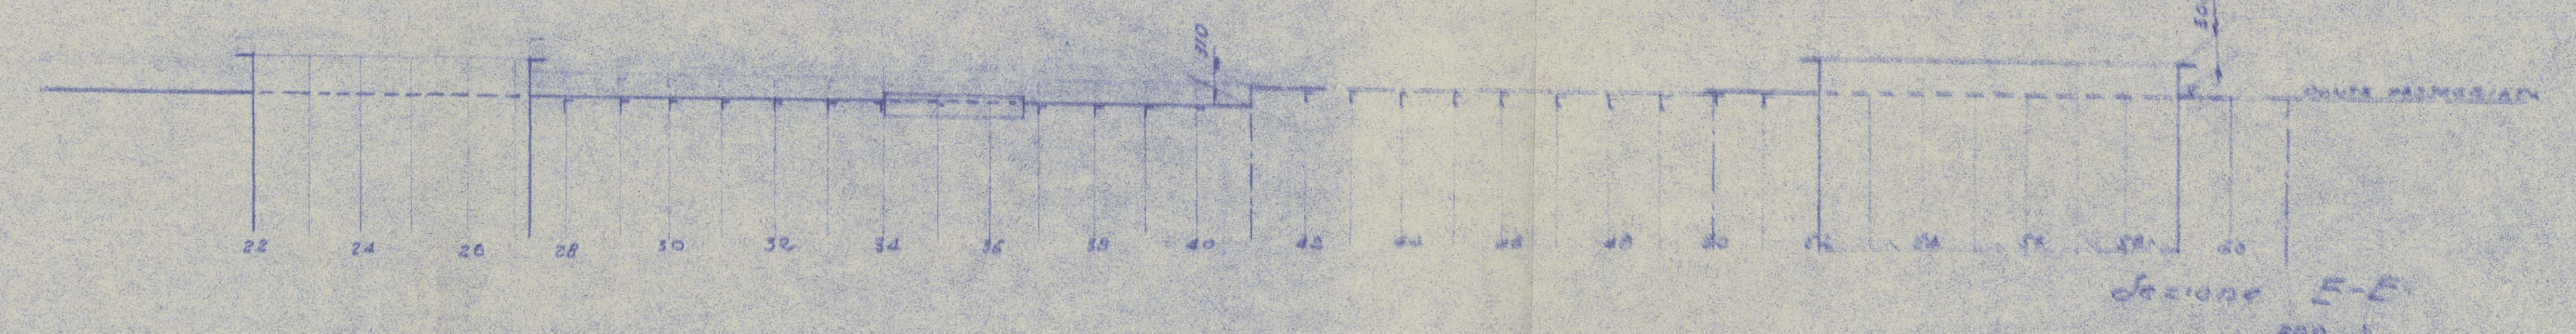


SEZ. LONGITUD. F-F

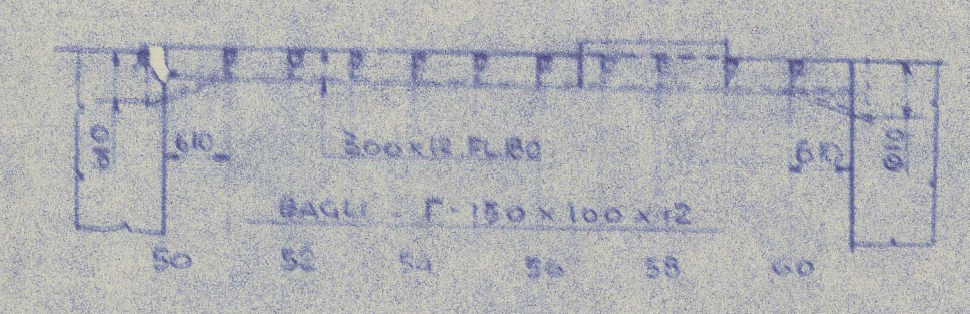


Sezione A-A

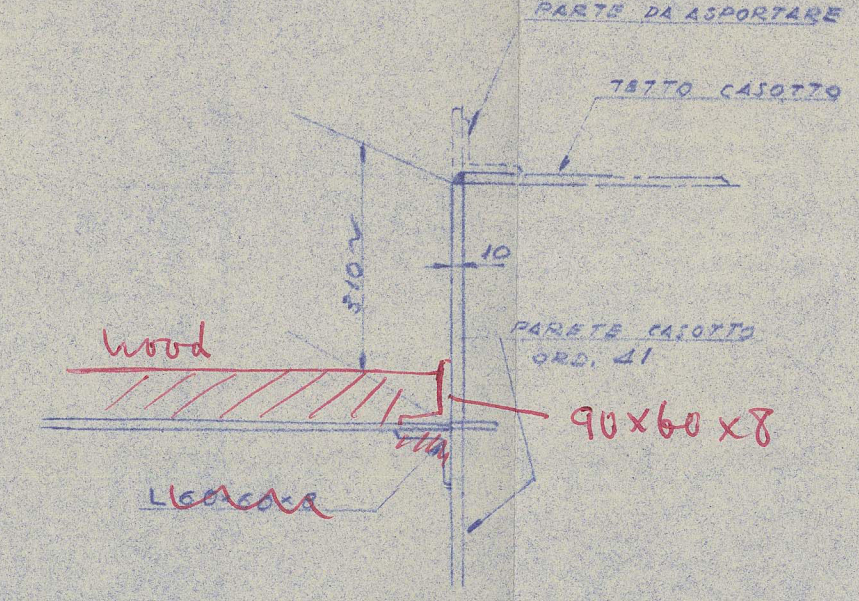


Sezione D-D

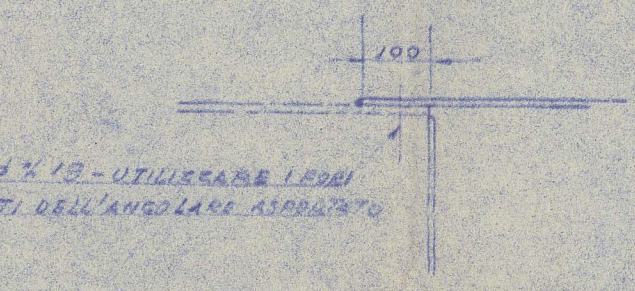


Sezione B-B

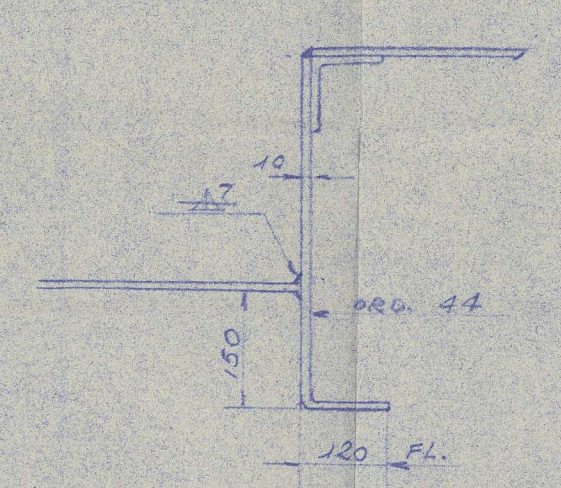

PONTE DI PASSEGGIATA - (FASCIATO DI LEGNO)
SCALA 1:96

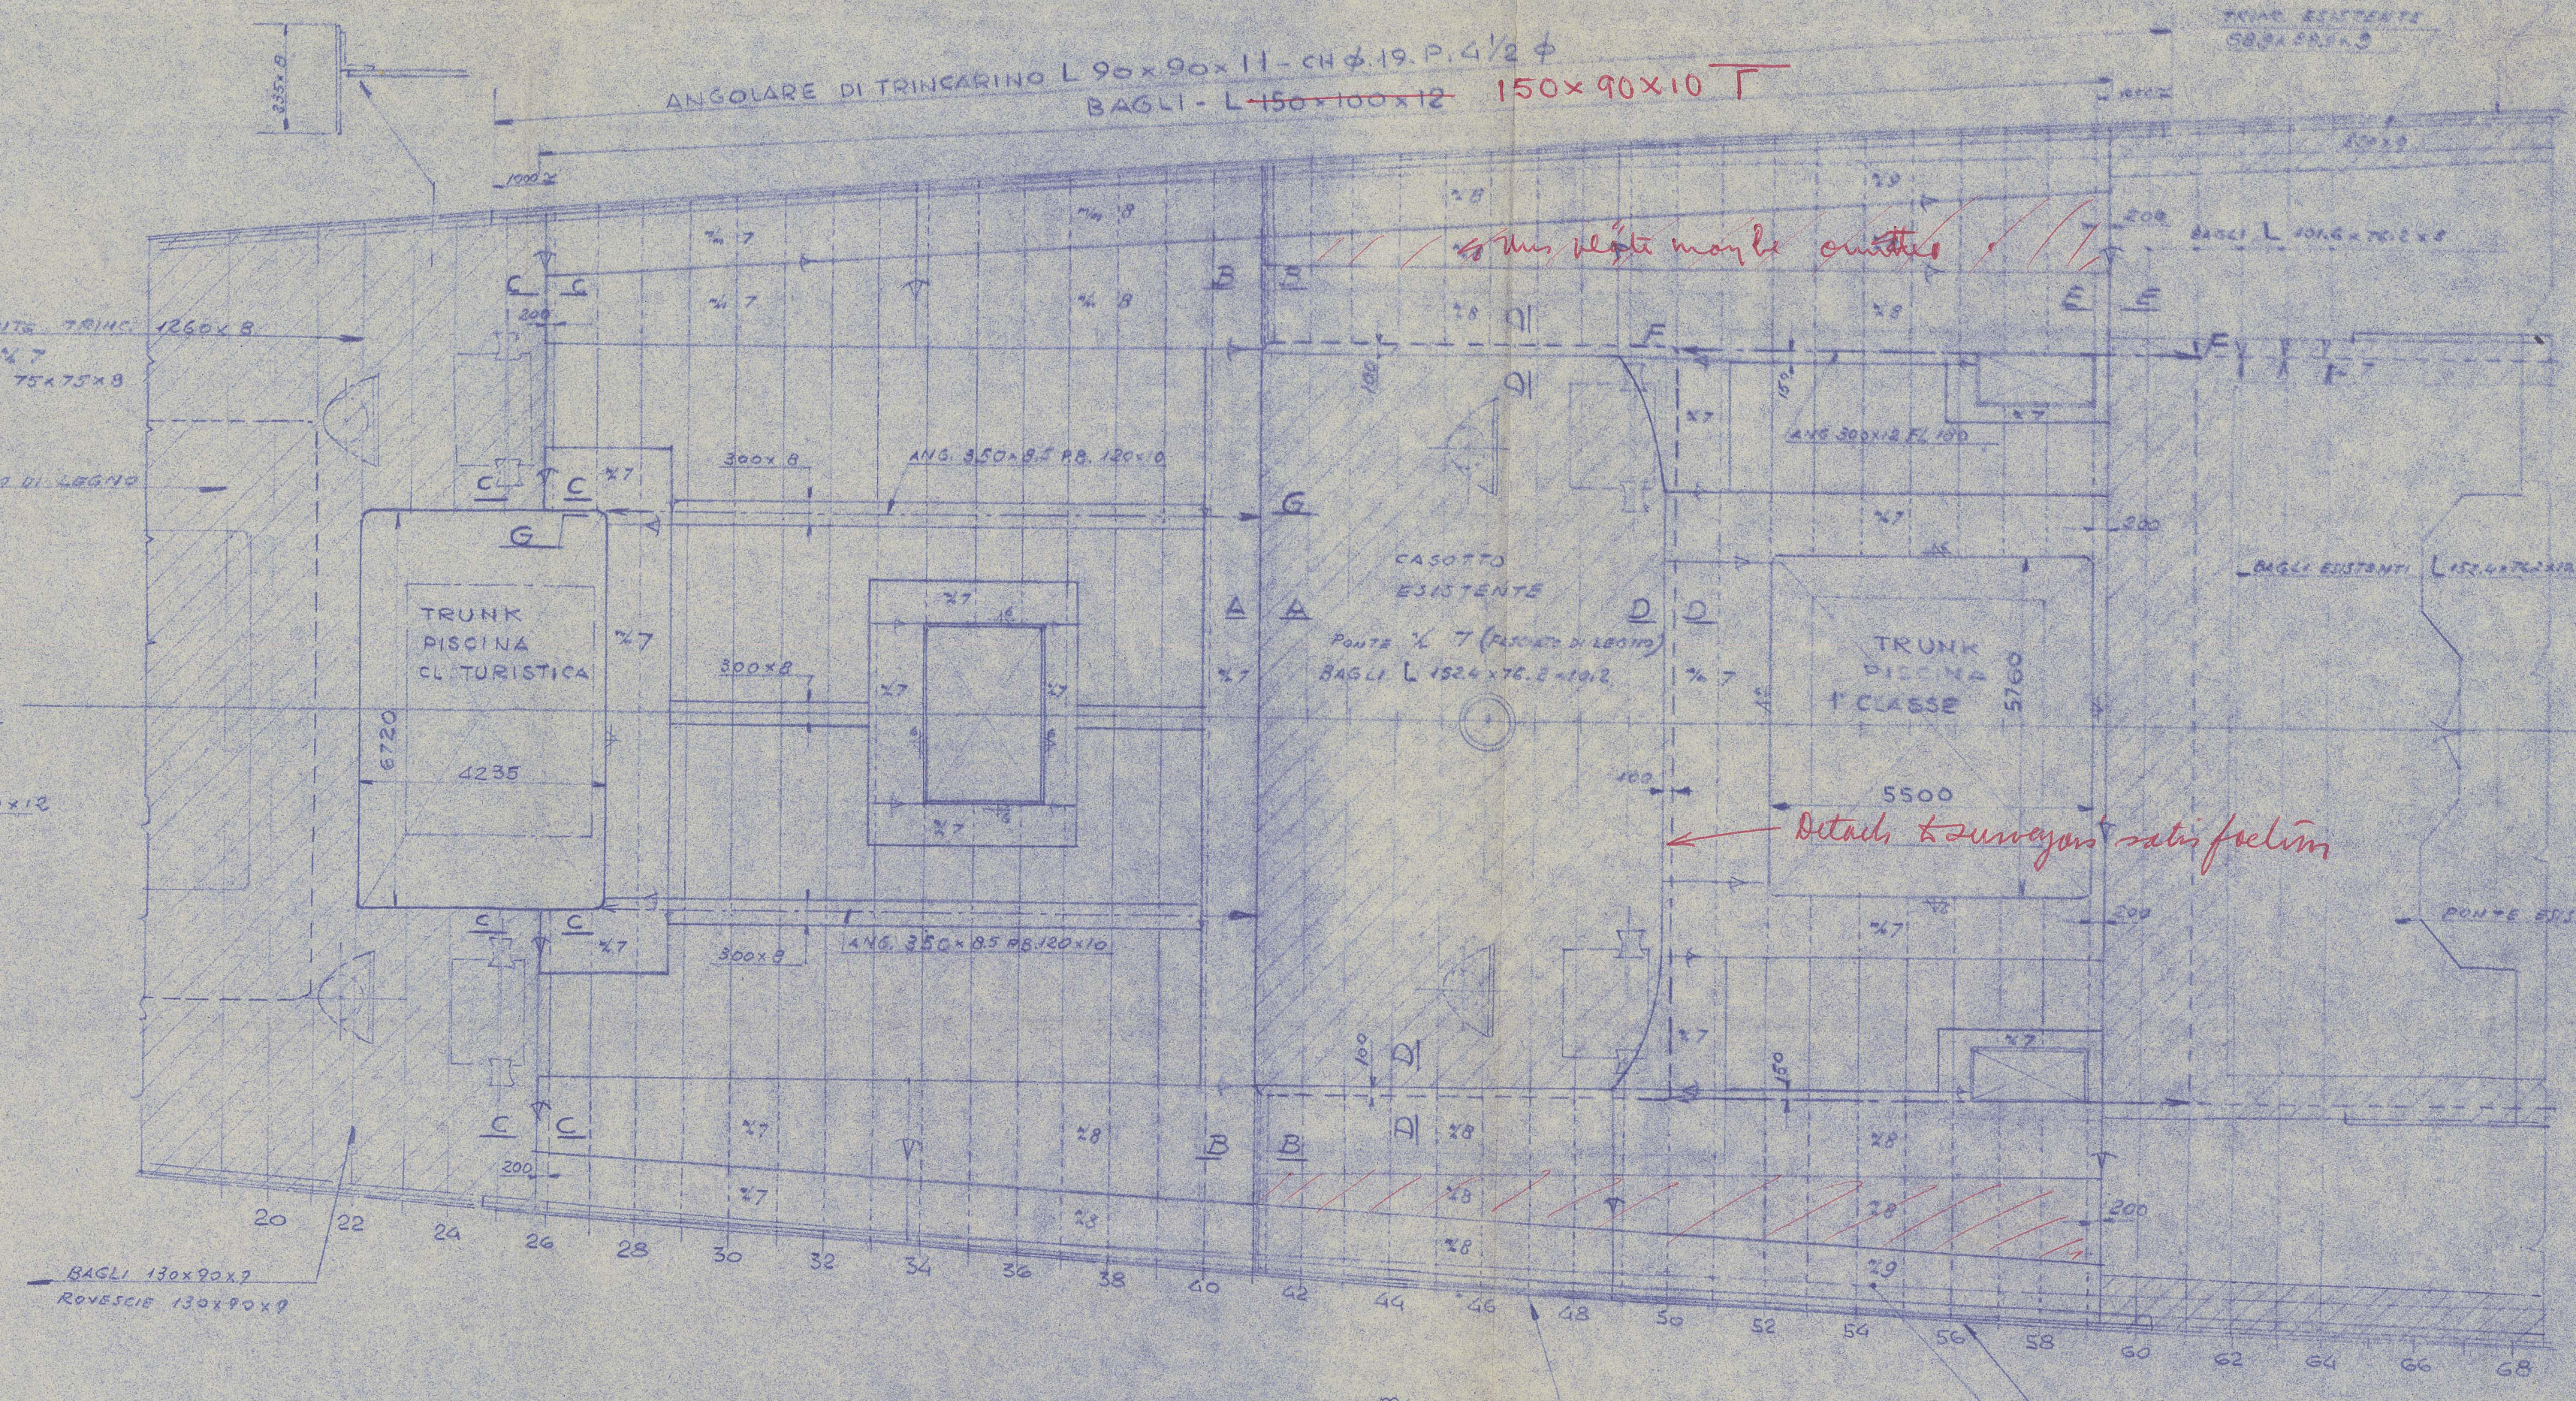

SEZ. TRASV. ORD 38
GUARD. A-

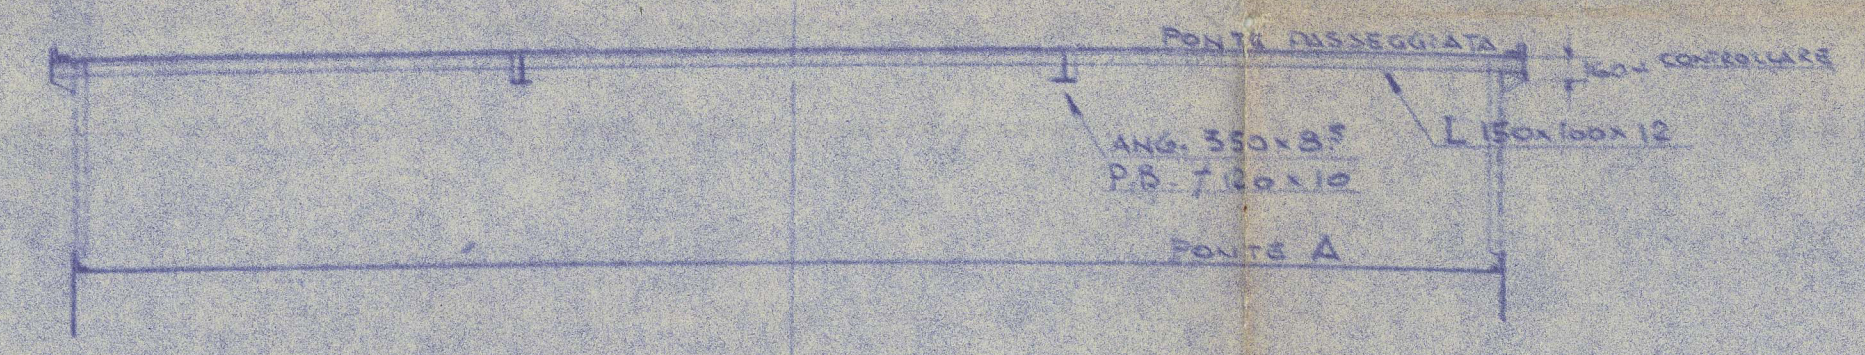

SEZ. TRASV. ORD 54
GUARD. A-



ANSALDO
6 AGO 1955
CANTIERE DI MUGLIANO
S.A. SPINOLA

IL PRESENTE ANNULLA E SOSTITUISCE IL D.D. N° 18/1000

MODIFICHE		INDICE	VISTO	DATA
ANSALDO S.p.A. CANTIERE DI MUGLIANO LA SPINOLA 2/18/		SCALA 1:96	DISEGNATO CONTR. C.G.	15
T.N. IRPINIA PROLUNGAMENTO PONTE PASSEGGIATA FRA LE ORD. 26-59		DISEGNATO CONTR. C.G.	CONTR. M.R.	15
GRUPPO		DISEGNATO CONTR. C.G.	CONTR. M.R.	15

PER IL PROFILO DEL PONTE
(PARTE NUOVA) PRENDERE
ACCORDI COLLA SOLA TRACCIARE

MASTRETTA DA 300x9
PROFILO PONTE A-