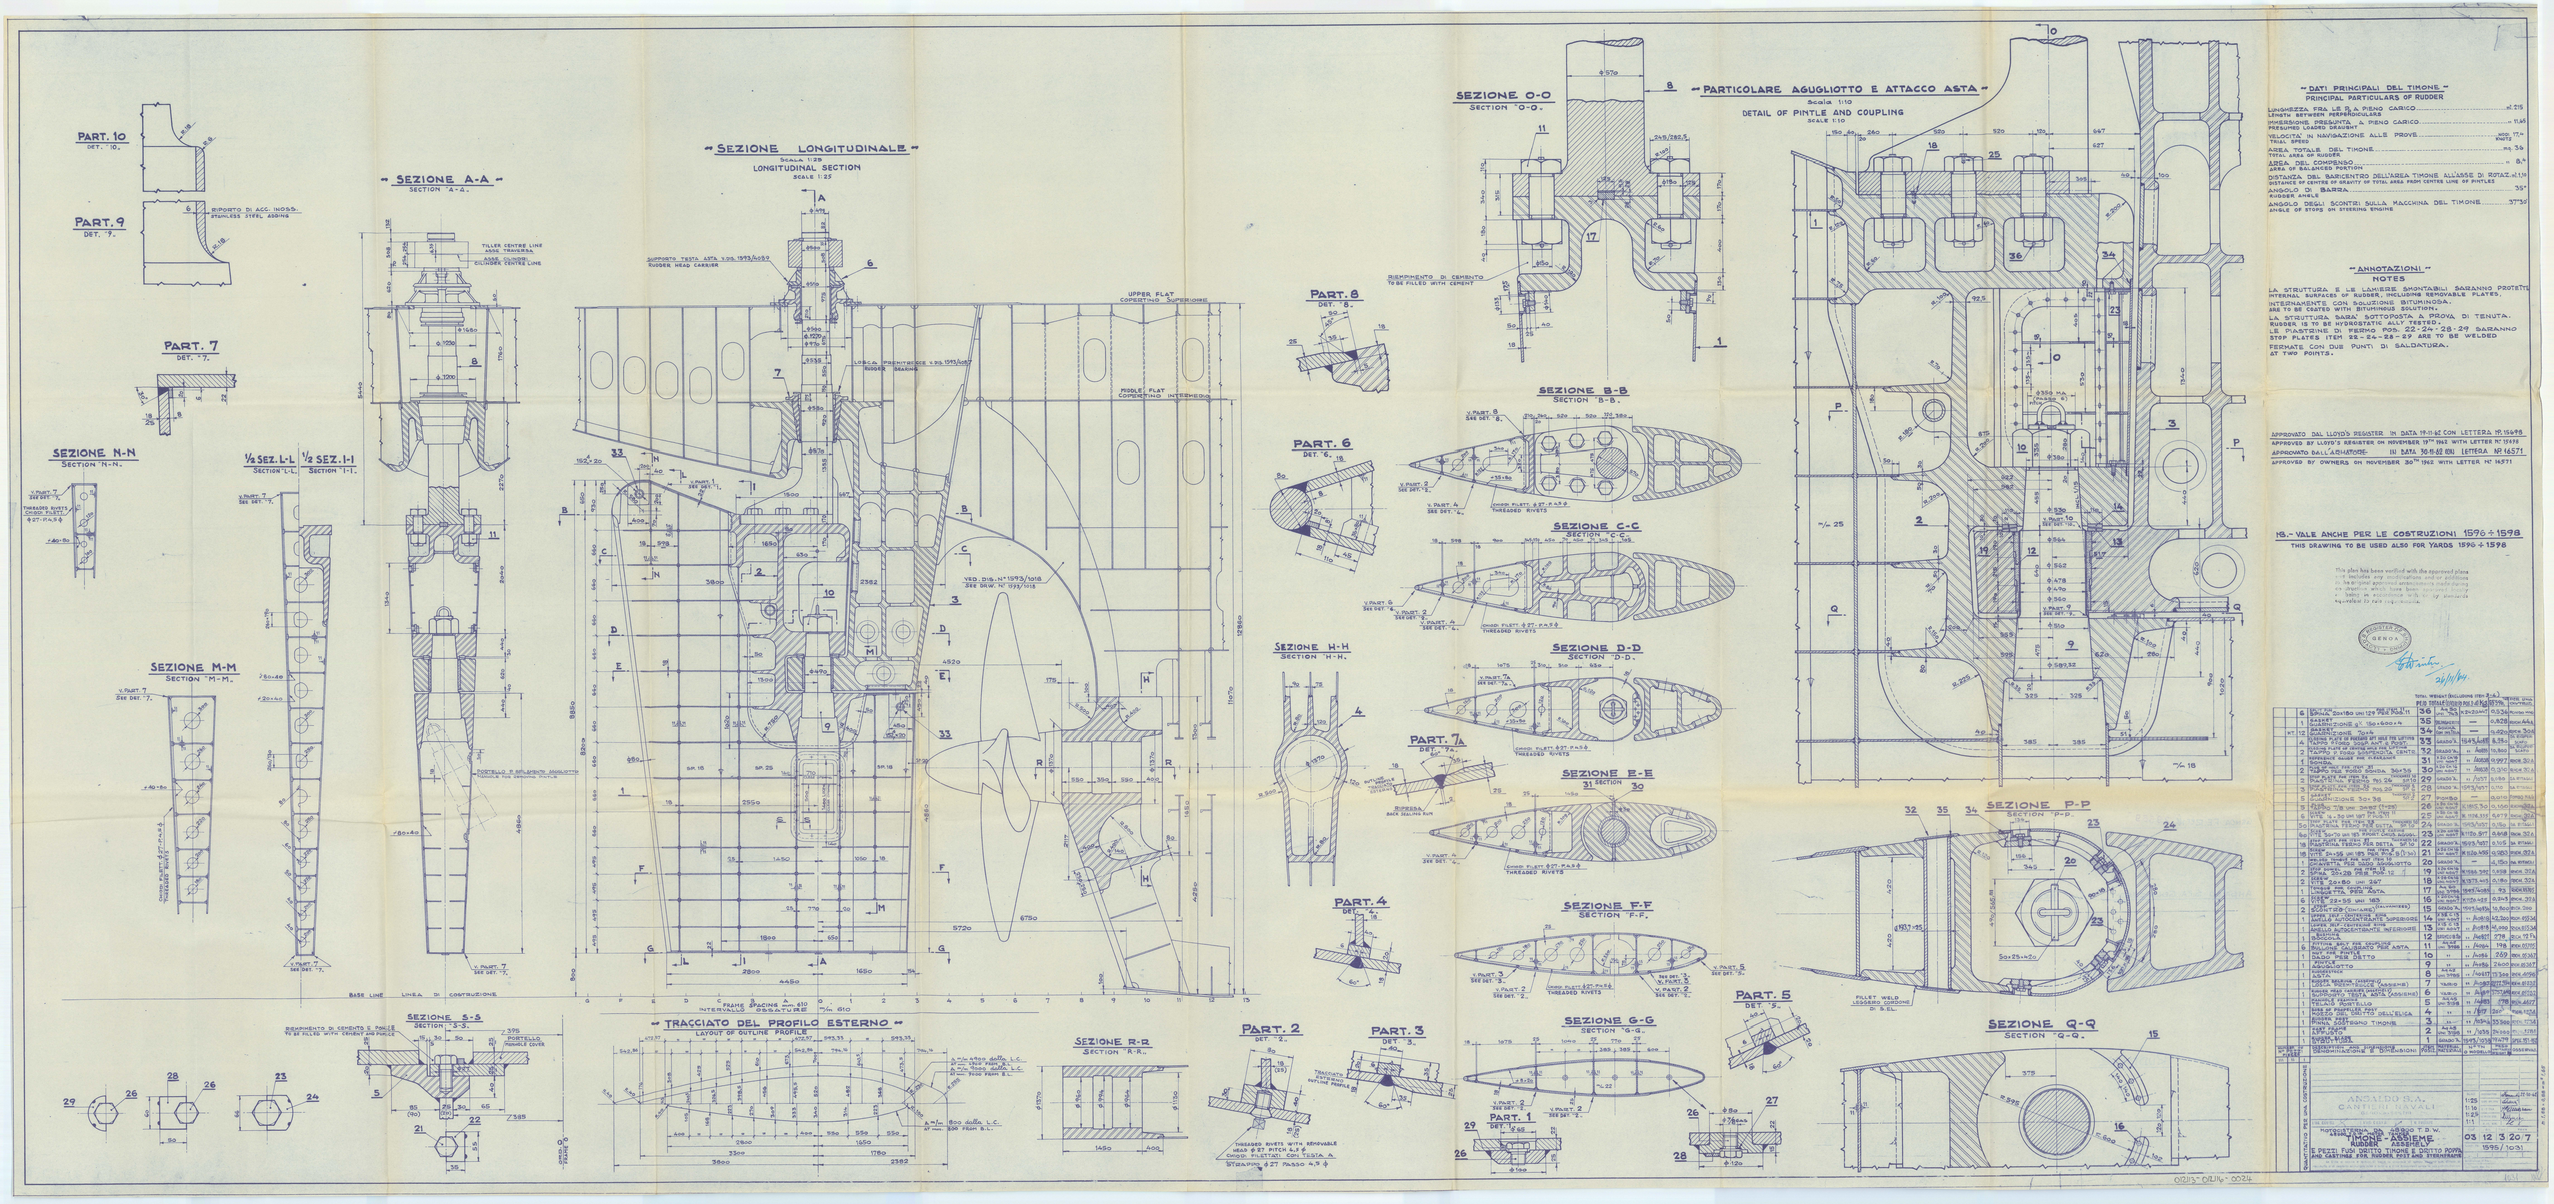

DATI PRINCIPALI DEL TIMONE
PRINCIPAL PARTICULARS OF RUDDER

LUNGHEZZA FRA LE P.P. A PIENO CARICO LENGTH BETWEEN PERPENDICULARS	m. 215
IMMERSIONE PRESUNTA A PIENO CARICO PRESUMED LOADED DRAUGHT	m. 11.65
VELOCITA' IN NAVIGAZIONE ALLE PROVE TRIAL SPEED	NOD. 17½ KNOTS
AREA TOTALE DEL TIMONE TOTAL AREA OF RUDDER	mq. 36
AREA DEL COMPENSO AREA OF BALANCED PORTION	" 8.4
DISTANZA DEL BARICENTRO DELL'AREA TIMONE ALL'ASSE DI ROTAZ. DISTANCE OF CENTRE OF GRAVITY OF TOTAL AREA FROM CENTER LINE OF PINTLES	m. 1.14
ANGOLO DI BARRA RUDDER ANGLE	35°
ANGOLO DEGLI SCONTRI SULLA MACCHINA DEL TIMONE ANGLE OF STOPS ON STEERING ENGINE	37°30'

ANNOTAZIONI
NOTES

LA STRUTTURA E LE LAMIERE SMONTABILI SARANNO PROTETTE INTERNAMENTE CON SOLUZIONE BITUMINOSA.
INTERNAL SURFACES OF RUDDER, INCLUDING REMOVABLE PLATES, ARE TO BE COATED WITH BITUMINOUS SOLUTION.

LA STRUTTURA SARA' SOTTOPOSTA A PROVA DI TENUTA.
RUDDER IS TO BE HYDROSTATIC ALLY TESTED.

LE PIASTRINE DI FERMO POS. 22-24-26-29 SARANNO SALDATE.
STOP PLATES ITEM 22-24-26-29 ARE TO BE WELDED

FERMATE CON DUE PUNTI DI SALDATURA.
AT TWO POINTS.

APPROVATO DAL LLOYD'S REGISTER IN DATA 19-11-62 CON LETTERA N° 15498
APPROVED BY LLOYD'S REGISTER ON NOVEMBER 19TH 1962 WITH LETTER N° 15498
APPROVATO DALL'ARMATORE IN DATA 30-11-62 (EN) LETTERA N° 16571
APPROVED BY OWNERS ON NOVEMBER 30TH 1962 WITH LETTER N° 16571

N.B.- VALE ANCHE PER LE COSTRUZIONI 1596 ÷ 1598
THIS DRAWING TO BE USED ALSO FOR YARDS 1596 ÷ 1598

This plan has been verified with the approved plans and includes any modifications and/or additions in accordance with the original approved arrangements marked on drawings which have been approved by Lloyd's Register in accordance with its rules and regulations.

REGISTER OF GENOA

26/11/64


NUMERO DI ORDINE ITEM NO.		DESCRIZIONE - NOTE - DISPOSIZIONE DESCRIPTION - NOTES - ARRANGEMENT	MATERIALE MATERIAL	NUMERO DI MATERIALE MATERIAL NO.	PESO UNITARIO UNIT WEIGHT	PESO TOTALE TOTAL WEIGHT	PESO TOTALE TOTAL WEIGHT	PESO TOTALE TOTAL WEIGHT	PESO TOTALE TOTAL WEIGHT

ANSALDO S.A.
CANTIERI NAVALI

PROGETTO N° 1596 - 1598 - CASCO T.D.W.
TIMONE - ASSIEME
RUDDER - ASSEMBLY
E PEZZI FUSI DEL TIMONE
AND CASTINGS FOR RUDDER
DISEGNO DI FUSIONE
AND STRENGTHENING

1:25	
1:10	
1:20	
1:1	

03 12 3 20 7
1595/1031

© 2021
Lloyd's Register Foundation

GENOA. F.E. RPT No 29569

5

ANSALDO S.P.A. GENOA-SESTRI.

YARD No 1597.

"GIUSEPPE VERDI" ★

RUDDER.

RECORDS DEPT.,
LONDON.

6

© 2021
Lloyd's Register Foundation

1/1

012113 - 012116 - 0024