
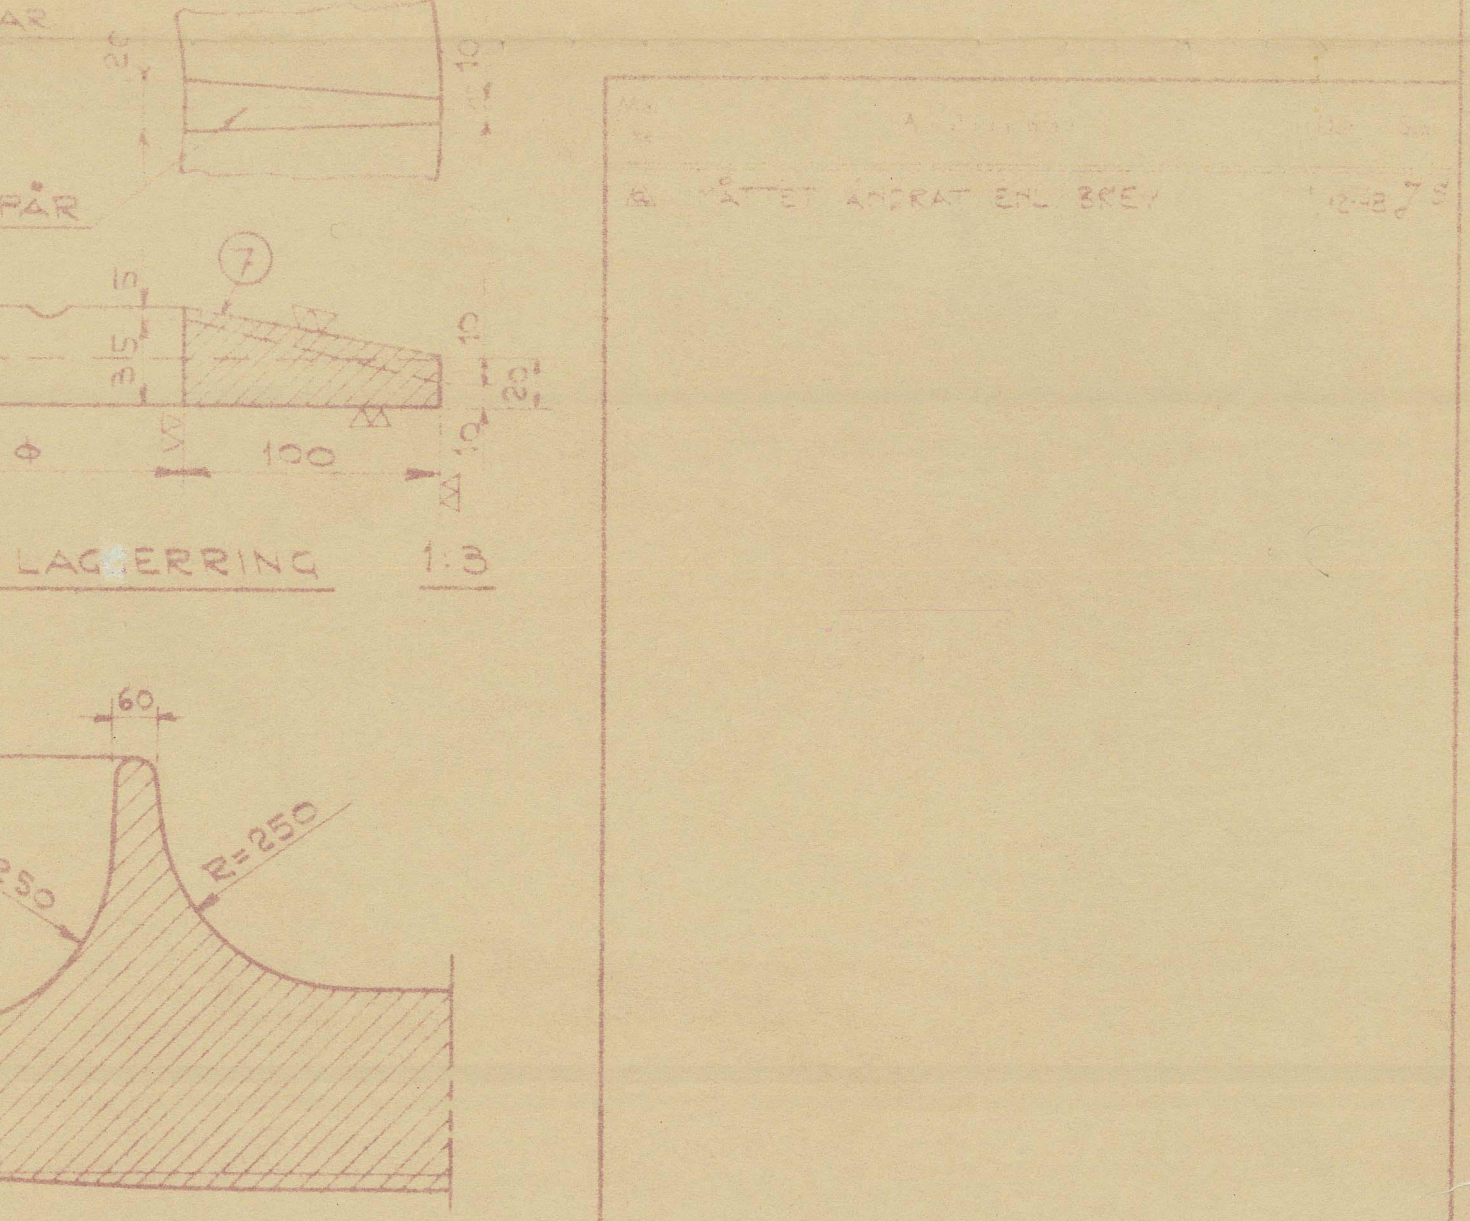


STYCKLISTA

POS	ANT	BENÄMNING	MATERIAL	BER VIKT
1	1	AKTERSTÄV ÖVERDEL	X	
2	1	— " — UNDERDEL	X	
3	1	KIL 100x160x30	ST 50,11	
4	1	RODERSTÄV	X	
5	2	BECKENBUSSNING	RC 9	
6	1	MUTTER 200MM LÄNGD 50GR/TUM	X	
7	1	UNDRE LAGERRING	ST 44,11	
8	1	ÖVRE " "	ST 34,11	
9	6	PASSBULTAR 847 MED MUTTRAR	ST 42,11	
10	1	SAXPINNE 20MM Ø		
11	6	— " — 16 1/4 Ø		

X = KLASSENS FÖRDR NCAR

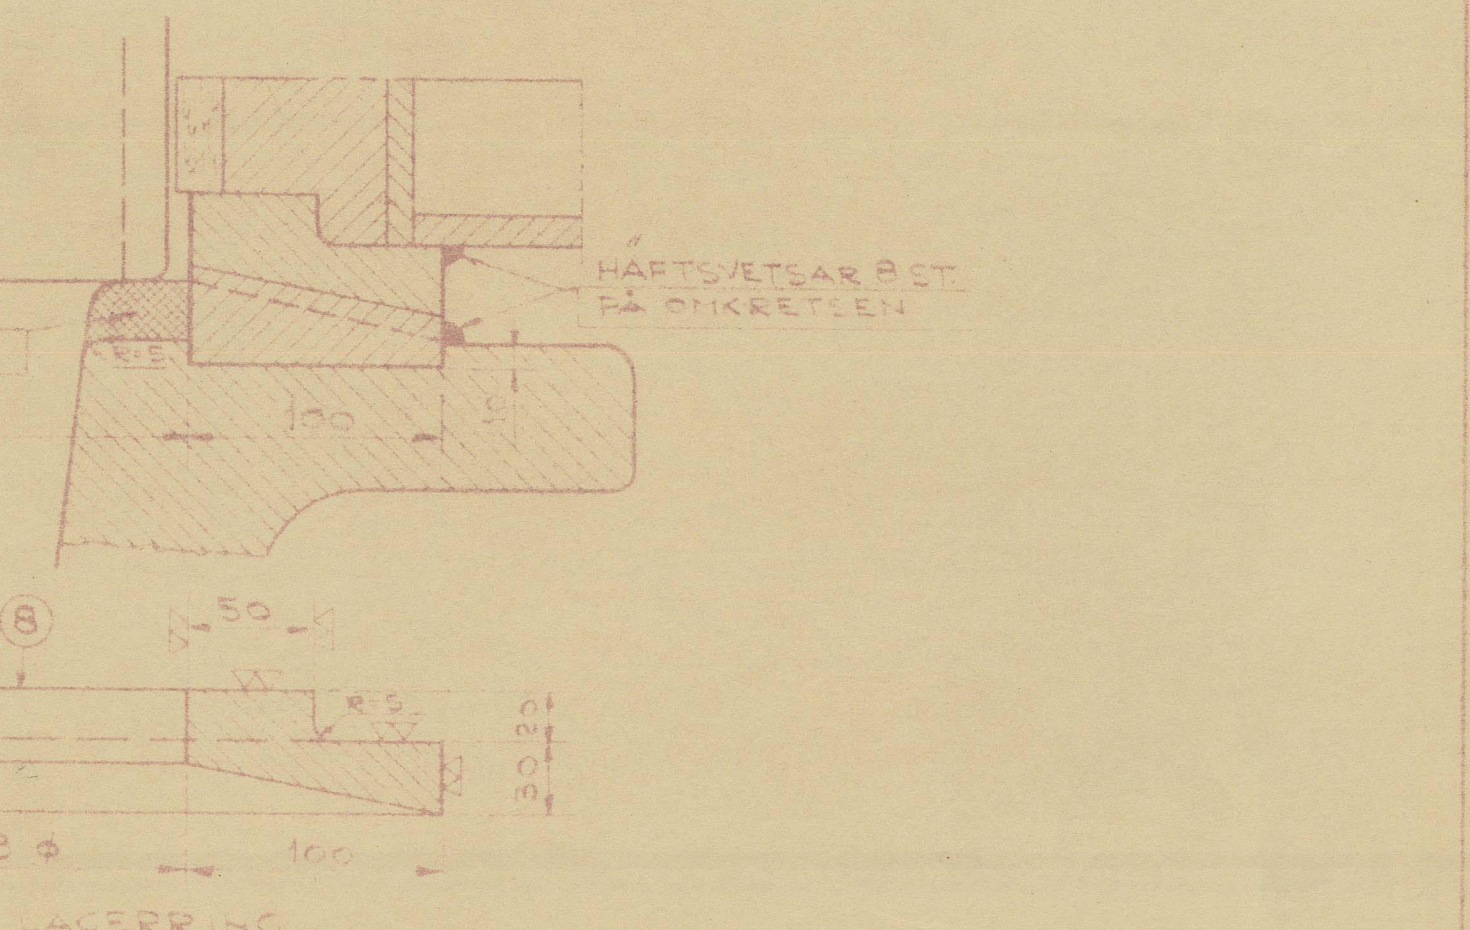

ORESUNDSVARVET AB, LANDSKRONA

M/T 118.

AKTERSTÄV

Redat av S.H.

Kontroll av S.H.

Gransk av

Datum 13/2-48

Skala 1:20, 1:10, 1:5, 1:3

118

28.3.50



~~X~~

Approved

RECORDS DEPT.
LONDON

6

Öresundsvärket Yard No

118 MARGIT GORTHON ★

HELSINGBORG FIRST ENTRY REPORT No. 2190

Sternpost



© 2020

Lloyd's Register
Foundation

012193-012202-0194