A GOEDGEKEURD DOOR LLOYD'S 7-9-1955
B " " REDERJ 5-9-1955

# KLASSE LLOYD'S ✠ 100 A1.

## HOOFDEINDBALK VRIJBOORDDEK.




## HOOFDEINDBALK SHELTERDEK.




## PROFIELSPANT T.P.V. LAADHOOFDEN.

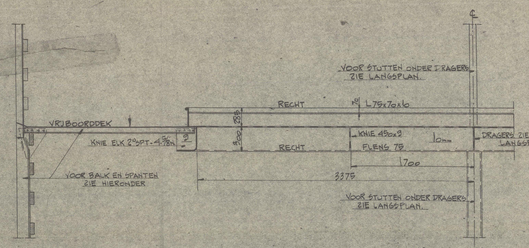


## PLAATSPANT T.P.V. LAADHOOFDEN.

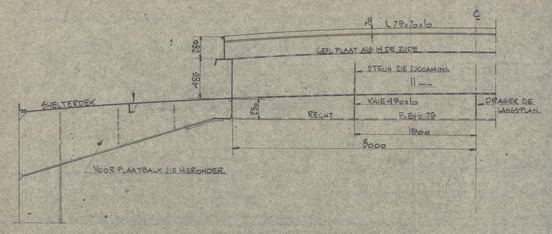


## DOORSNEDE T.P.V. MIDDEN DEKHUIS.

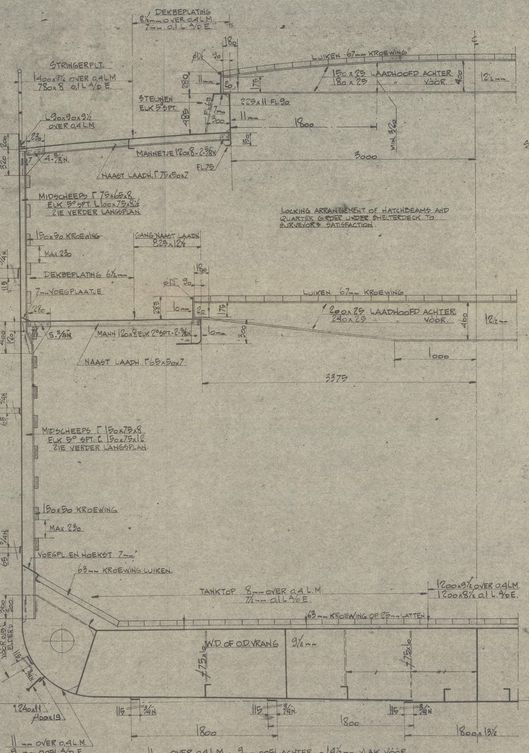


## HOOFDAFMETINGEN.

| | | | |
|---|---|---|---|
| LENGTE LL | 70,000 m | L = | 229.67' |
| BREEDTE SPT | 11,200 m | B = | 36.75' |
| HOLTE TOT VRIJBOORDDEK | 4,780 m | D = | 15.68' |
| HOLTE TOT SHELTERDEK | 6,900 m | D = | 22.64' |
| DIEPGANG (OP SCANTLINGS) | ~~4,700 m~~ | d = | ~~15.42'~~ 15'-5 3/8" |
| d/D = 0.682 | | | |
| L/D = 10.12 | | | |
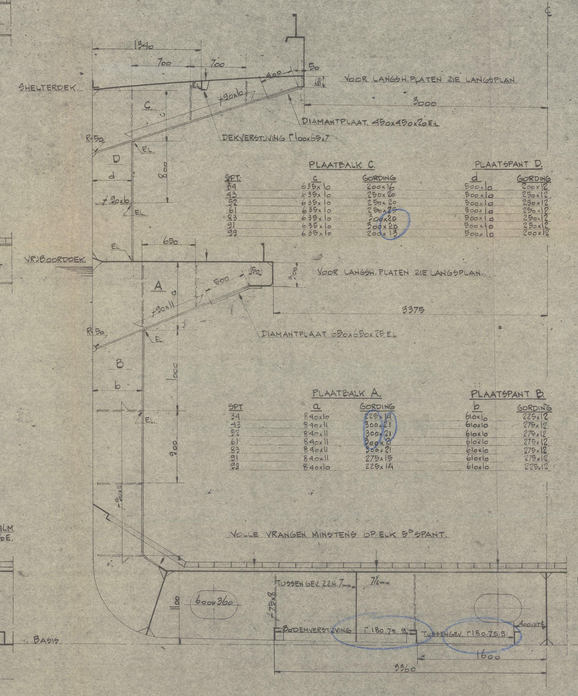
| | |
|---|---|
| KIMSTRAAL | 900 |
| VLAKTILLING | 100 |
| DEKRONDE SHELTER - BAK - EN DEKHUISDEKKEN | 230 |
| DEKHOOGTE DEKHUIZEN | 2300 |

## UITRUSTING.

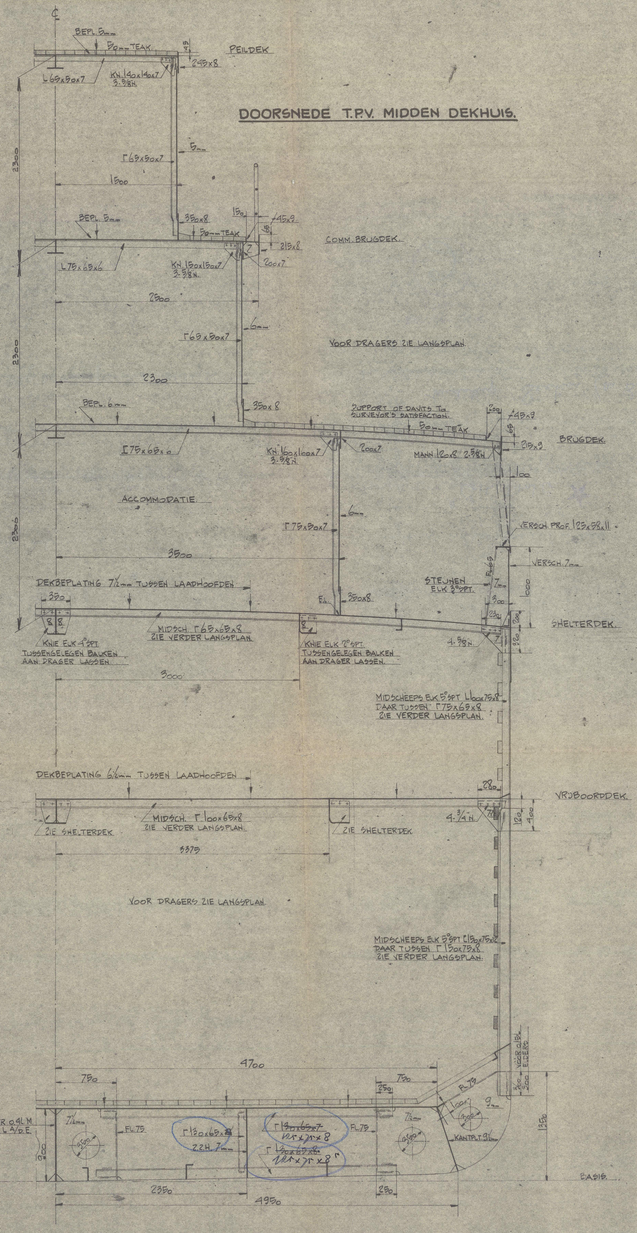EN = MAX. 1800 + LETTER "P"

| | | | |
|---|---|---|---|
| 2 BOEGANKERS STOKLOOS | A | 1680 KG | |
| 1 BOEGANKER " " | A | 1440 KG | |
| STROOMANKER MET STOK | A | 635 KG | ZONDER STOK |
| 440 m DAMKETTING 43 mm ø | | MIN. 17600 KG | |
| 185 m STAALDRAAD 89 mm OMTREK | | | |
| 165 m " " 83 mm " | | | |
| 165 m " " 57 mm " | | | |
| 2x165 m " " 48 mm " | | | |

## KLINK - EN LASWERK.

| | | |
|---|---|---|
| GEKLONKEN RUIMSPANTEN VOOR 0.1 L | 3/4 N | 5 D |
| " RUIM - EN MOTORK. SPANTEN BUITEN 0.1 L VOOR | 3/4 N | 7 D |
| " PIKSPANTEN | 3/4 N | 8 D |
| " SPANTEN BOVEN MOTORK. RUIMEN EN PIEKEN | 3/4 N | 7 D |
| STRINGERHOEKSTAAL SHELTERDEK OVER 0.4 L MIDSCHEEPS | 3/4 N | 4 D |
| VERSCHANDING AAN BERGHOUTSGANG EN VERSCH. PROFIEL | 5/8 N | 5 D |
| BEKALKEN IN STEKHUIZEN | 5/8 N | 7 D |

KLINKWERK HUIDLANDEN, BALKKNIEEN, MANNETJES ETC. ZIE TEKENING.

VOOR LASWERK ZIE WERKTEKENINGEN.

REVISION FROM APPROVED PLANS
certified correct
Make and public
Approved by Lloyd's Surveyor
on behalf of
LLOYD'S REGISTER

BELONGS TO ROTTERDAM REPORT No: 28496/3304 H
16 SEPT 1954

Plan as built

| STUK NR | AANTAL | BENAMING | OPMERKING | MATERIAAL | MAG. | B.B. |
|---|---|---|---|---|---|---|

SCHEEPSWERF „DE WAAL" N.V.
ZALTBOMMEL HOLLAND

ZOUTSCHEPEN. GROOTSPANT.

| GEWIJZIGD | ZIE TEKENING | SCHAAL 1:25 1:5 |
|---|---|---|
| 14-9-54 - B - E | | DATUM |
| | | GEZ. GEZ. |
| | | BOUWNR 650-51-52 TEKENING 650-0668 E |

01 2224-01 2224-0001
B26-1 AB

"GILIJANG" ★

Midship Section (as Built)

RECORDS DEPT.
LONDON.

2

© 2021
Lloyd's Register
Foundation

012221-012228-0047