


20-11-51.

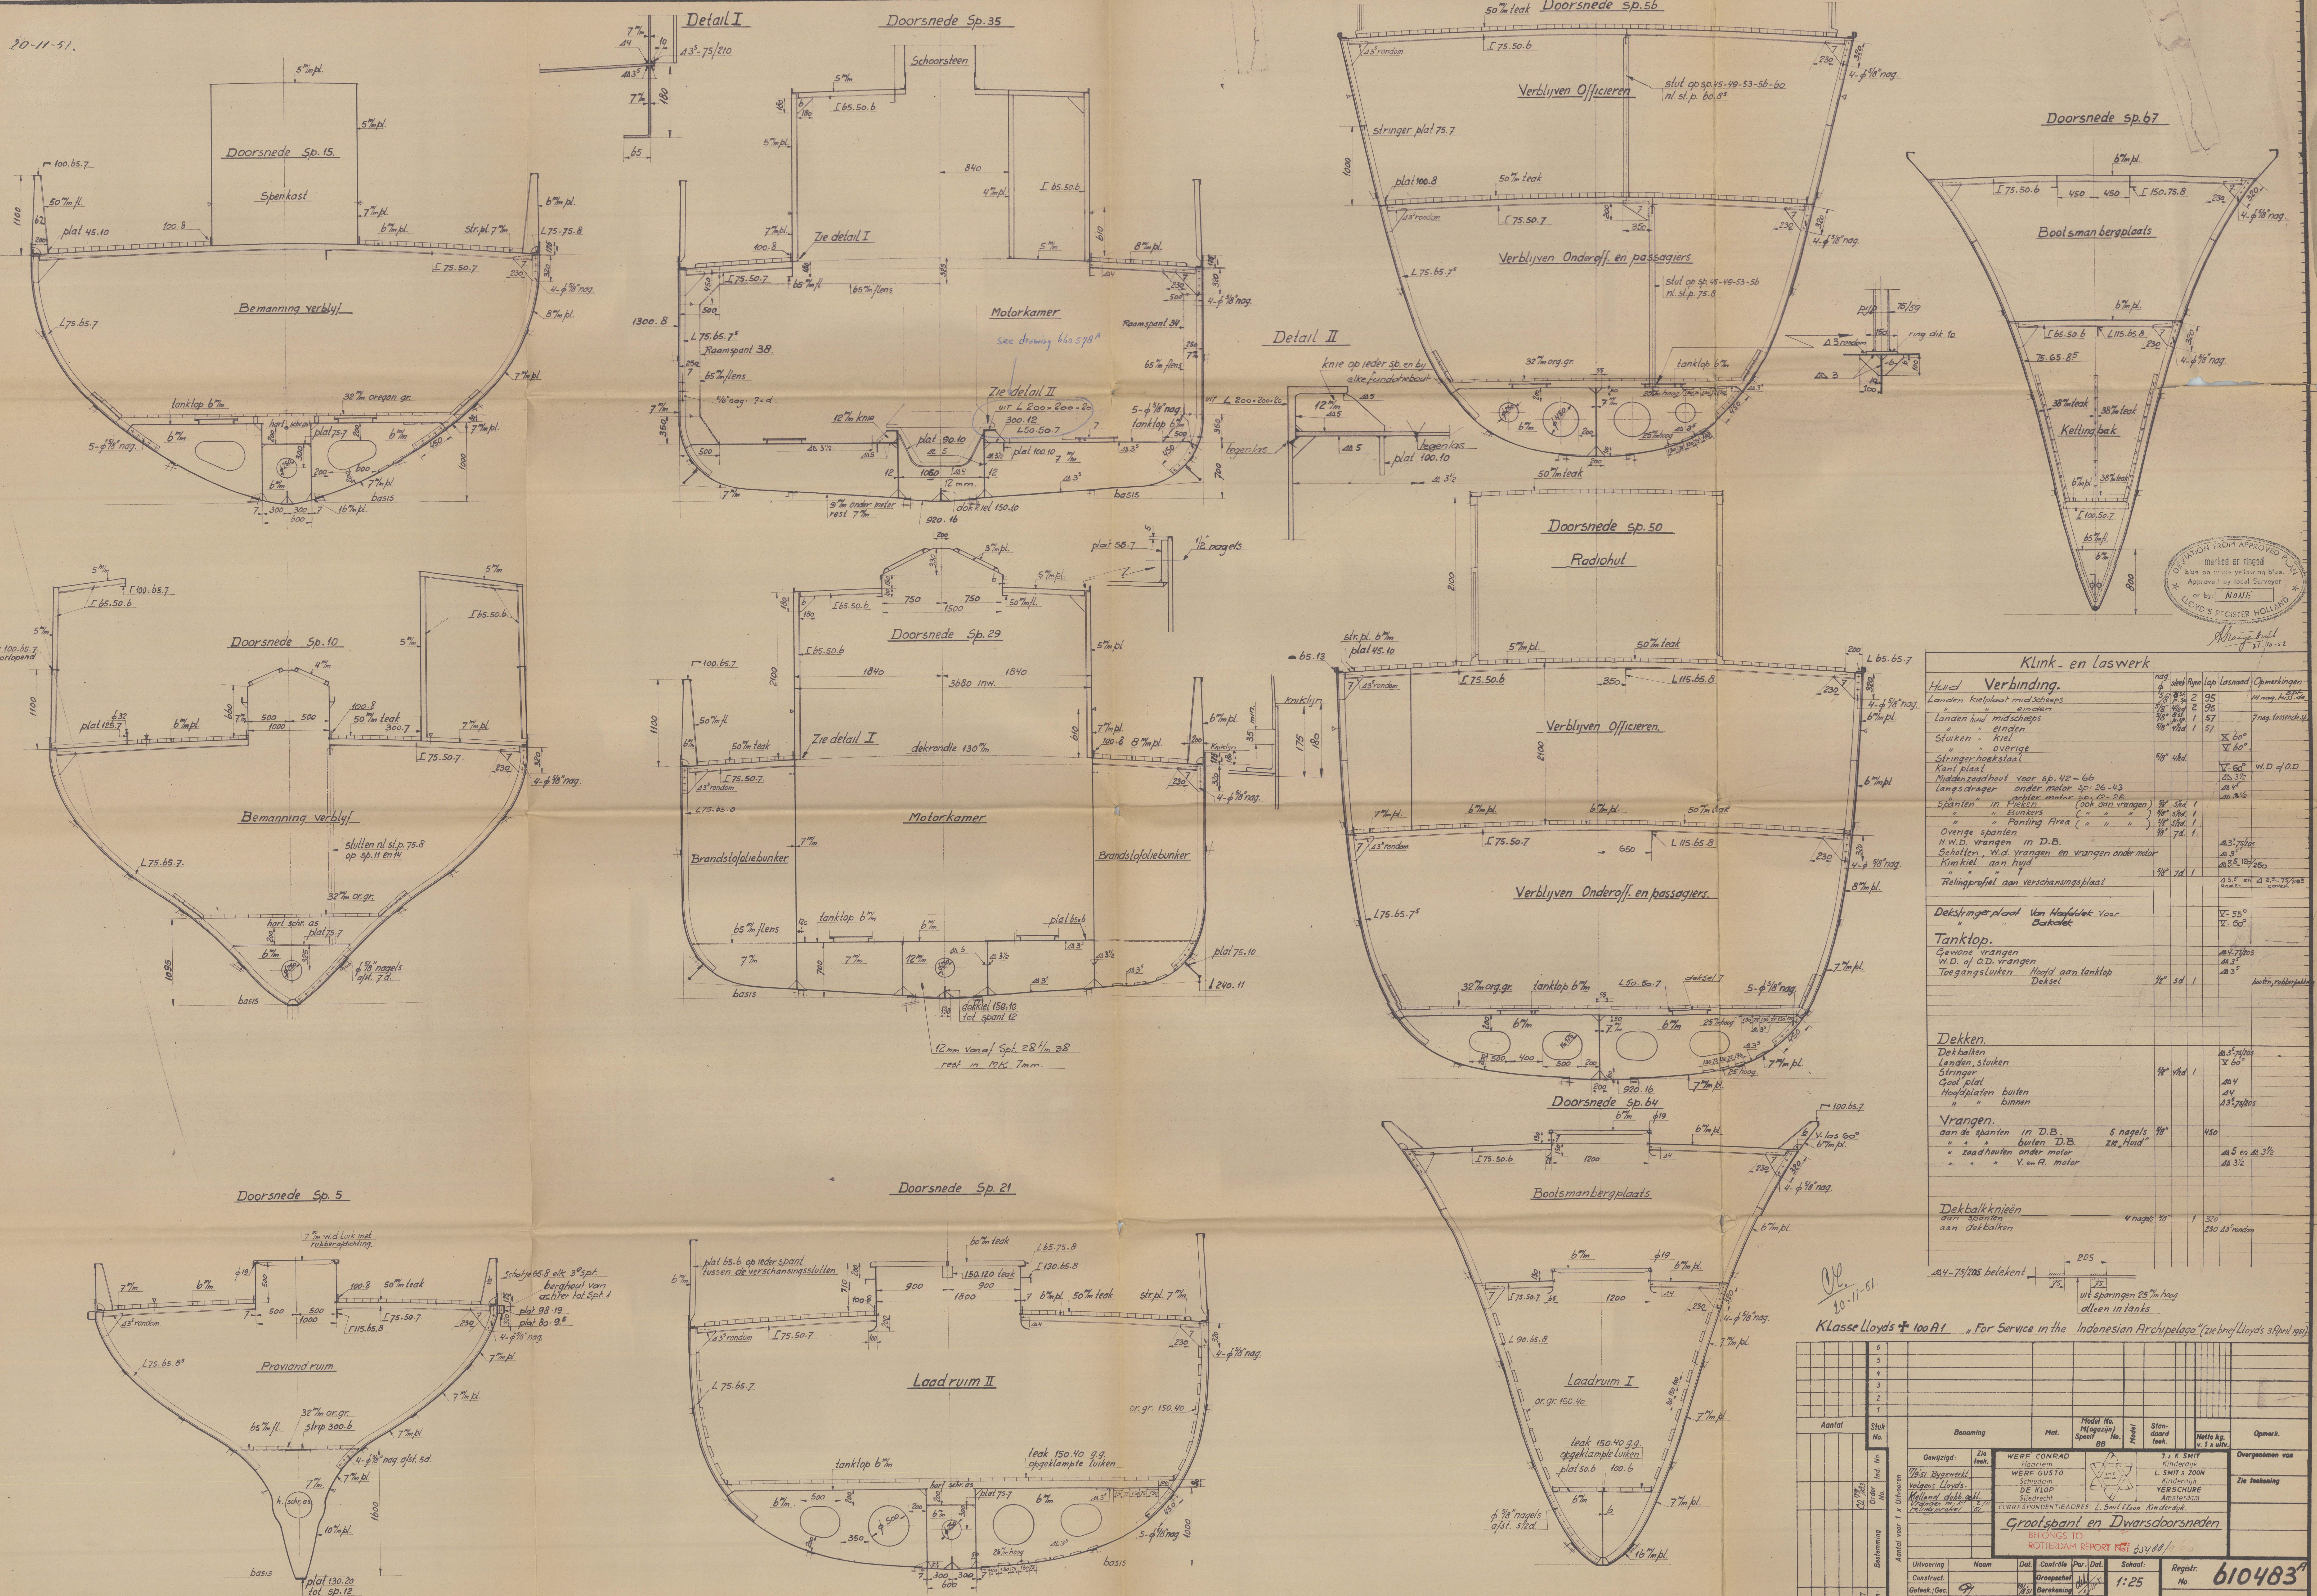

DEVIATION FROM APPROVED PLAN

marked or ringed

blue on white yellow on blue.


 
Approved by local Surveyor

or by: NONE

LLOYD'S REGISTER HOLLAND

Kranzbrink
31-10-52


Klink- en Laswerk		mag	kleef	fluyt	lap	las	Opmmerkingen
Londen kielplaat mid'scheeps		3/8	3/8	2	95		W mag. 1/2" of 3/4"
Londen kiel		3/8	3/8	2	95		
Londen lud mid'scheeps		3/8	3/8	1	57		2 nag. tusschen 3/8"
Sturken " ginden		3/8	3/8	1	57		
Sturken " kiel						X 60°	
Sturken " overige						X 60°	
Stringer noekstaal		3/8	1/2				
Kant plaat						1/2 60°	W.D. of O.D.
Naden coesthout Voor sp. 42-66						1/2 3/2	
Langsdrager onder motor sp. 26-43						1/4 V	
Spanen " in deken (ook aan wrangen)		3/8	5/8	1		1/2 3/2	
Spanen " in Bunkers " " " "		3/8	5/8	1			
Spanen " Panting Area " " " "		3/8	5/8	1			
Overige spanen		3/8	7/8	1			
N.W.D. spanen in D.B.						1/2 3/2	
Schotten, W.d. wrangen en wrangen onder motor						1/2 3/2	
Klinkiel aan lud						1/2 3/2	
" " " "						1/2 3/2	
Relingsproef aan verspanningsplaat		3/8	7/8	1		1/2 3/2	W.D. of O.D. 25
Deckslingerplaat Van Hoofdeleek Voor Dakdek						1/2 50°	
Tanktop.							
Gewone wrangen						1/2 3/2	
W.D. of O.D. wrangen						1/2 3/2	
Toegangslieden		3/8	5/8	1			aantr. roestvrijstaal
Deksel							
Dekken.							
Dekballen						1/2 3/2	
Londen, sluiten						1/2 50°	
Stringer		3/8	1/2	1			
Goof elat						1/4 V	
Hoofdeleken binnen						1/4	
" " buiten						1/2 3/2	
Wrangen.							
aan de spanen in D.B.		5 nags	3/8		450		
" " buiten D.B.		2 1/2	1/2				
" Zaadhouten onder motor						1/2 50°	1/2 3/2
" " Y en A motor						1/2 3/2	
Dekbalkkneien							
aan spanen		4 nags	3/8		320		
aan dekbalken					230	23°	randen


 20-11-51.
 
 24-75/2025 belokent
 uit sparringen 25' in hoog,
 alleen in tanks


Klasse Lloyds + 100 A1 „For Service in the Indonesian Archipelago“ (zie brief Lloyds 3 April 1951)

[illegible]

© 2021
012460-012472-0105
Lloyd's Register
Foundation

Bango 
Midship Section

RECORDS DEPT.
LONDON

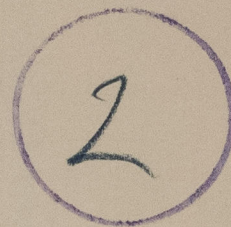

© 2021

Lloyd's Register
Foundation

012460-012472-0105


L.

L. SMIT & Zoon	C.O. 179
DE KLOP	C.O. 180-1-2.
AMSTERD. SCHEEPSW.	C.O. 183
GEBR. NIESTERN & CO	243
J. SMIT & Zoon (NOW FERUS SMIT)	113 56
JONKER & STANS	240

MIDSHIP SECTION

SECTIONS FORW^d AND AFT.

BELONGS TO
ROTTERDAM REPORTS No 35/84-85-86

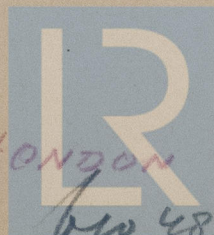

© 2021

LONDON COPY
bw 483 A
Lloyd's Register
Foundation