

Cargo Motorship.



1:50

Länge über alles ca. 155,00m = 498' 8 1/2"
 zwischen den Län 140,00m
 Breite auf den Spanten 19,2m - 62' 11 3/4"
 Tiefe bis Shelledeck - 13,10m - 42' 7 3/4"
 Zwischenendeck 9,6m - 31' 8 1/4"
 Höhe des unt. Zwischenendeck - 2,80 - 9' 2 3/4"
 Tiefgang auf Sommerfreibord 8,94m - 29' 4"
 Höhe der Pop. Back u. Deckhäuser 2,4m - 8' 0"
 Das Schiff wird nach den Vorschriften des Britischen Lloyd als geschlossener Shelledecker für die Klasse 100 A1 "strengthened for general service" gebaut. Jedoch für einen maximalen Tiefgang von 8,94m "navigating in ice" das heißt ca. 18" mehr als ein offener Shelledecker.
 Balkenabstand: 38mm

Ausrüstung:

L = 140,00m = 460'
 B = 62' 11 3/4" = 63'
 D = 42' 11 3/4" = 43'
 L x (B+D) = 9593,106 = 48688
 Back = 97' 8' 0 1/2" = 582
 Poop = 43' 9' 0 1/2" = 290
 a = 100' 8' 0 1/2" = 400
 a Promendend = 55' 8' 0 1/2" + 46' 8' 0 1/2" = 460
 a Boatsdeck = 30' 8' 0 1/2" = 180
 3 Buganker Ges. Gewicht = 12x20kg = 50752kg
 1 Stromanker = 1588 kg
 Ketten 550m Mindestgewicht 50300kg
 Stromankerdrift 220m 4 3/4" Umfg. (6.24) 8 1/2 ts Bruchlast
 Schepplrosse 238m 5 1/2" Umfg. (6.24) 8 1/2 ts Bruchlast
 4 Trossen je 183m 2 3/4" Umfg. (6.12)



Absteifung am Mittel-Längsschnitt mit dem Wellentunnel Spl. 49 u. 63.

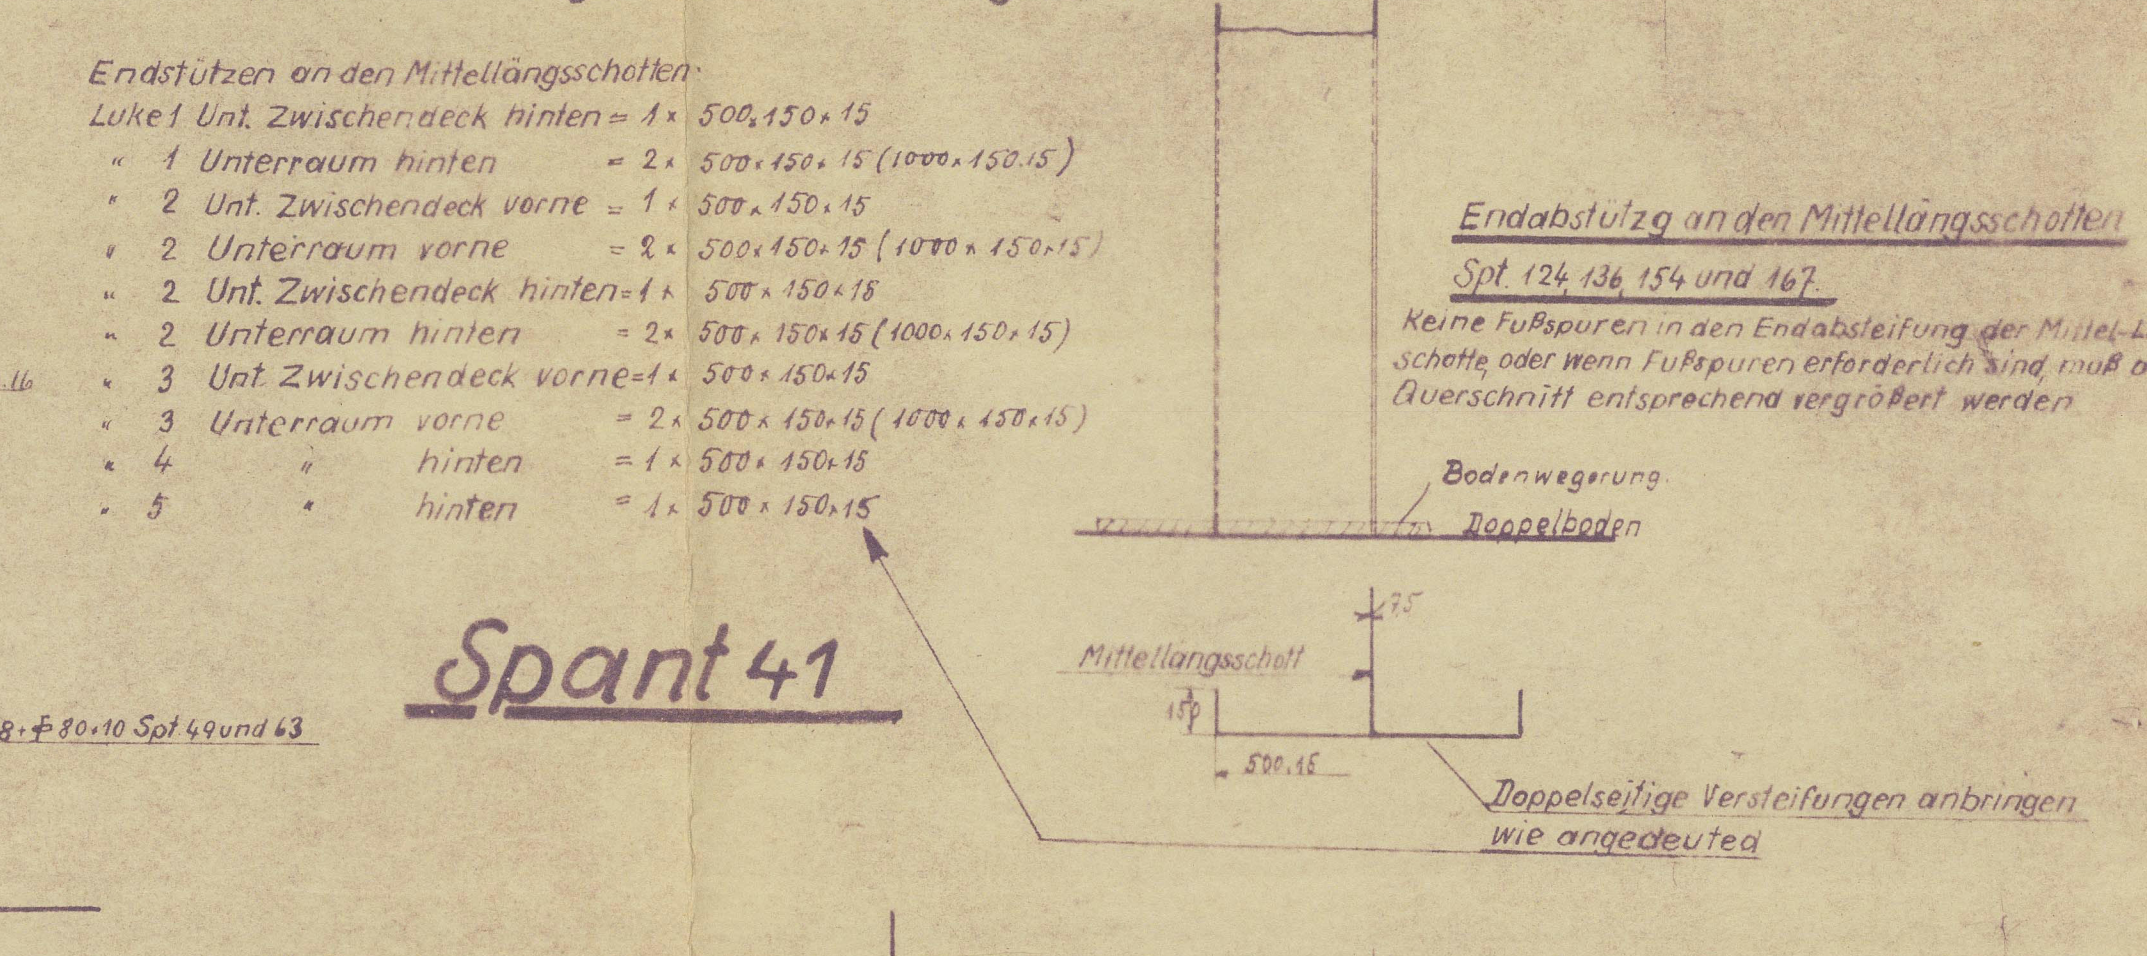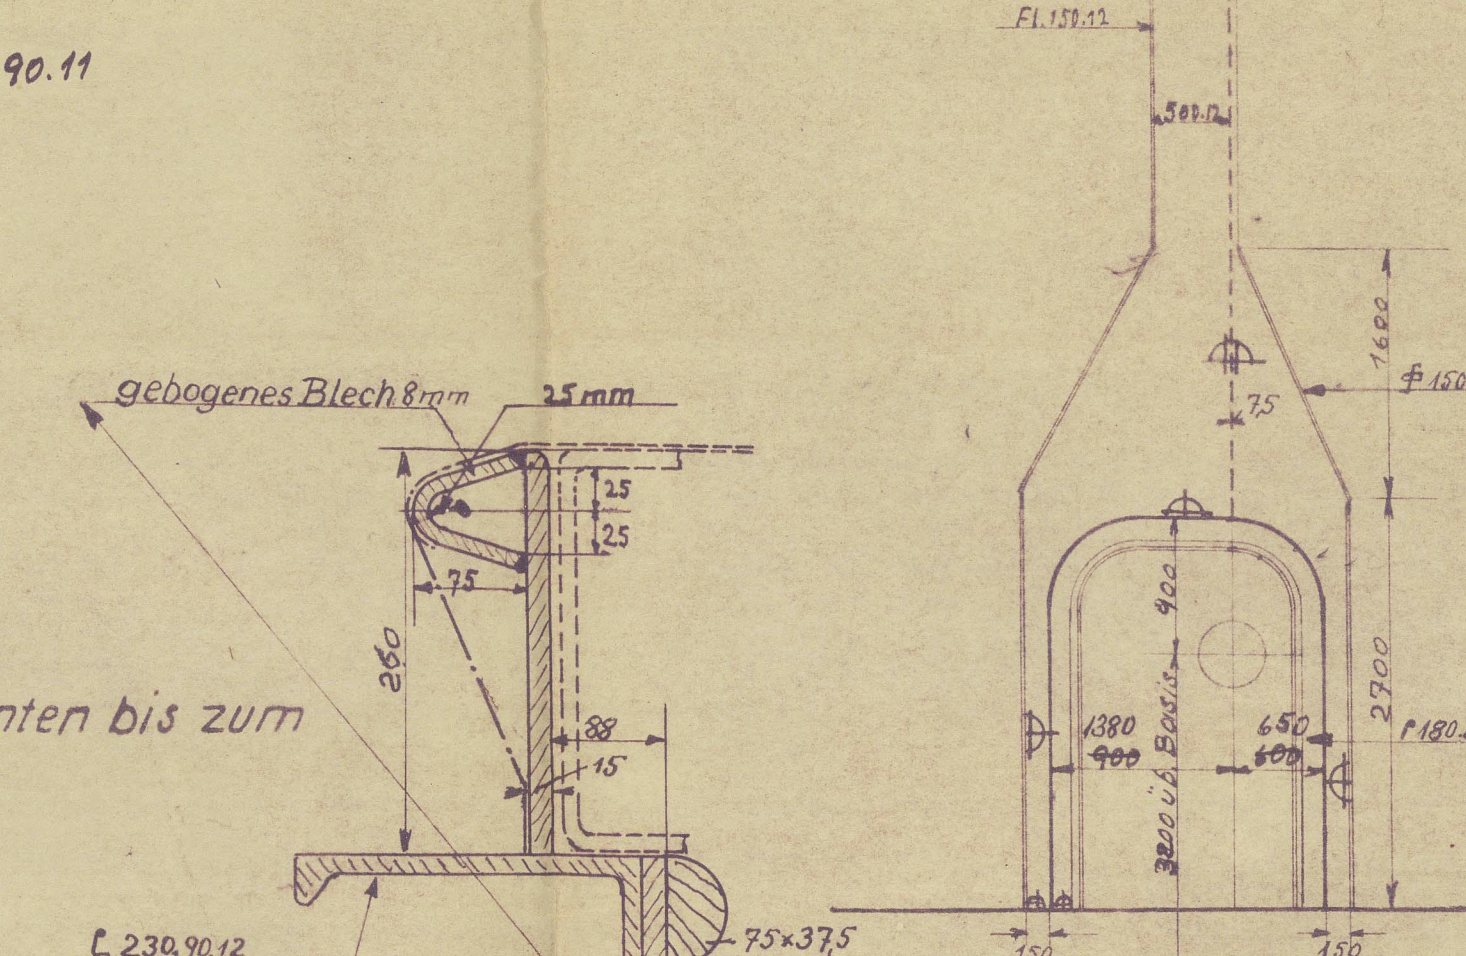

Spant 41

Windenhaus

Spant 60

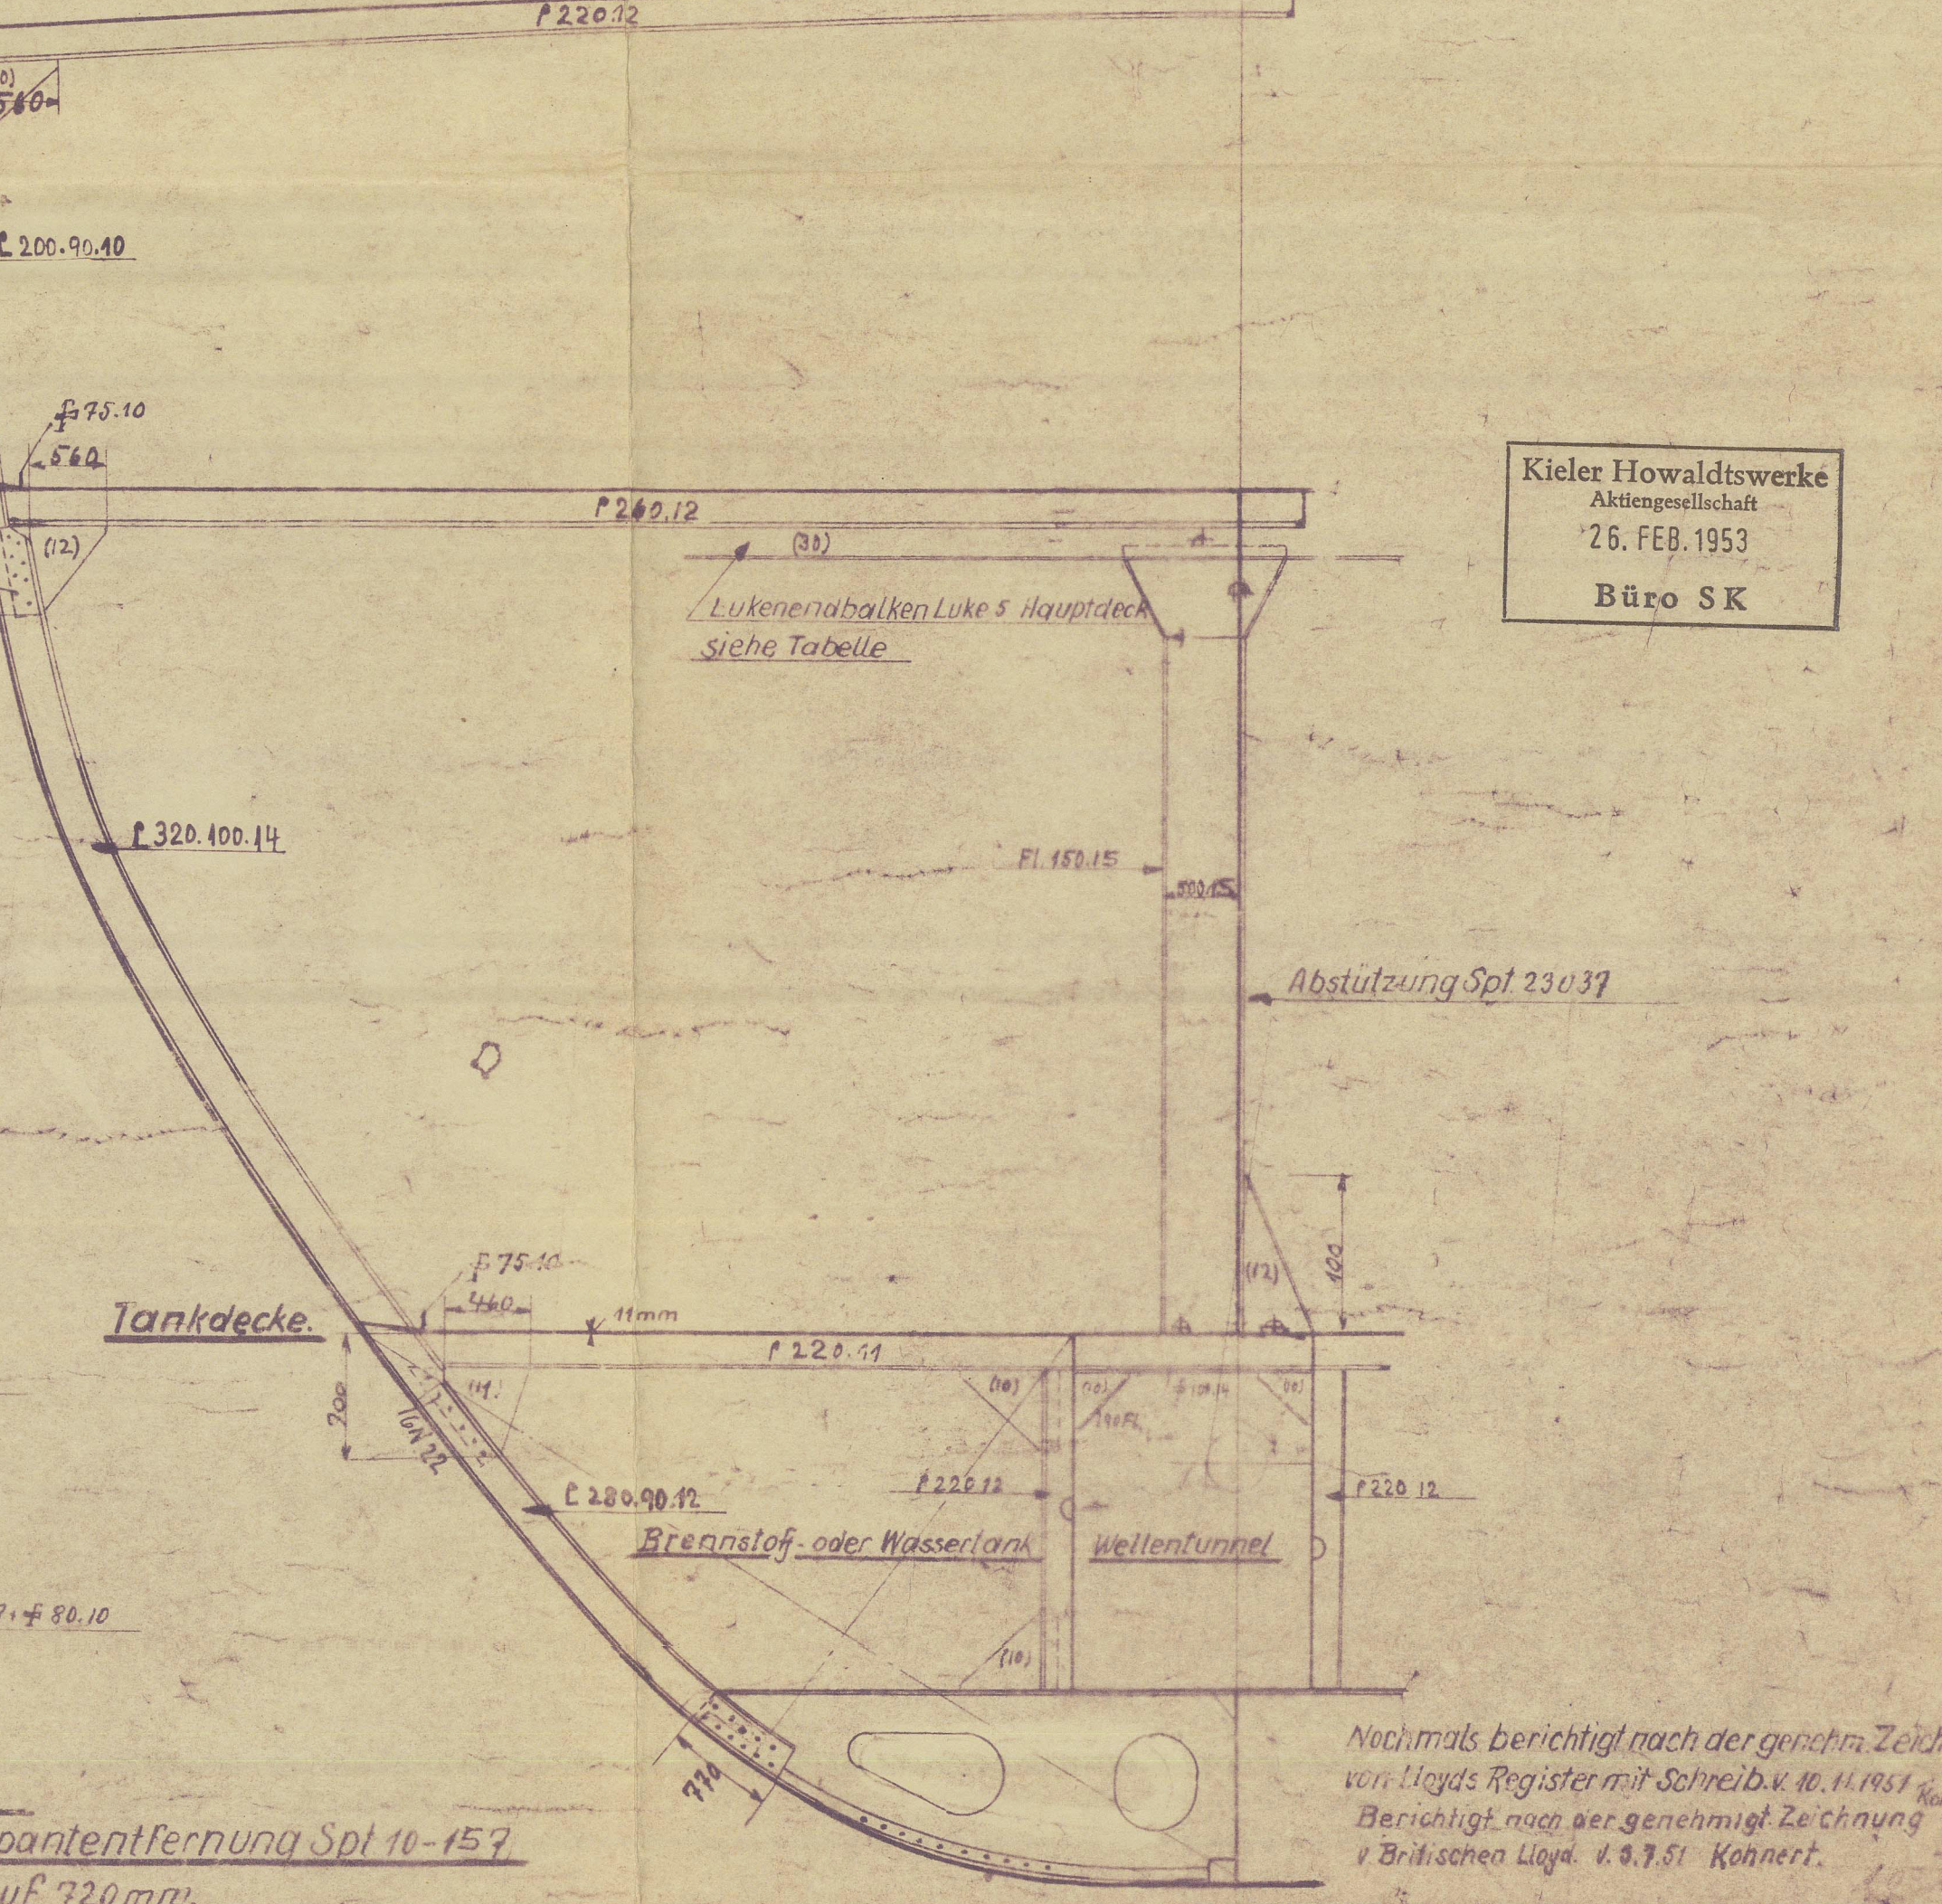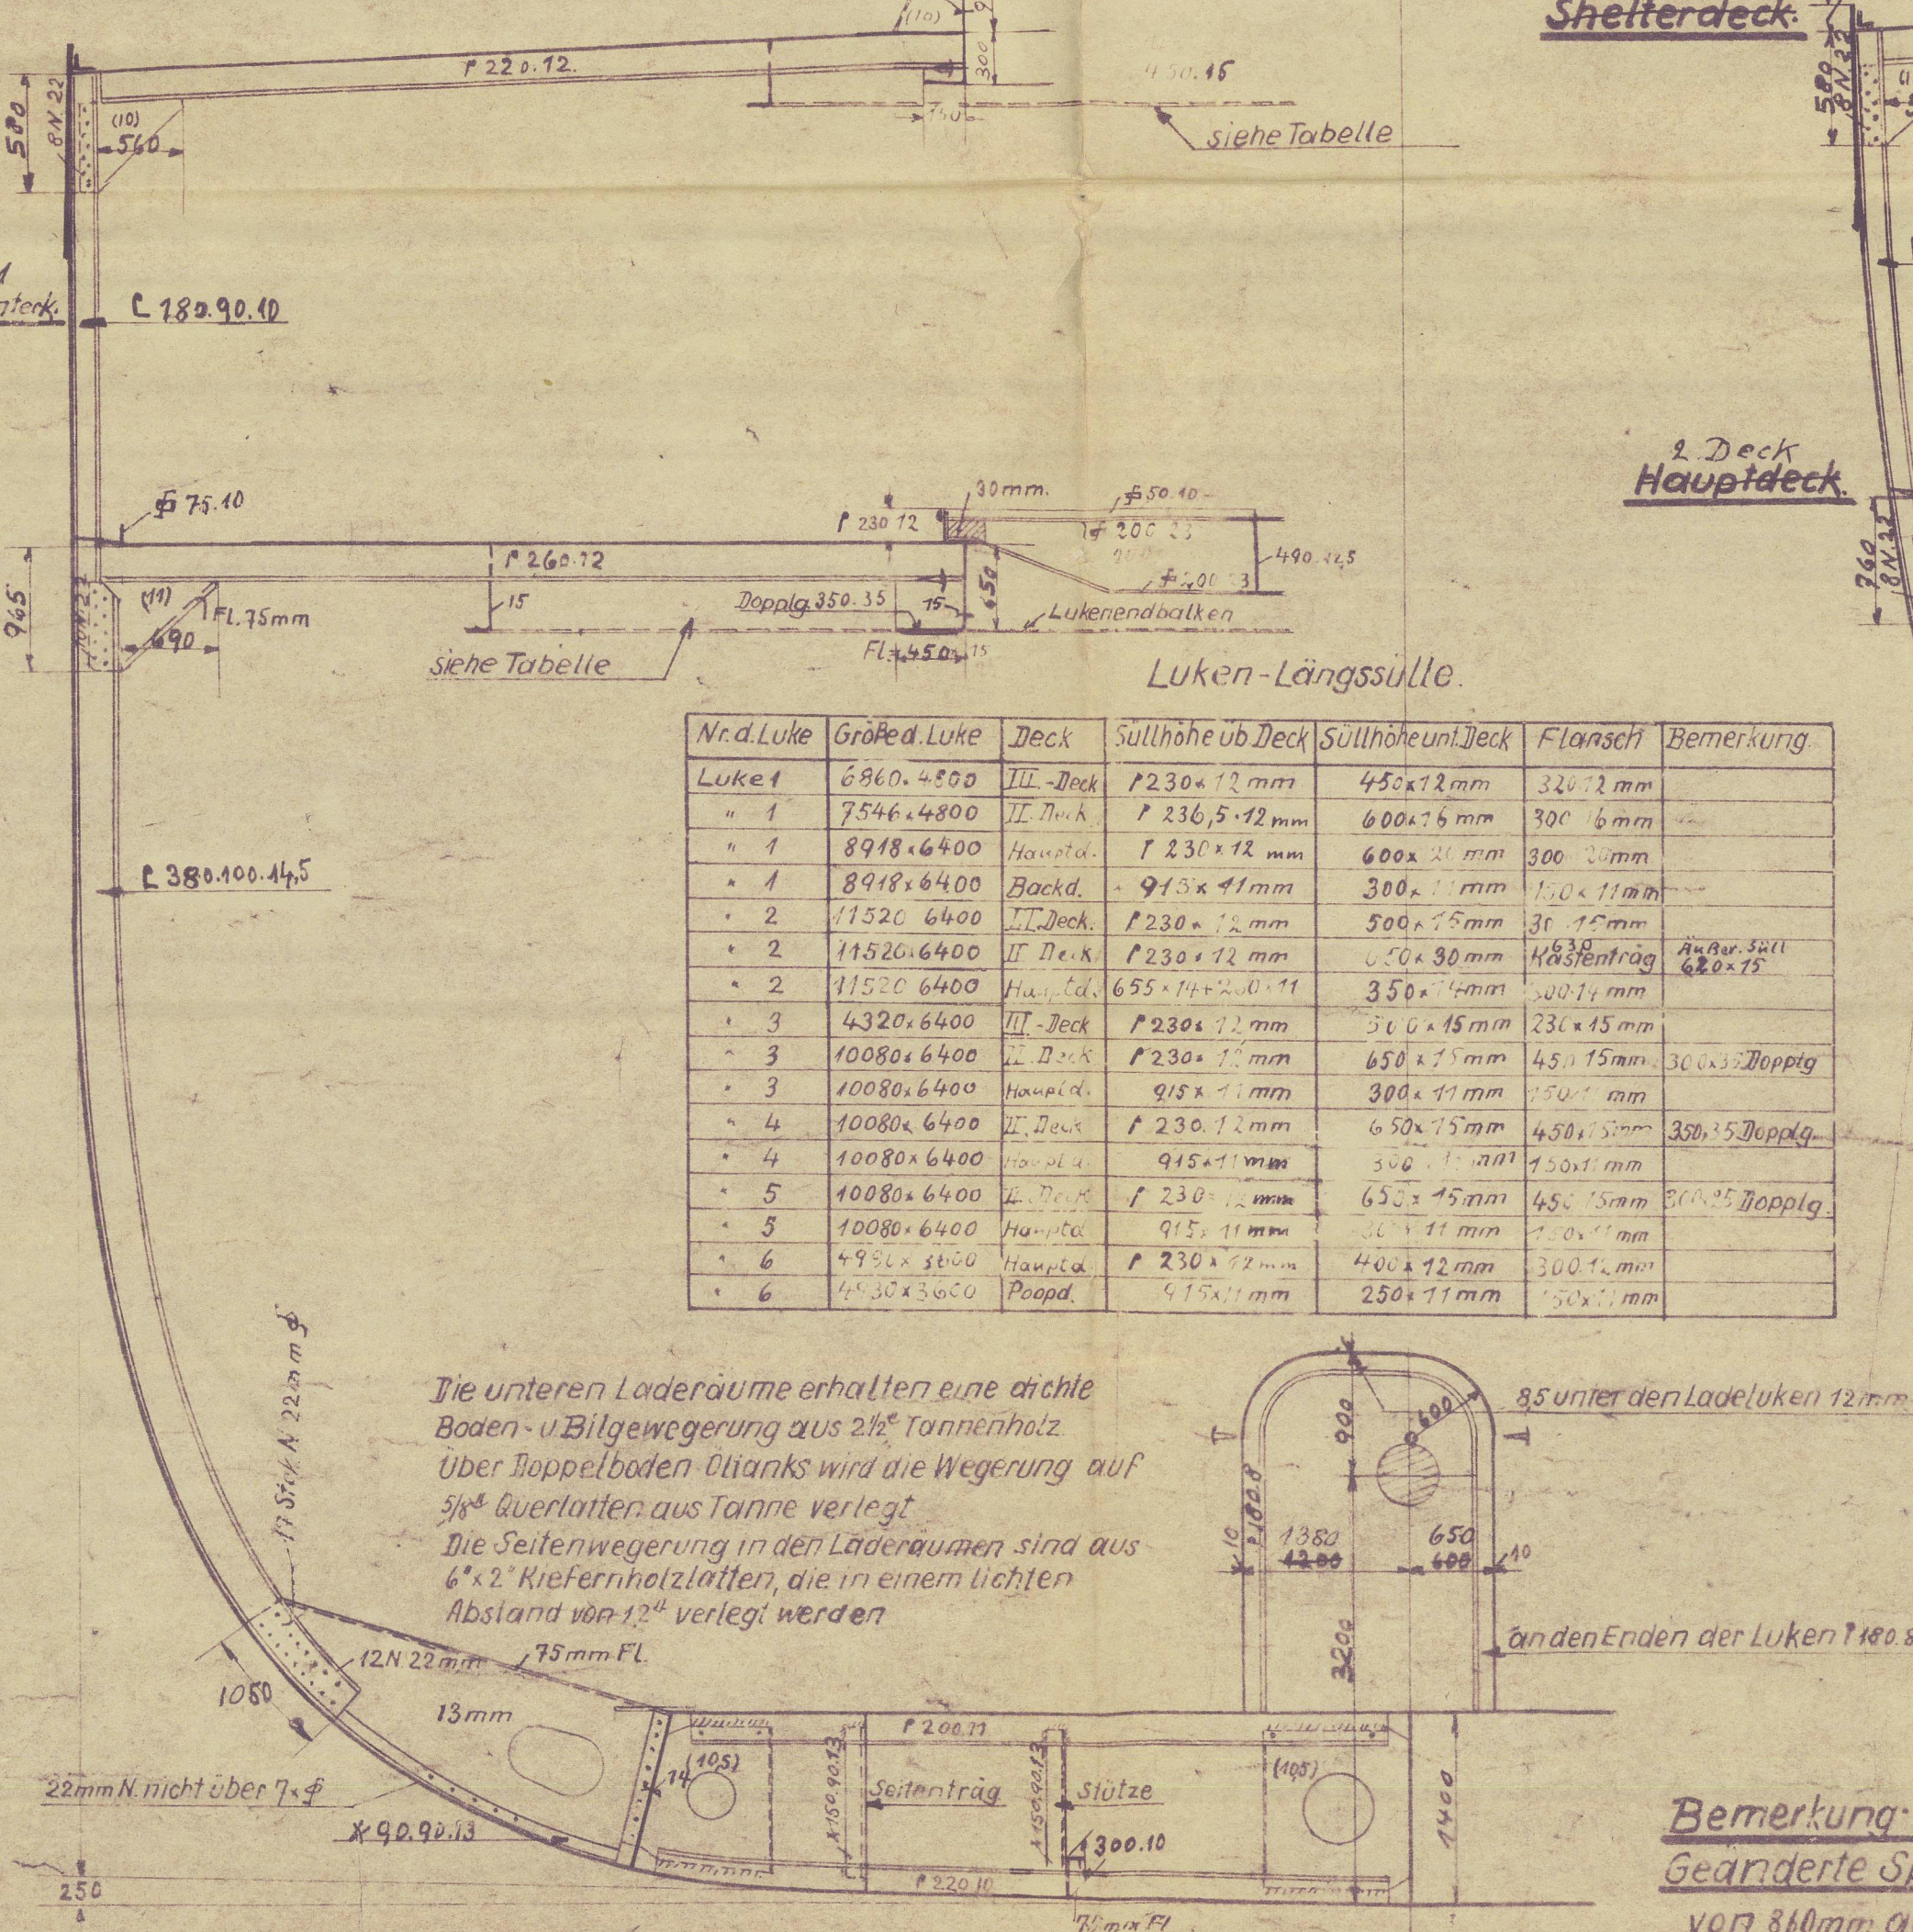


Bemerkung:


Geordnete Spantentfernung Spl. 10-157 von 81mm auf 720mm.
 Die freiliegenden Lücken erhalten eine Lücken- und Pantons-Verstärkung nach von Teils Patent. Alle übrigen Lücken erhalten nur Deckel.
 Zeichnung der Stahlkerndeckel sind einzureichen

Bericht nach den Werkstatt-Bezeichnungen für Lloyd's Register 7.1.33.
 Kiel: Howaldtswerke AG, Werk Kiel
 26. Feb. 1933
 Büro SK

Spant 178

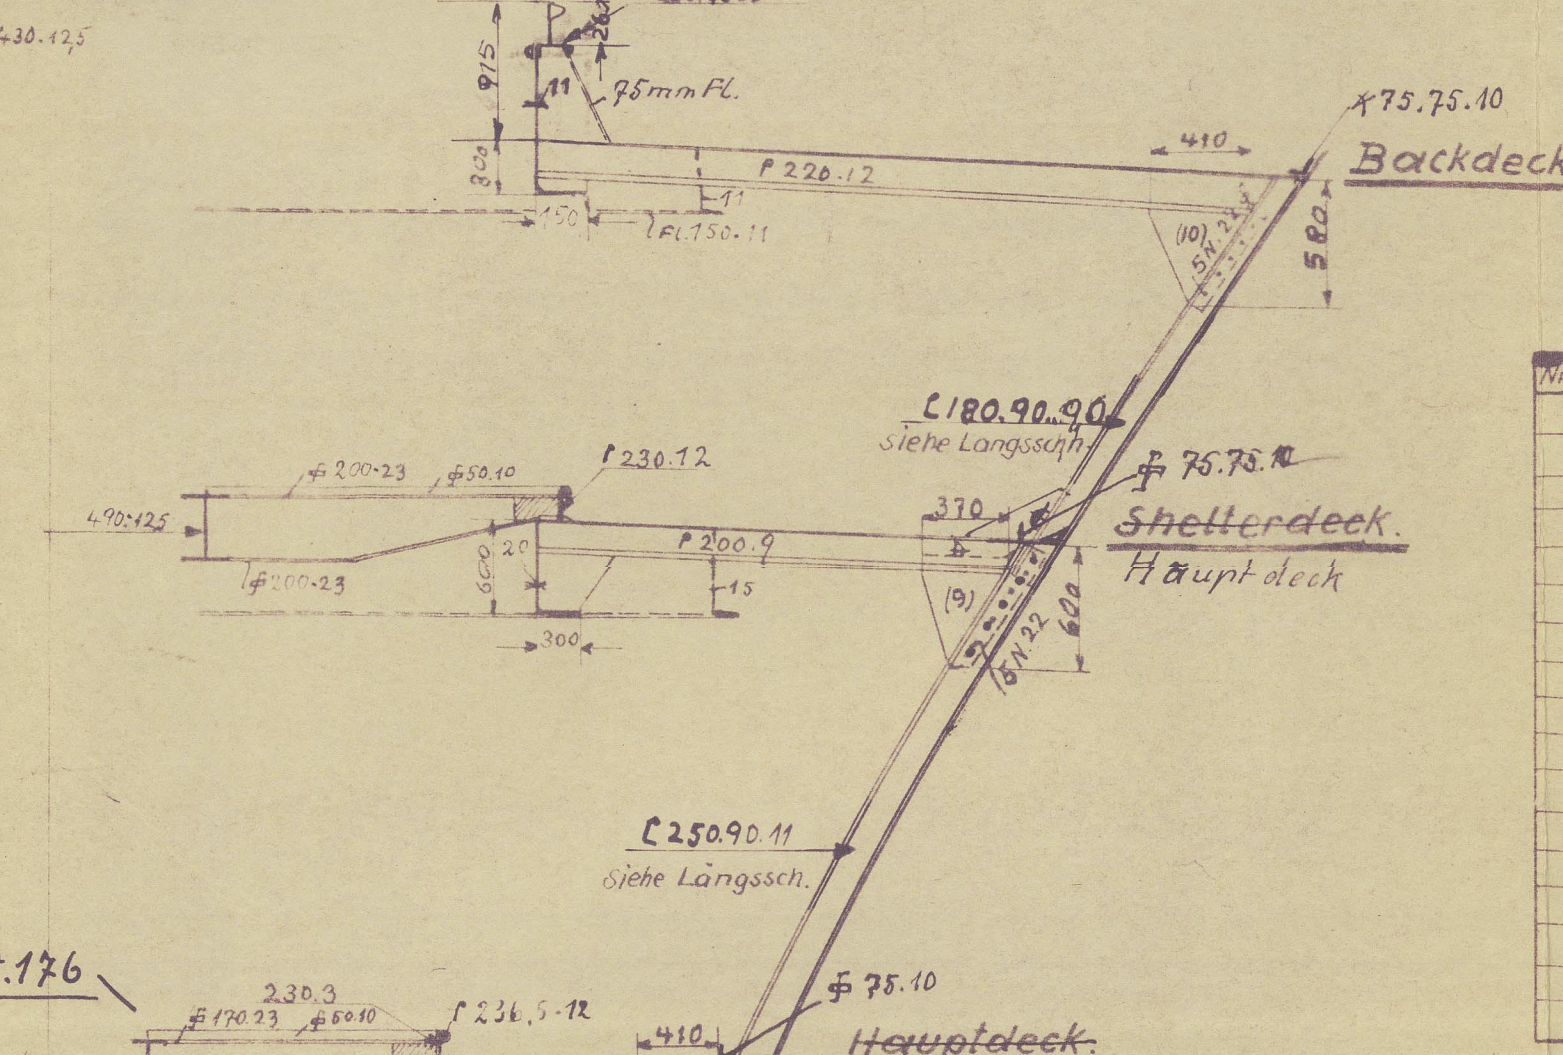

Schnitt Spl. 176

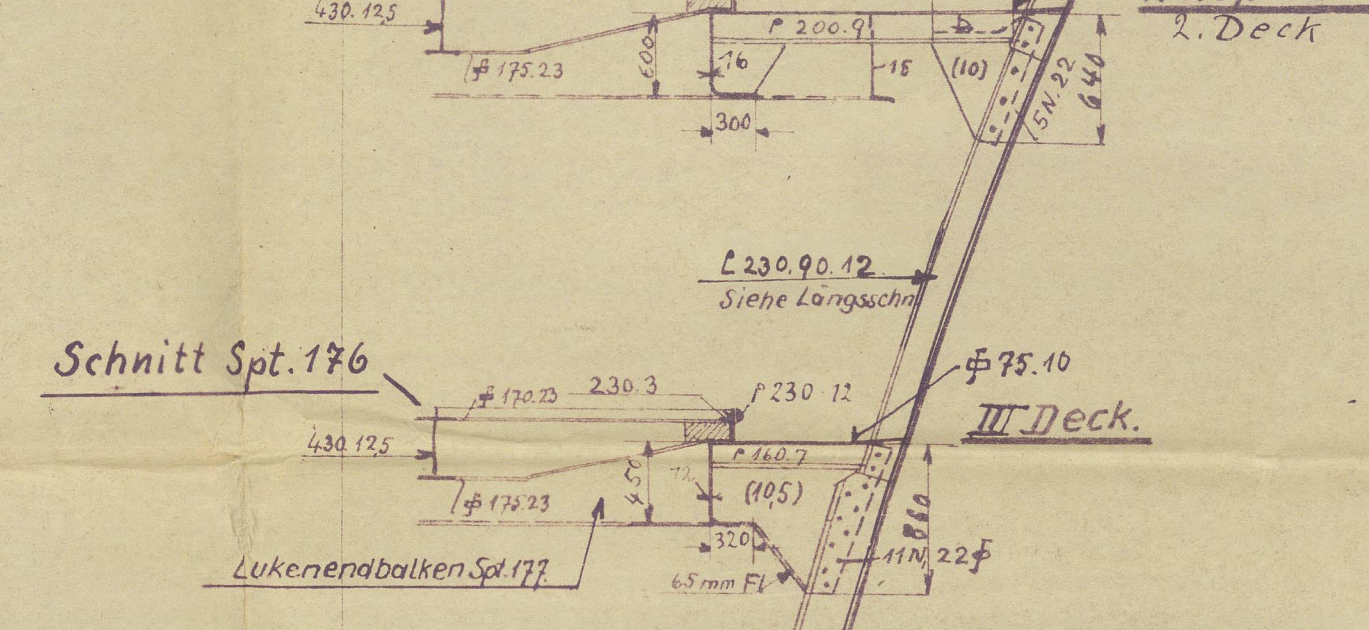

Schnitt Spl. 176



Lukenentwurf				

HØEGH CLIPPER ★

Howaldts werke Kiel Yard No. 960

Midship Section

Kiel Rpt. No. 794

As fitted

RECORDS DEPT.
LONDON

3

012646 - 012655 - 0170



© 2021

Lloyd's Register
Foundation

012646 - 012655 - 0170