



AUFBAU-LÄNGSWAND SPT. 126-180  
GES. BB. VON MITTE SCHIFF GES.

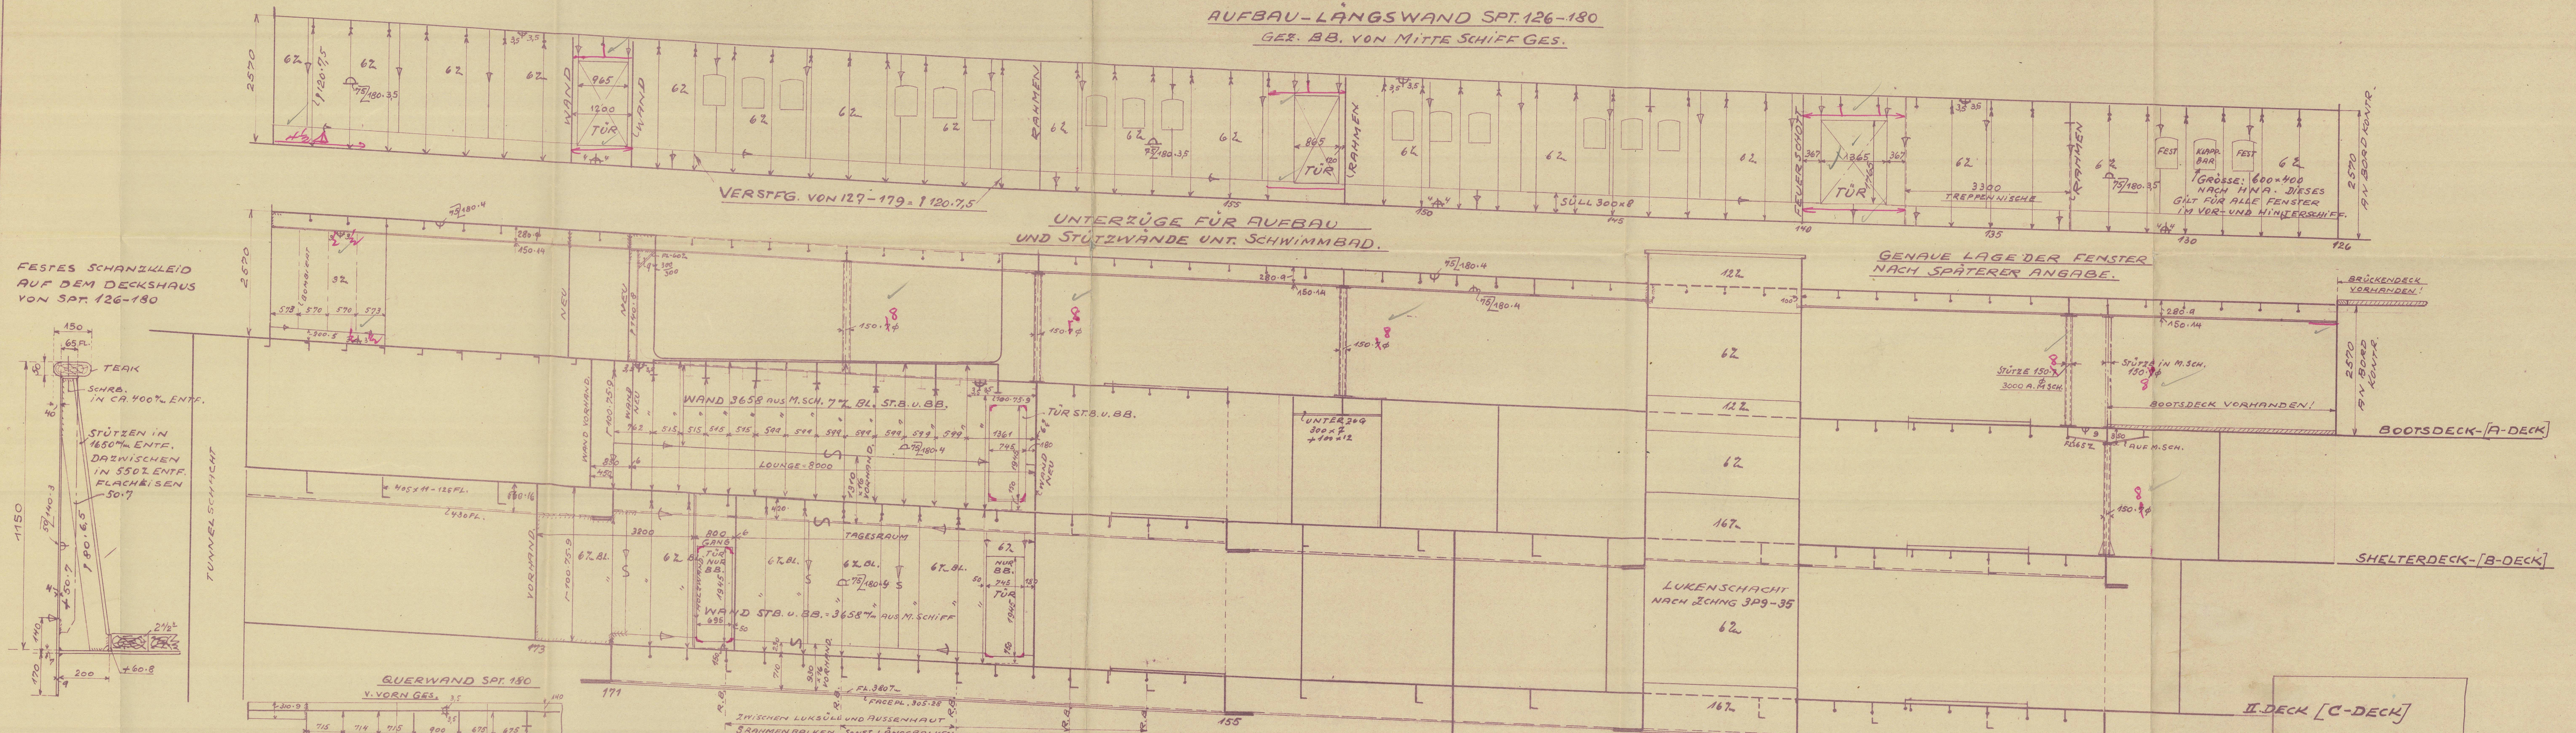

HOLZBELAG: 2 1/2" OREGON.

AUFBAUDECKE SPT. 126-180  
VON OBEN GES.

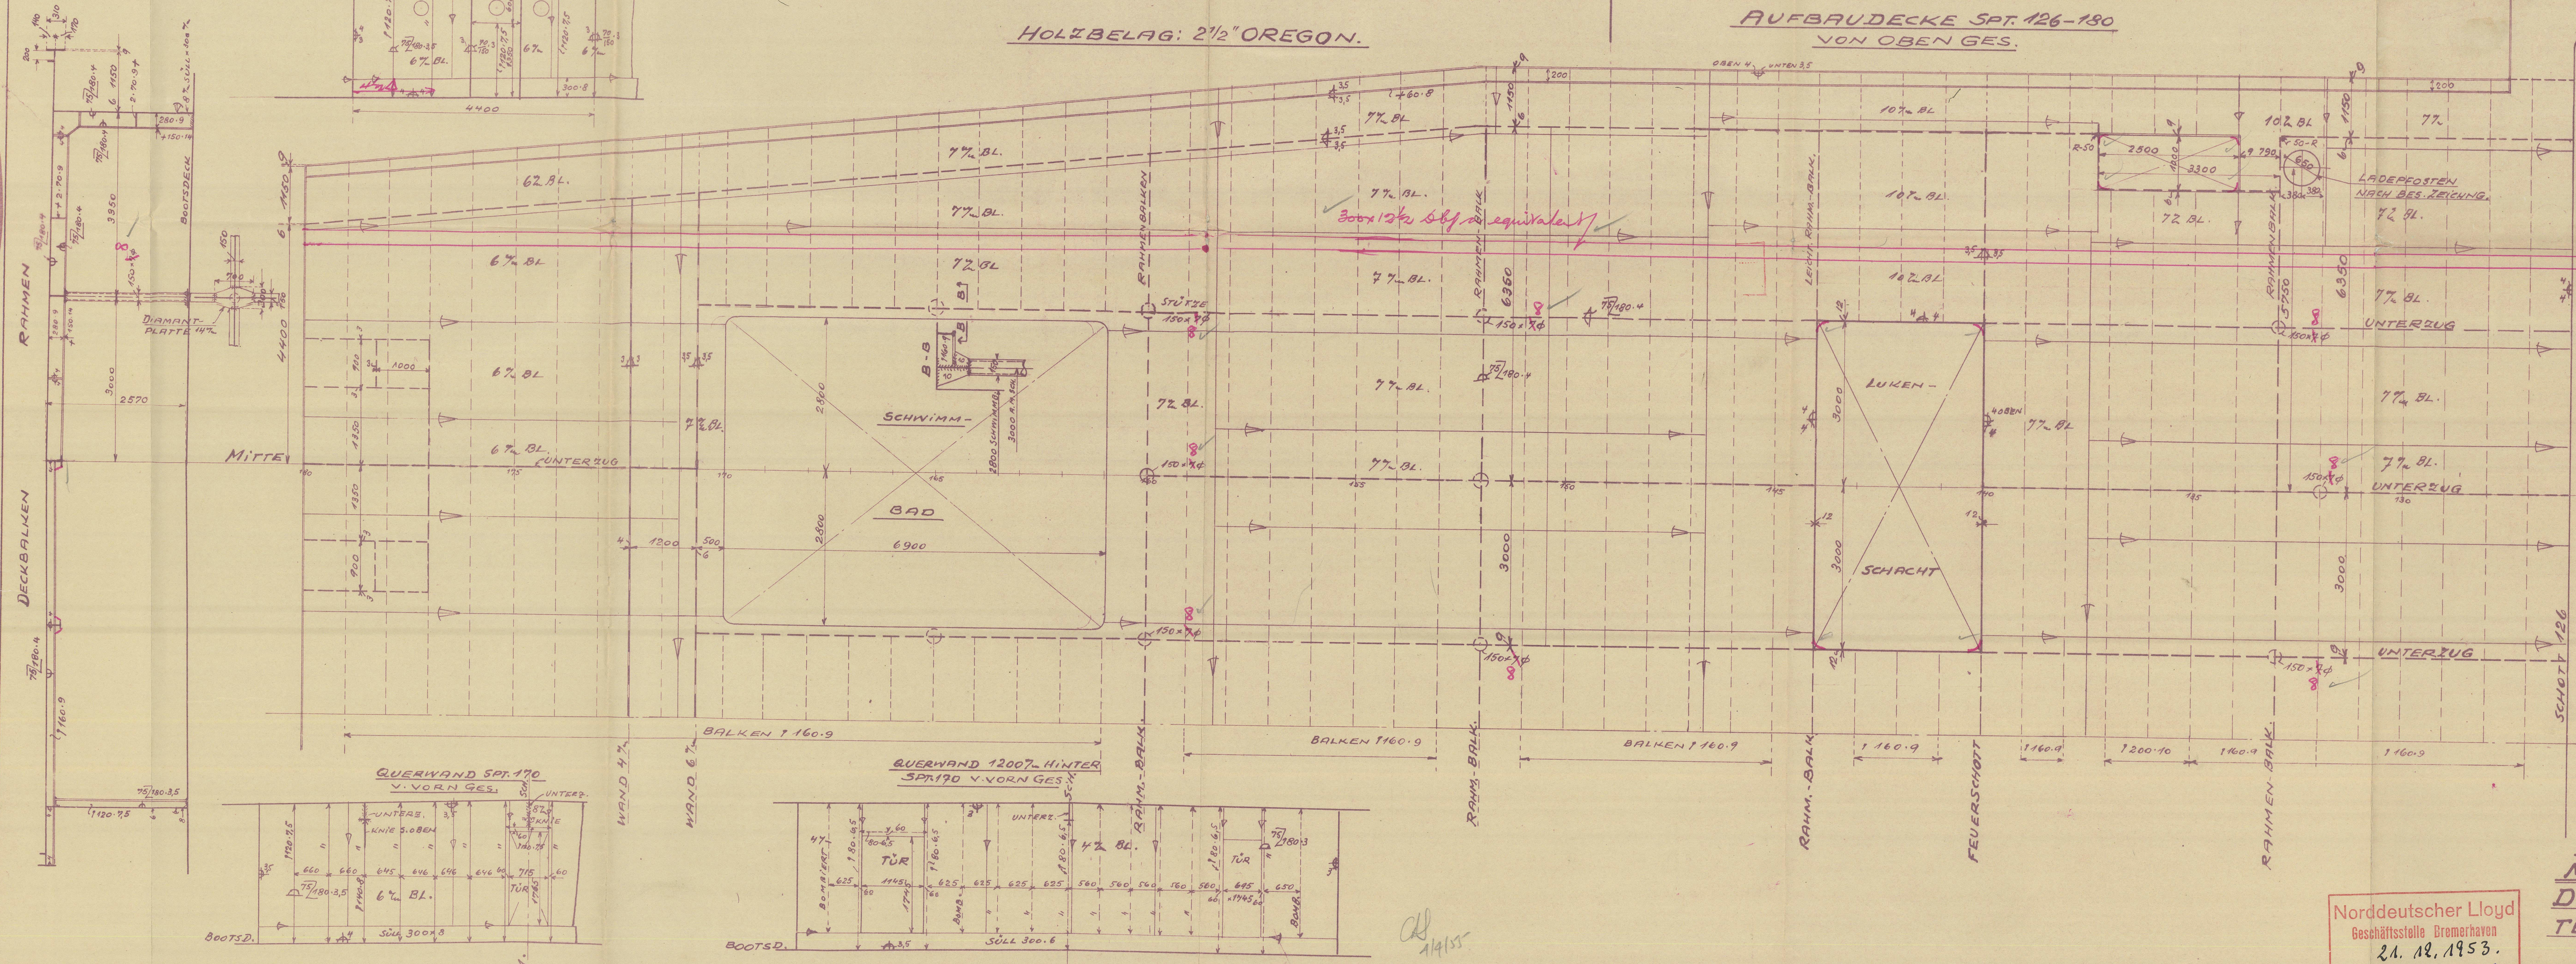

Opening to be well rounded corners.  
Slide tipping brackets in accordance with Rules.

TO ACCOMPANY: 8949 REPORT No. 1262  
DATE: 4.55



NORDEUTSCHER LLOYD BREMERHAVEN  
MS. SEVEN SEAS  
DECKSHAUS IM HIN-  
TERSCHIFF SPT. 126-180  
M: 1:50  
ZEICHNUNG-Nr. 3P9-50  
SURVEYORS COPY

Norddeutscher Lloyd  
Geschäftsstelle: Bremerhaven  
21. 12. 1953.  
Ausgang S. 8949.




012796-012800-0005



© 2021

Lloyd's Register  
Foundation