




Widow od rufy  
Looking fore  
Bug c kopm:

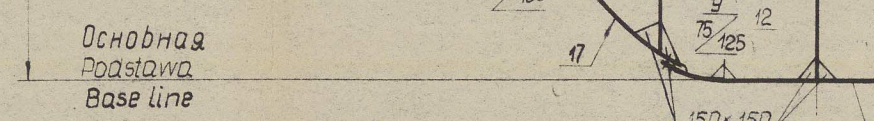


Widow as nu  
Looking fore  
Bug c kopm

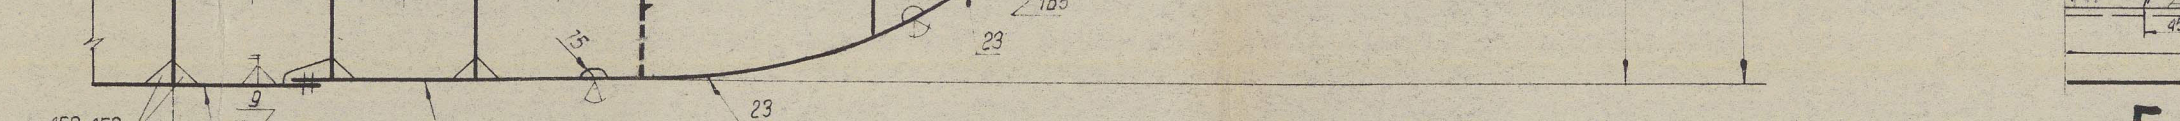



Dodatkowe uwagi: Oweżenie wzdłużne na dnie i pokładach  
 Wykonano zgodnie z wymaganiami rozdz. "Spawanie elektryczne".  
 Wykonano zgodnie z wymaganiami rozdz. "Wzmocn. dla pływania w locie"  
 (stałowe) pogrubienia, sztywność  
 (carrying petroleum in bulk)  
 Special notation, Longitudinal framing at bottom & at deck.  
 A suitable notation to be made regarding, Electric welding.  
 A suitable notation to be made regarding, Strengthening for navig. in ice

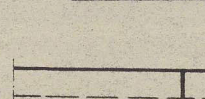

Widow ad rufy  
Looking fore  
Bug c normy

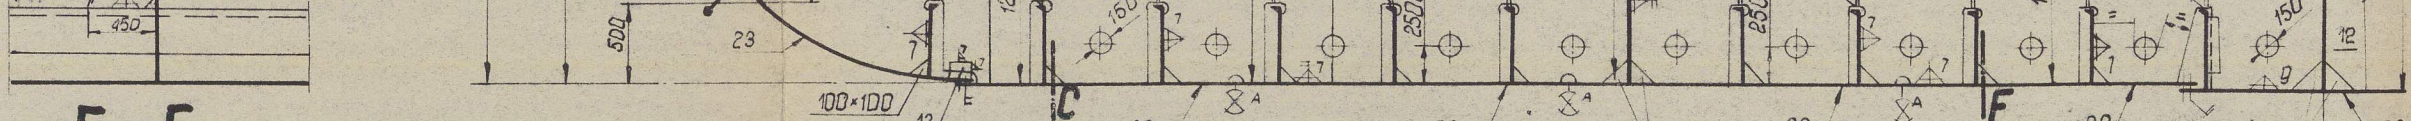

Widok od rufy  
Looking fore  
Bug at kopie

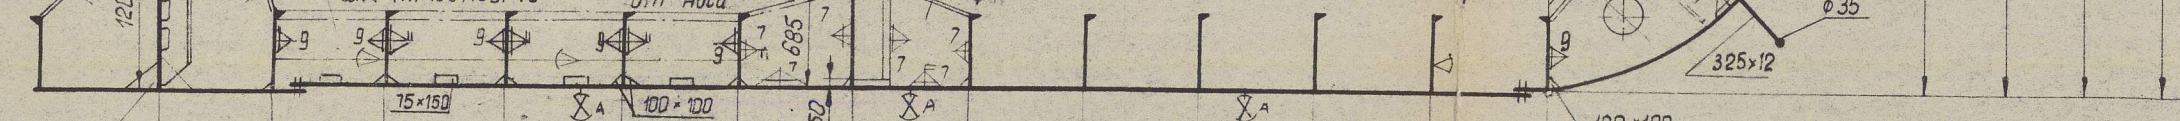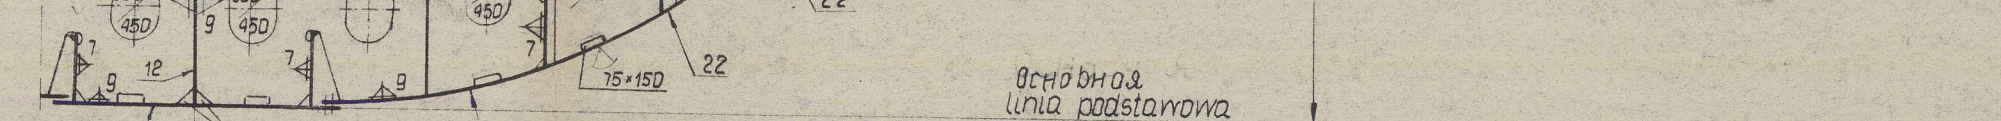
$$\frac{L}{D} = 14.0 \quad \frac{d}{D} = 0.783 \quad \frac{B}{D} = 1.851$$


Długość całkowita	176.90 m.
Zanurzenie do letniej wodnicy	9.22 m
Draught to summer load line	

[illegible][illegible]



GDAŃSK RPT No 60

STOCZNIA GDAŃSKA

B 70 / 002


MT. BALAKLAVA 

MIDSHIP SECTION

RECORDS DEPT.  
LONDON.



... has been verified with the  
... and includes any modi-  
... or additions to the original  
... arrangements made during  
... which have been approved  
... as being in accordance with or by  
standards equivalent to Rule requirements.

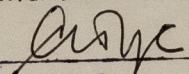Signature   
Surveyor(s) to Lloyd's Register of Shipping

Date 26. III 62.



© 2021

Lloyd's Register  
Foundation

012827-012835-0027