
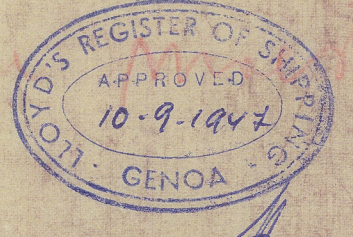




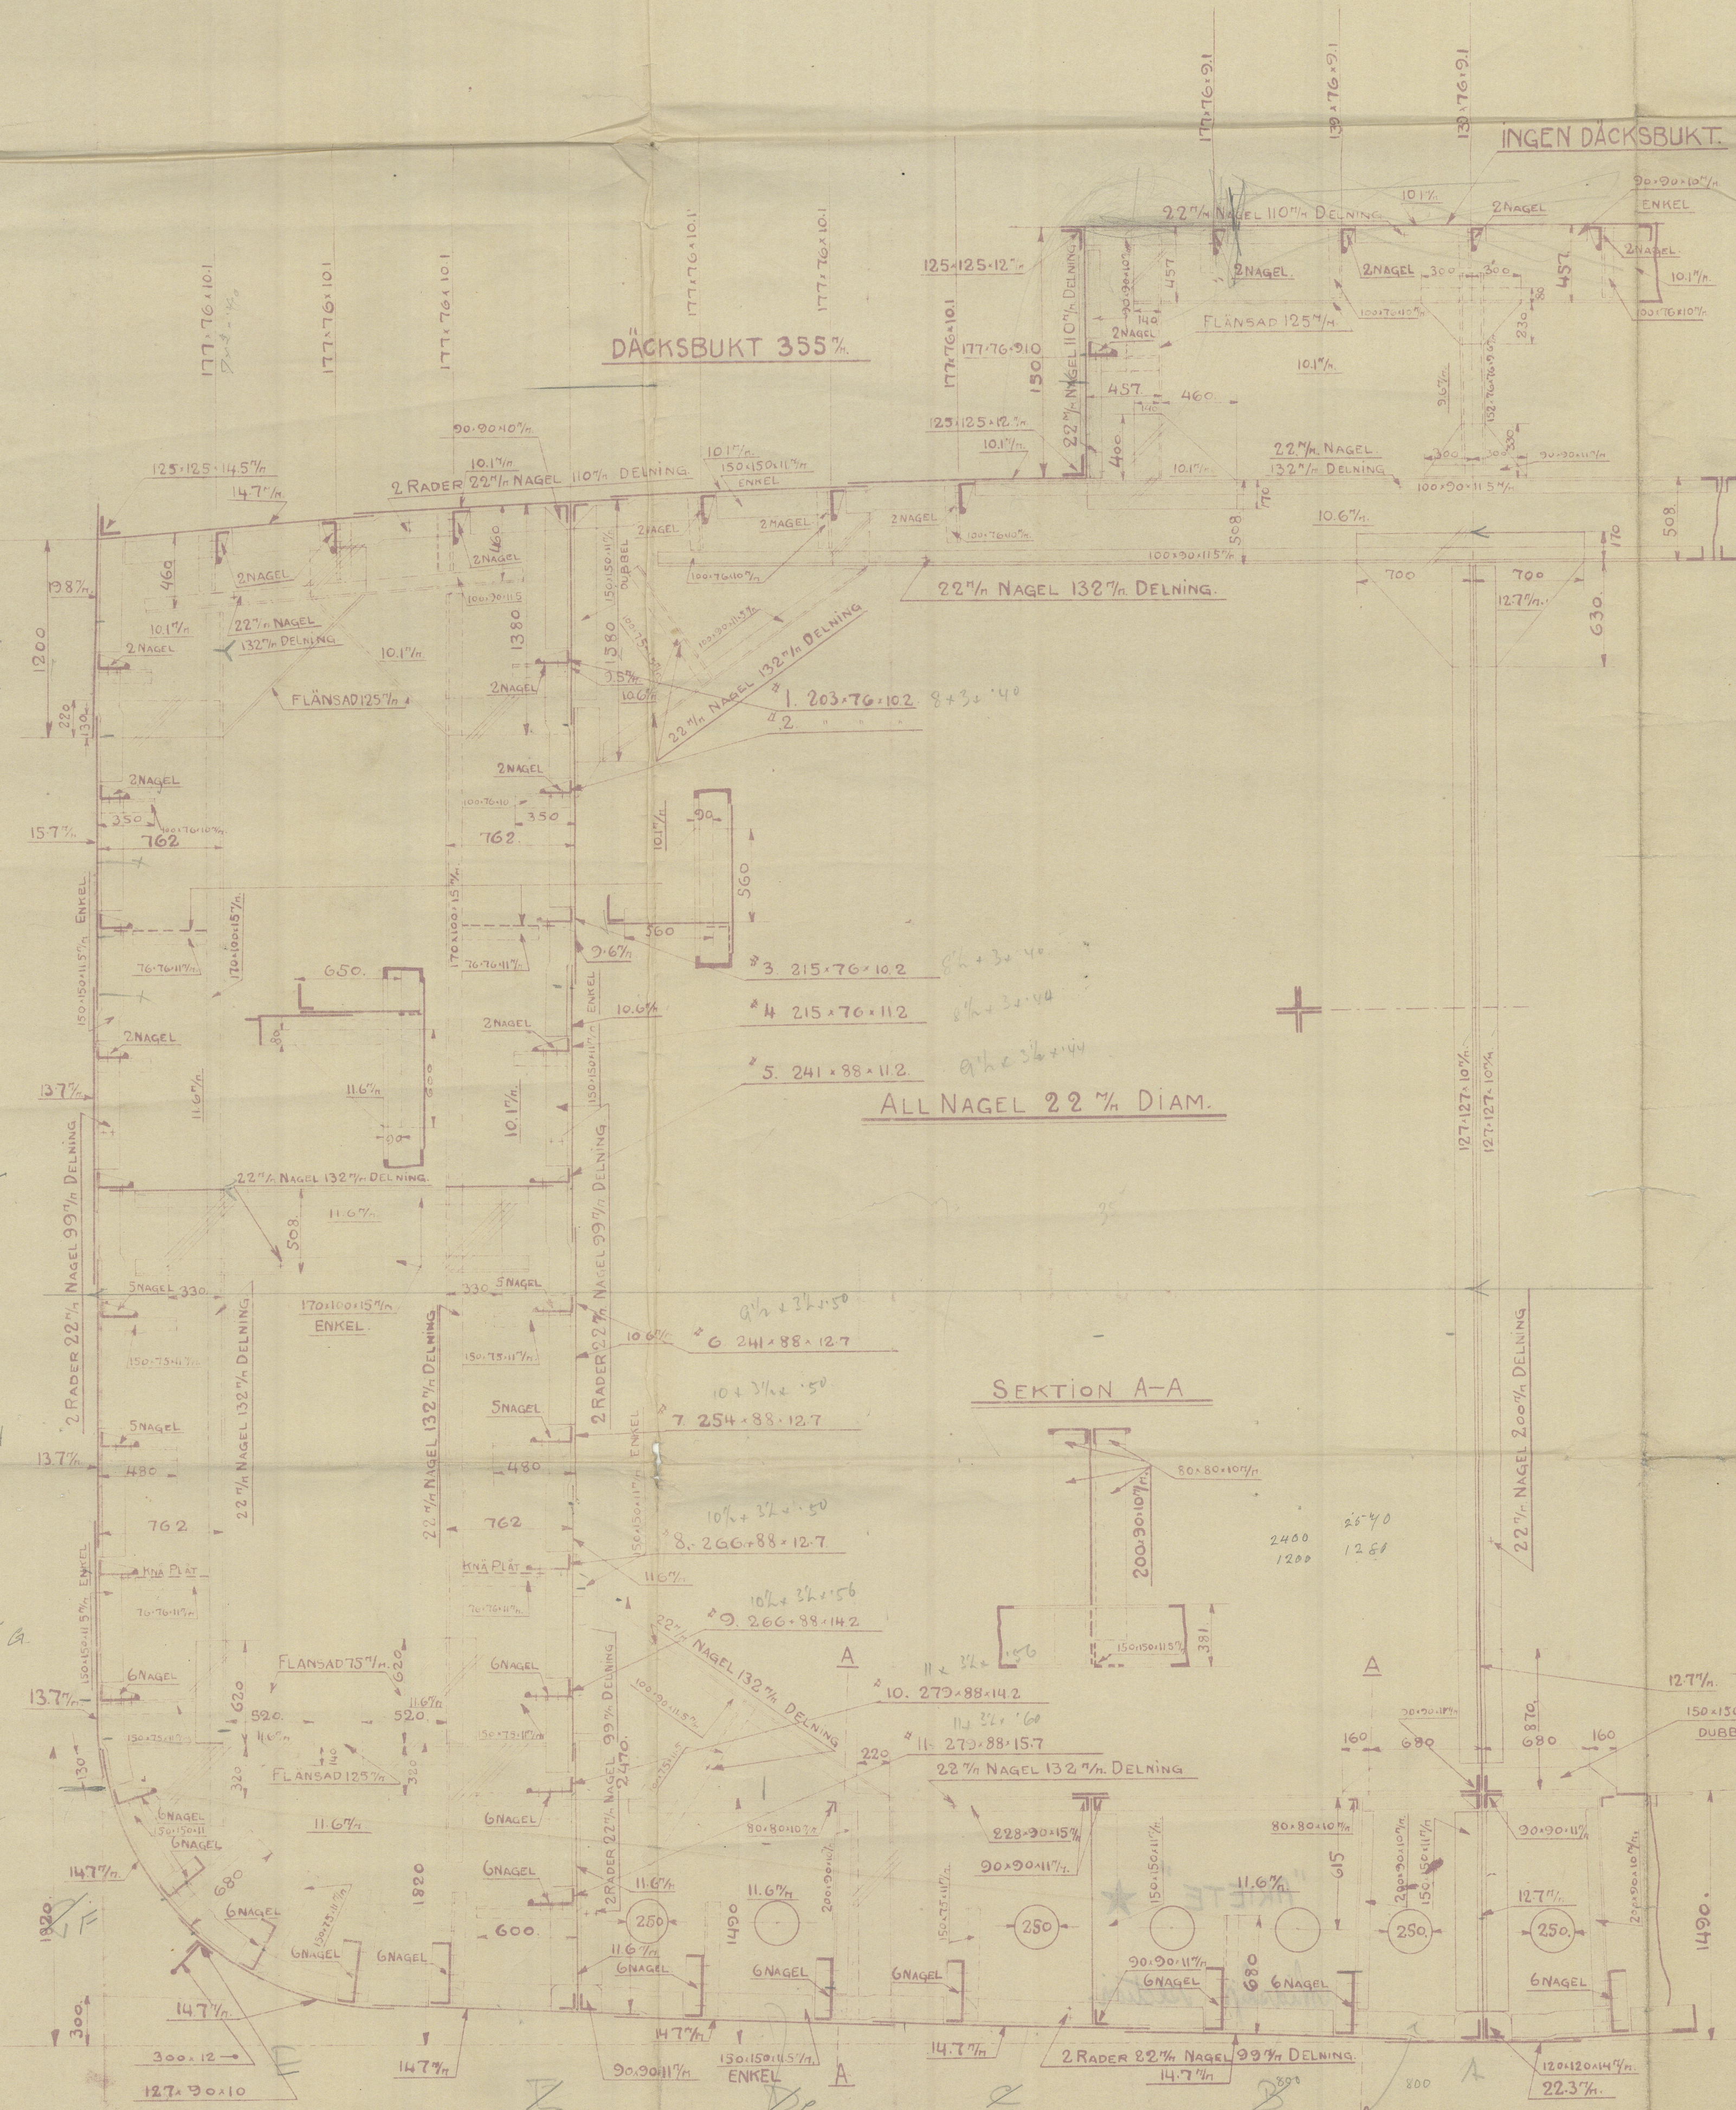


M/S VARJAG.

MIDSKEPPSSEKTION.

SKALA: 1:25.

"ARIE" ★

midship section.

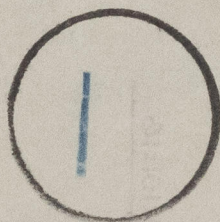

© 2021

Lloyd's Register
Foundation

012966-012982-0193