

26-9-52

## HOOFDAFMETINGEN.

L = LENGTE LOODL.	52.30 m	=	171.60 feet.
B = BREEDTE OP SPANTEN	9.70 "	=	31.82 "
D = HOLTE VRIJBOORDDEK	2.958 "	=	9.71 "
" R.Q. DEK	4.158 "	=	13.64 "
" SHELTERDEK	5.108 "	=	16.76 "
d = DIEPGANG UIT BOVENK KIEL	2.915 "	=	9.56 "
h = HOOGTE D.B. VRIJBOORDDEK	2.20 "	=	7.22 "
" D.B. R.Q. DEK	3.40 "	=	11.16 "
" Sectie 9 clause 3	4.15 "	=	13.6 "

## UITRUSTING.

EN = 171.60 (31.82 + 13.64)	=	7805 ft <sup>2</sup>
ERECTIENS AND HOUSES.	=	972
TOTAAL	=	8777 ft <sup>2</sup>

## LETTER J.

3 BOEGANKERS	RESP 16 3/4 - 16 3/4 EN 14 1/2 CWTs.
1 STROOMANKER	43 1/4 CWTs (EX. STOCK)
210 VADEN ANKERKETTING	1 1/4" DANKETT. M.V. 168 CWTs
60 fms. 3" STAALRAAD	6 x 12 STROOMANKERDRAAD
75 "	2 3/4" " 6 x 12 SLEETROS.
90 "	2 1/4" " 6 x 12 KABELTROS.
90 "	4" " FIBRE VERHAALTROS.

## KLASSE LLOYDS 100 A 1.

## KLINKWERK.

LANDEN VAN KIM-VLAK-ENZIGANGEN TE KLINKEN MET 5/8" NAG.  
ENKELE BREED 56, TER PLAATSE VAN BREAKS ZIE HUIDTEKENING.  
LANDEN VAN VLAK GANGEN VOOR TE KLINKEN MET 3/4" NAG. DUBBEL  
(6-3/4" IN BOTTOM FOR)  
114 BREED. OVERAL 7 NAGELS PER VAK BEHALVE DE DRIE DIKKER (MAX SPACING) (LATENDS 4 1/2 d)  
ALLE SPANTEN UITGENOMEN IN TUSSENDEK EN IN KAMPANTE  
VOOR GEKLOKKEN 5/8" NAG. AFST. 7 d. BEHALVE IN PEAKS, BUNKER  
DIEPTANK EN VOOR SPT 80 WAAR 5/4 d.  
IN BODEMSPANTEN 7 1/4" 83 2 RIJEN ZIG-ZAG 3/4" - 5/4 d.  
VRANGEN AAN SPANTEN 7 1/4" 83 5/8" - 5 1/4 d. OF LASSEN  
" " " VOORPIEK 5/8" - 6 d IN ACHTERPIEK 5/8" - 5 1/4 d.  
" " " OVERAL ELDERS 5/8" - 7 d.  
STRINGERHOEKSTAAL DOORGAAND 3/4" OF 5/8" - 4 1/2 d.  
" " " MANNETJES 4 NAG 3/4" OF 5 NAG 5/8"  
NAGELS IN REELING PROFIEL VERSCHANSING 5/8" - 7 d.

## LAS WERK.

ALLE STUIKEN VAN HUID-EN DEKPLATEN VAN BINNEN-RESP  
ONDERZIJDE V. GELAST, KEERZIJDE UITGEHANT EN TEGENLAS.


## HOEKLAS VERBINDINGEN DOORLOPEND.

MIDDENZAAITHOUT AAN KIELPLAAT	AD a = 4.
" " AAN TOPPLAAT D.B.	AD a = 4.
W.D. EN Q.D. VRANGEN RONDOM	AD a = 5
PIEK, BUNKER EN DIEPTANKSCHOTTEN AAN	
BODEN, TANKTOP EN KIM	AD a = ZIETEKENING.
DEZE SCHOTTEN AAN ZIJDE EN DEK	AD a = 3 1/2.
GEWONE W.D. SCHOTTEN RONDOM	AD a = ZIETEK. SCHOTTEN
VRANGEN AAN M.Z.H. EN KANTPLAAT	AD a = 3 1/2.
KIMKNIJEN AAN KANTPLAAT	AD a = 3 1/2.
KIMKNIJEN EN VRANGEN AAN K.P. VOOR SPT 77	AD a = 4 1/2.
DEK AAN HUID EN LUIKCOMING	

## ONDERBROKEN:

VRANGEN AAN TANKTOP BEPLATING ZIG-ZAG	180 a = 4 1/2
KEERSPANTEN OPEN VRANGEN AANT.T.	180 a = 4 1/2
TUSSENDEKSPANTEN AAN HUID.	180 a = 4
DEKBALKEN AAN DEKPLATEN	180 a = 4 EN 1/2
" " PEAKS, DIEPTANK EN BUNKER	180 a = 4 1/2
SCHOTSTIJLEN AAN BEPLATING ZIG-ZAG	180 a = ZIETEK. SCHOTTEN
LUIKSCHILDEN	180 a = 5 1/2

## DOORSNEDE VOORSCHIP. SP. 70.

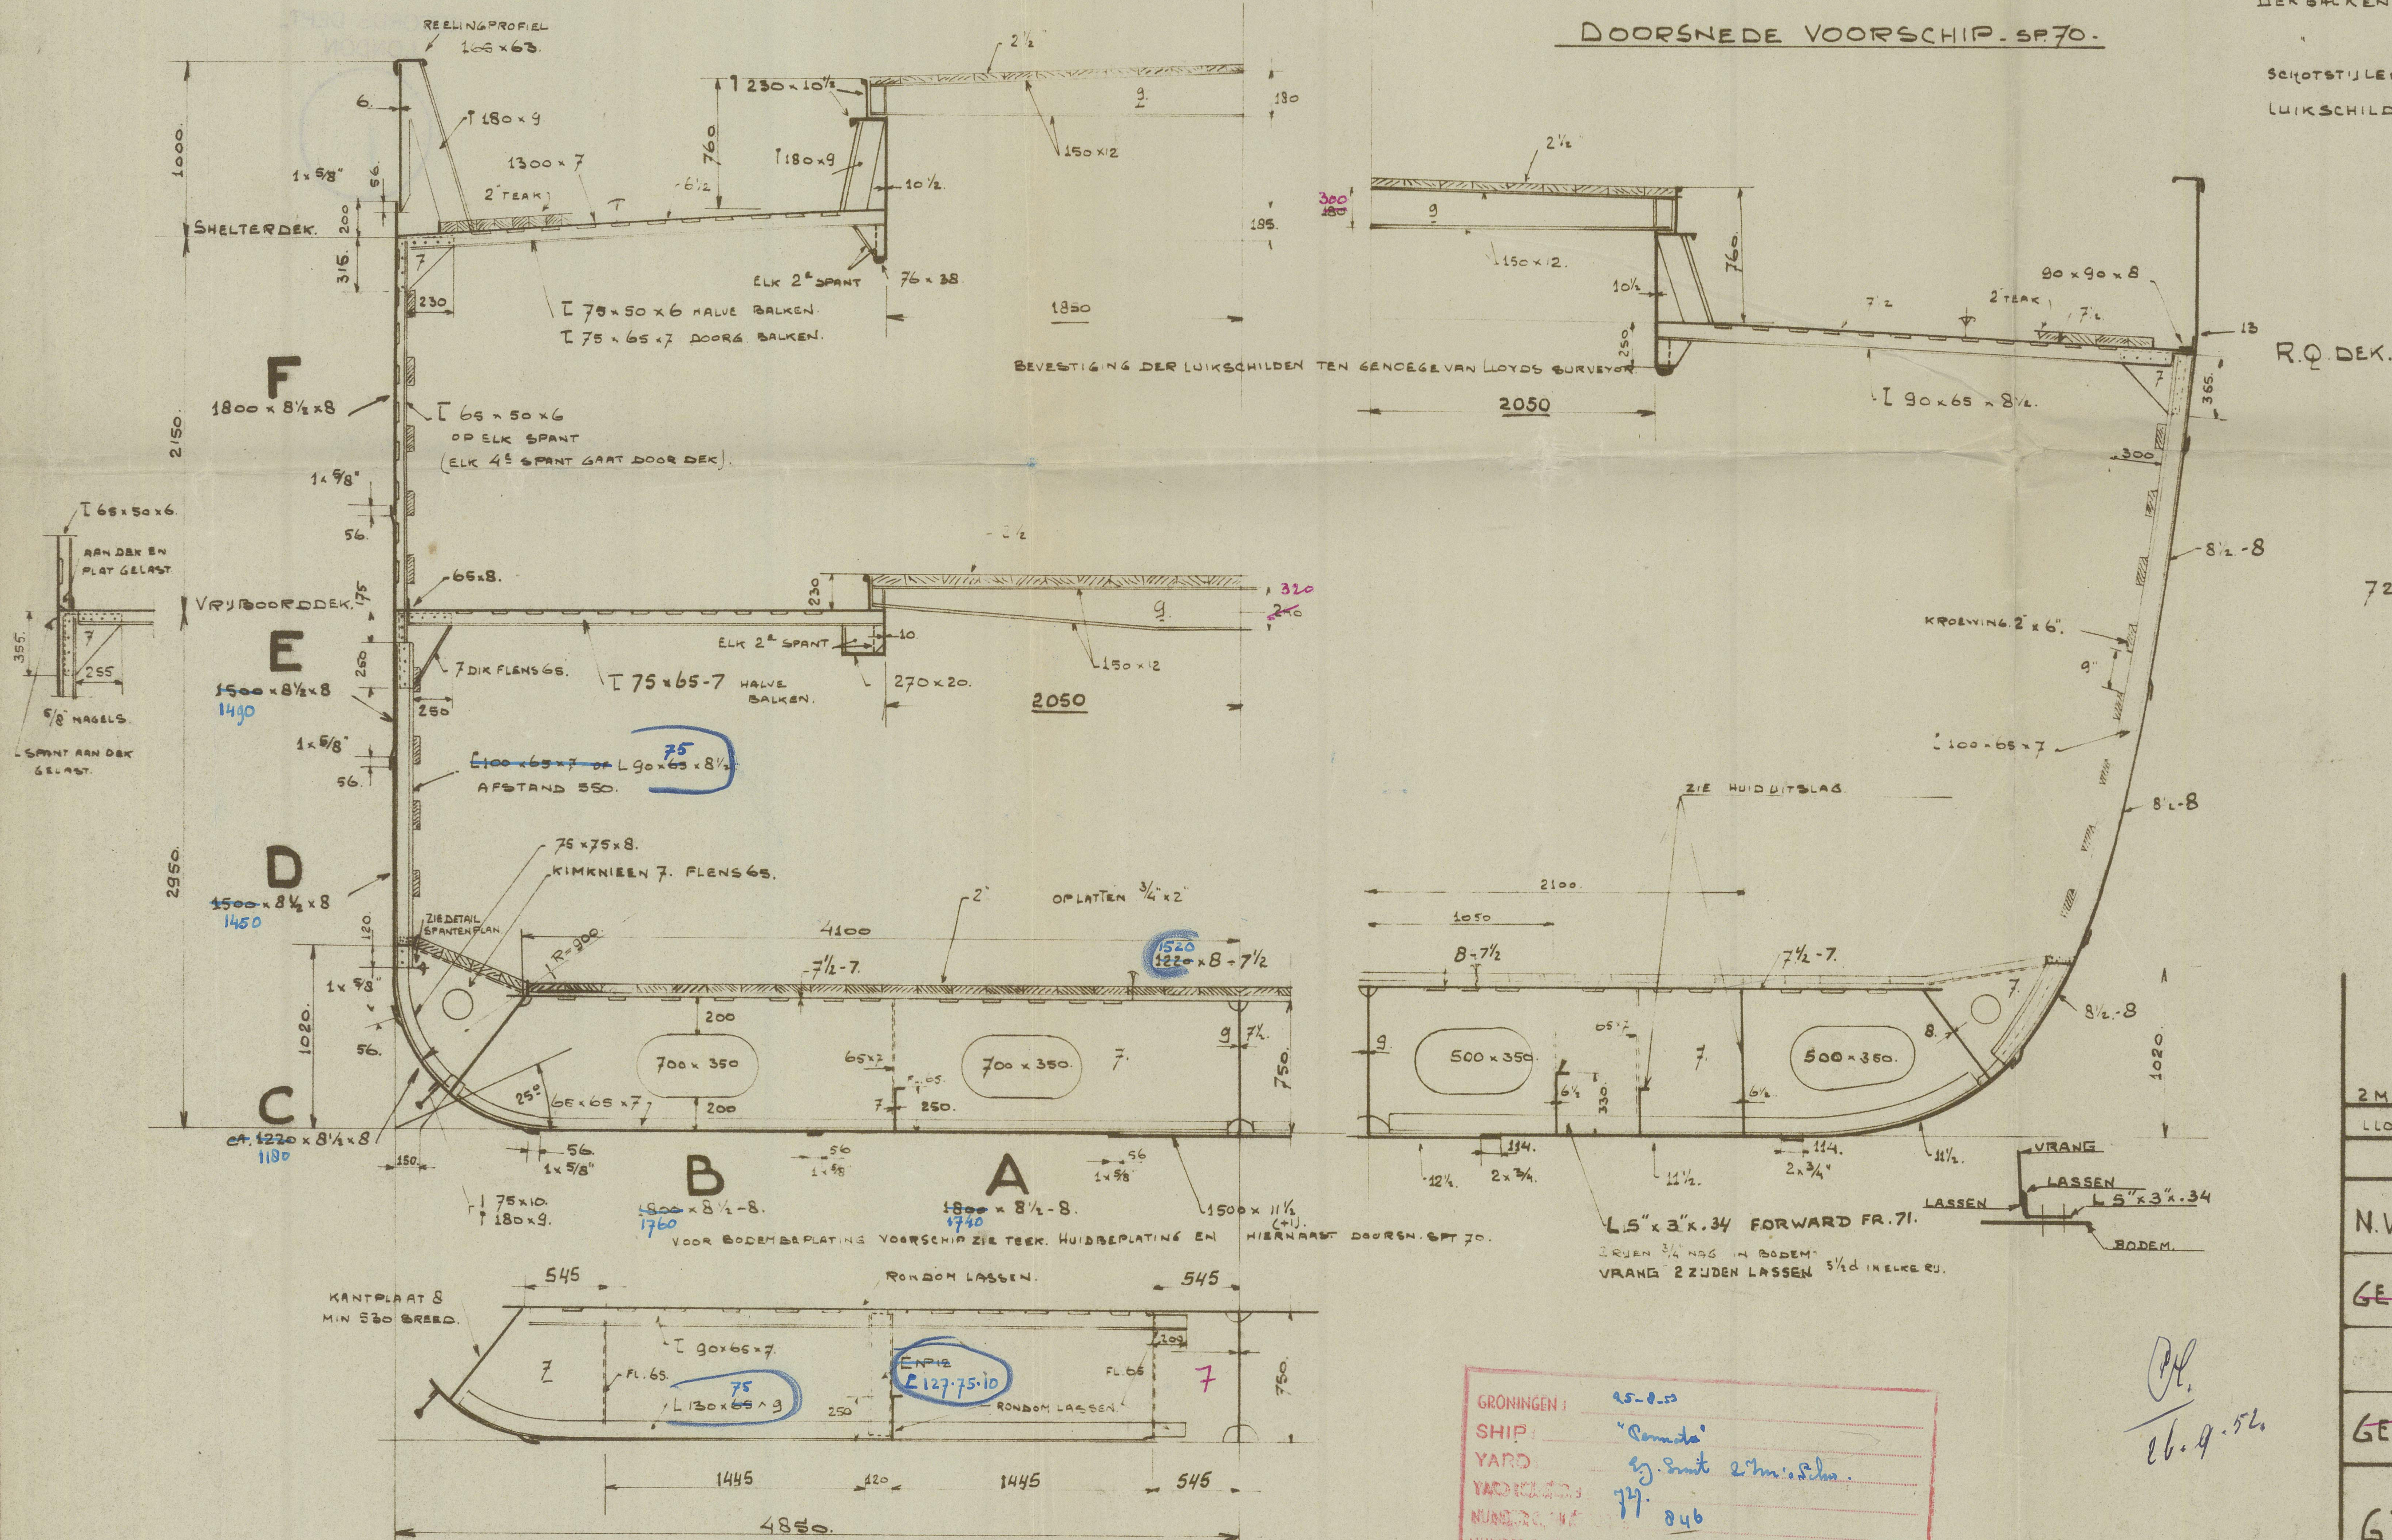

The scantlings as shown and amended  
are suitable for a summer moulded  
draught of about 8.95m (9.56')

## B. 22-DOORENDE TEKENINGEN.

72703	STRINGERPLAN.
5	SPANTEN PLAN
6	HUIDBEPLATING
7	DUBBELE BODEM.
8	O.D. EN W.D. SCHOTTEN.
9	VOORPIEK EN VOORSTEVEN.
10	MOTERFUNDATIE.
11	SCHROEFRAAM EN ROER.
16	ZEEPLAN.

BELONGS TO GRONINGEN Rpt No. 06/a.  
VESSEL'S NAME. "Cometa"

*Sm. Haen*

2 M LANGER 0.40 BREEDER.	16/8 52
LLOYDS BEMERKINGEN.	A. 18/3 52
WIJZIGINGEN.	LETTER DATUM PARAF
N.V.E.J. SMIT & ZOON. BOUWN° 727	
MONO-CLASS DE LUXE	
GEBR. VAN DIEPEN N.V. BOUWN° 923.24	
GEEN BEWAARINGS-VAARTUIG	
GEBR. SUURMEYER N.V. BOUWN° 175	
MONO-CLASS DE LUXE	
GROOTSPANT 72704	
SCHAAL 1:25.	

GRONINGEN: 25-8-52  






'PERMATA' ★

Midship Section.

RECORDS DEPT..  
LONDON

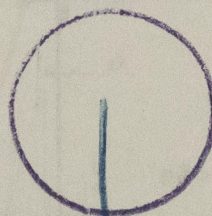

© 2021

Lloyd's Register  
Foundation

013057-013062-0072