



TIMONE VISTA ESTERNA.


PROFILO TIMONE.

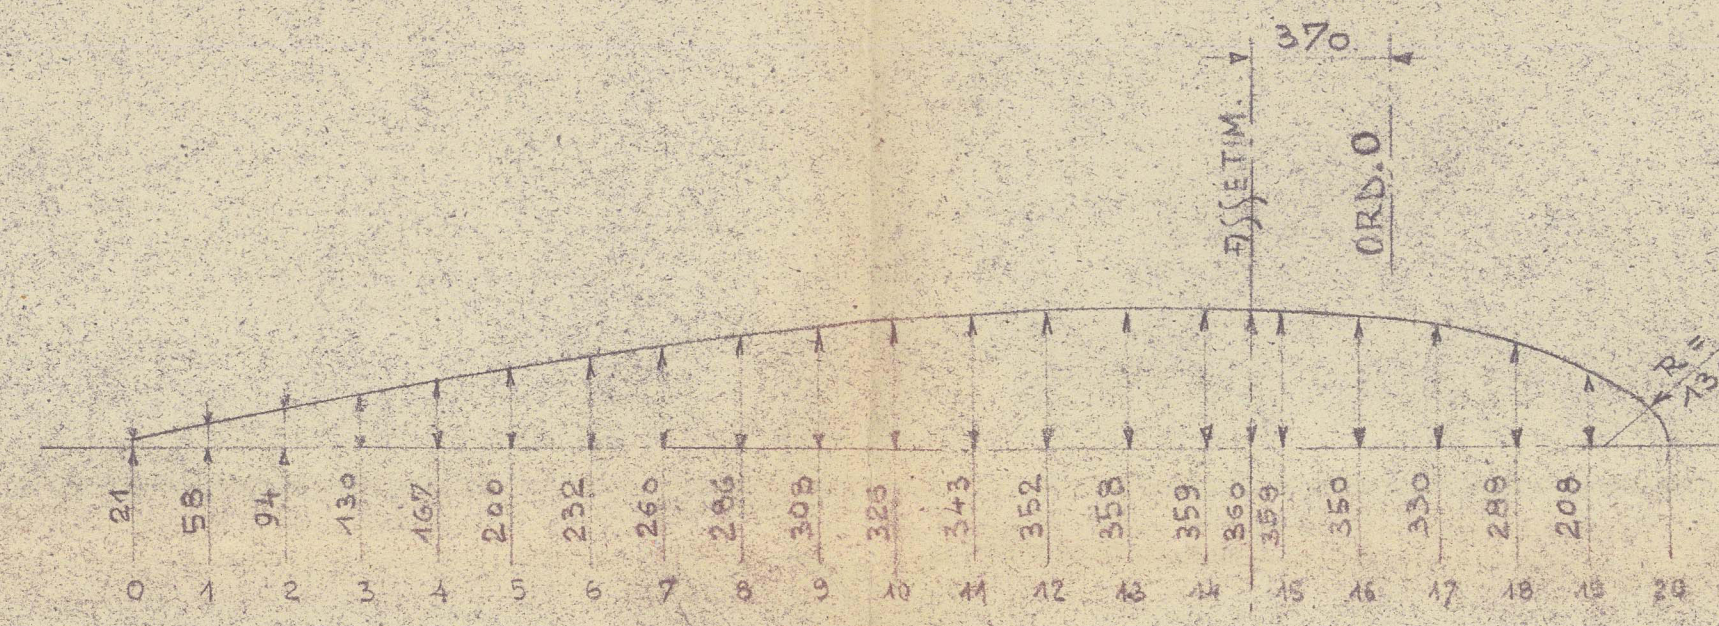


SEZIONE D-D

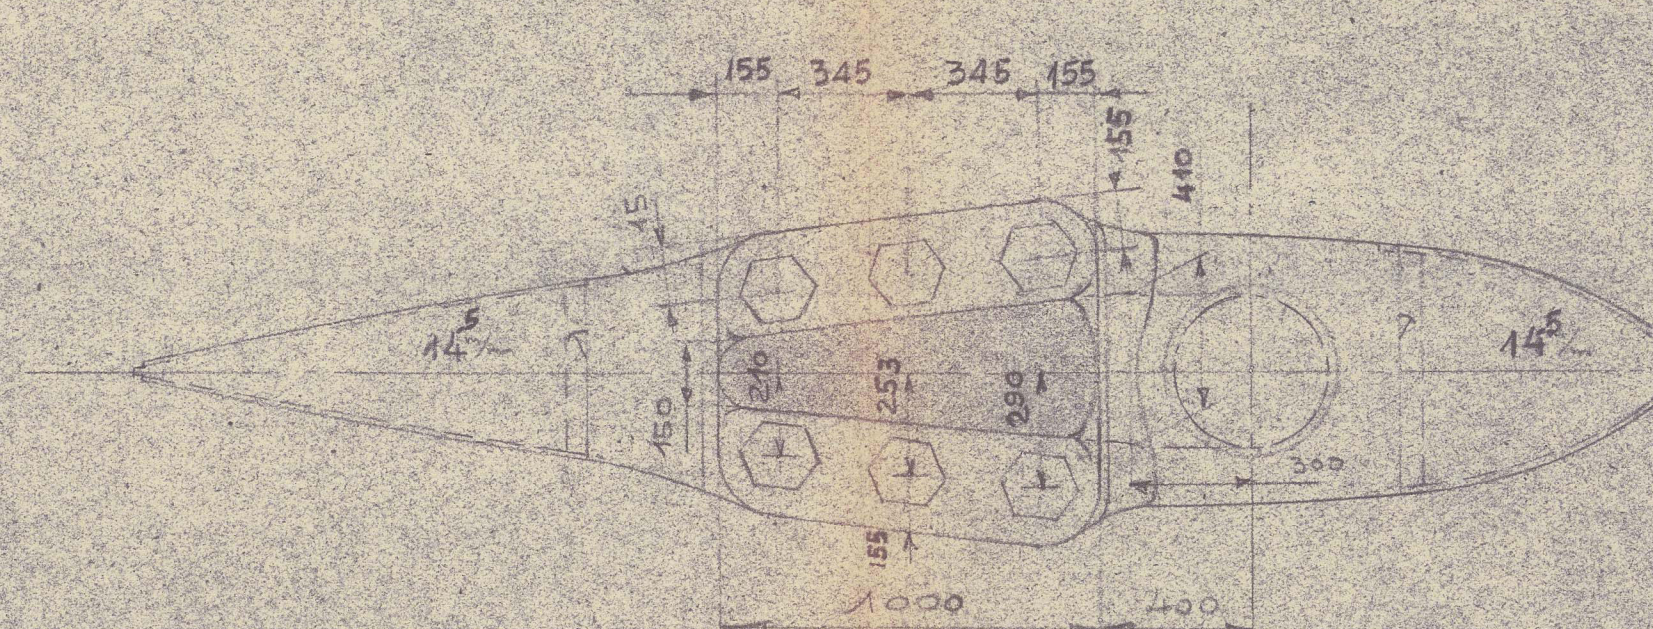


SEZIONE B-B

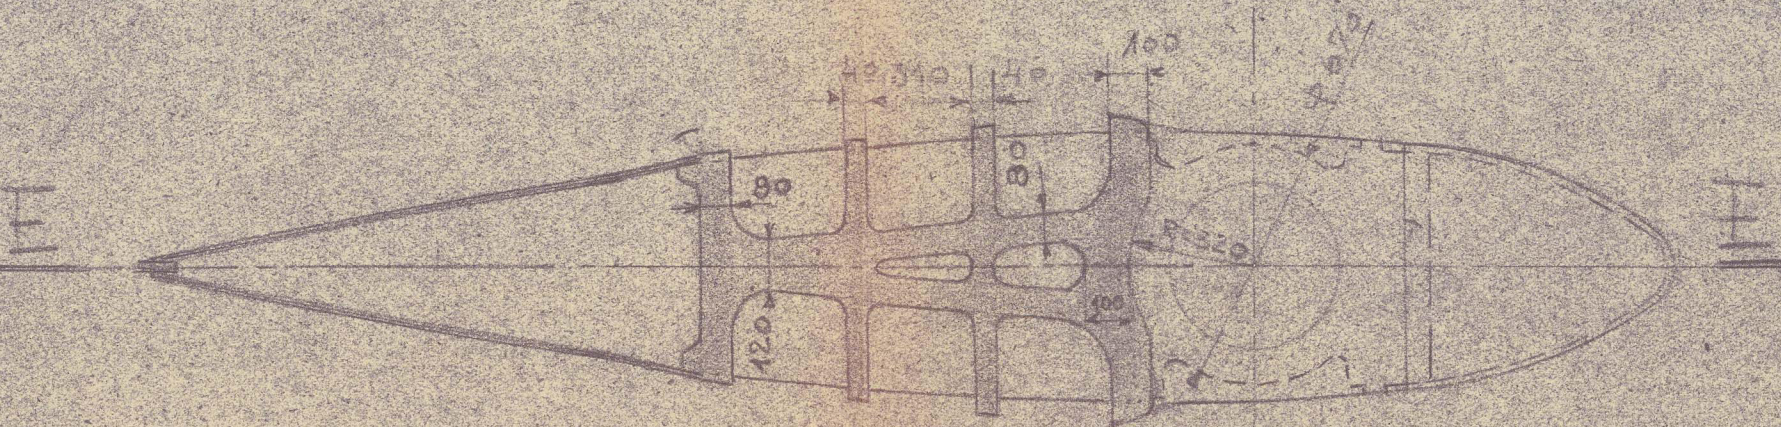

SEZIONE C-2


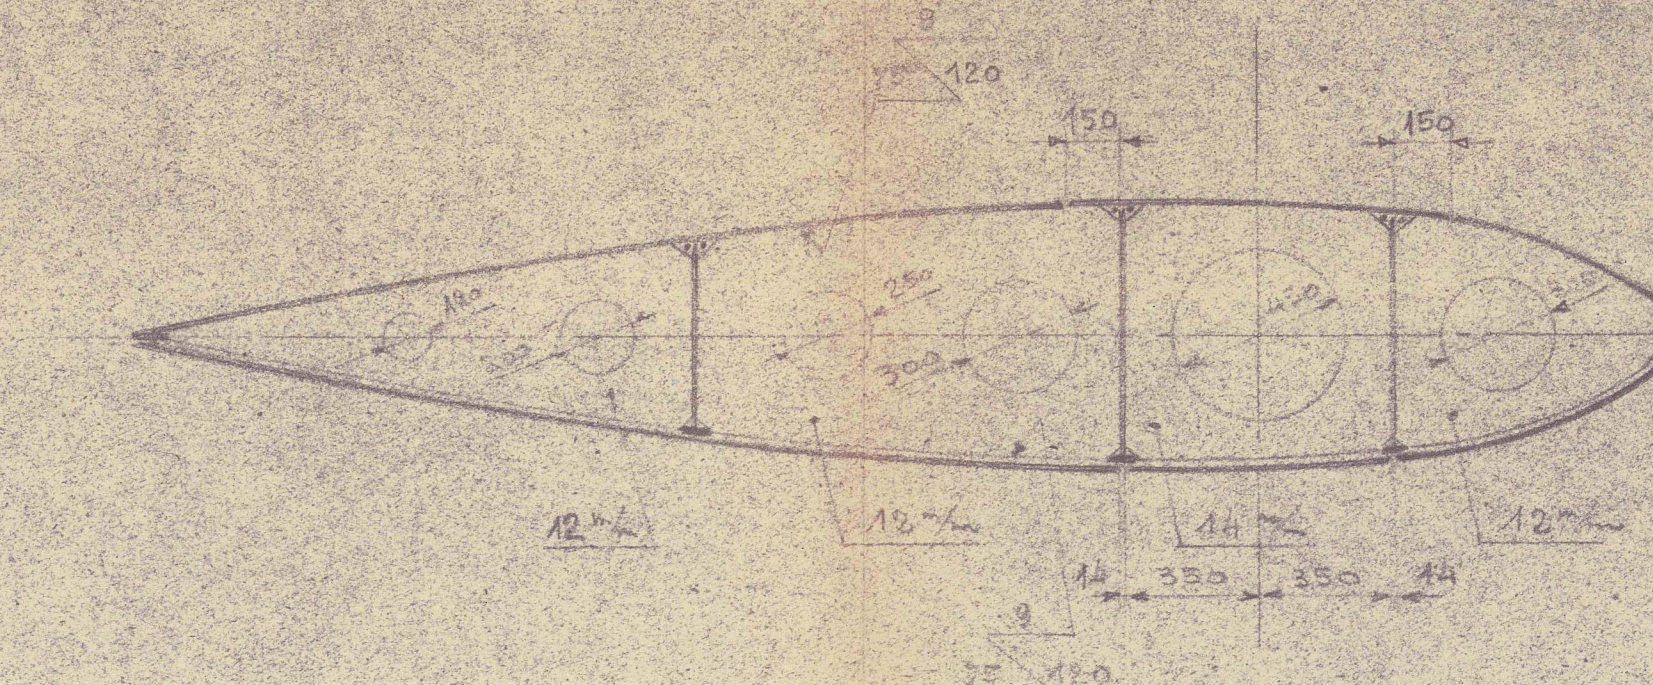


SEZIONE D-D

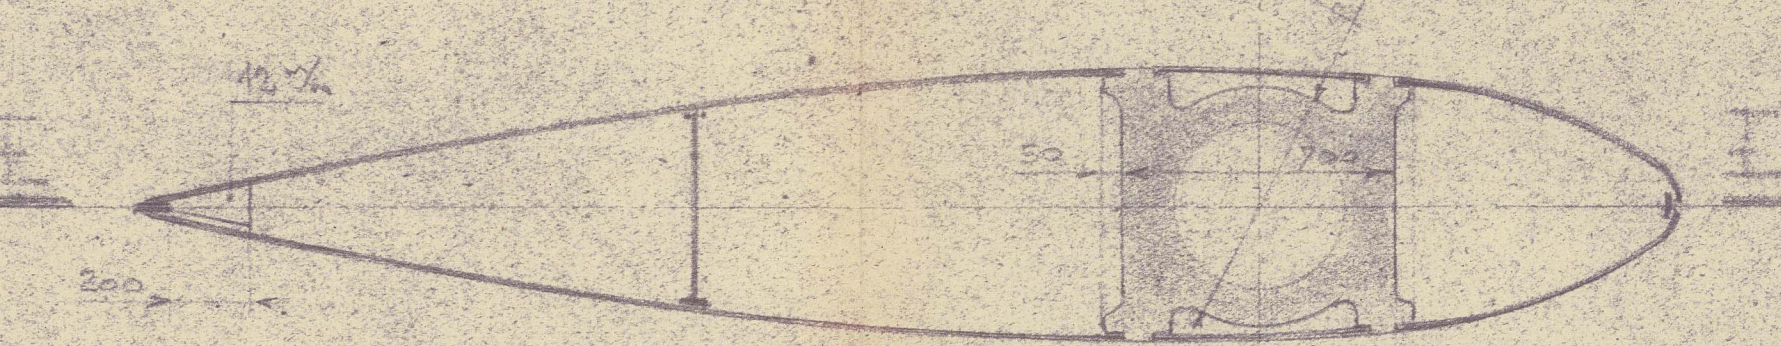

SEZIONE I-I


SEZIONE F-F

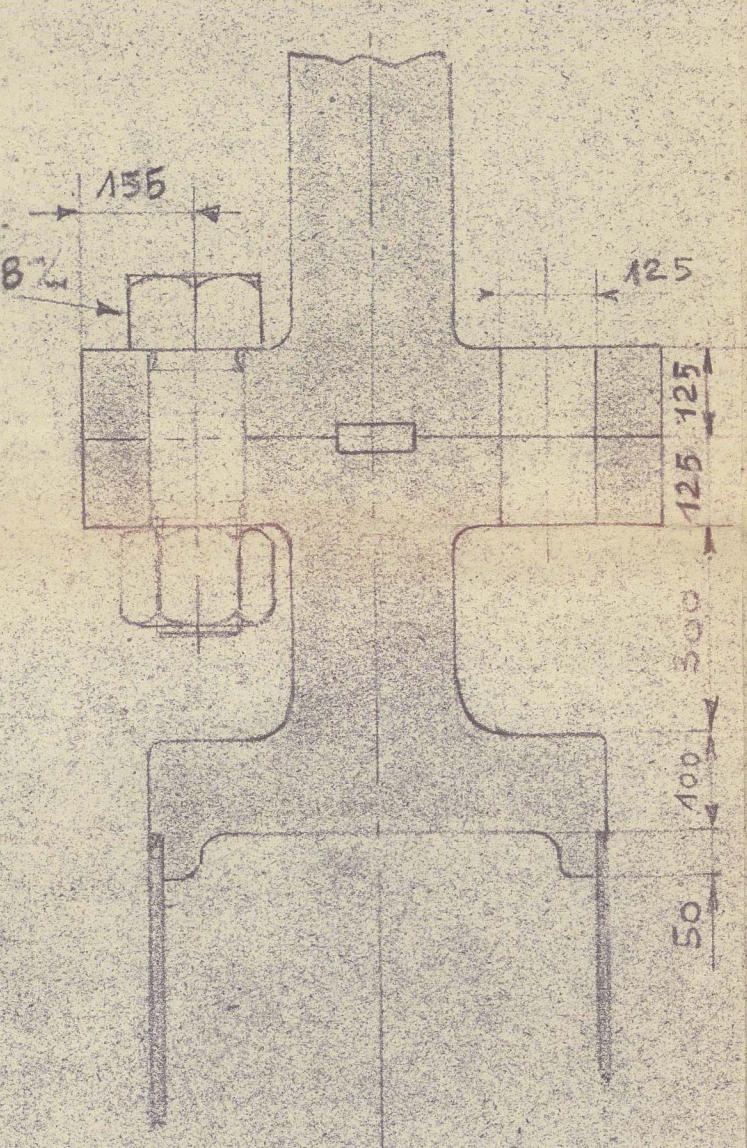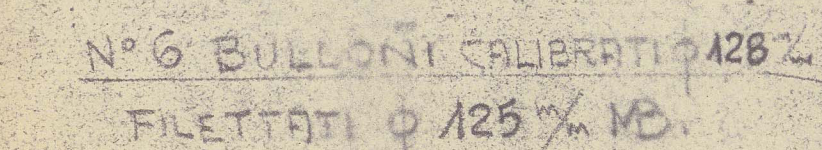

VELOCITÀ DI SERVIZIO $V = 15.7$ NDI.



SEZIONE G-G

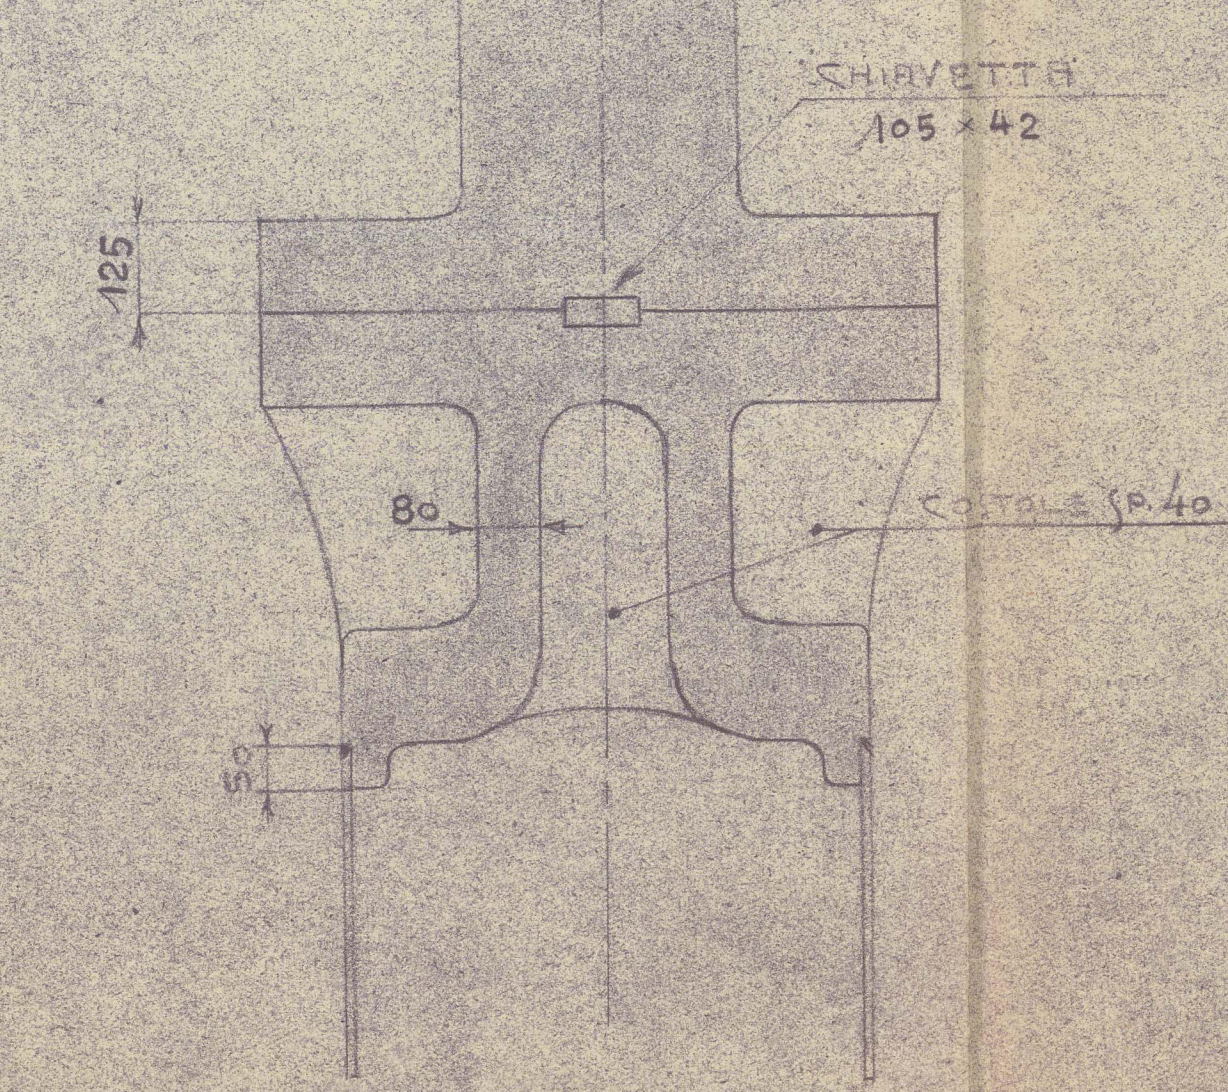



Materials to Society Requirements
and Tests.

Carbon Content of Castings
not to exceed .0.23%

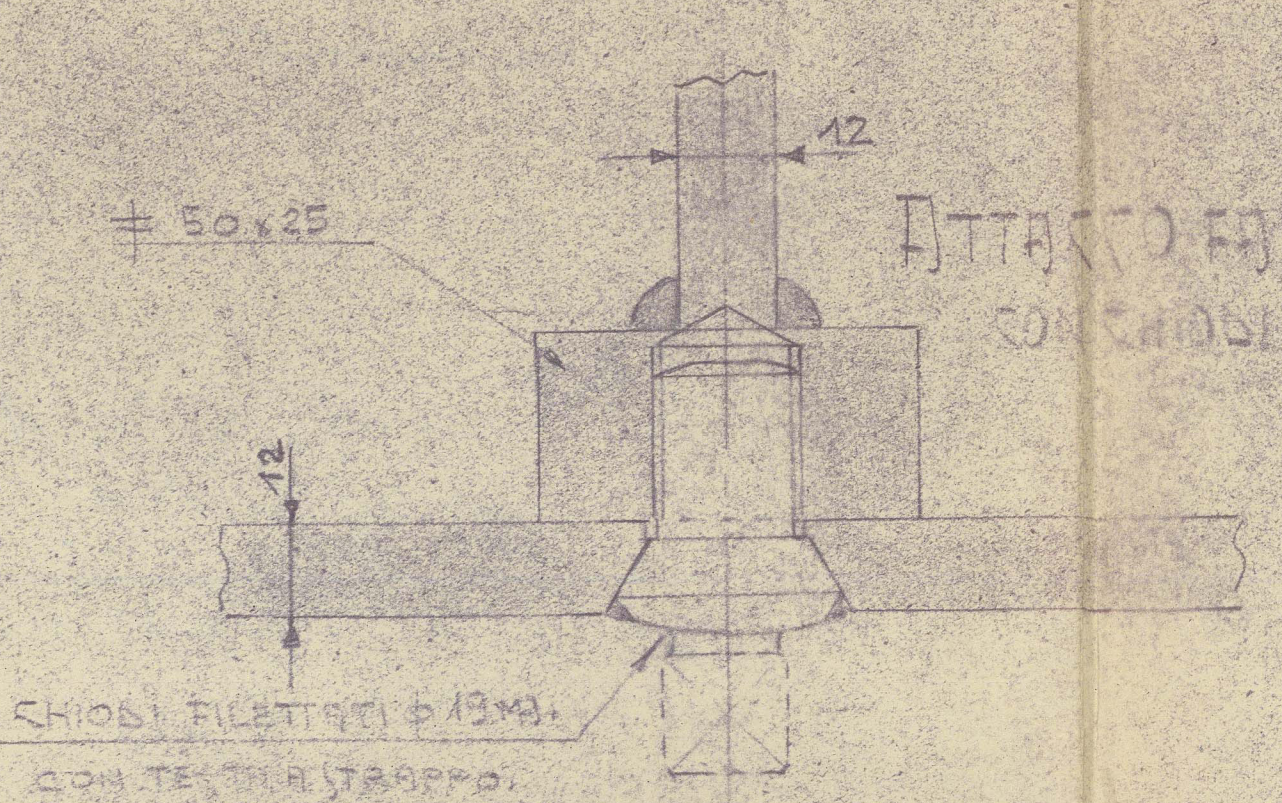
14
PENTAC. JAL. EL

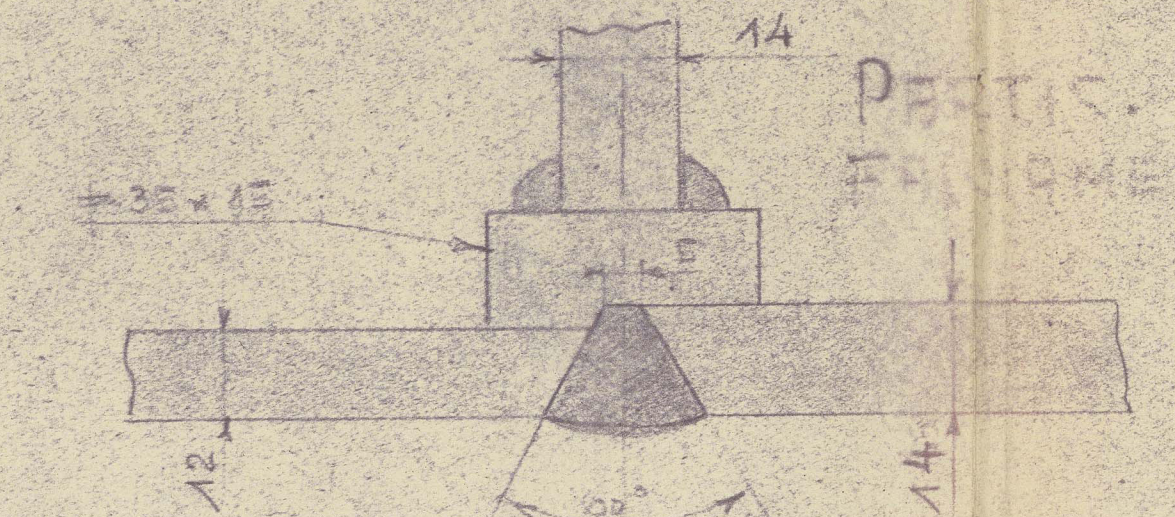

Certified copy as
afforded by Jawsa
Lumeyors on 4.8.52

12-9-52 AGGIORNATO SECONDO LE RICHIESTE DEI REGISTI

CANTIERE S. MARCO
- TRIESTE -
15 GEN 1954
UFF. TECNICO

1777 1/1031
1773
TIMONE
CLASSIFIED

120-1.10 10-VII-52




Russell
as approved

RECORDS DEPT.,
LONDON.

7



© 2021

Lloyd's Register
Foundation

013186-013191-0078