



TOTAL LÄNGD ÖVER BASL. 8850 mm

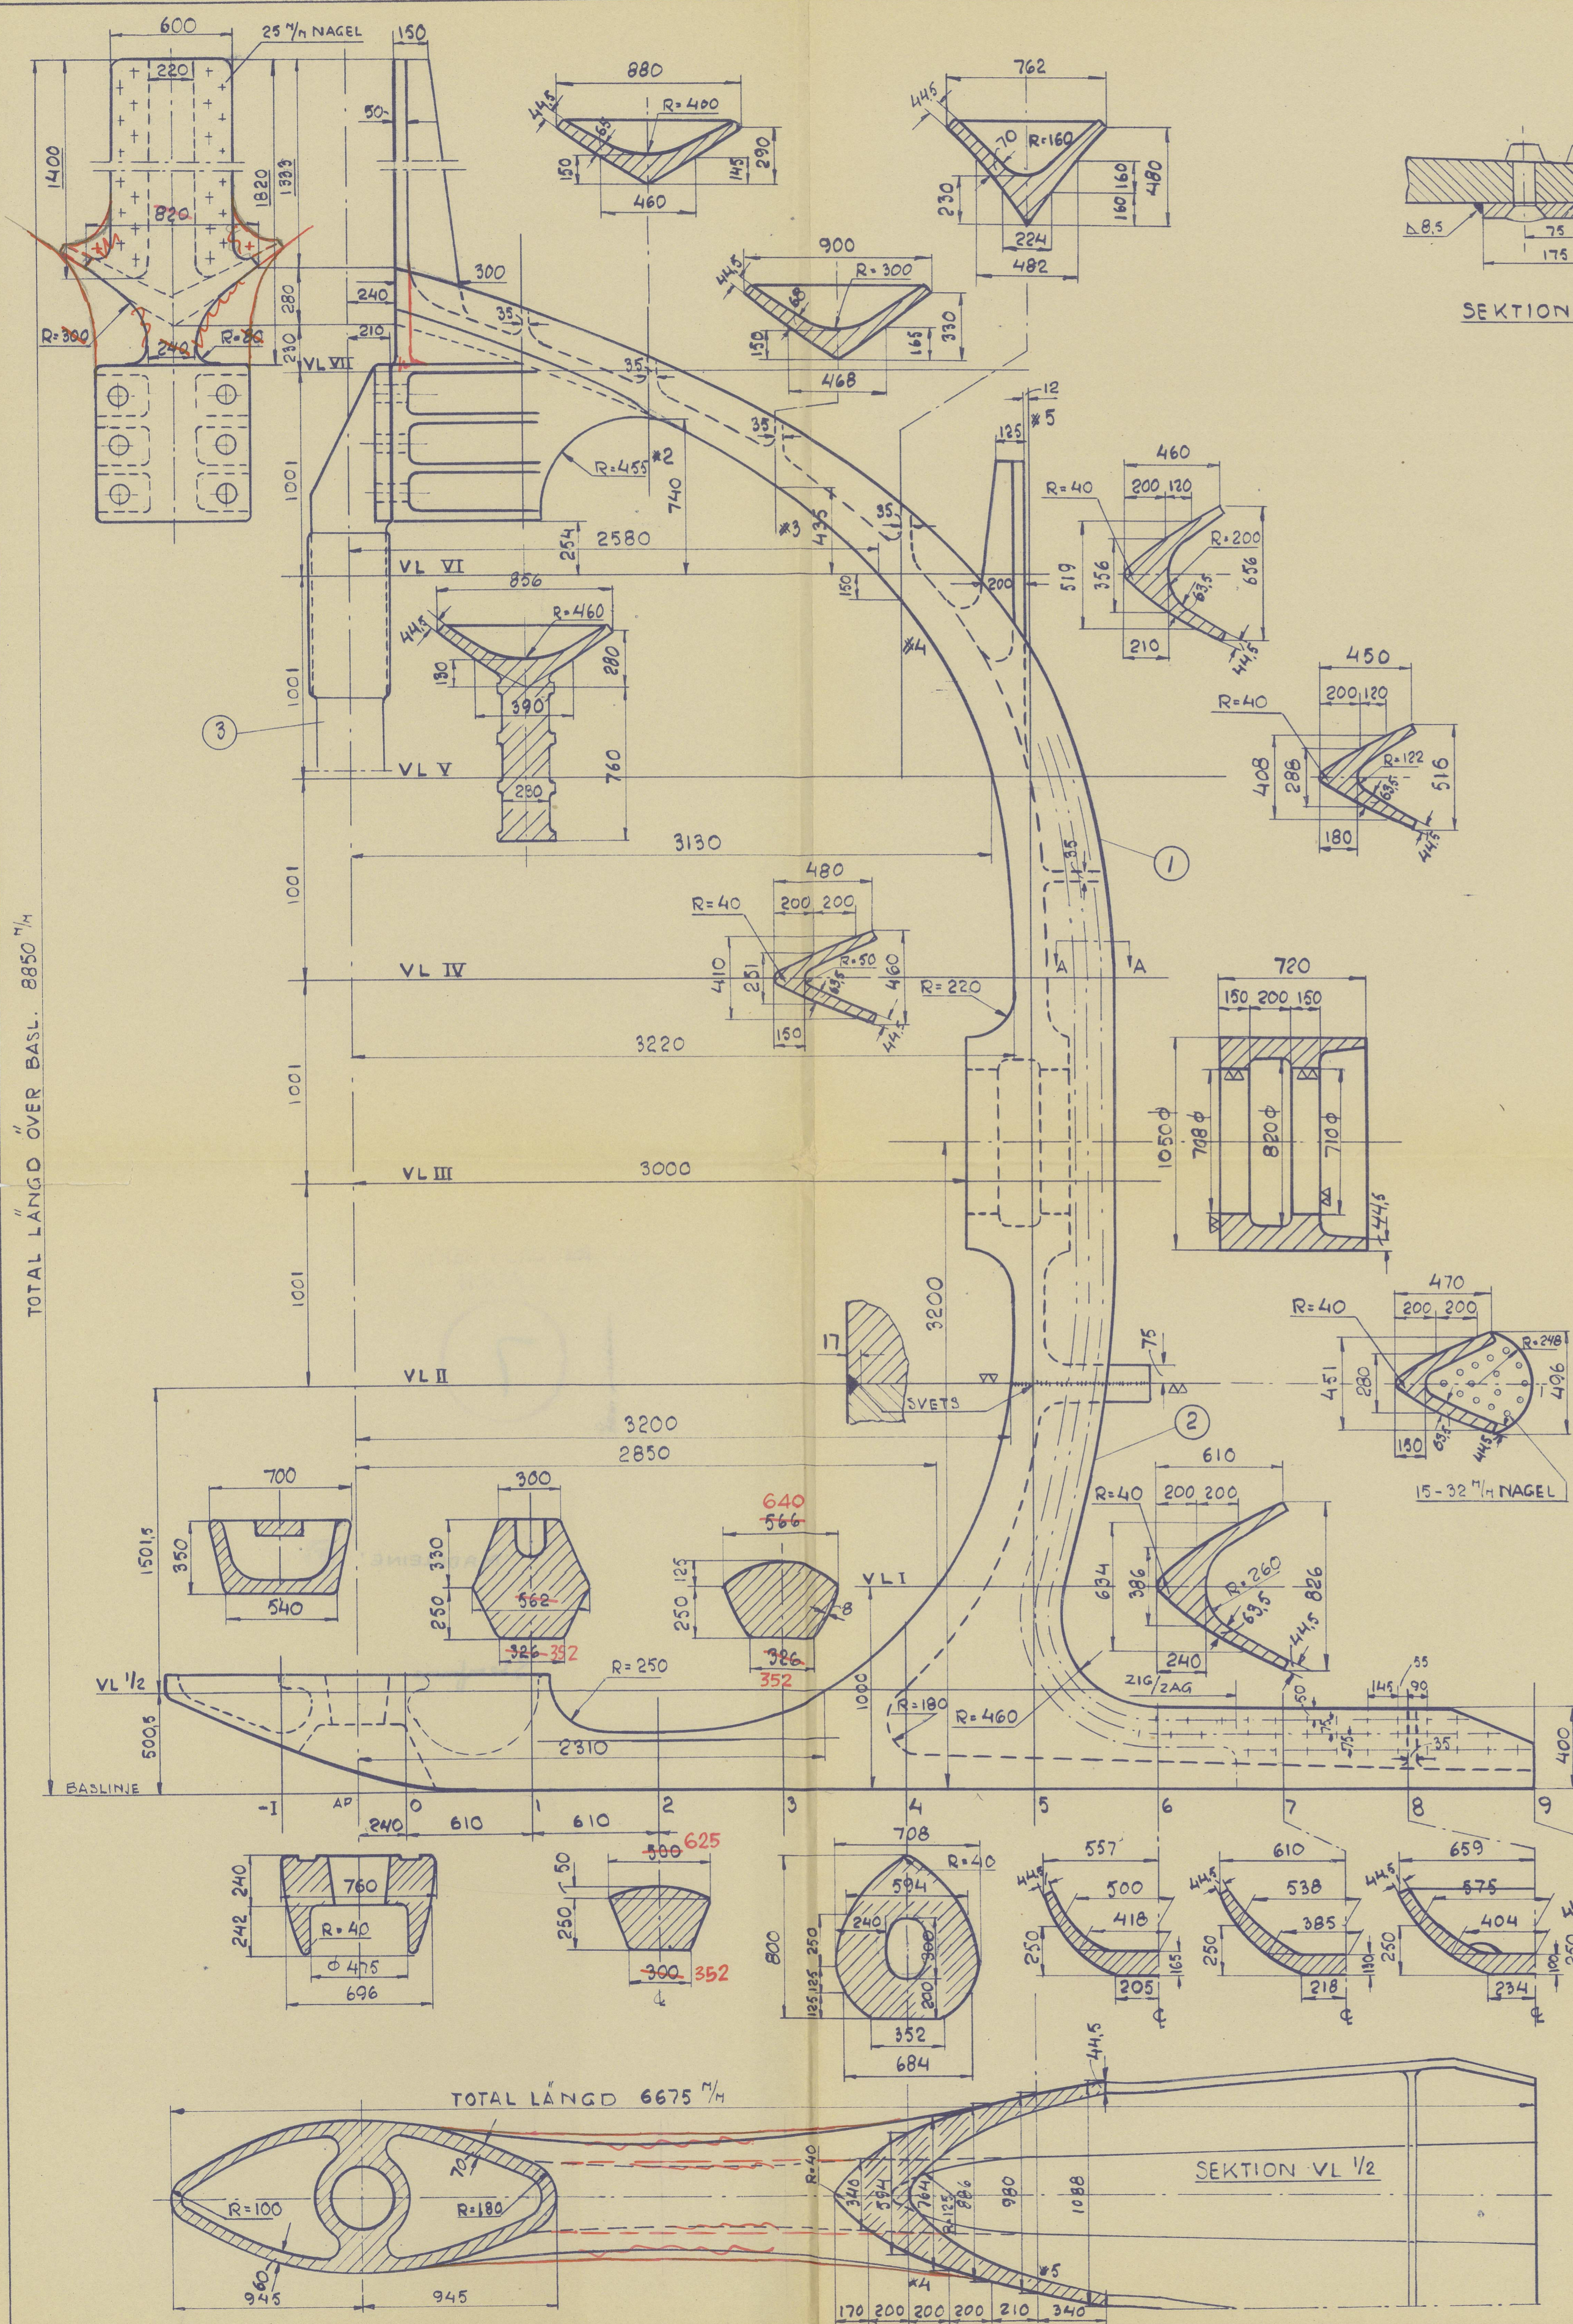

SEKTION A-A

SEKTION \* 5

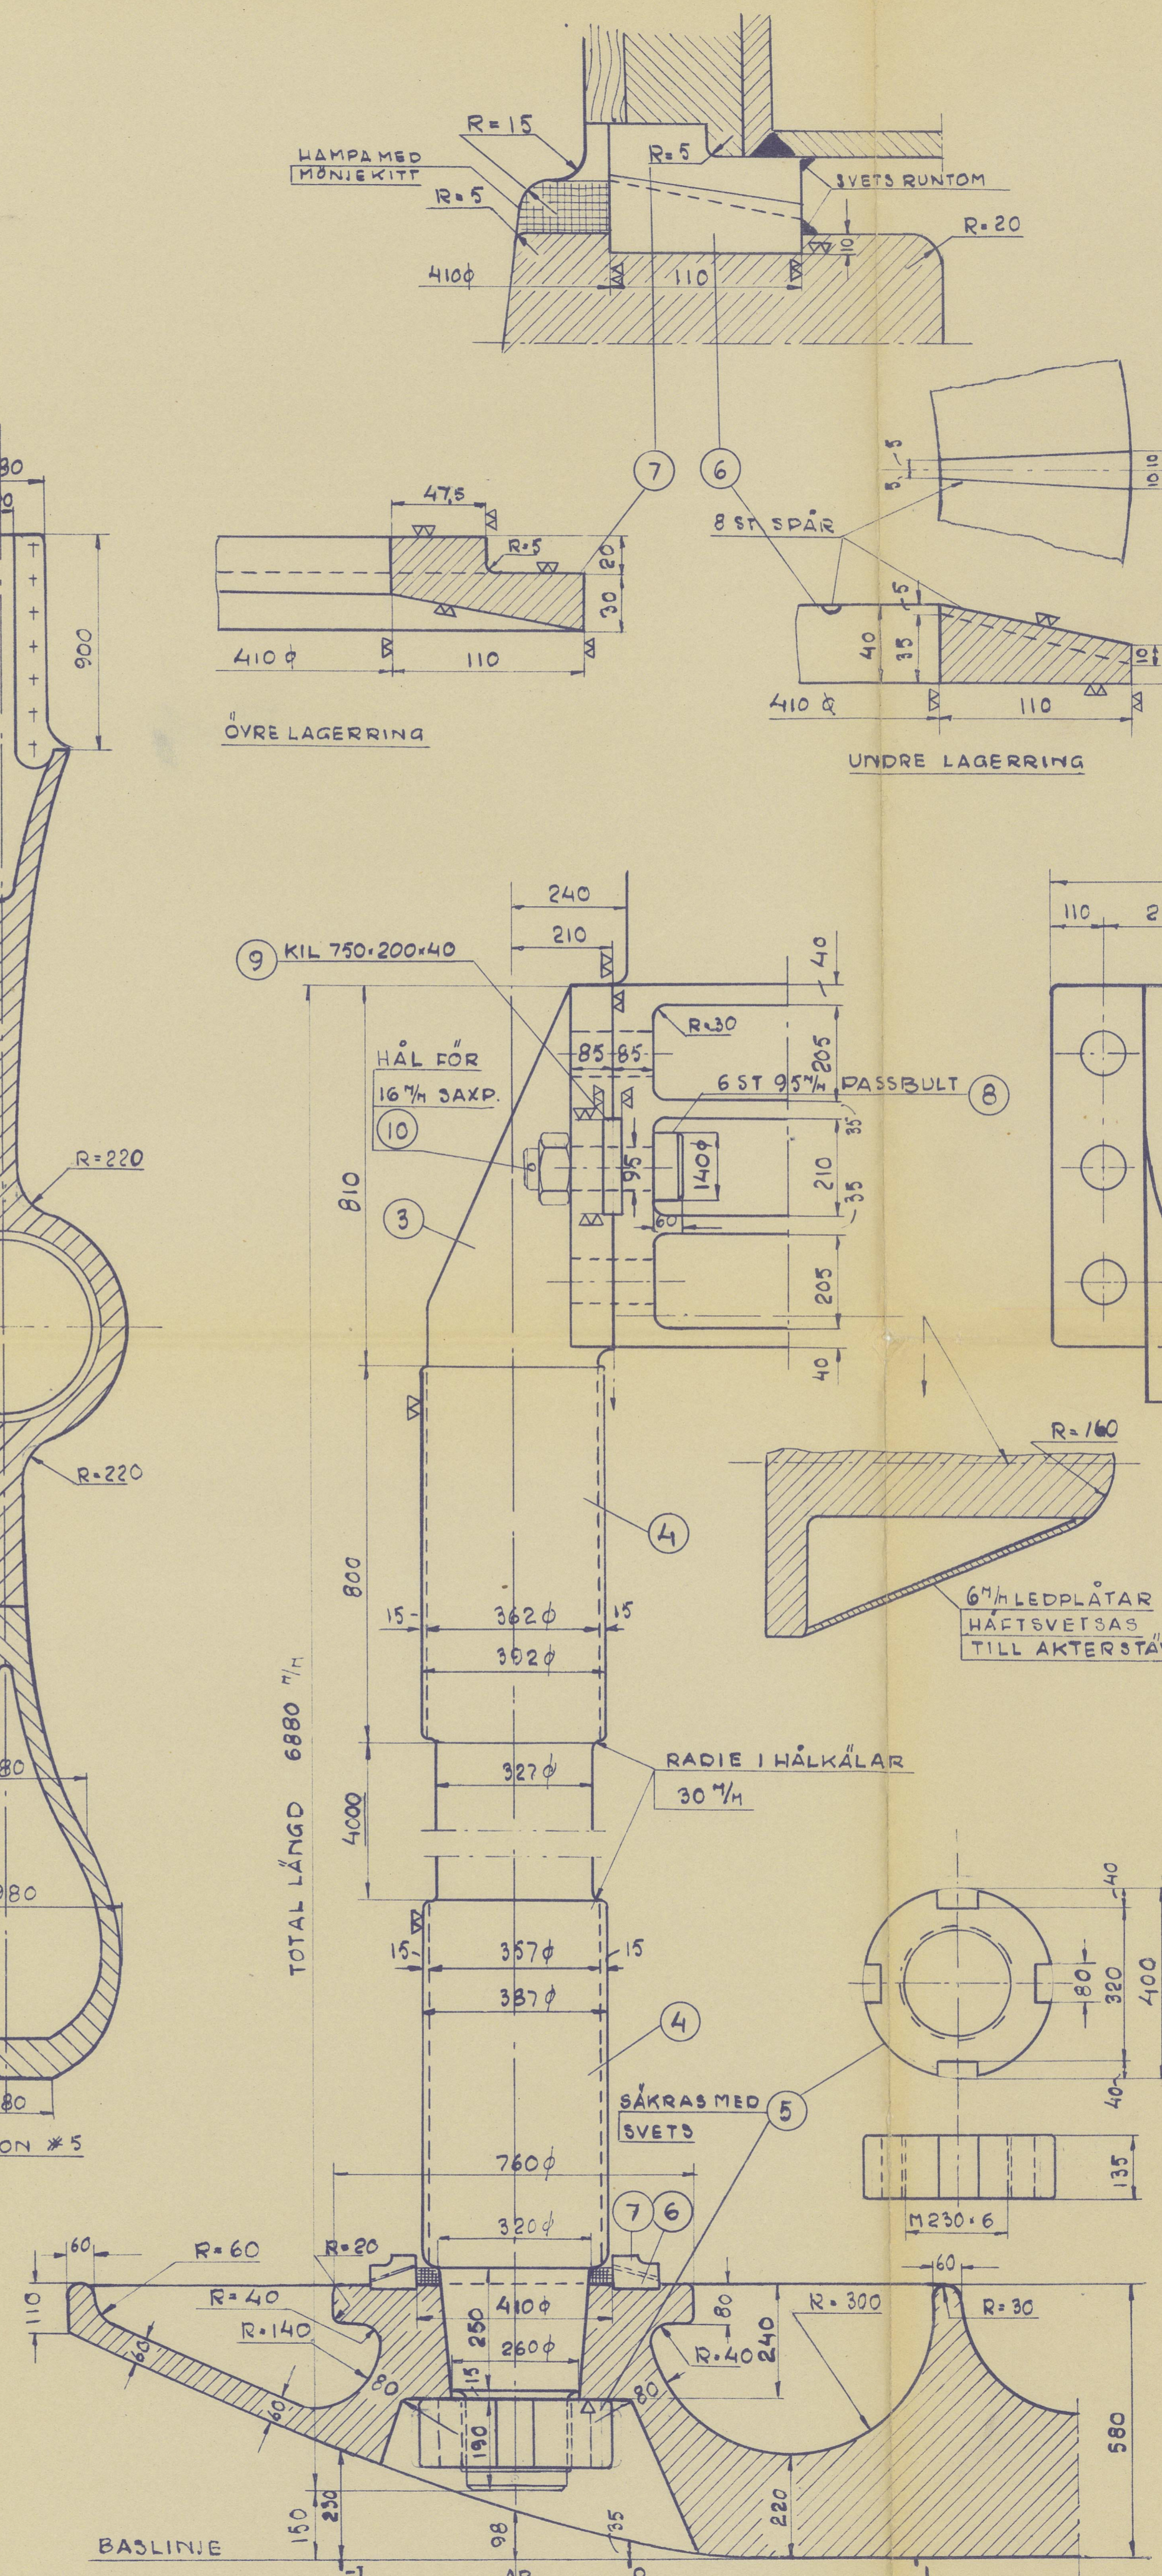

STYCKLISTA

POS	ANT	BENÄMNING	MATERIAL	ANM.
1	1	AKTERSTÄV ÖVERDEL	STG	LLOYDSTEST
2	1	AKTERSTÄV UNDERDEL	STG	LLOYDSTEST
3	1	RODERSTÄV	ST	LLOYDSTEST
4	2	BRONSBUSSNING	RG 9	
5	1	MUTTER	ST	LLOYDSTEST
6	1	LAGERRING UNDER	ST 44	
7	1	LAGERRING ÖVER	ST 44	
8	6	PASSBULT M. MUTTER	ST 42	
9	1	KIL	ST 50	
10	1	SÄXPINNE φ 16 7/8		
11	2	LEDPLÅT 6 7/8		

EDGES OF BOLT HOLES TO BE ROUNDED.

MÄRKE	ÄNDRINGAR	DAT	SIGN
-------	-----------	-----	------

Yard No.126 MADELEINE

HELSINGBORG FIRST ENTRY REPORT No. 2368

M/T 126 111  
FARTYG LITRA ANM.  
ÖRESUNDSVARVET AB, LANDSKRONA

M/T 126 Sternframe

AKTERSTÄV

RITAD AV ELA 17.10.51 SKALOR  
KOP. AV 1:20; 1:10; 1:5 33  
GRANSKAV  
GODK. AV 1-126-106

01324-013242-0263

RECORDS DEPT  
LONDON

7

'MADELEINE'

Stemframe



© 2021

Lloyd's Register  
Foundation

013284-013292-0263