

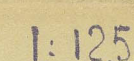
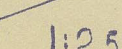
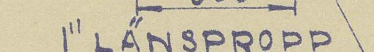
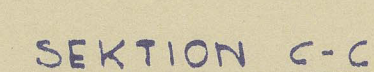
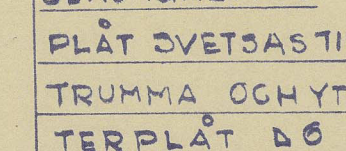
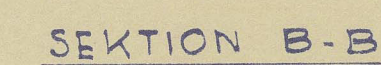


RODRET ASTERDIOL BEHANDLAS
INVÄNDIGT. RODRET FYLLES
MED ASTERDIOL OCH TRYCKES
MED 0,5 ATÖ. RODRET STRYKES
INVÄNDIGT MED INTERNATIONAL
I Ö II FÖRE UPPSÄTTNINGEN

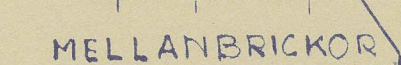

UTSLAG AV RÖDER

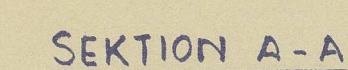

DETALJ AV TAPPSVETS

X = KLASSENS FÖRDRINGAR

RODERAREA	=	212 FOT ²
TYNGDPUNKTSÄVST	=	2,64 FOT
A x D	=	560 FOT ³
FART	=	15 KNOP

Yard No.126 MADELEINE
HELSINGBORG FIRST ENTRY REPORT No. 2368


ÖRESUNDSVARVET AB, LANDSKRONA

M/T 126 Rudder of
Rudder head
RODER och
HJÄRTSTOCK

Ritad av	ELA	Datum	Skala:
Kop. av		18.9.51	1:20; 1:12,5; 1:10; 1:5; 1:2,5
Gränsk. av	<i>I. H.</i>		1 - 126 - 107
Godk. av			

RECORDS DEPT.

LONDON: 309 8

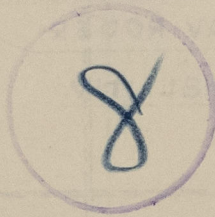

"MADELEINE"



Rudder & rudder
head

yard - 126



© 2021

Lloyd's Register
Foundation

013284 013292 0184