

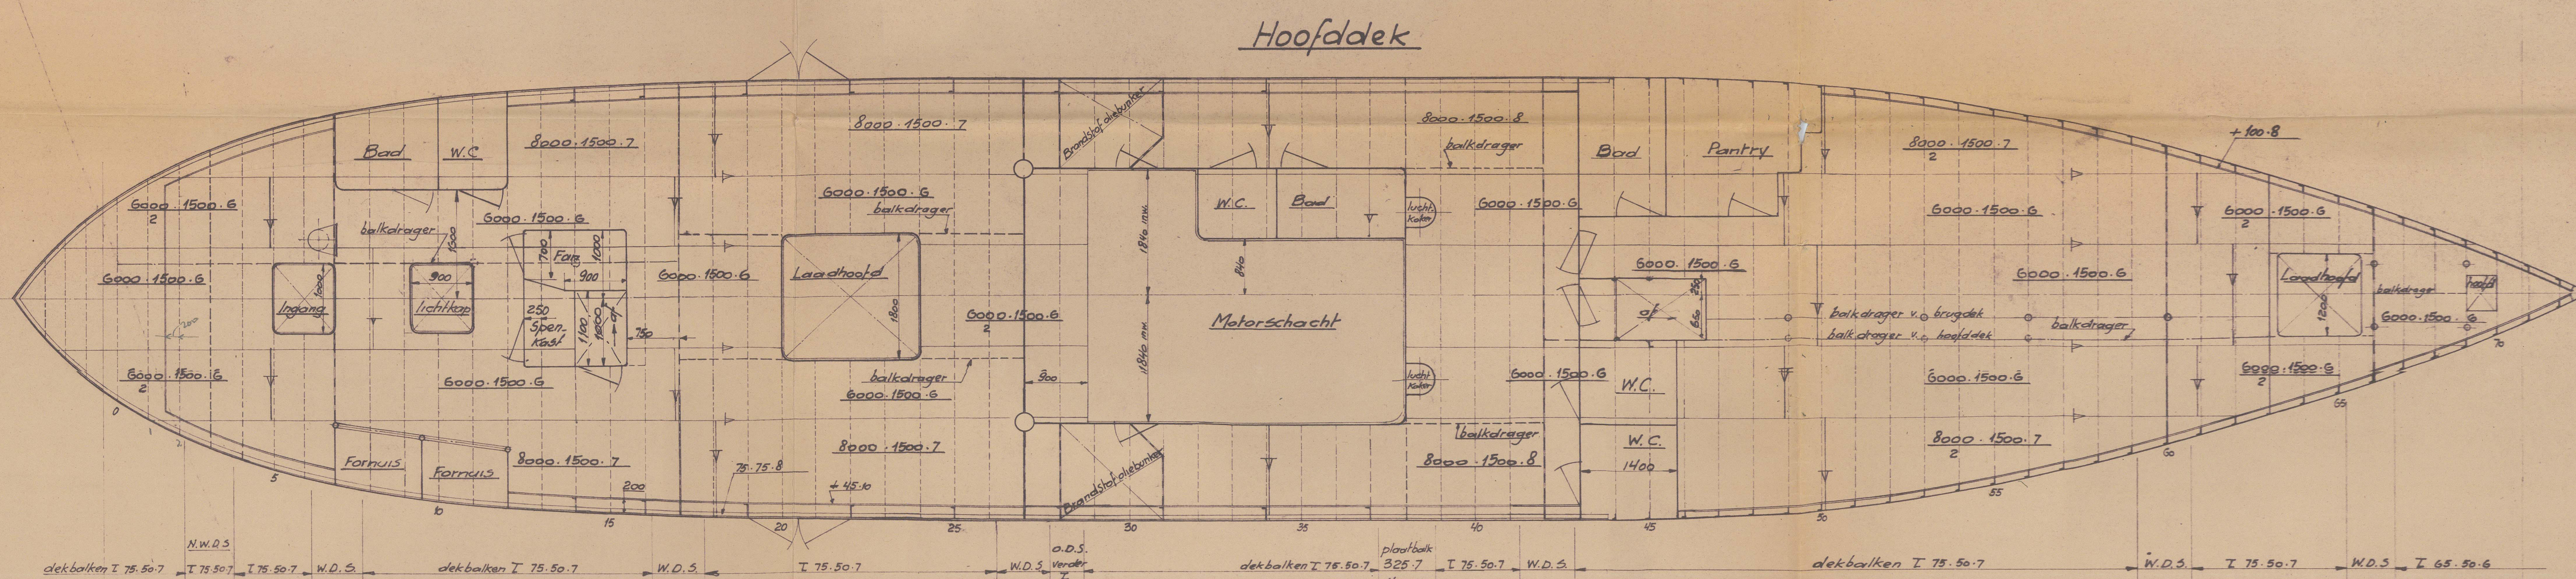
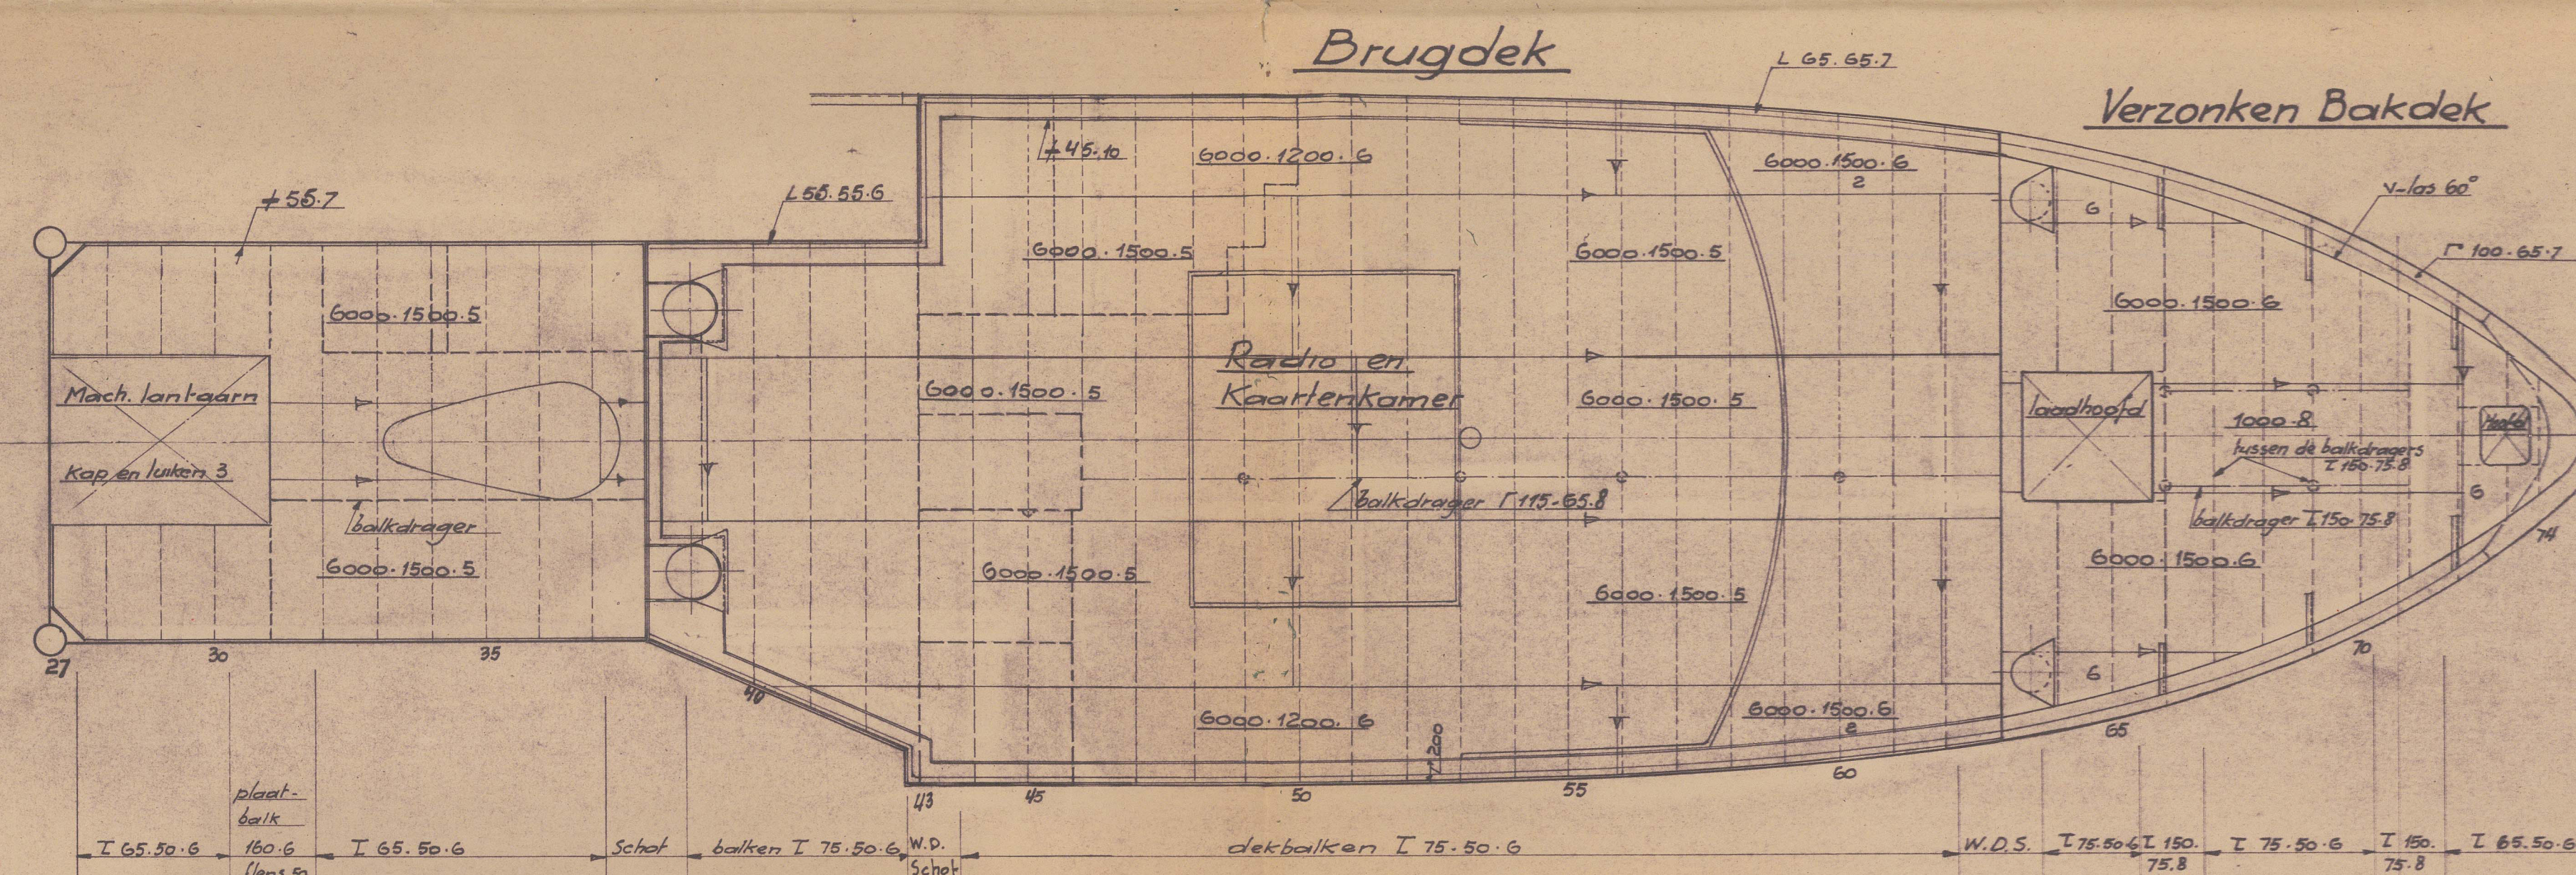


Bovenaanzicht Dubbele bodem

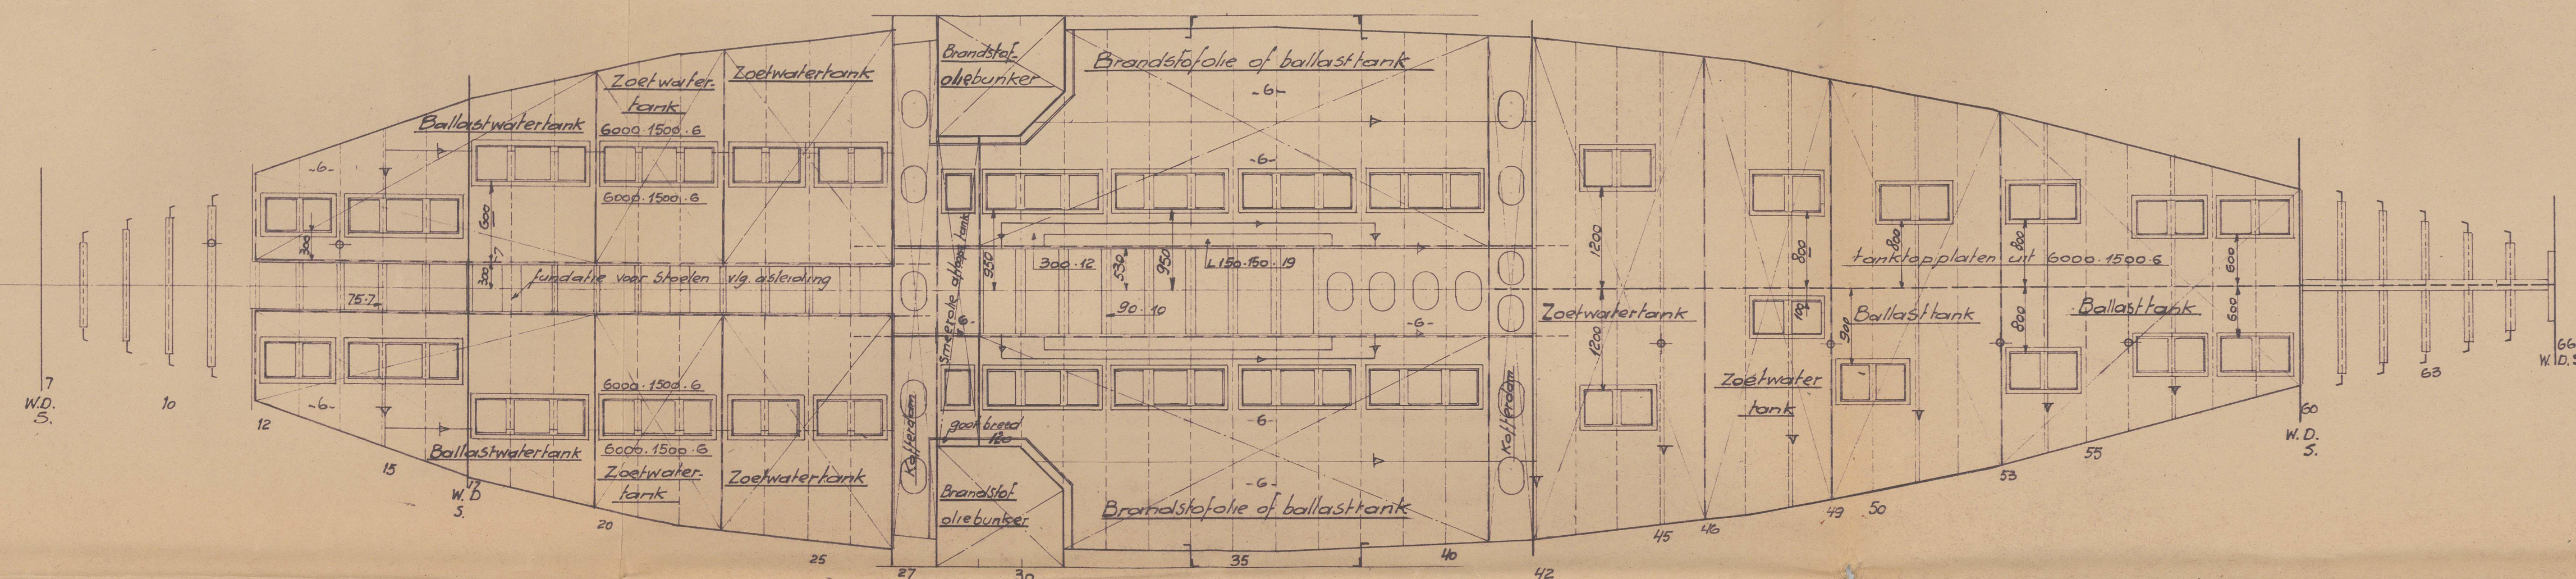

Anglo Soviet

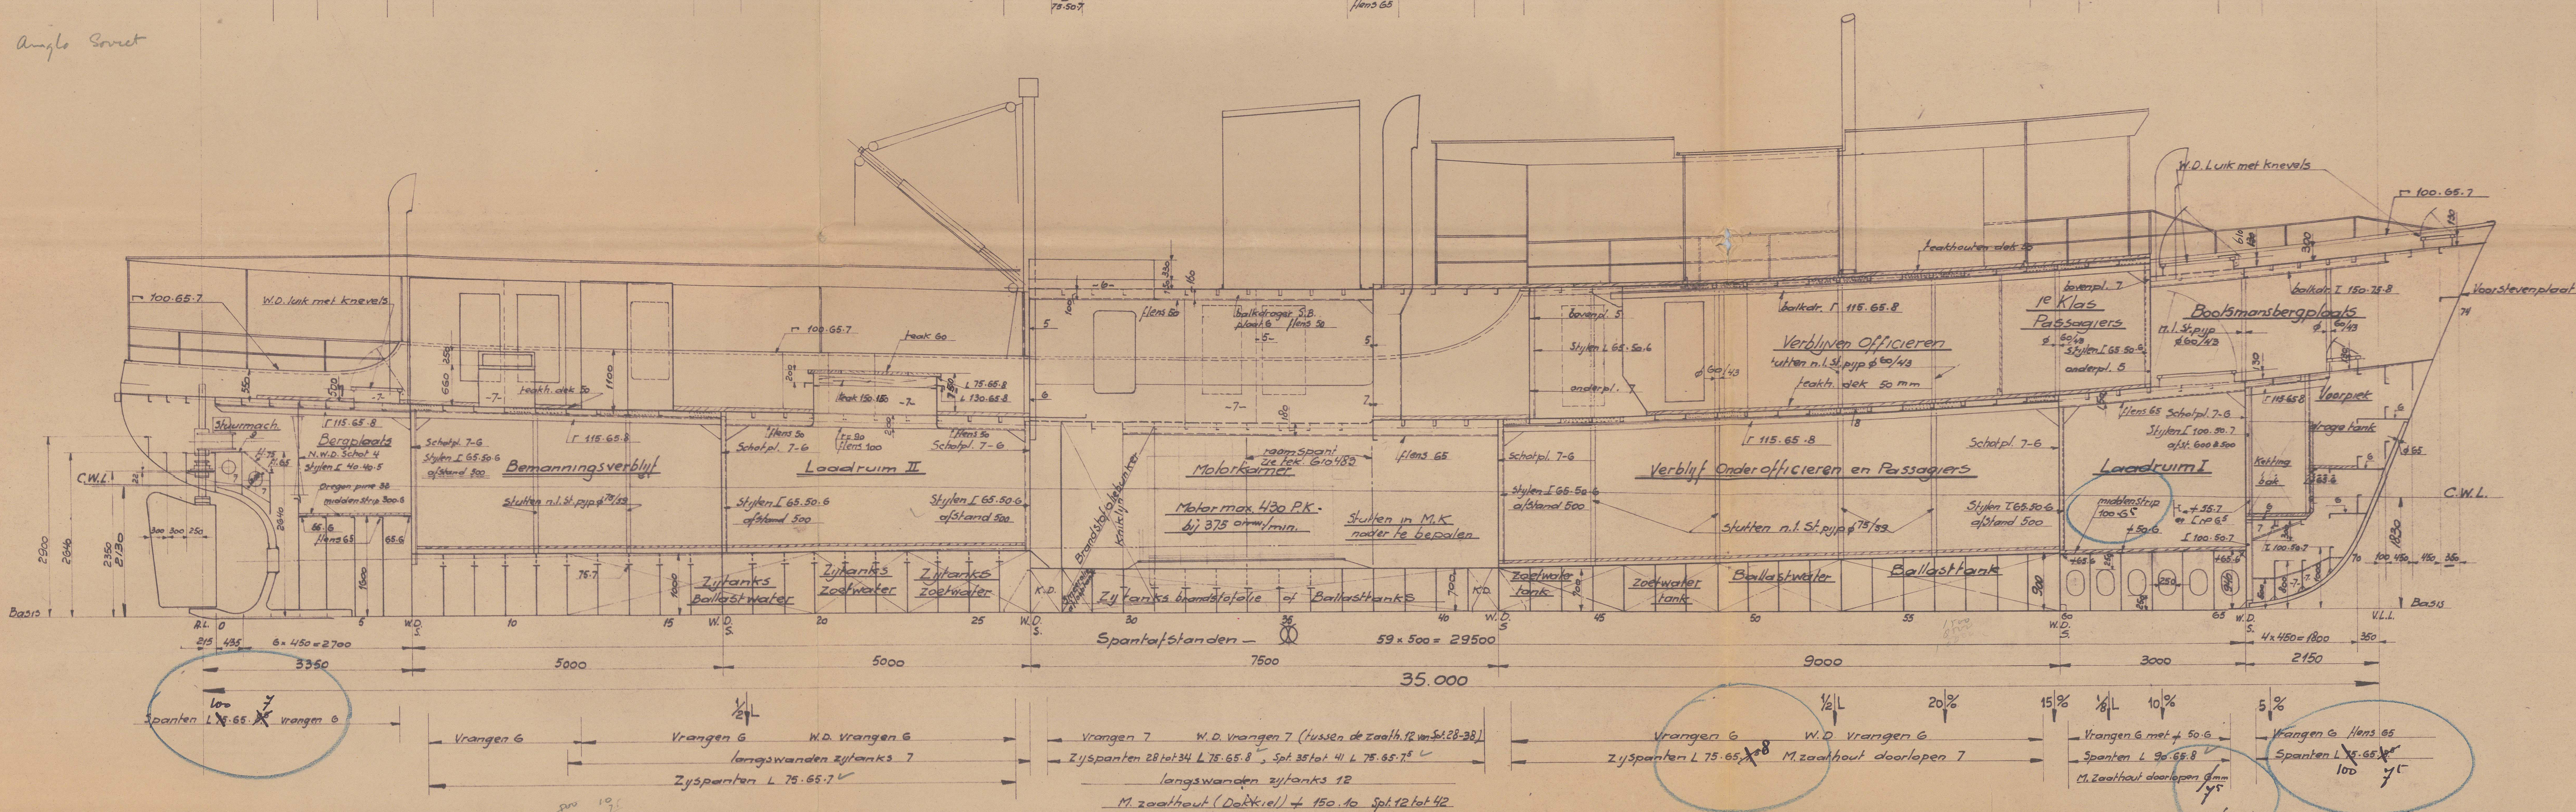

N.B. De afmetingen der Spanten zijn de minimum maten volgens Lloyds

"For Service in the Indonesian Archipelago"

36 M. Motorvaartuig

Hoofdafmetingen

Lengte tussen de L.L. $35.00M = 114.83'$

Breedte op buitenk. Spt. $6.50 \times = 21.33'$

Holte tot Hoofddek $2.95 \cdot = 9.66$

Holte tot Brugdek $5.05 = 16,56$

Gemidd. diepg. maximaal (^{boven}_{0,05}) 1.98 M = 6.54'

Schaal 1:50

Equipment Number

$$E = L(B+D) + 0.75 \cdot h (\text{Brug en Bak}) + 0.50 \cdot h (\text{Motorschachtel}) =$$

$$= 114.83(21.33+9.66) + 0.75 \cdot \frac{1.3 \times 2.1}{0.305^2} + 0.5 \cdot \frac{8.5 \times 2.1}{0.305^2} =$$

$$\frac{114.83(30.99) + \frac{20.4 \times 8.9}{0.305^2}}{0.305^2} = \frac{3559 + \frac{29^2}{0.305^2}}{0.305^2} = \frac{3559 + 324}{0.305^2} = 3883 \text{ ft}^2$$

Volgens bestek


2 Stokloze patentankers elk 270 kg

1 Stroomanker van 90kg excl. Stok

2 x 125 M damankerketting 21 mm

1-2" Flexible Staaldraad (6x12) lang 82.5 M

Volgens Lloyd's 75 vadem 6" hennep of 2 1/4" Staaldraad - DABUT

Aantal	Stuk No.	Benaming	Mat.	Model No. Inf. opening Specif. BB	Model	Standa- ard maat	Netto kg. p. 1 x 1	Opmerk.
	Ind. No.	Geenlijgd.	Zin maat	WERF CONRAD Loprijn WOLF GUSTO Schiedam DE KLOP Stierhoek		3.3 K. SMIT Kinderdijk L. SMIT'S ZOON Kinderdijk VERSHURE Schiedam Amsterdam	Overgenomen van Zie teekening	
	156 157 158 21 22 23 21 22 23 64					

013322-013322-0292 Lloyd's Register Foundation

RECORDS DEPT.
LONDON

2

Babut ✖
Construction Plan



© 2021

Lloyd's Register
Foundation

013322-013328-0292