


15 DEC 1955

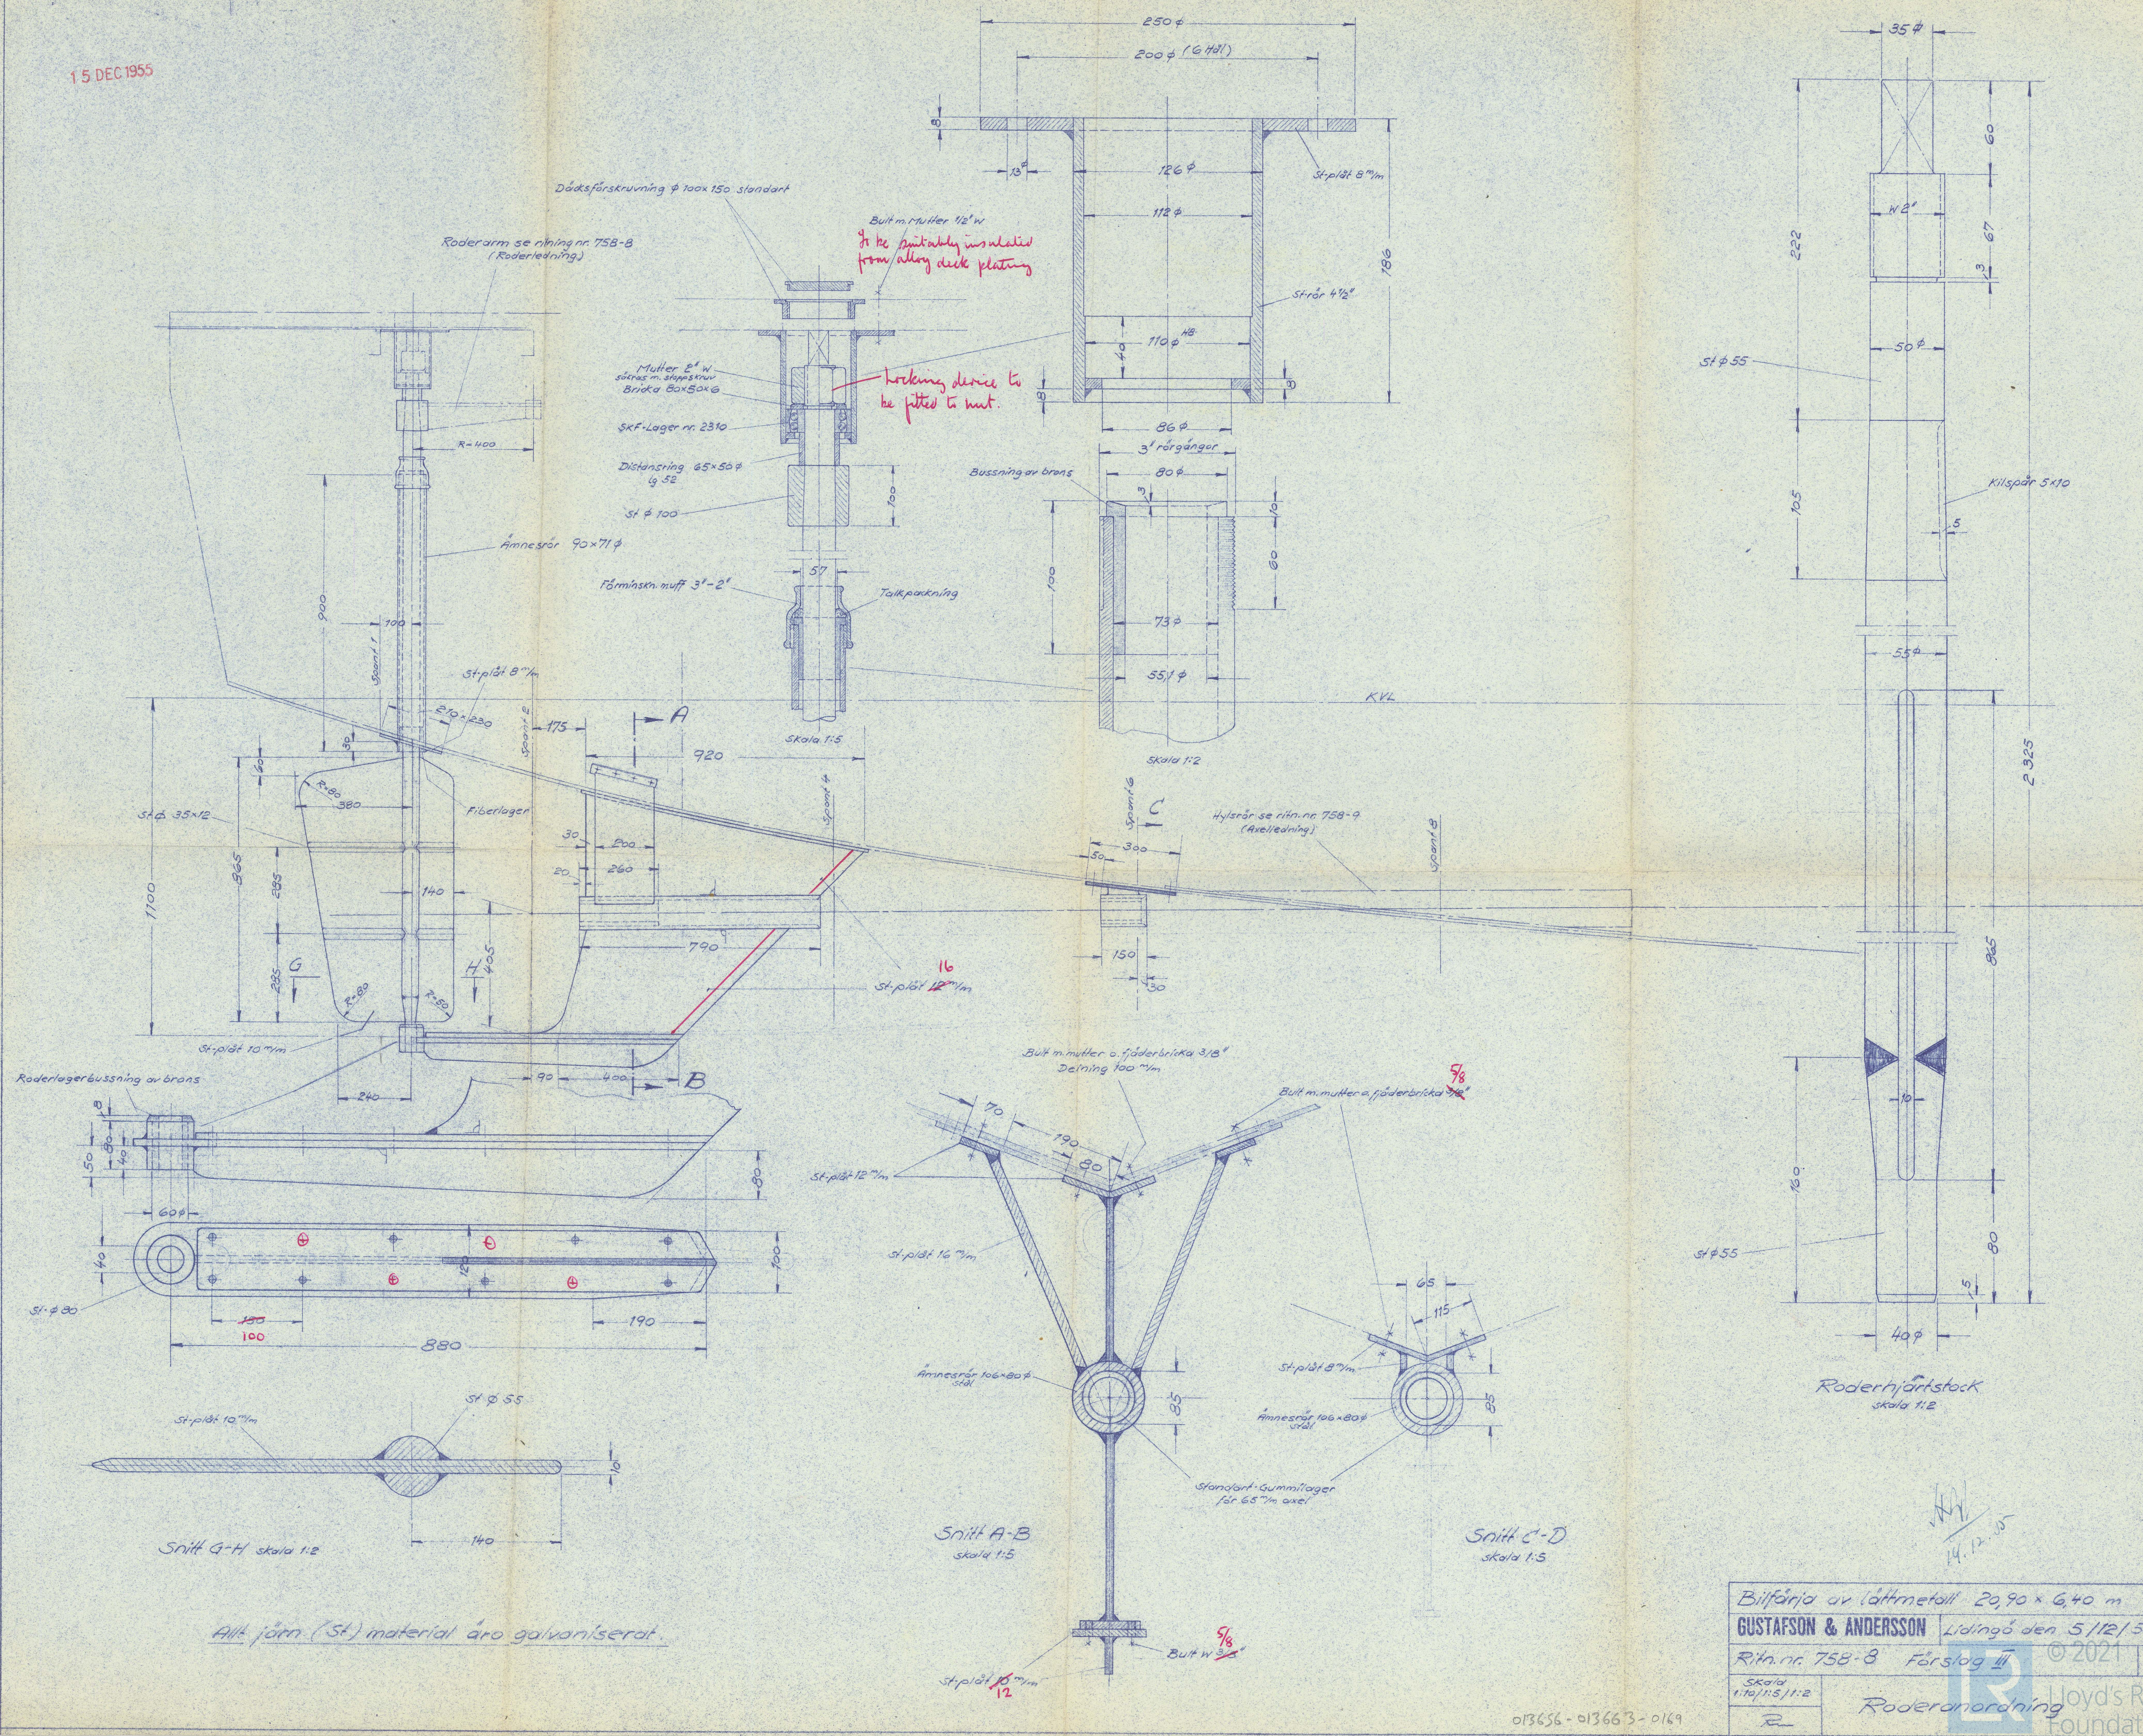

Bilfärja av lättmetall 29,90 x 6,40 m	
GUSTAFSSON & ANDERSSON	Lidingö den 5/12/55
Ritn. nr. 758-8	Förslag II
SKA 19 1.10/1.5/1.12	
R	Roderanordning

Alum. Alloy Ferry "PARADISE BEACH
ISLAND.
RUDDER & SKEG

STOCKHOLM REPORT No. 10208

RECORDS DEPT.
LONDON

10



© 2021

Lloyd's Register
Foundation

013656-013663-0169