


UPPER DECK PLAN

FLOOR PLAN

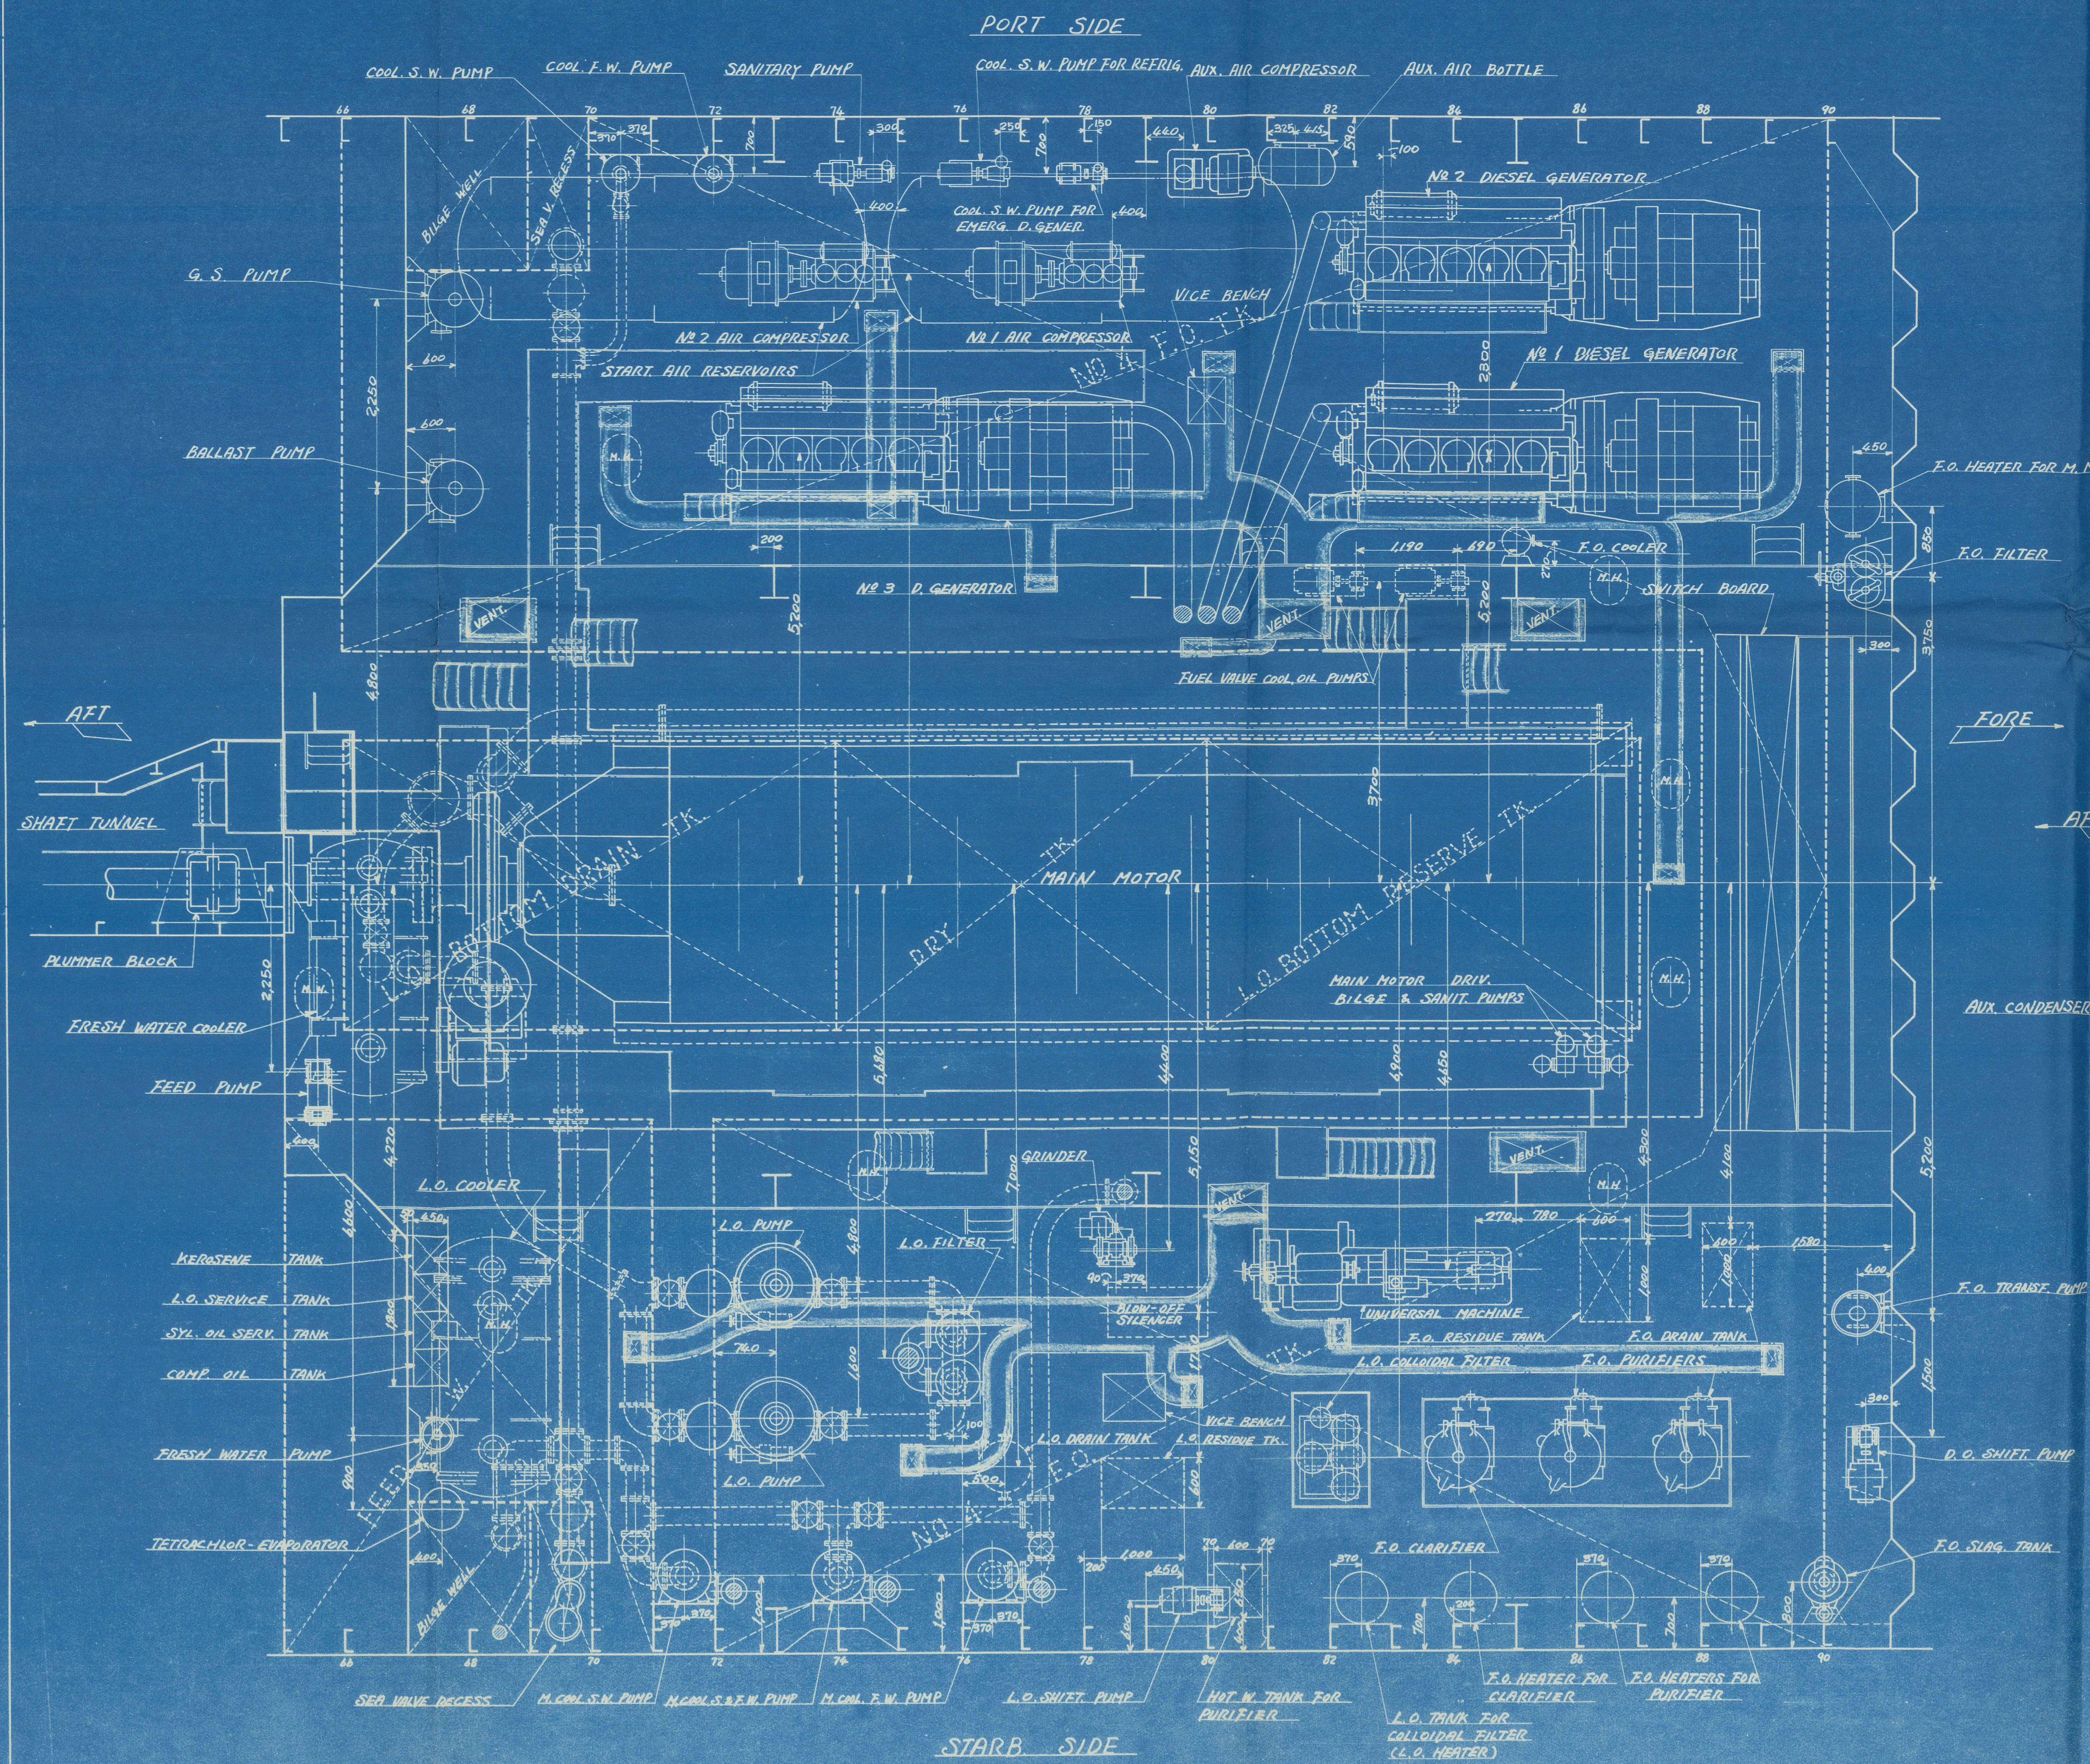

BRIDGE DECK PLAN

2ND. DECK PLAN

歷來面圖

1. 本船ハNO 575 船用完成圖トシテ
当所ニ於テ調整ス (昭和28-4-b)

NO 575

丸潮朝

機関室全体装置
平面
①/5

尺 度	$\frac{1}{50}$
-----	----------------

工 事 分 區	大 區 分	小 區 分
	D10	1-13

三井	造船	株式	倉庫	社
五	野	達		
課長	法	規		

課言設義

縣長 主任 鄧帶 協理 參事

				本	k
檢	編	製	編	年	日

類別	圖書	冊數	1	年	月	日
----	----	----	---	---	---	---

P-1

卷號 1P-1731

配布
海協
口作
船主


外科

船舶
船
化
研 究
必 要

扣	1
計	3

atic

"ASASHIO MARU" ★

Arrangement of Engine Room Plan

RECORDS DEPT
LONDON

14



© 2021

Lloyd's Register
Foundation

013728 - 013734 - 0135